




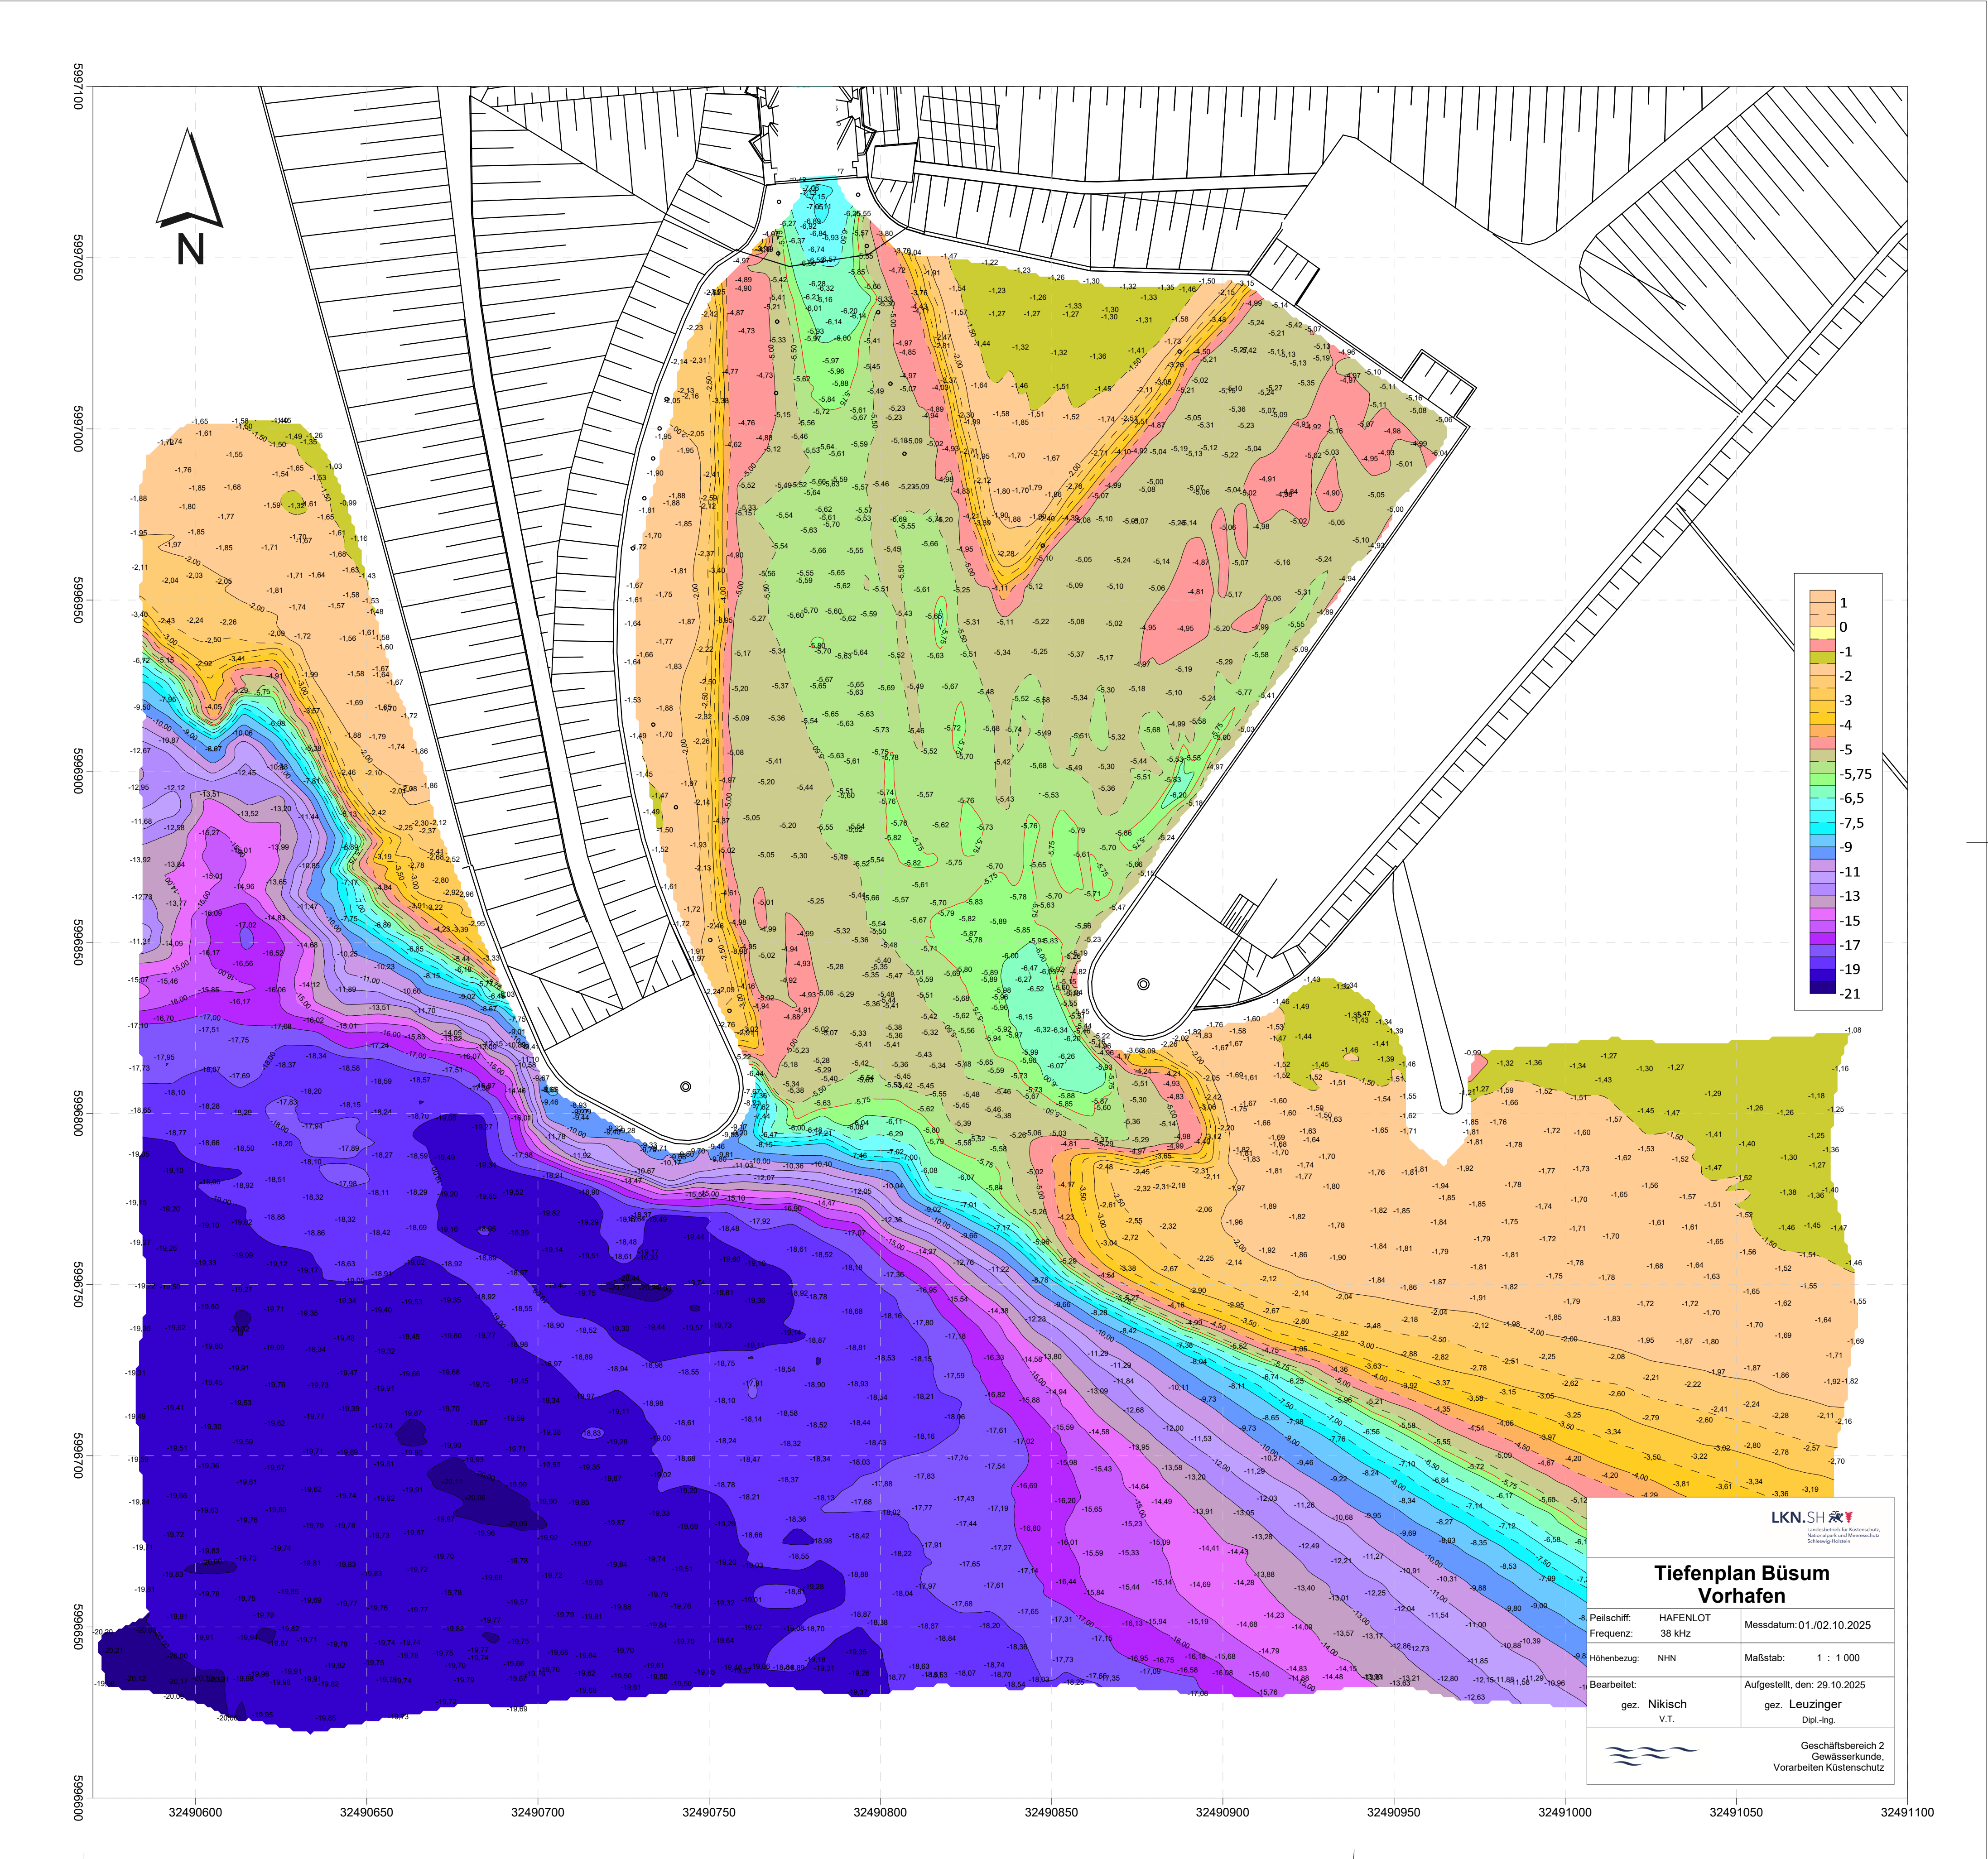

Landschaftsamt für Küstenschutz
Hafenbau und Gewässerschutz
Schleswig-Holstein

Tiefenplan Büsum
Vorhafen

Peilschiff: HAFENLOT
Frequenz: 38 kHz
Höhenbezug: NHN
Bearbeitet: gez. Nikisch
V.T.

Messdatum: 01./02.10.2025
Maßstab: 1 : 1 000
Aufgestellt, den: 29.10.2025
gez. Leuzinger
Dipl.-Ing.

Geschäftsbereich 2
Gewässerkunde,
Vorarbeiten Küstenschutz