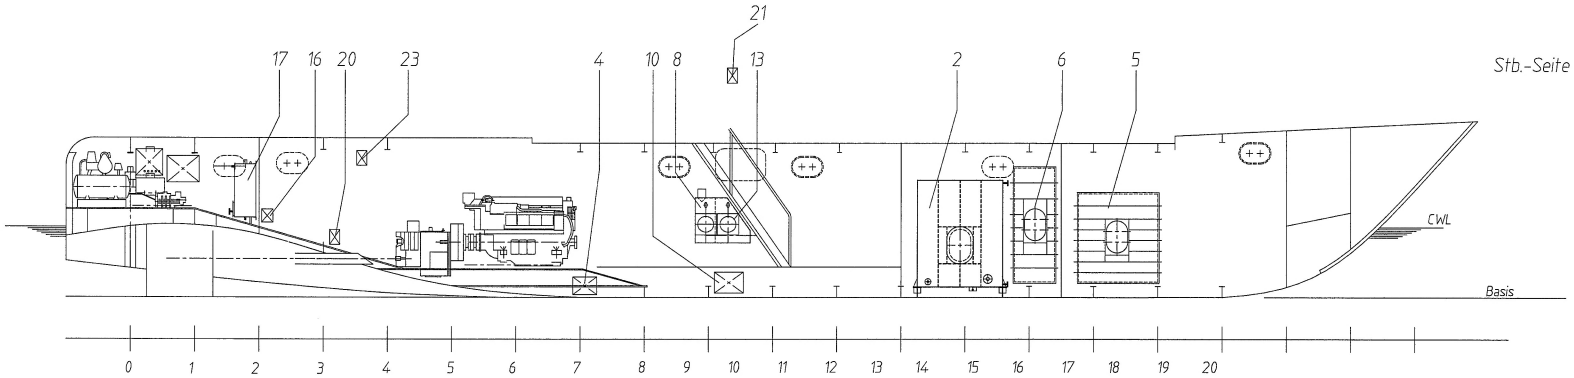

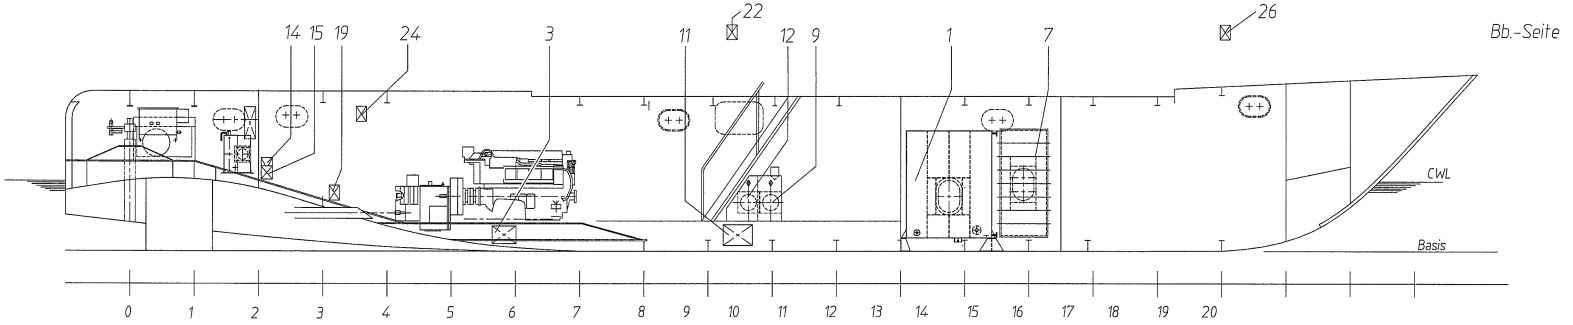

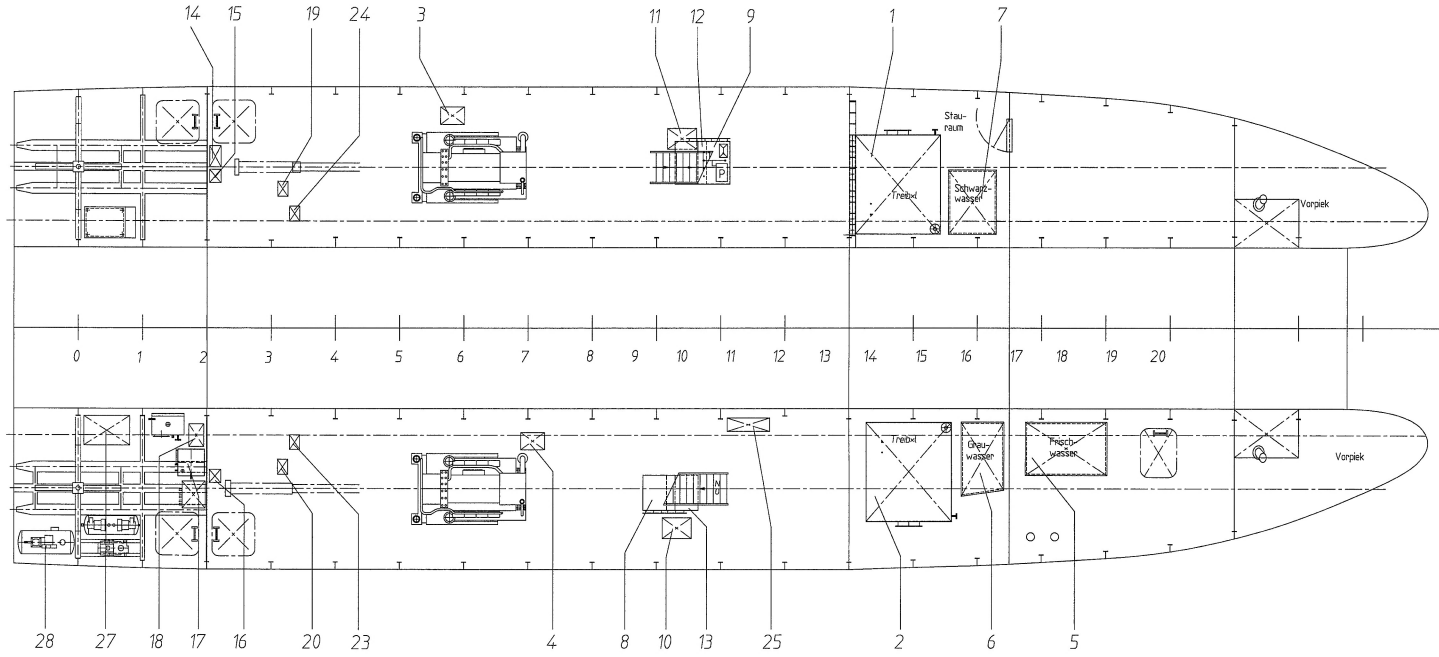

Pos.	Inhalt	Lage (Spt.)	Vol.[m³]	[t/m³]	ρ
1	Brennstoff	Bb. 12,75	5,00		0,88
2	Brennstoff	Stb. 12,75	5,00		0,88
3	Leck×l	Bb. 5,84	0,04		0,88
4	Leck×l	Stb. 7,09	0,04		0,88
5	Frischwasservorrat	Stb. 15,37	2,00		1,00
6	Grauwasser	Stb. 14,09	2,00		1,00
7	F×kalien	Bb. 13,88	1,50		1,00
8	Alf×l	Stb. 9,00	0,23		0,90
9	Alf×l	Bb. 9,75	0,23		0,90
10	Bilgenwasser	Stb. 9,30	0,10		0,90
11	Bilgenwasser	Bb. 9,47	0,10		0,90
12	Schmutz×l	Bb. 10,00	0,23		0,90
13	Schmutz×l	Stb. 9,47	0,23		0,90
14	Stevenrohr×lvorrat	Bb. 2,13	0,10		0,90
15	Stevenrohr×lhochtank	Bb. 2,13	0,05		0,90
16	Stevenrohr×lhochtank	Stb. 2,13	0,05		0,90
17	Schmier×lvorrat	Stb. 1,81	0,22		0,90
18	Rudermaschinen×lvorrat	Stb. 1,81	0,15		0,90
19	Stevenrohrdichtung	Bb. 3,19	0,004		0,90
20	Stevenrohrdichtung	Stb. 3,19	0,004		0,90
21	K×hlwasserausgleich Hptm.	Stb. 9,50	0,048		1,00
22	K×hlwasserausgleich Hptm.	Bb. 9,75	0,048		1,00
23	K×hlwasserausgleich Getriebe	Stb. 3,30	0,027		1,00
24	K×hlwasserausgleich Getriebe	Bb. 3,30	0,027		1,00
25	K×hlwasserausgleich Hidi	Bb. 10,25	0,010		1,00
26	K×hlwasserausgleich Pump-Jet	Stb. 16,84	0,010		1,00
27	Kranhydraulik×lumlauf	Stb. 0,5	0,175		0,90
28	Drucktankanlage	Stb. -0,5	0,150		1,00

CAD-Nr.: 1730120

WSD Nord
1-355421

Pos	Stck	Gew	Benennung	Werkstoff	Mag.-Nr.	Bemerkung

BESTANDSZEICHNUNG

Wasser- und Schiffahrtsdirektion Nord
Wasserstrassen-Maschinenamt Rendsburg

Ident-Nr.													
Org.Einh.		Obj.-Nr.	Zähl-Nr.		Art		Teil		ZK		F	Stand	
1	1	7	B	8	3	1	0	1	7	9	8	3	1	1	6	1	0	0	0	1	9	9	2

Objektbenennung: Seez.motorschiff "Baumrönne" SM 0179

Objektteil: Tanks

Einzelheit: Tankplan

Index	Änderung	Tag	Name
		Tag	Name
bearbeitet:			
geprüft:			
genehmigt:			

asw
Aluminium Schiffswerft GmbH
Traveweg 5A 2400 Lübeck

Zeichnungs-Nr.: 29

Masstab: 1 : 50

Die Übervielfältigung mit der Zeichnung wird beschränkt.

Blatt: von

Rendsburg den

Unterschrift

Archivbezeichnung