


Pos. 3

Rd 240 x 595
DIN 1013


14057
DIN 17440

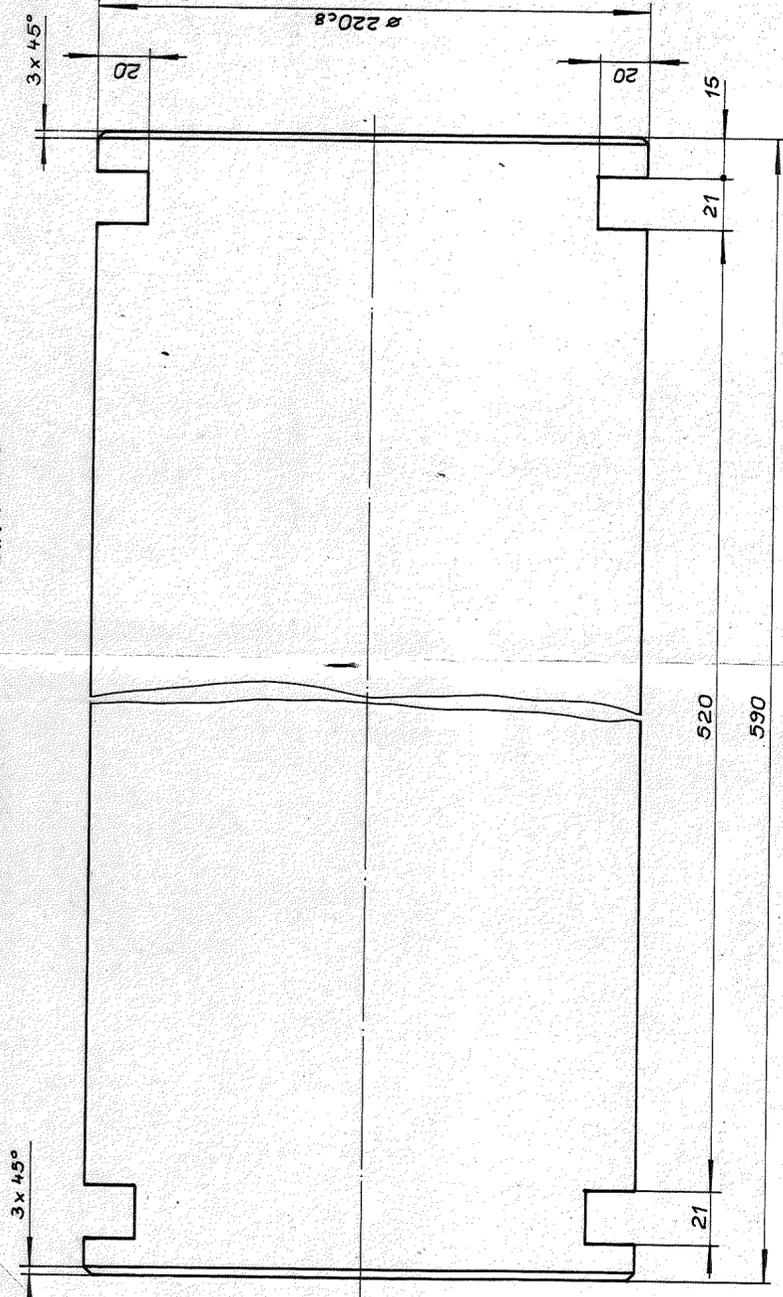

Pos. 2

DEVA - Metallgleitlager
ø 253/ø 217 x 79


Cu-Sn-Pb 8313/6-1
W 4.00

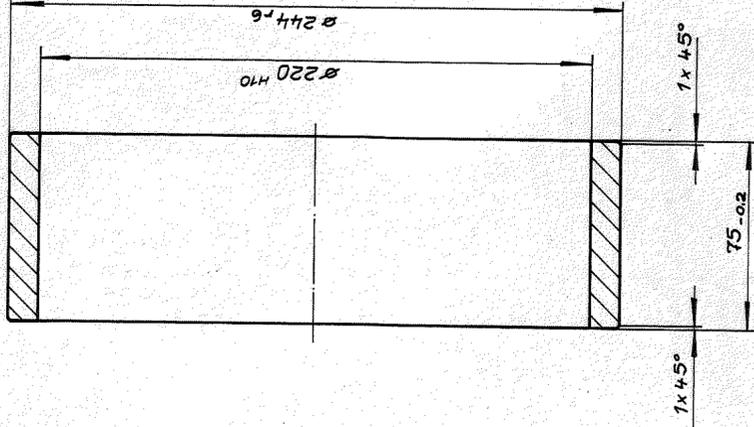

Pos. 12

BL 45 x 305 x 305
DIN 1543

RS137-2
DIN 17100

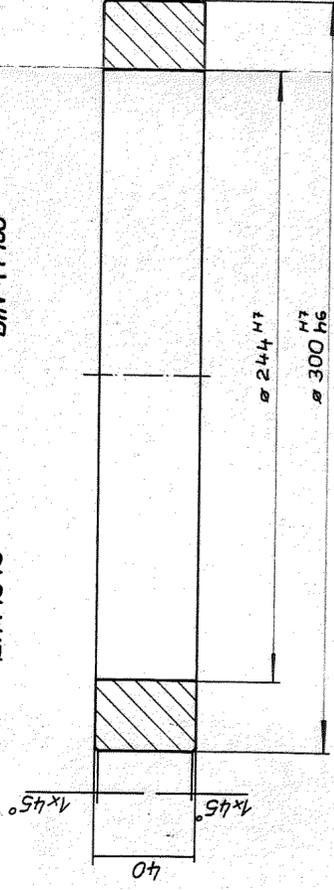

Paßmaß	Abmaß
220 _{h8}	-0.260 -0.332
244 _{h6}	+0.126 +0.094
220 _{H10}	+0.165 0
244 _{H7}	+0.052 0
300 _{H7}	+0.052 0
300 _{h6}	0 -0.032

Die Übereinstimmung mit der Ausführung wird bescheinigt <i>Weg, 10.11.20</i>	Unterschrift <i>Agnew</i>	Amtsbezeichnung <i>BHK</i>
<i>Beskaufszeichnung</i>		
Wasser- und Schiffsahrtsdirektion Süd Wasser- und Schiffsahrtsamt Schweinfurt		
Org. Einh. BWS St. Nr. ZB	Kilometer	Objekt S R H
Objekt Teil	ZK	F. Stand
Objektbenennung Wehranlage Rothenfels	Wehrverschluss "M"	
Objektteil Einzelteil	Hubketten - Unterteilrollen - Bolzen und Buchsen	
Änderungen - Anmerkungen:		Entwurf Nr. <i>72/23.1</i>
Maßstab: <i>1:2</i>		Blatt Nr.

1995 Datum		Name	
Bearb.	28.08	Pkk	
Gepr.			
Engineering B.S. GmbH			
Zieler Straße 84 a - 17235 Neuenhertz Tel. (039 81) 203288			
Name	Datum	Blatt	
Zust. Änderung		Blatt	
Zust. Änderung		Blatt	

Maßstab 1:2
Wehr Rothenfels
Hubketten - Umlenkrolle
Pos. 2 ; Pos. 3 ; und Pos. 12
5827 Blatt 7.1
Hierzu Blatt 7