Sb.	Anlage:
345	Wehranl. Rothenfels

Blatt Nr	Auftrag Nr
2	5827

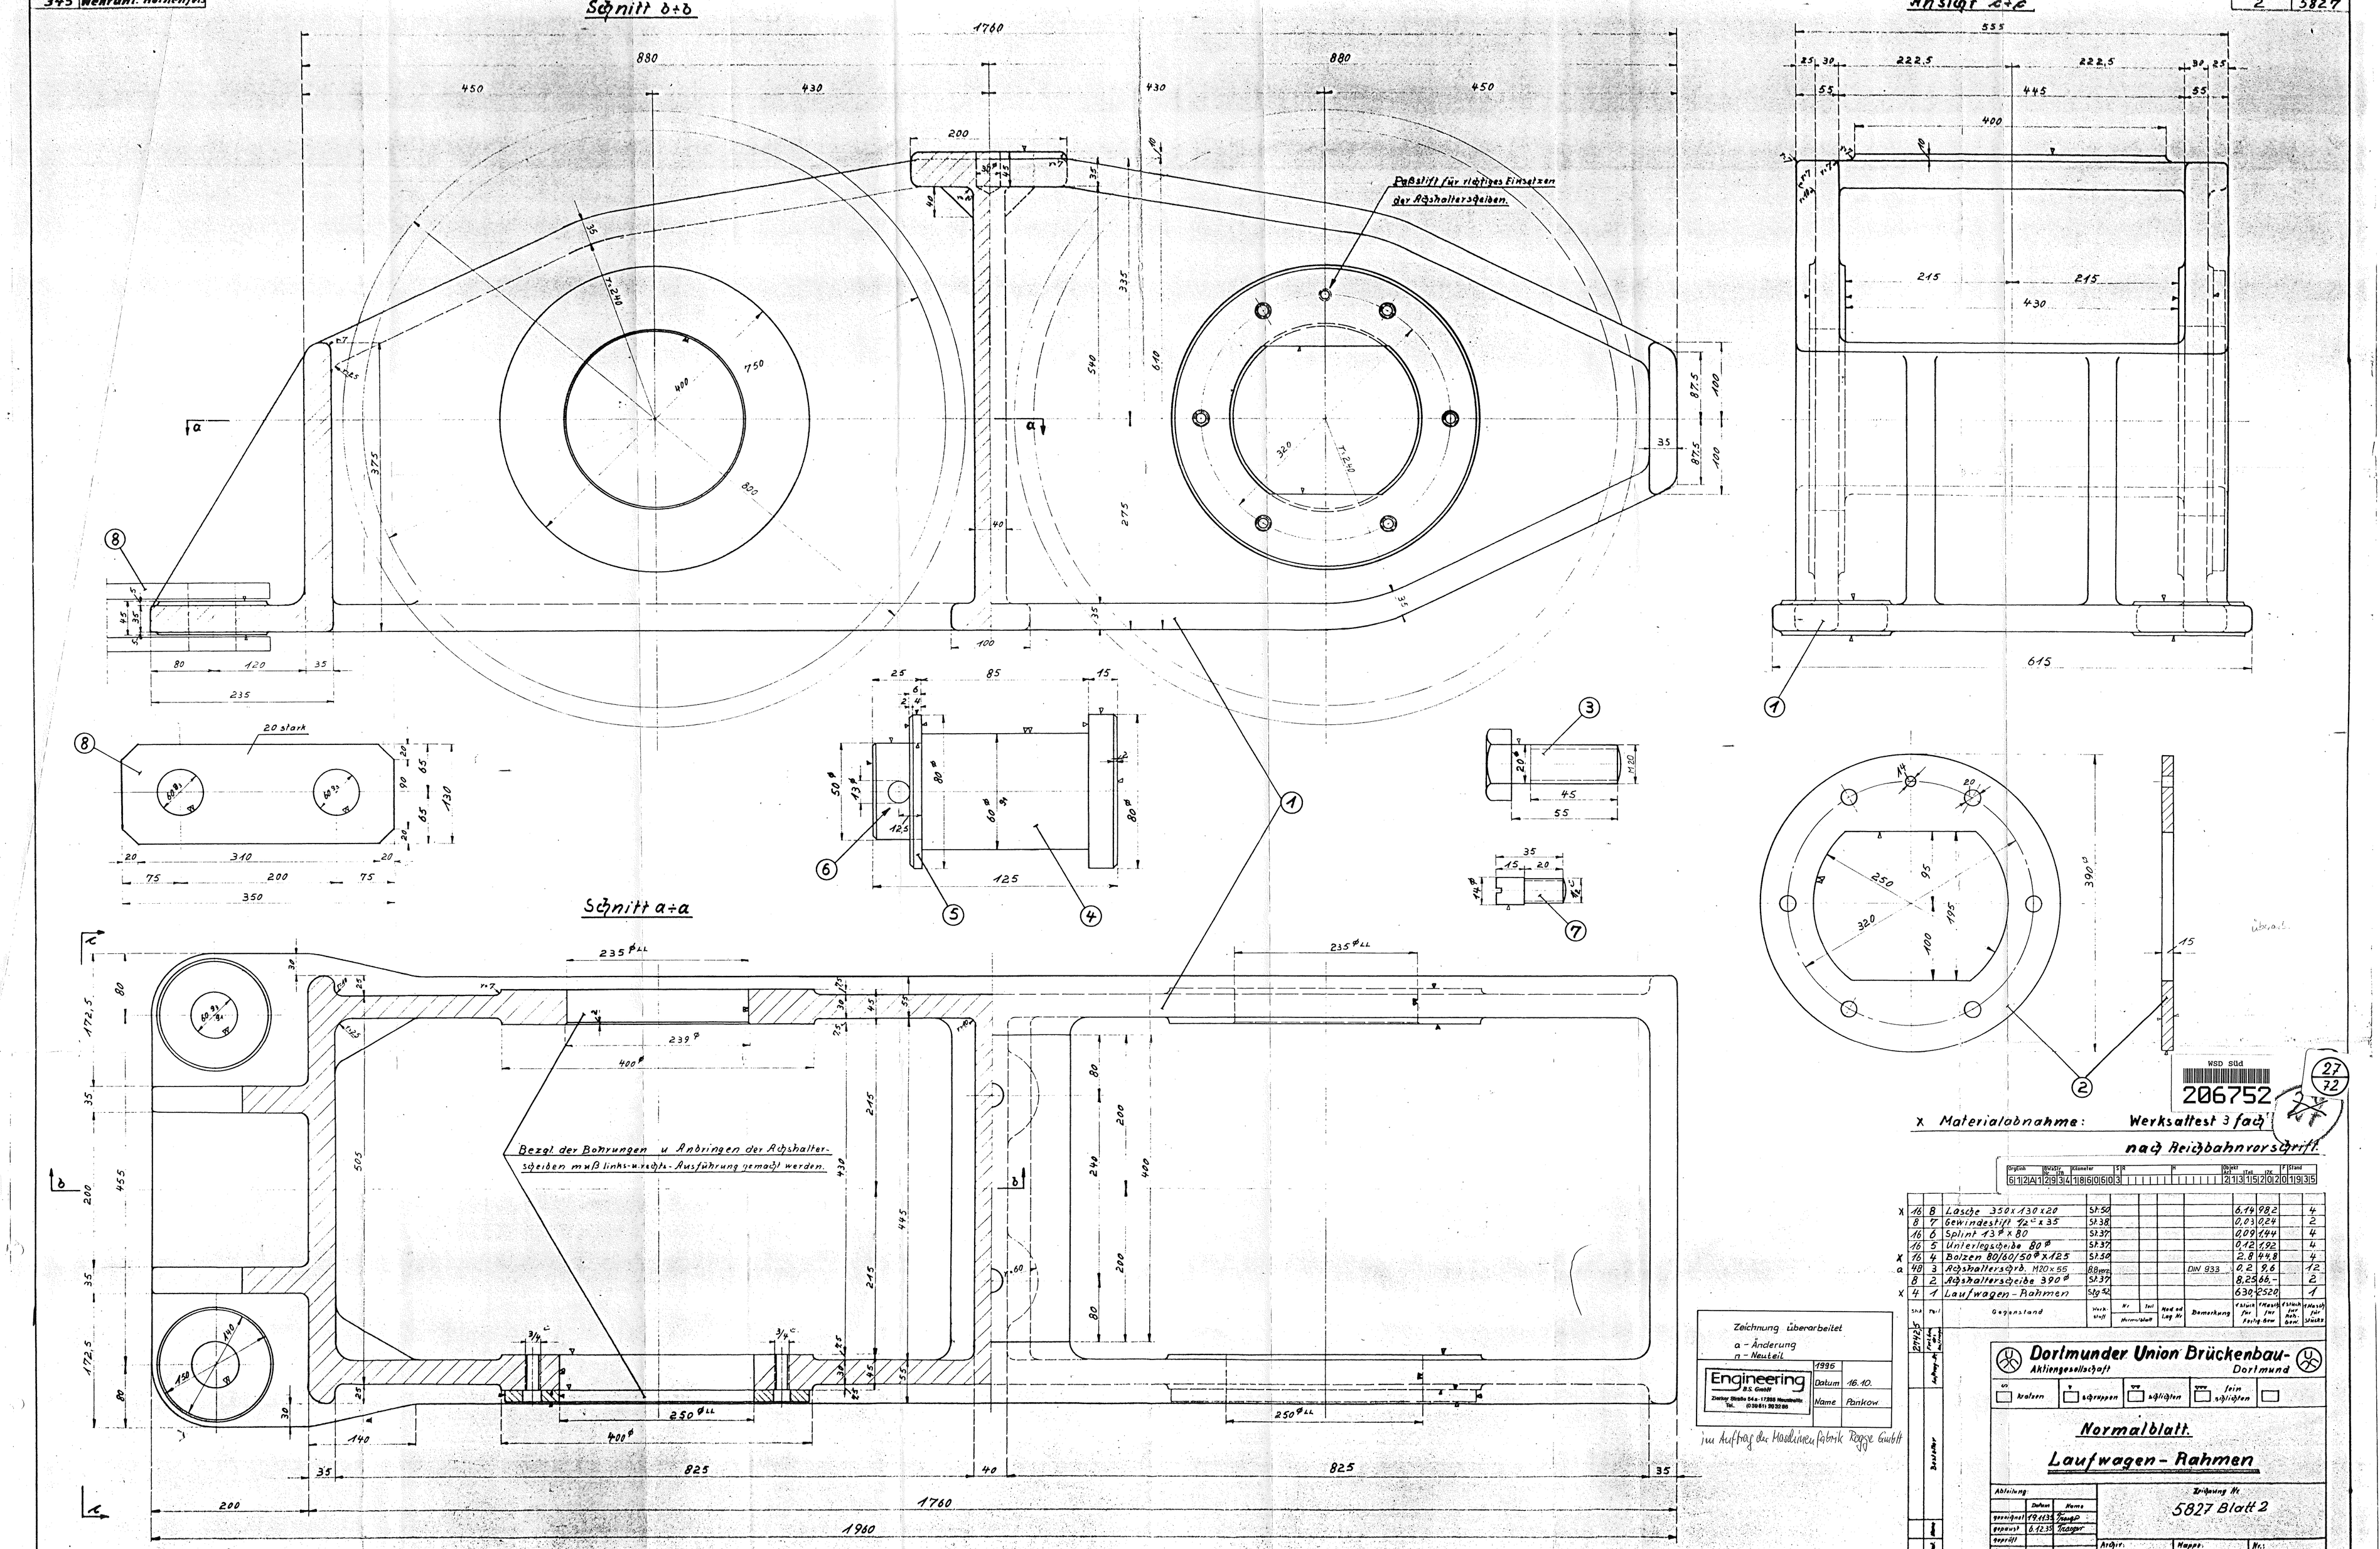

x Materialabnahme: Werksattest 3 fach
nach Reißbahnvorschrift

Orgbch	Bv/Gr	Kennziff	SR	M	Obj/Kl	Stat	Ztr	F	Stand
6 1 2	A 1 2 9	3 4 1 8	6 0 5	0 3	2 1 3	1 5 2	0 2 0	1 9	3 5

			Gegenstand	Werkstoff	Nr. Normblatt	Zeil.	Mod od Leg Nr	Bemerkung	Stück für Fertig Grw	Masse für Fertig Grw	Stück für Roh Grw	Masse für Roh Grw
x	16	8	Lasche 350x130x20	St 50					6,14	98,2		4
	8	7	Gewindestift 1/2" x 35	St 38					0,03	0,24		2
	16	6	Splint 13 ø x 80	St 37					0,09	1,44		4
	16	5	Unterlegscheibe 80 ø	St 37					0,12	1,92		4
x	16	4	Bolzen 80/60/50 ø x 125	St 50					2,8	44,8		4
a	48	3	Achshalterschrb. M20x55	8.8 verz.				DIN 933	0,2	9,6		12
	8	2	Achshalterscheibe 390 ø	St 37					8,25	66,-		2
x	4	1	Laufwagen-Rahmen	Stg 52					630	2520		1

Zeichnung überarbeitet
a - Änderung
n - Neuteil

Engineering B.S. GmbH	1996	
Zweigw. Straße 54a - 17255 Neustrelitz Tel. 03981/30 32 00	Datum	16.10.
	Name	Pankow

im Auftrag der Maschinenfabrik Rogge GmbH

Dortmunder Union Brückenbau-Aktiengesellschaft Dortmund

brolen | schruppen | schlichten | fein schlichten

Normalblatt.

Laufwagen-Rahmen

Abteilung:	Datum	Name
gezeichnet	19.11.35	Traeger
gepaust	6.12.35	Traeger
geprüft		
Norm geprüft		

Zeichnung Nr. 5827 Blatt 2

Maßstab 1:4 u. 1:2,5 | Arbgr. | Kappe. | Nr.: | Ersatz für: | Ersetzt durch:

Bearbeiter

27742.5