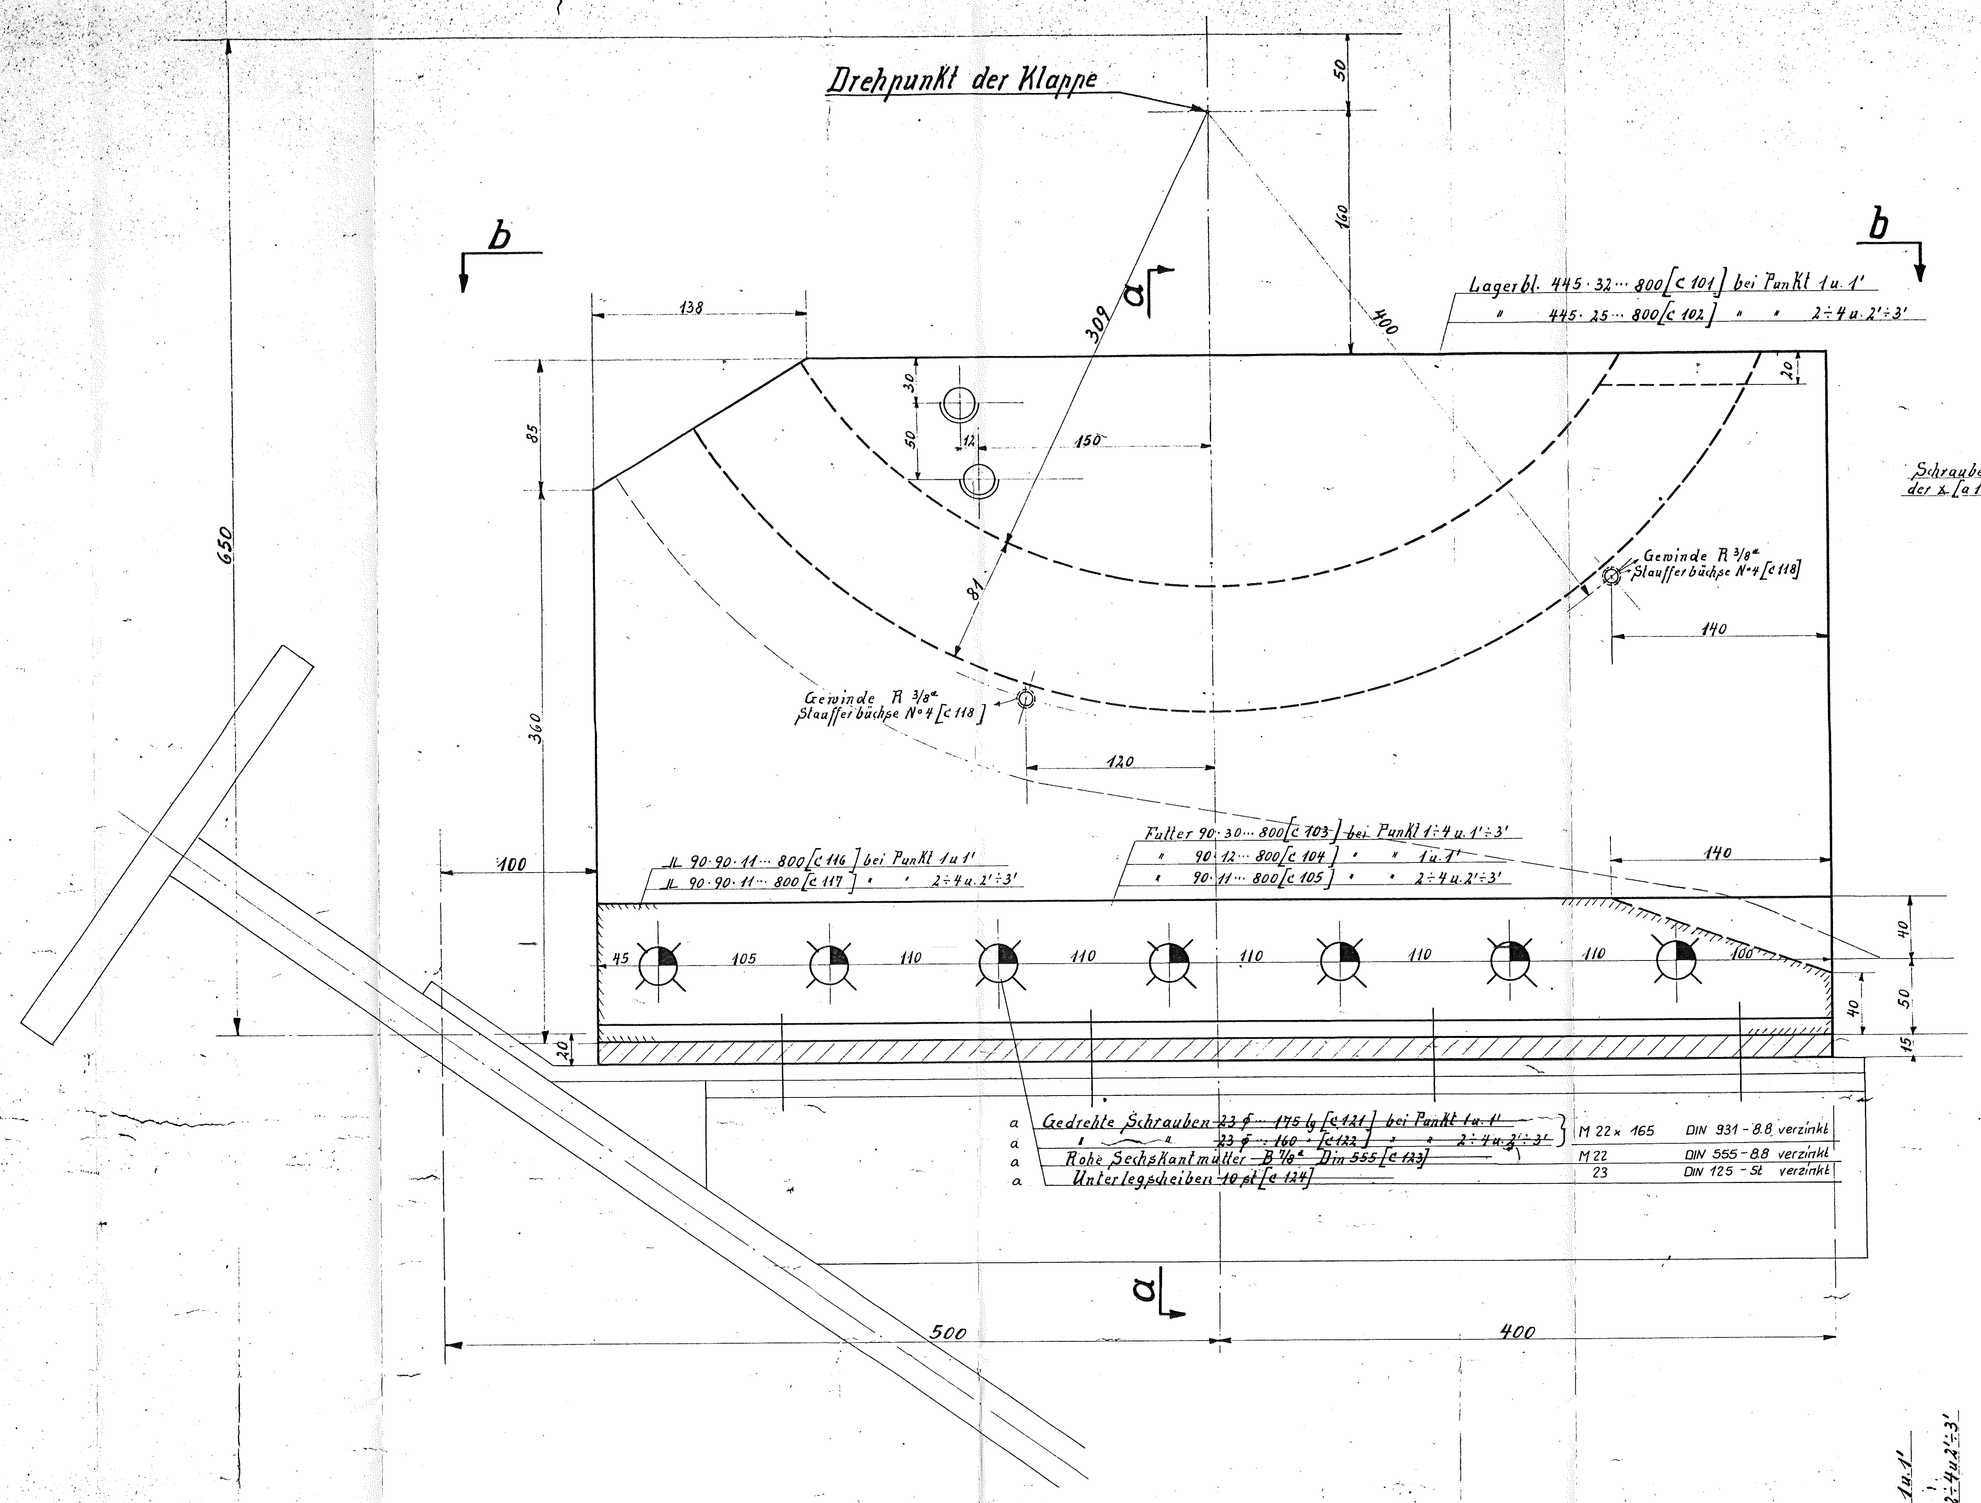

Schnitt a-a

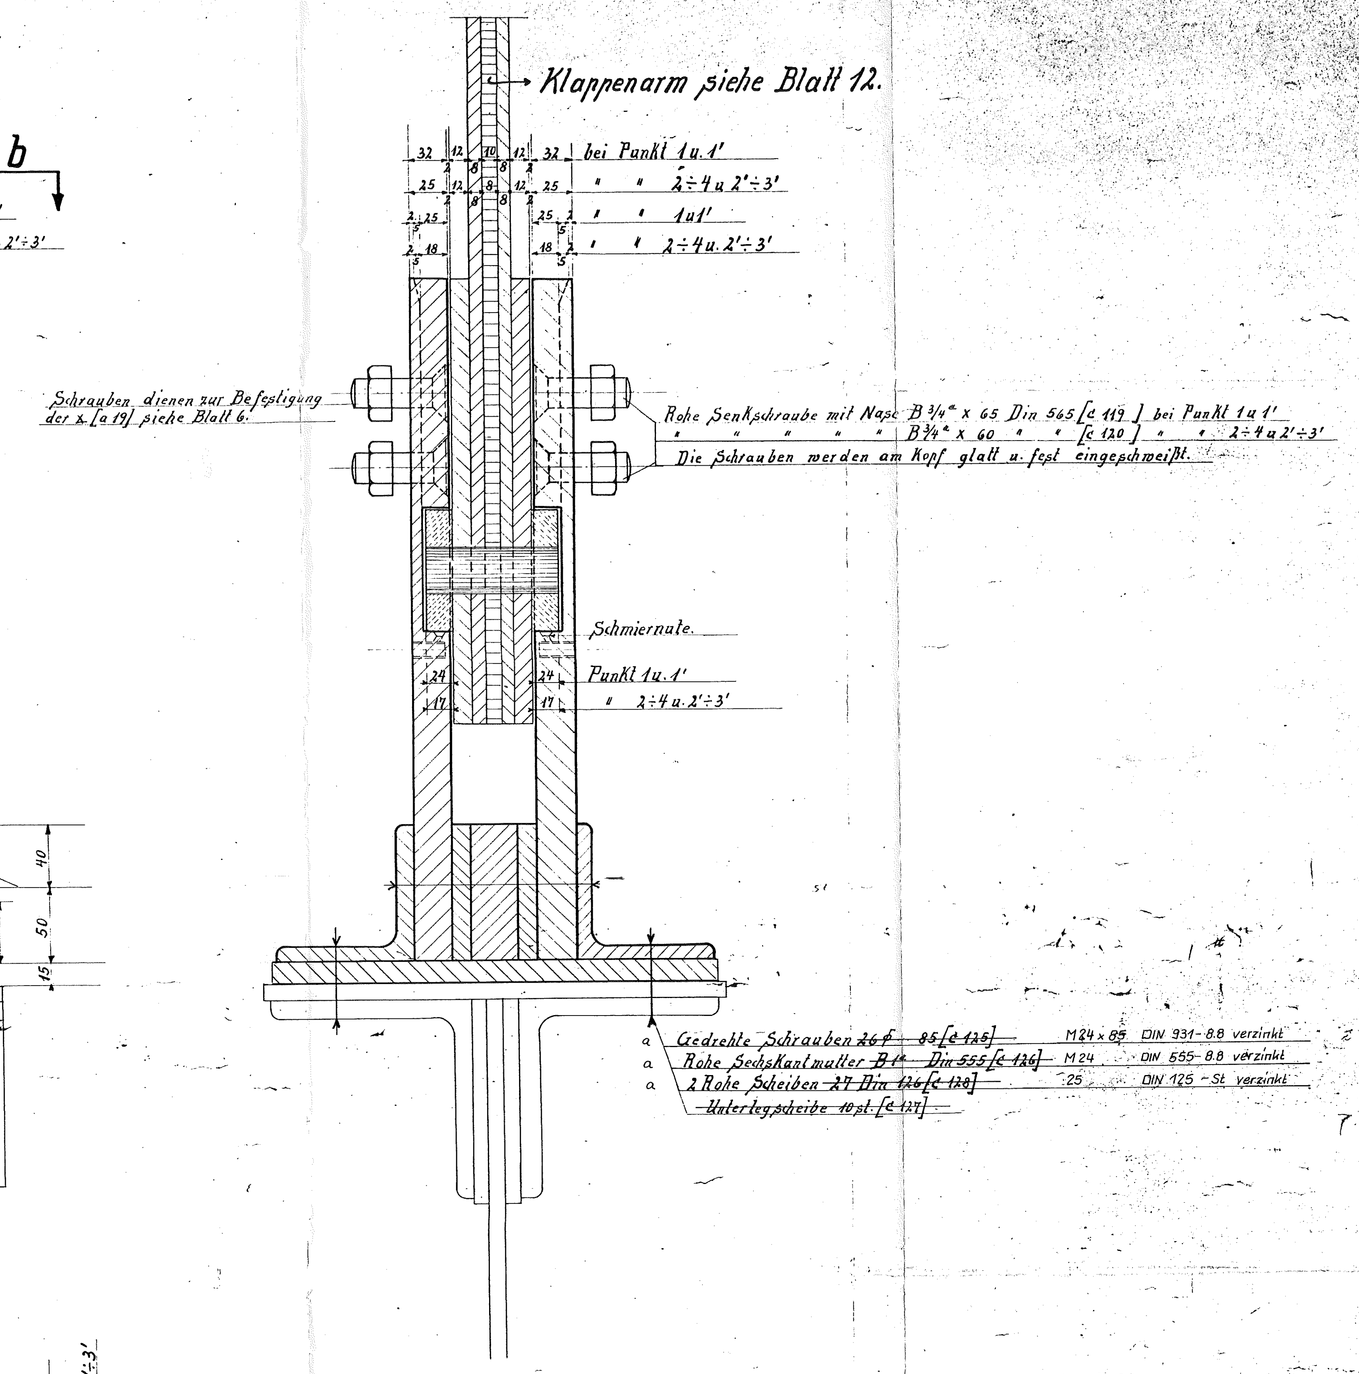

Aufsicht b-b

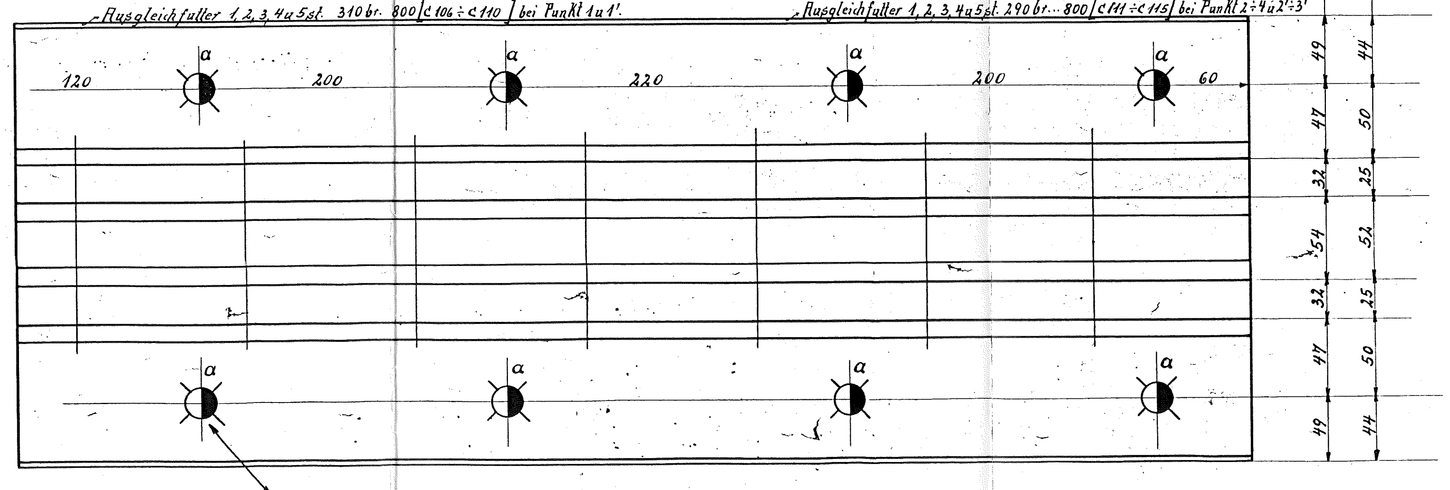

Die mit „a" bezeichneten Löcher werden in der Werkstatt 17 ϕ gebohrt und auf der Baustelle nach dem Ausrichten der Klappe auf 26 ϕ aufgerieben.

9/71

Zeichnung überarbeitet
a - Änderung
n - Neuteil

Engineering B.S. GmbH
Zierker Straße 54 a · 17235 Neustrelitz
Tel. (03981) 20320 00

1995 Datum 23.10.
Name Pankow

im Auftrag der Maschinenfabrik Rogge GmbH

Zur Ausführung der Zeichnung sind Rechte Dritter nicht berührt. Sicher Material ... ohne den Vorzeichner.

MSD Süd
206688

Orgbh	Wstg.	Kilometer	S	R	H	Objekt Art	Tat	Ltr.	Stand
6 1 2 A 1	2 9 3 4	1 8 6 0 6 0 3				2 1 3	1 5 1 0 2	0 1 9 3 6	

Dortmunder Union Brückenbau-
Aktiengesellschaft Dortmund

Bauteil: Drehgurt schütz Lager der Klappe.
Besteller: Rhein-Main-Donau A.G.
Dortmund, den 3 März 1936.
Nat. Gr. 1/1
Stückliste: 6
Additionalisten: 1
Änderungen
Kom. Nr. 5826.
Blatt 8
Maßst.: 1:2.
Hauptr.: 898.
Kontr.
Gepr.
Ausgeb.
Orgb 2
Zur Gültigkeit
Gewicht Netto kg / Brutto kg 1728 kg
Anstrich: 1 mittel deckender Bleimennige.
Nute: nein. Stückzahl: ja.
Diese Zeichnung ist für eine zur Abnahme geeignete Ausführung und für die bezeichnete Arbeitsstelle verwendbar.
Licht, Gewicht
Name Datum