



Kom. 5826
Blatt 21
Deckblatt zu Blatt 10

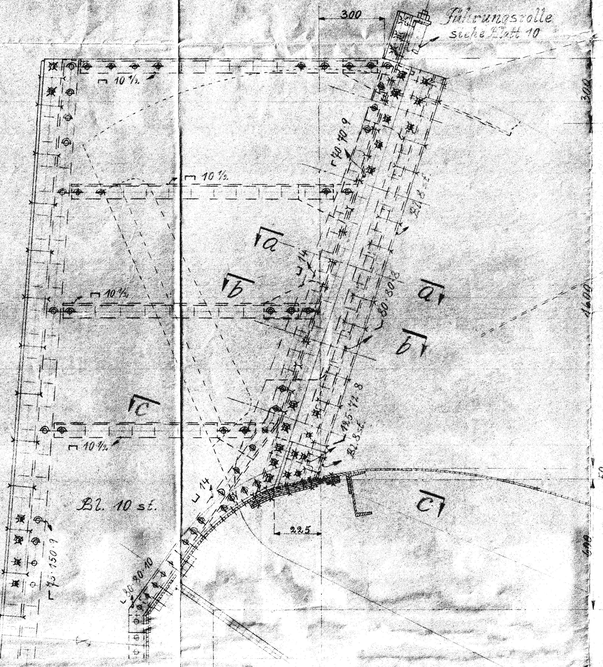


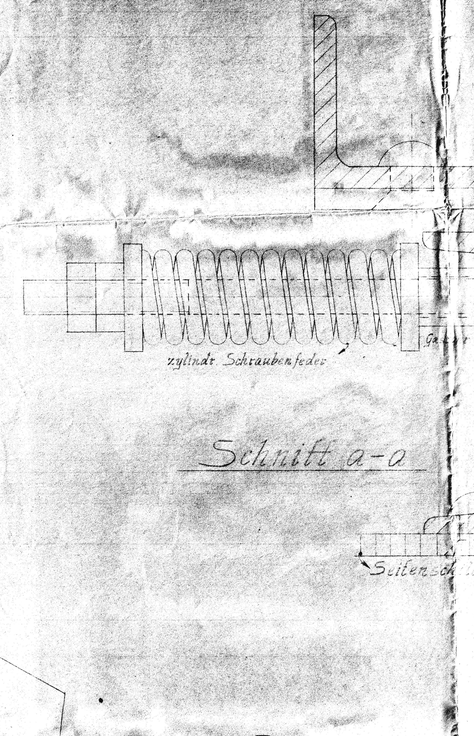

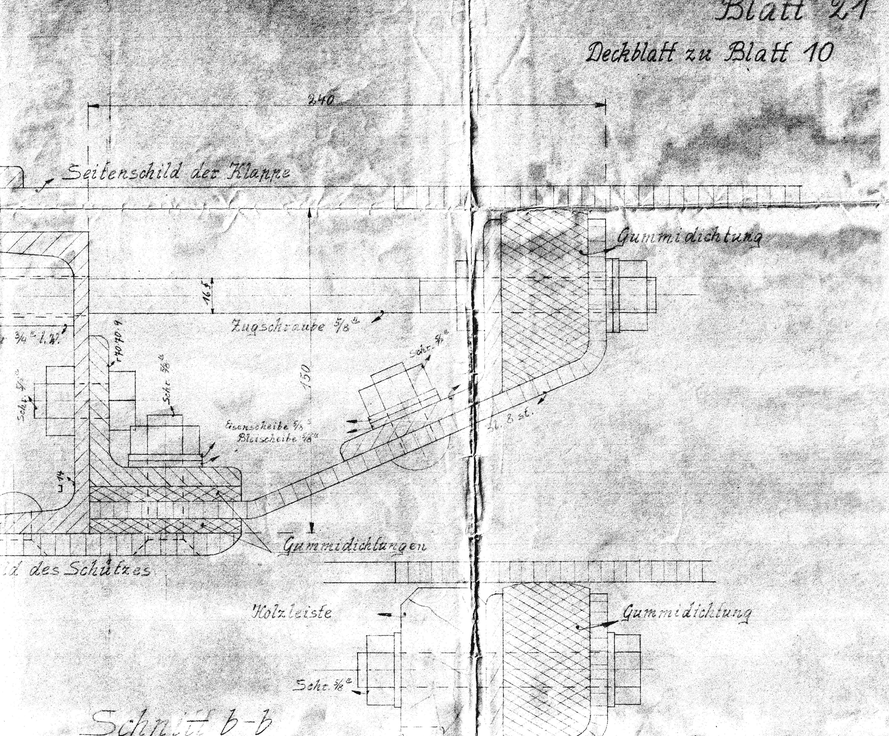

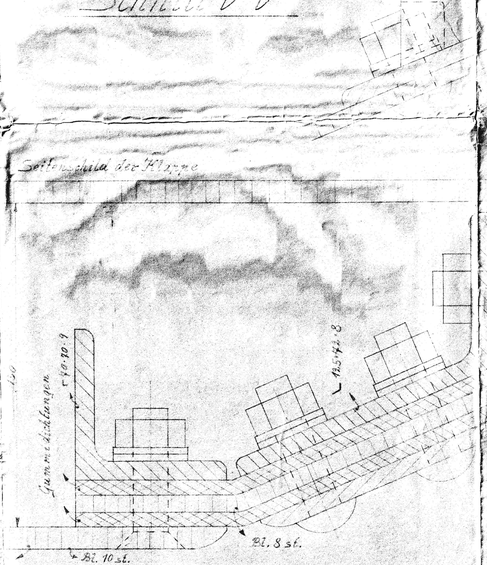



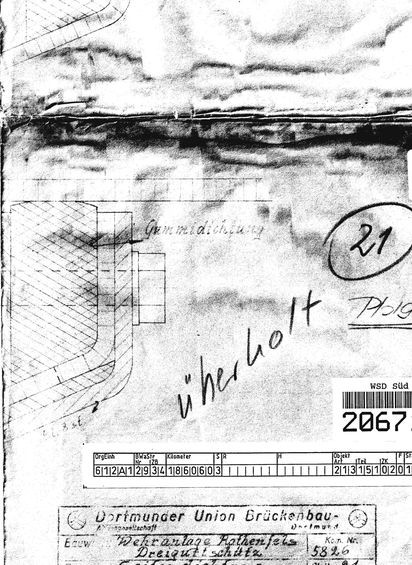

22/71

WSD Süd
206717

Org.Kbk	Bestr. Kz	Kilometer	Pr	Objekt	Teil	Lfd.	Stand
6 1 2 A 1	2 9	3 4 1 8 6 0 6 0 3		2 1 3	1 5 1	1 0 2	0 1 9 3 5

Dortmunder Union Brückenbau-
Aktiengesellschaft
Dortmund

Dreigurtschütze
Bauteil Seitendichtung
der Klappe
Rhein-Main-Donau A.-G.
23. Dezember 1935

Kom. Nr. 5826
Blatt 21
Zeichn. Nr. 20-34
Hauptmaß 5,34 m
Name Schultz
Maßstab
Ausführung
Bauleitung

Ausführlich
Skizze
Schreibw.
Diese Zeichnung ist für uns nur Anhalt-gang von technischen Seiten und für die baumäßigen Arbeiten verbindlich.

Licht-pausen