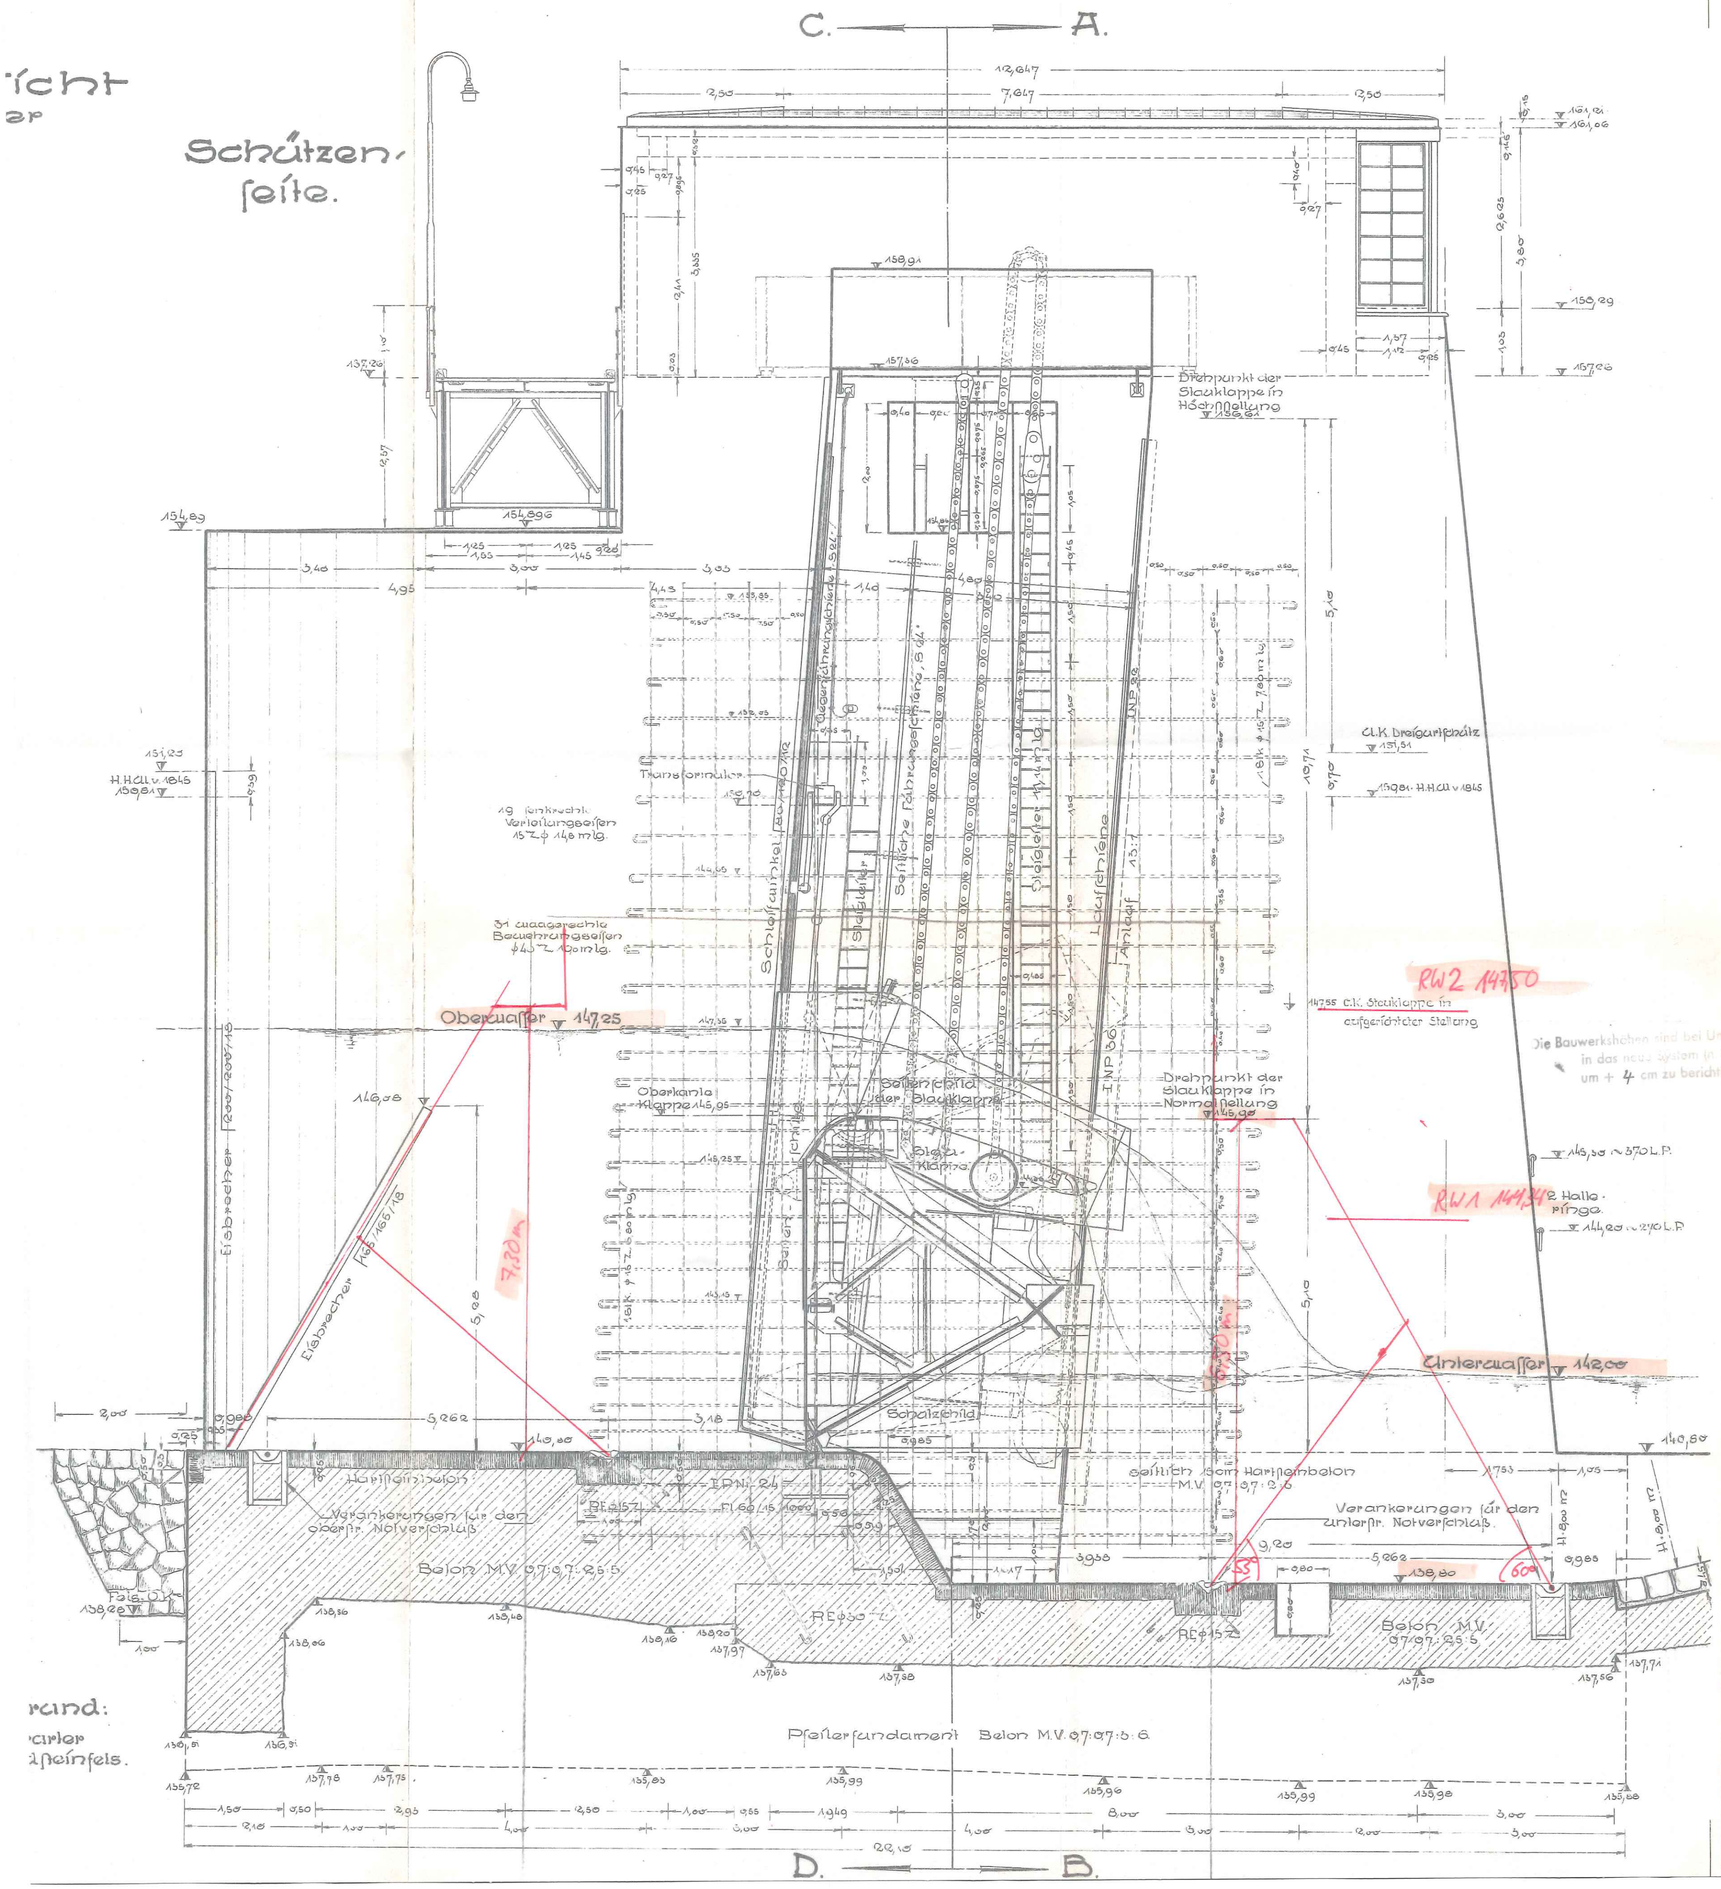


# A. Bau- u. Lieferfirmen:

| | |
|---|---|
| Dachkonstruktionen u. Eiserne Türen | Firma Franz Ludwig, Marktheidenfeld. |
| Eiserne Fenster | Fensterwerk Vogel, Schweinfurt |
| Dachschalung | Zimmergeschäft Imhof, Sendelbach |
| Dacheindeckung | Klempnerei Öffel, Rothenfels |
| Verglasung | Adam Böning, Lohr a/Main. |
| Tosbecken- u. Wasserbaufeile | Ortsfachgruppe Maschelkalk für Unterfranken u. Baden, Würzburg |
| Basaltpflaster | Josef Nickel, Ober-Widdersheim |
| Rundeisen | Gebr. Reinhardt, Würzburg, Rem A.G., Ludwigshafen, Süddeutsche Eisengesellschaft A.G. Nürnberg. |
| Überlastungsschutzkupplung Ölbandbremse. | Dortmunder Union |

# B. Baupläne:

| | | | |
|---|---|---|---|
| Linker Strompfeiler: | Schützenseite, Mauerwerksplan | C | B Ro 6 |
| | Walzen- " , " | C | B Ro 6 |
| | Eisenauszug | C | B Ro 6 |
| | Pfeilerplattform | C | B Ro |
| | Schalungsplan f. d. Pfeileraufbau | C | Va Ro |
| | Bewehrungsplan " " | C | Va Ro |
| | Eisenauszug " " | C | Va Ro |
| Wehrboden „M" | | C | B Ro |
| Rechter Strompfeiler: | Walzenseite, Mauerwerksplan. | C | B Ro |
| | Schützen- " , " | C | B Ro |
| | Eisenauszug | C | B Ro |
| | Pfeilerplattform | C | B Ro |
| | Schalungsplan f. d. Pfeileraufbau | C | Va Ro |
| | Bewehrungsplan " " | C | Va Ro |
| | Eisenauszug " " | C | Va Ro |

# C. Maschinenpläne:

## Dortmunder Union-Brückenbau A.G., Dortmund

| | | | |
|---|---|---|---|
| Pfeileraufsparungen für das Dreigurtfachwerk. | | 5826 | Gew. |
| Lauf- u. Führungsschienen; Wehrschwelle | | " | " |
| Oberer Hauptträger | | " | " |
| Unterer Hauptträger | | " | " |
| Zuggurt „C" | | " | " |
| Stauwand | | " | " |
| Querschnitte | | " | " |
| Lager der Klappe | | " | " |
| Wehrkopf | | " | " |
| Seitenschild am Schütz | | " | " |
| Seitenschild der Klappe | | " | " |
| Stauklappe | | " | " |
| Excenterwelle u. Rolle zur Seitendichtung der Klappe | | " | " |
| Längsdichtung der Klappe | | " | " |
| Übergang von der Längs- zur Seitendichtung | | " | " |
| Seitendichtung am Schütz | | " | " |
| Sohlendichtung | | " | " |
| Leitern am Pfeiler i.a.E. (Wehröffnung „M") | | " | " |
| Schutzschild der Nische auf der Unterwasserseite | | " | " |
| Strahlablenker | | " | " |
| Zusatzstrahlablenker | | " | " |
| Gußeiserne Führung der Klappenseitenschilde | | 4513 | Gew. |
| Aussparung der Leiter vom Schütz zur Trafo-Nische | | " | " |
| Aussparungen für Leitern | | 5830 | Gew. |
| Laufrad 750 φ | | 5827 | Gew. |
| Laufwagen - Rahmen | | " | " |
| Druckplatten u. Stelzen | | " | " |
| Seitliche Führungsrollen | | " | " |
| Führungsrolle | | " | " |
| Anschlußdichtkeile Klappenkette | | " | " |
| Halbkettenumlaufrolle am Schütz | | " | " |
| Klappenkette | | " | " |
| Normalglieder der Laschenkette „Union" | | " | " |
| Kettenübersicht und Endglieder | | " | " |
| Übersicht der Ketten mit Aufhängung | | " | " |
| Triebwerksübersicht | 5827 Gew. 12 | Kettenhaube | 58 |
| Ritzelwelle | " " 14 | Vorgelegewellen | |
| Stirnradvorgelege | " " 16 | Schneckengetriebe | |
| Stichtüre | " " 18 | Normalteile zur Bremse 300 φ | |
| Unterbau und Aufhängen zur Bremse 300 φ | | 5827 | Gew. |
| Bremsbacken zur Bremse 300 φ | | " | " |
| Handantriebsübersicht und Einzelteile | | " | " |
| Kupplung und Welle zum Handantrieb | | " | " |
| Einzelteile zum Handantrieb | 5827 Gew. 24 | Klappenkettenverriegelung | 58 |
| Schützaufhängung | " " 26 | Schneckkasten mit Wellenmuffen | |
| Auflager zum Windenträger | | 5827 | Gew. |
| Windenträger | 5827 Gew. 30 | Teilerkonzeiger | 58 |
| Übersicht und Einzelteile zur Endschaltung | | 5827 | Gew. |

Weitere Angaben finden sich auf den Plänen „Kraftwerkstrompfeiler" u. „Nischenpfeiler".

Großschiff.-Str. Rhein-Main-Donau
Staustufe: Rothenfels.

B Ro Nr. 16

Bestandsplan
B 1936

# Linker Strompfeiler.

Ansicht der Walzen- und Schützenseite des Pfeilers mit Schnitt durch die anschließenden Wehrböden u. die Wehrverschlüsse.

Maßstab 1:50.

Bestand vom 24. 4. 1950

gezeichnet u. genauft:
durchgesehen:

Aschaffenburg, am 24. 4. 1950
Wasser- u. Schiffahrtsamt A'burg
für den Ausbau der Großschiff.-Str. Rhein-Main-Donau.

Reg.- u. Baurat.