Gesamt-Ansicht von U.W.

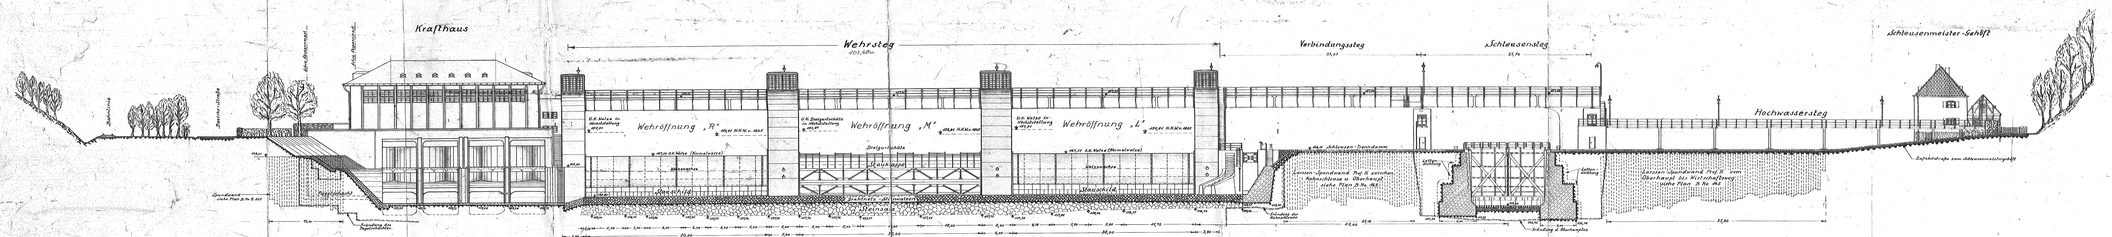

Gesamt-Draufsicht

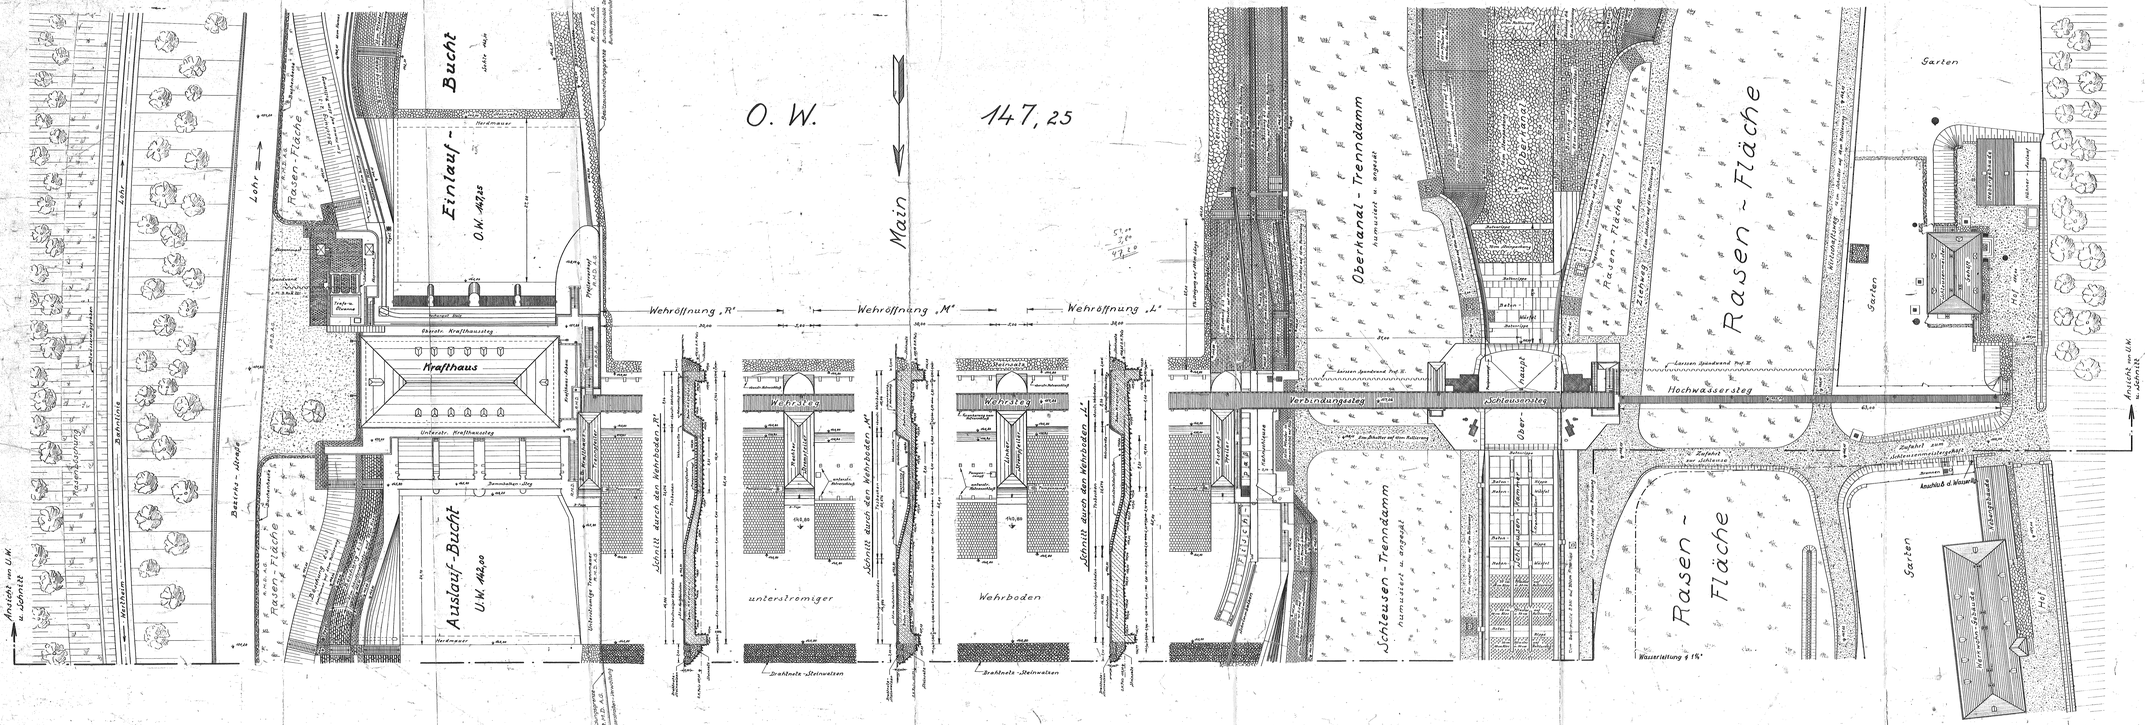

Baupläne:

Kraftwerk:

Übersichts-Grundriß	C E a Nr. 446 d
Einlaufbucht	B Nr. E 243
Rechengut-Rippe	B Nr. E 274
Gleanne	B Nr. E abf. 262
Schalterbau	C E a Nr. 446 a
Ufermauer, Krafthauseinlauf	C E a Nr. 455
Ufermauer Krafthausauslauf	B Nr. E 240
Auslaufschale	B Nr. E 243 u. 249
Auslaufbucht	B Nr. E 268
Krafthaus - Hochbau	T. Nr. H. Nr. 7 u. 8 u. B Nr. E 270

Wehr:

Wehrboden „R" u. „L"	C E Nr. 57
Wehrboden „M"	C E Nr. 83
Lamellenplan Wehr „L"	B Nr. E 64
Wehröffnung „L" Lamelle 26 u. 30	B Nr. E 62, Bl. 46
Oberhaupt- d. Kahnschleuse	C E Nr. 65
Unterhaupt d. Kahnschleuse	C E Nr. 66
Pflaster u. Ziehweg a.d. Kahnschleuse	B Nr. Lb 466

Schleuse:

Abdeckstein d. Schleusenkammer u. Oberhaupt	C E Nr. E7, 30 u. 43 u. B Nr. 400
Sondstein f. d. Gehb. d. Oberhauptes	C E Nr. 20
Abdeckstein OK-Leitmauer, landseits	C E Nr. 26
Abdeckstein OK-Leitmauer, flußseits	C E Nr. 28
Oberkanal - Böschungsbefestigung	B Nr. Tst
Antriebshäuschen - Oberhaupt landseits	C E Nr. 65
Antriebshäuschen - Oberhaupt flußseits	C E Nr. 74
Signalmast	C E a Nr. 106 u. B Nr. 104
Humusierungsflächen	B Nr. Lb 466
Spundwand „Meriglatz" d. O.W.	B Nr. 465
Aufgang z. Hochwassersteg	C E a Nr. 99

Bestandspläne:

Krafthaustrennpfeiler	B Nr. Nr. 48, 49 u. 20
Strompfeiler „R" u. „L"	B Nr. Nr. 16 u. 17
Fischpaßpfeiler, Draufsicht u. Schnitte	B Nr. Nr. 44 u. 45
Schleusenoberhaupt, Draufsicht u. Schnitte	B Nr. Nr. 6 u. 9
Schleusenkammer	B Nr. Nr. 4 u. 5
Oberkanal - Leitmauern	B Nr. Nr. 43
Schleusenmeister - Gehöft	B Nr.

Maschinenpläne:

Dortmunder Union Brückenbau A.G.

Dreigurtschütz	3826 Bl. 3, 4 u. 5
Staukappe	3826 Bl. 42 u. 34
Normalwalzen	
Stauschild	3828 Bl. 6
Querscholle	3828 Bl. 9
Seitenschild	3828 Bl. 42

Fa. Noell, Würzburg

Wehrsteg	44387, 44332, 44324, 44325

Fa. Lavis, Offenbach

Verbindungssteg und Schleusensteg	6620, 6621, 6622 6623, 6624

Fa. Rexroth, Lohr/M.

Hochwassersteg (R.M.D.-Plan)	T. M 30 u. C E Nr. 77

Die Bauwerkshöhen sind bei Umrechnung in das neue System (s. S.) um +0,4 cm zu berichtigen

Großschiffahrtsstraße Rhein-Main-Donau — B. Nr. Nr. 21

„Staustufe Rothenfels" — Bestandsplan — B 1936

Gesamt-Ansicht von U.W. und Gesamt-Draufsicht

M = 1:250

Bestand vom Sept. 1949

Aschaffenburg, Sept. 1949.

Wasserstraßenamt Aschaffenburg.

gezeichnet / gepaust / verglichen