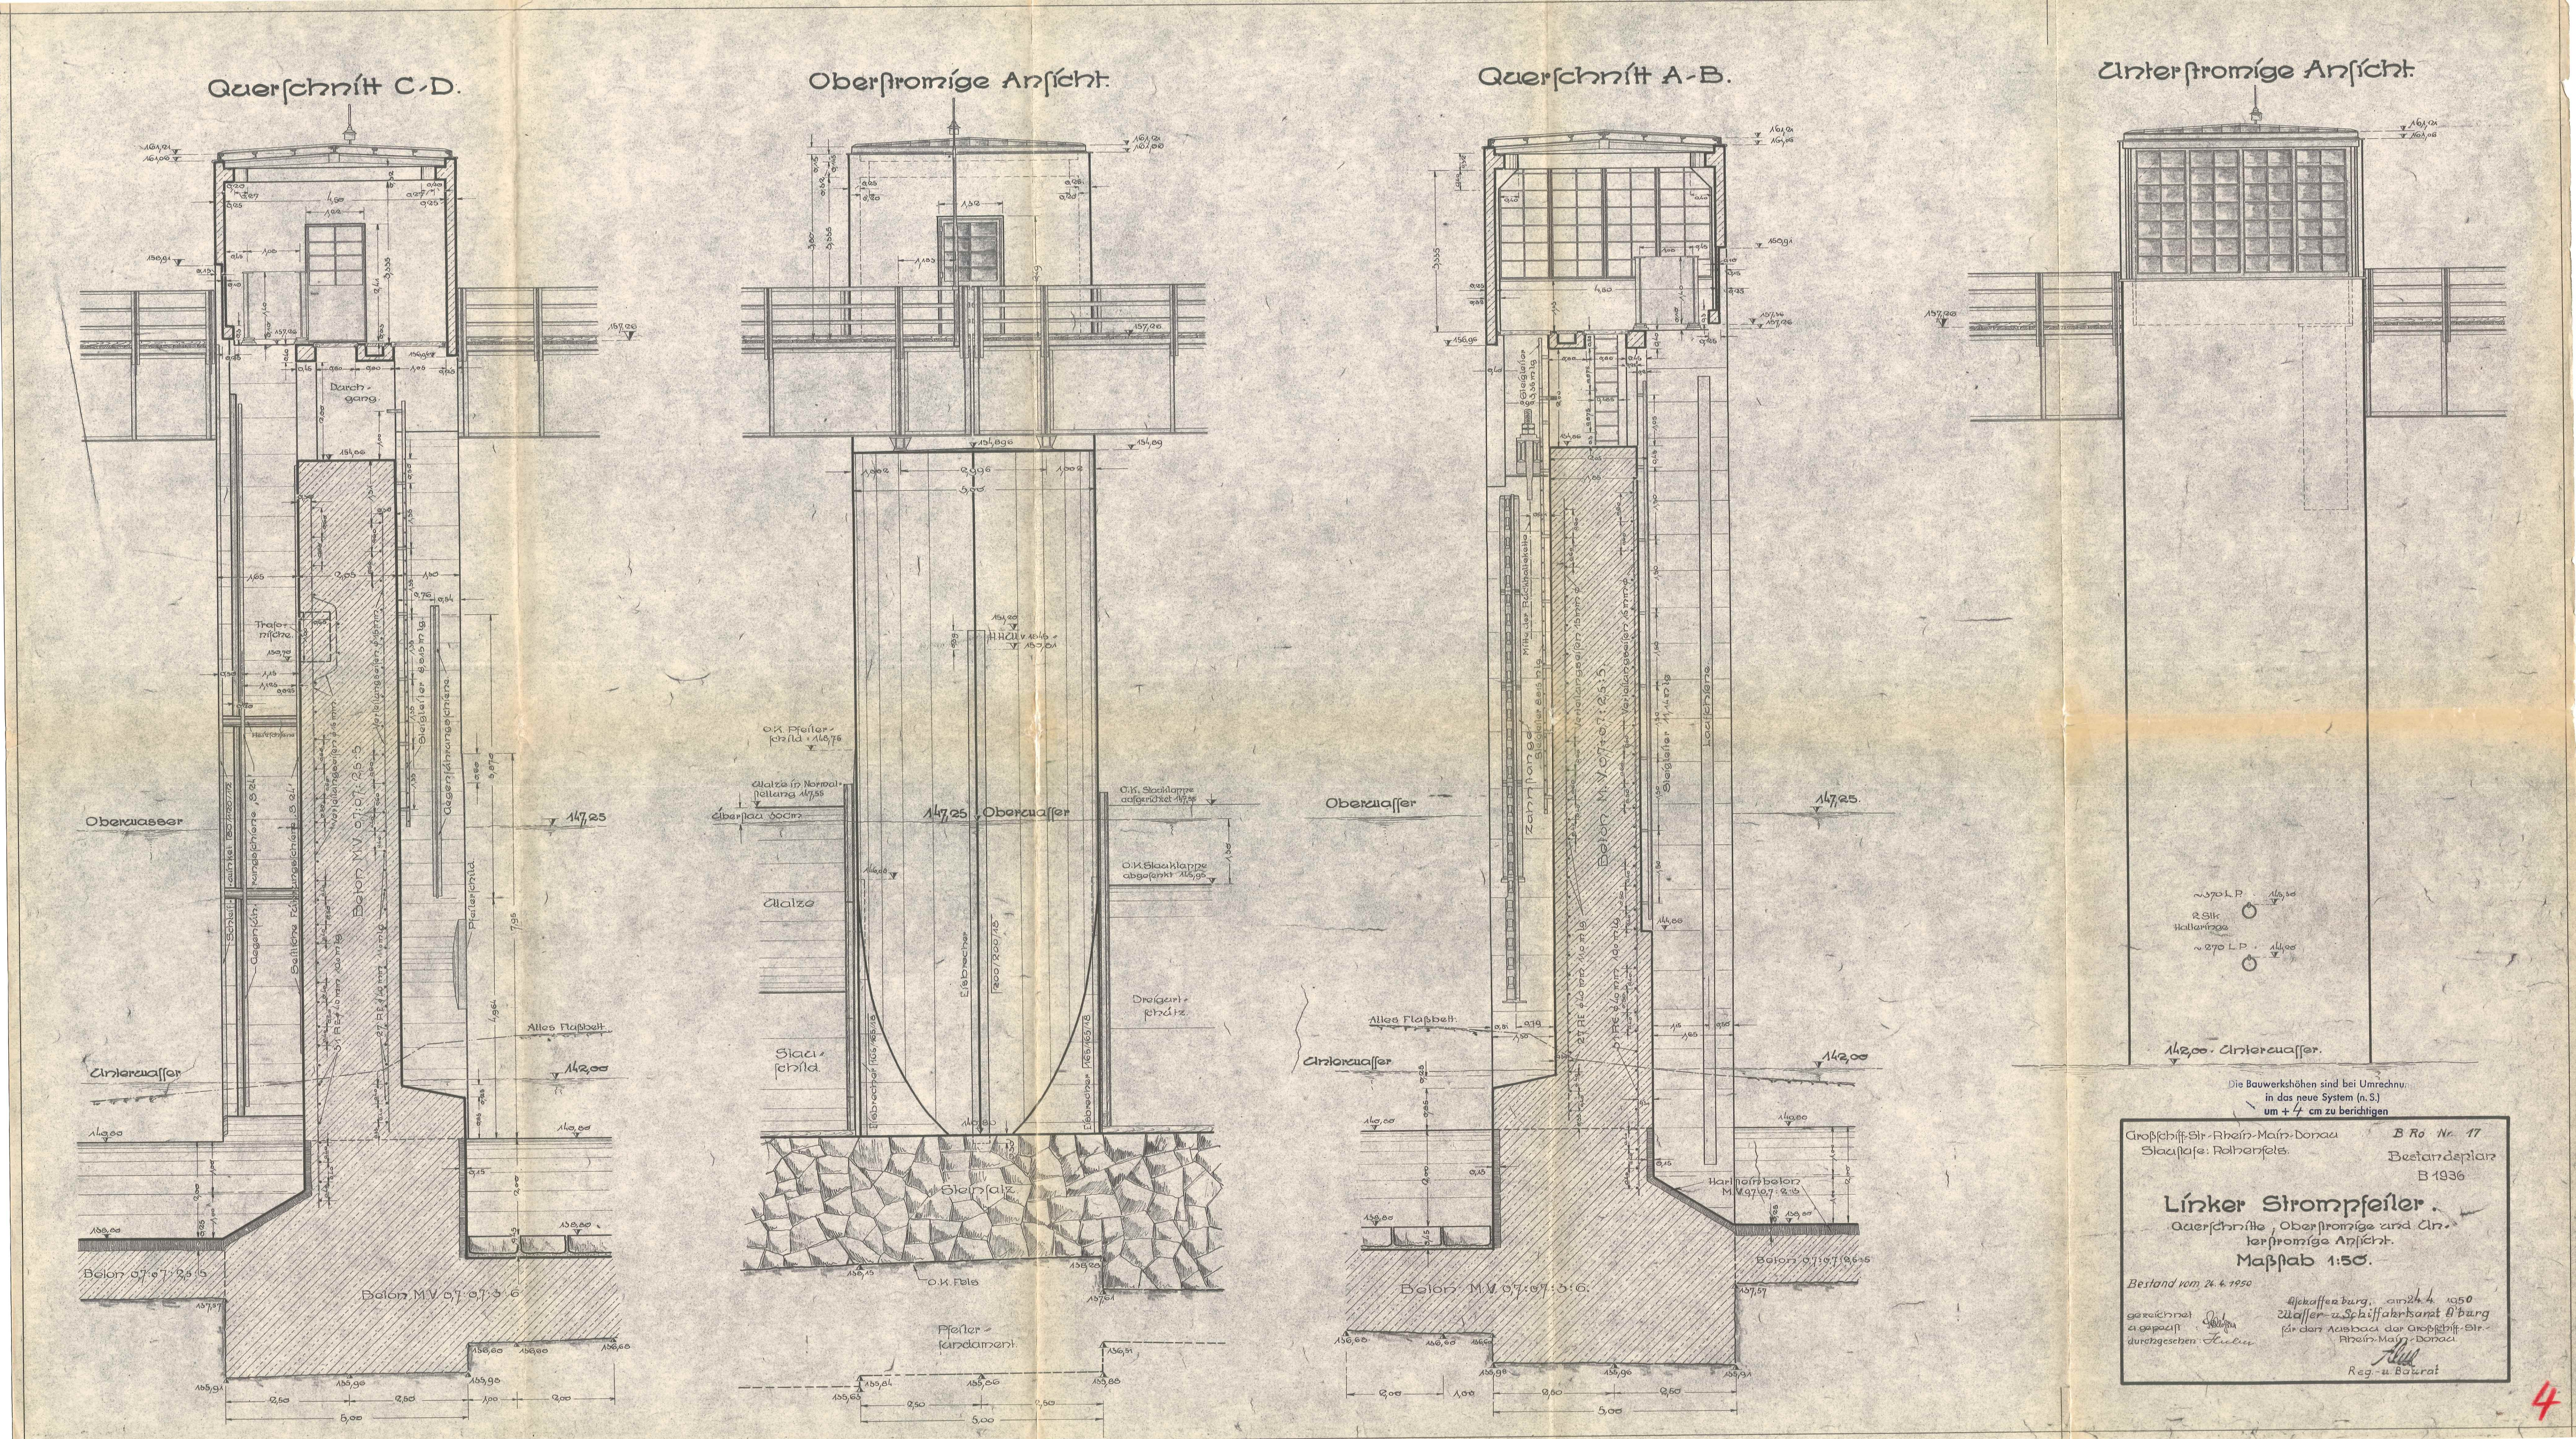
Querschnitt C-D.
Oberstromige Ansicht.
Querschnitt A-B.
Unterstromige Ansicht.
Durchgang
Oberwasser
Unterwasser
Beton M.V. 97:97:25:5
Beton M.V. 97:97:3:6
Platenschild
Alles Flußbett
Oberwasser
Unterwasser
Zahnstange
Beton M.V. 97:97:25:5
Alles Flußbett
Unterwasser
Hartmannbeton M.V. 97:97:2:15
Beton M.V. 97:97:3:6
Unterwasser
Die Bauwerkshöhen sind bei Umrechnung in das neue System (n.S.) um + 4 cm zu berichtigen
Großschiff-Str. Rhein-Main-Donau
Staustufe: Rothenfels
B Ro Nr. 17
Bestandsplan
B 1936
Linker Strompfeiler.
Querschnitte, Oberstromige und Unterstromige Ansicht.
Maßstab 1:50.
Bestand vom 24. 4. 1950
gezeichnet
eingetragen
durchgesehen
Aschaffenburg, am 24. 4. 1950
Wasser- u. Schiffahrtsamt Würzburg
für den Ausbau der Großschiff-Str. Rhein-Main-Donau
Reg.-u. Baurat
4