




**Schnitt C-C, M: 1:20**

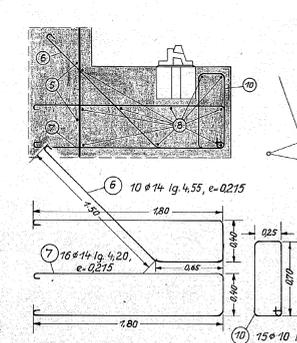


**Teilansicht B-B, M: 1:50**

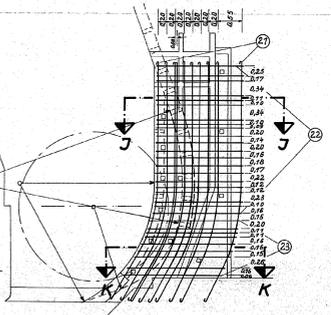


**Schnitt D-D, M: 1:20**

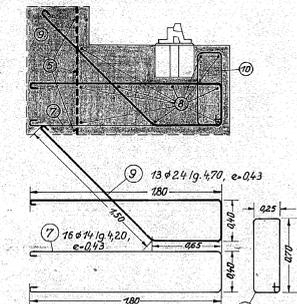


**Schnitt J-J, M: 1:20**

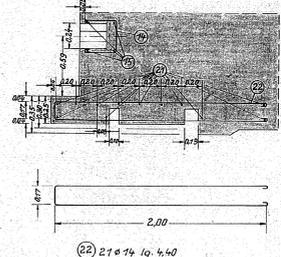

**Schnitt E-E, M: 1:20**

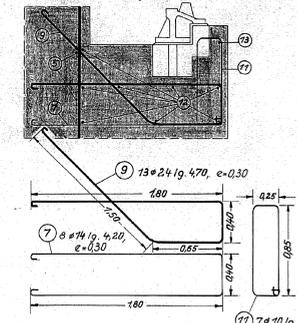

**Schnitt K-K, M: 1:20**

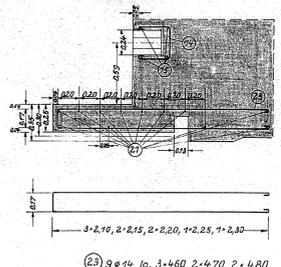

Rundstahl-Liste											
Pos.	Anz.	Ø	Länge (m)	Gesamtlänge (m)				Ummaßstäbliche Skizze			
				Ø 8	Ø 10	Ø 12	Ø 14	Ø 20	Ø 24		
1	13	24	8,35					108,55			
1a	2	24	8,35					16,70			
2	10	40	8,45					96,50			
3	2	40	7,45					79,90			
4	3	40	6,45					19,35			
5	14							17,00			
6	10	14	4,55					45,50			
7	24	14	4,20					100,80			
8	10	10	6,50					65,00			
9	13	24	4,70					61,10			
10	15	10	2,10					31,50			
11	7	10	2,40					16,80			
12	8	12	2,70					21,60			
13	1	12	1,90					1,90			
14	4	10	1,10					4,50			
15	4	10	7,10					28,40			
16	4	10	3,95					15,80			
17	2	20	3,05					6,10			
18	7	10	0,65					4,55			
19	8	10	0,45					3,60			
20	2	12	2,20					4,40			
21	12	10	600/40					72,60			
22	21	14	4,40					92,40			
23	9	14	460/500					42,70			
Gesamtlänge (m)				288,35	211,30	281,10	670,86	357,63,70			
Gewicht (kg)				0,677	1,088	1,208	2,466	3,551	9,865		
Gesamtgewicht (kg)				175	180	310	15	662	1770		
				Σ = 2542 kg							

**Der rechte Stropfanker umfasst folgende Pläne:**

- 1 Mauerwerksplan f.d. A.E. d. Normalwalze M: 1:50 CEW 143
- 2 Bewehrungsplan f.d. A.E. d. Normalwalze M: 1:50 CEW 144
- 3 Aussparungen i.d. Normalwalzenische A.E. M: 1:20 CEW 156
- 4 Mauerwerksplan f.d. N.A.E. d. Versenkwalze M: 1:50 CEW 146
- 5 Bewehrungsplan f.d. N.A.E. d. Versenkwalze M: 1:50 CEW 147
- 6 Aussparungen i.d. Versenkwalzenische M: 1:20 CEW 159
- 7 Treppenhaus i. rechten Stropfanker M: 1:50 CEW 148

Die Bauwerkshöhen sind bei Umrechnung in das neue System (N.S.) um + 6 cm zu erhöhen. Die Übereinstimmung mit der Ausführung ist nicht nachvollziehbar.

Großschiff-Str. Rhein-Main-Donau Abflg. C Gruppe II c  
 Staustufe Wipfeld  
**Bestandszeichnung**  
**Bewehrungsplan**  
**für den rechten Stropfanker**  
**Wehröffnung, M' N.A.E. d. Versenkwalze**  
**M: 1:50 u. 1:20**

beorb.: 3 Blätter  
 gezeichnet: [Signature]  
 gepr.: [Signature]

Schweinfurt, im Juli 1950  
 Wasser- u. Schiffsamt  
 [Signature]  
 Regierungsbaumeister

Verd. 853  
 214578