


(Einbau nach örtlichen Vorgaben,



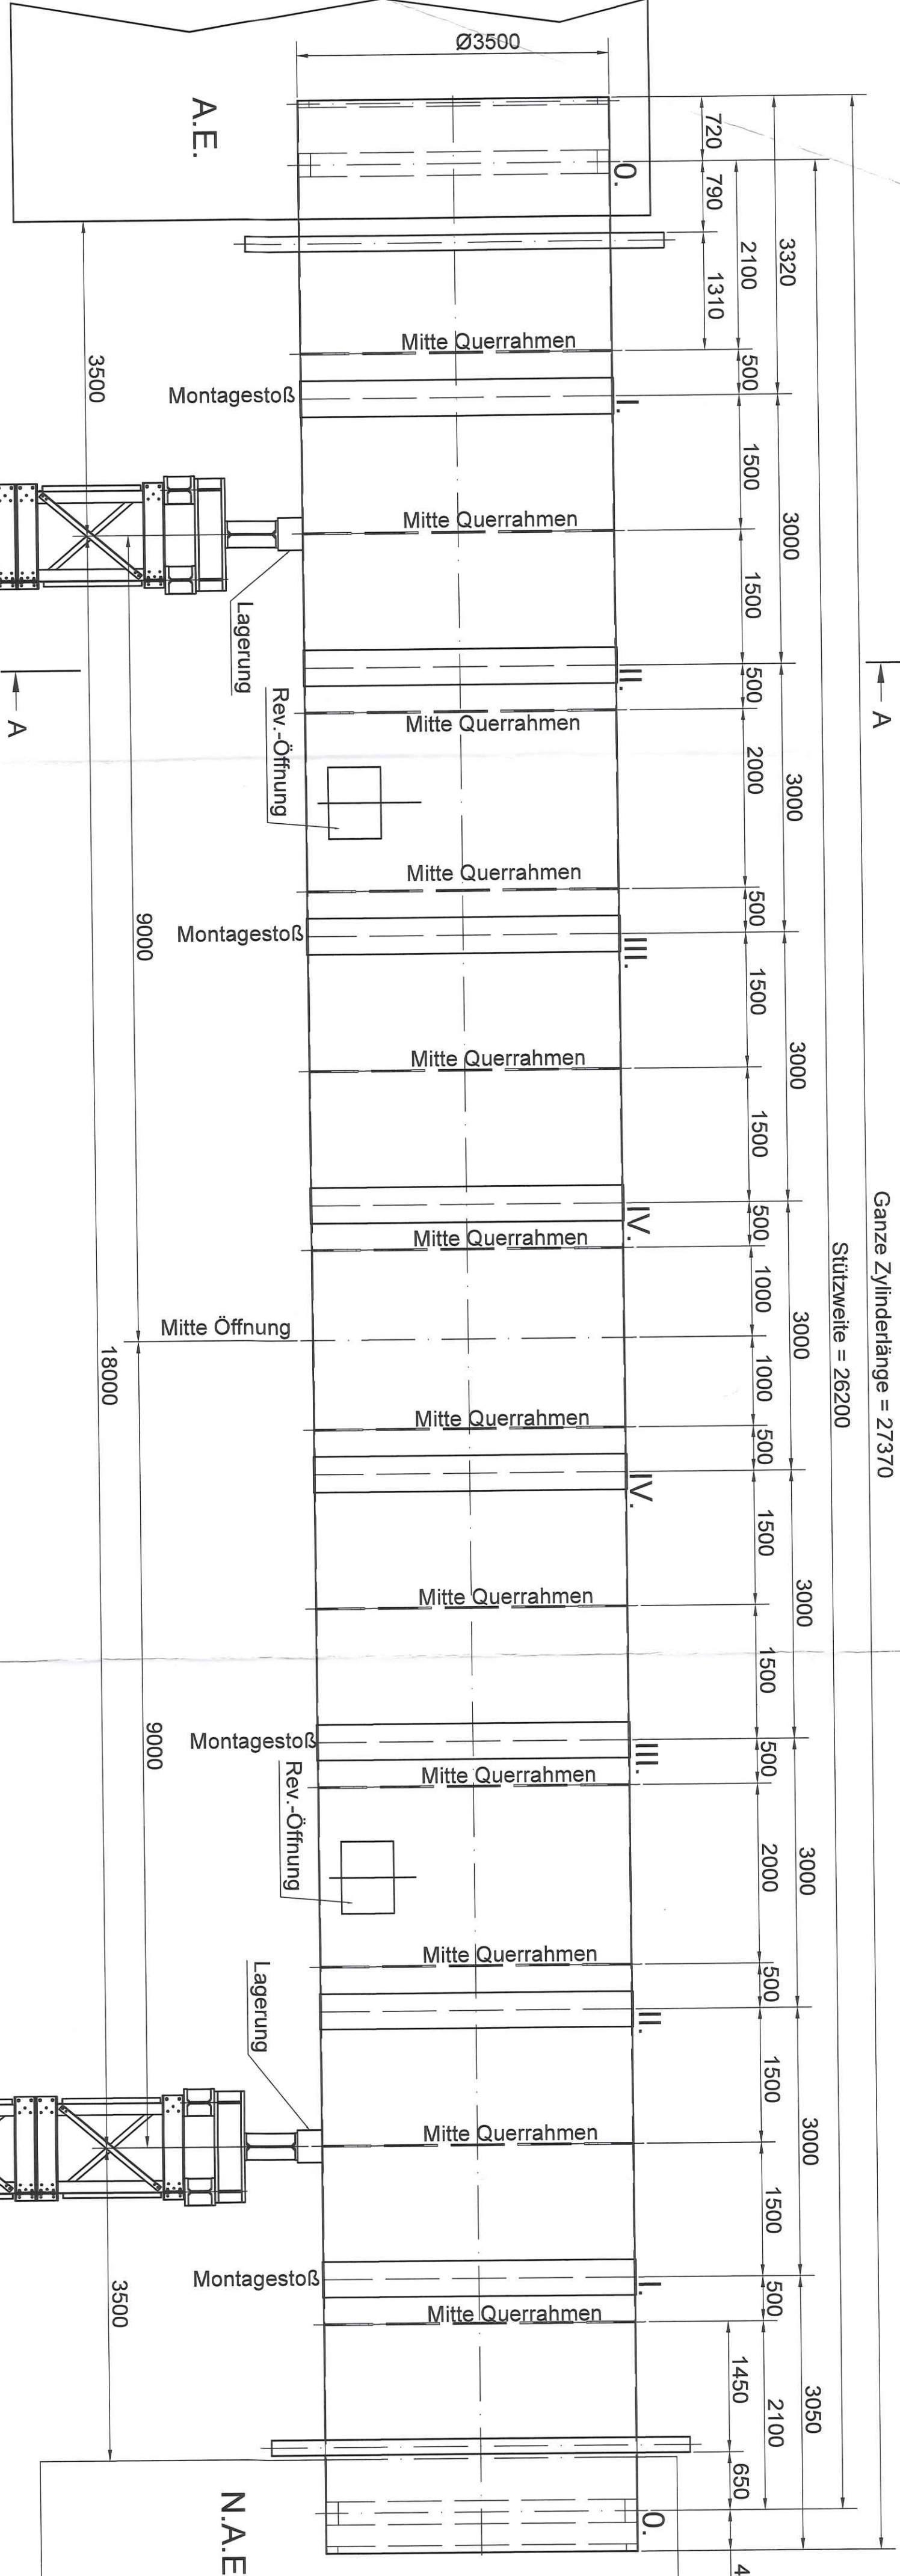

Auf die Standsicherheit der verschiedenen Montagezustände des Bauwerks ist bei der Bauausführung besonders zu achten.

Nur auf die
die Standsicherheit beeinflussenden
Systemmaße geprüft

Höhenkoten u. Maßketten
nicht geprüft.

Version / Index	Änderungen bzw. Ergänzungen / zugehörige Pläne	Datum	Name
11	Posteingang 31.05.2018		

Ort, Datum	Unterschrift, Funktion	Ort, Datum	Unterschrift, Funktion
Sachbearbeiter beim Auftraggeber	Prüfingenieur		

In konstruktiver und statischer Hinsicht geprüft
Prüfnummer: 2018-7004 des Prüfzeichnisses 20.....18
Ausgabedatum: 12.06.18

Ort, Datum	Unterschrift, Funktion	Ort, Datum	Unterschrift, Funktion
Raum für Vermerke der ausführenden Firma			

SCHORISCH Magis

SCHORISCH Magis GmbH | Schulstraße 7c | 19357 Karstädt
Tel.: +49(0)38 797 743-30
www.schorisch-magis.de

Zeichnung gefertigt / bearbeitet (Datum, Name)	Vermerk des bearbeitenden Ingenieurbüros
--	--

SCHORISCH
Magis

SCHORISCH Magis GmbH | Schulstraße 7c | 19357 Karstsee
Tel.: +49(0)38 797 743-30
www.schorisch-magis.de

25.04.2018 U. Heuser

Ausführungszeichnung

Generaldirektion Wasserstraßen und Schifffahrt
Wasserstraßen- und Schifffahrtsamt Schweinfurt

[illegible][illegible]

Objektteil	Instandsetzung	Versenkwalze	Mitte
------------	----------------	--------------	-------

Einzelheit	System	Übersicht	Abstützung	und	Aussteifung
------------	--------	-----------	------------	-----	-------------

Die Übereinstimmung mit der Ausführung wird bestätigt:	Entwurf Nr.	Blatt-Nr.	DVTU-Identifikation
		1 / 1	

Zeichnung Nr.	Modell	Druck	Maßstab
A7-VI800012-01	1:5 (1:2,1:2,5)		B
Name / Unterschrift / Funktion			
Gut			

14	15	A1
----	----	----


Muster

Die Lage der
Pallungstürme bleibt
erhalten!

Die Versteifungen sind vorhanden!

Schnitt A -

Auflage Hauptträger

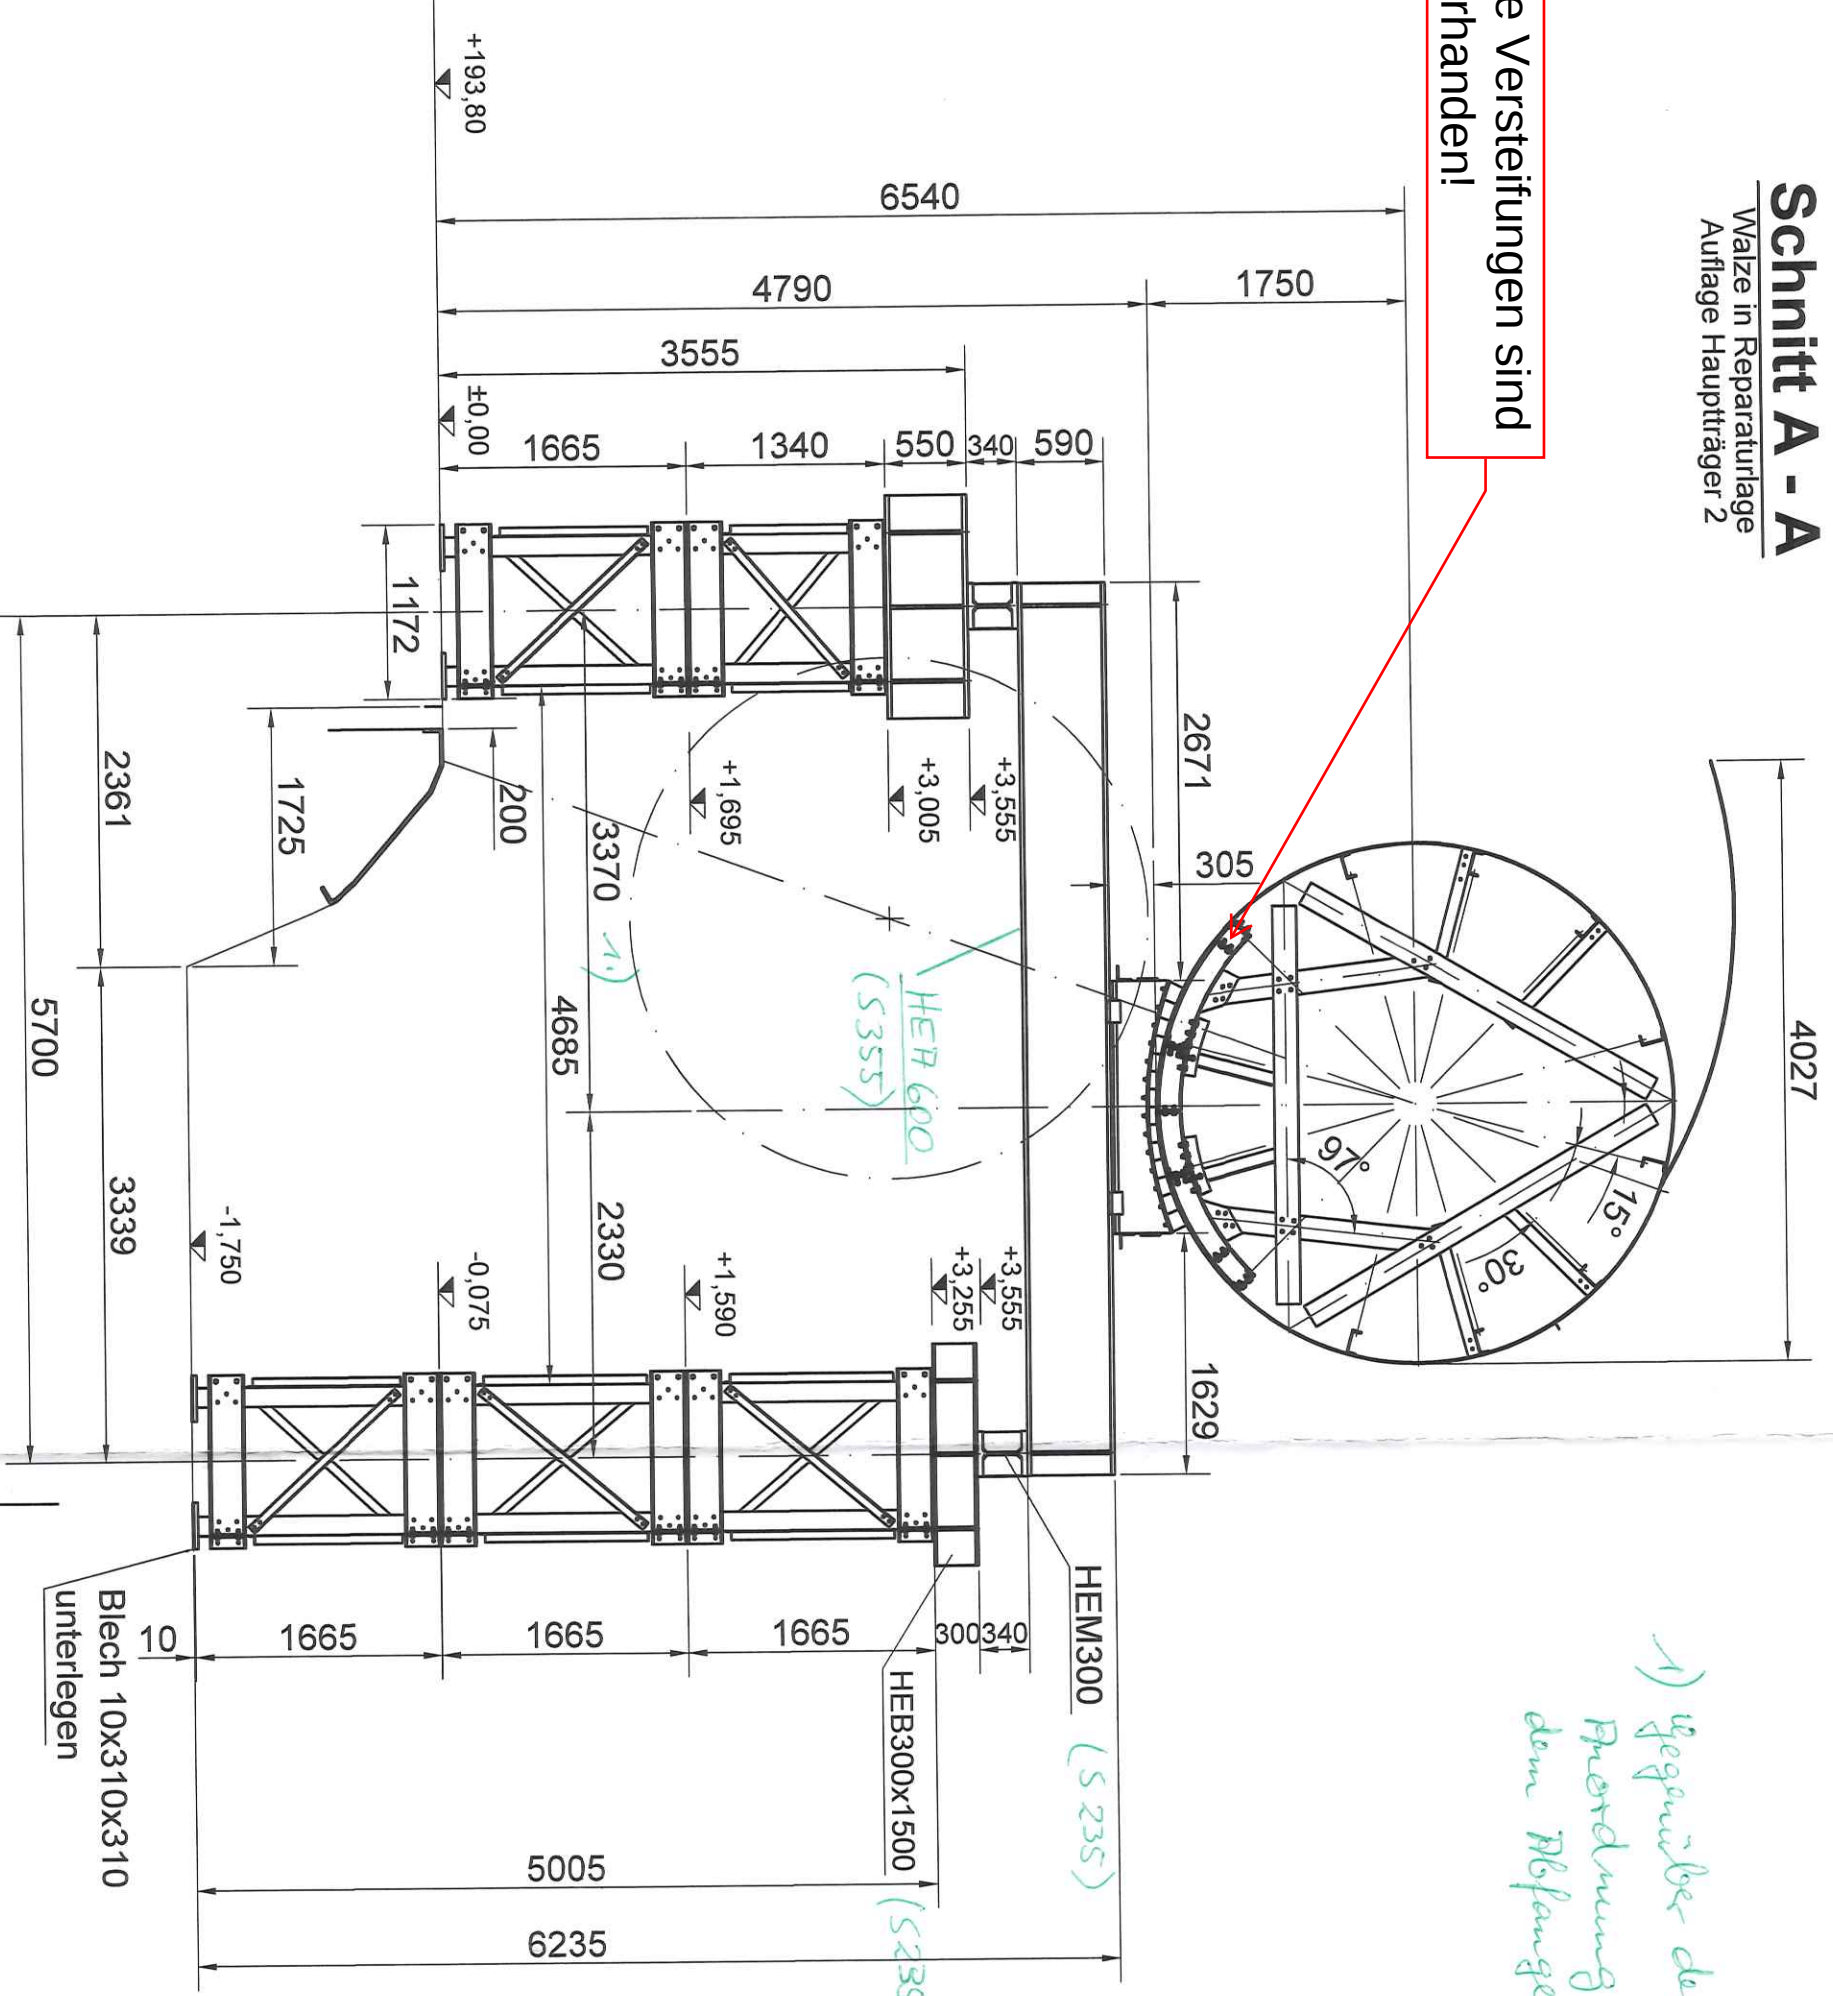

geprüft

25.04.2018 U. Heuser

Ausführungszeichnung

Generaldirektion Wasserstraßen und Schifffahrt
Wasserstraßen- und Schifffahrtsamt Schweinfurt

OrgEin	BWStr	Kilometer	S	Objekt-Nr.	Objekt-	OB
Amt	Nr	ZB	OArt		Teil	ZK

Objektbenennung	Wehranlage	Wipfeld

Objektteil	Instandsetzung	Versenkwalze	Mitte
------------	----------------	--------------	-------

Einzelheit	System	Übersicht	Abstützung	und	Aussteifung
------------	--------	-----------	------------	-----	-------------

Die Übereinstimmung mit der Ausführung wird bestätigt:	Entwurf Nr.	Blatt-Nr.	DVTU-Identifikation
		1 / 1	

Zeichnung Nr.	Modell	Druck	Maßstab
A7-VI800012-01	1:5 (1:2,1:2,5)		B
Name / Unterschrift / Funktion			
Gut			

14	15	A1
----	----	----