


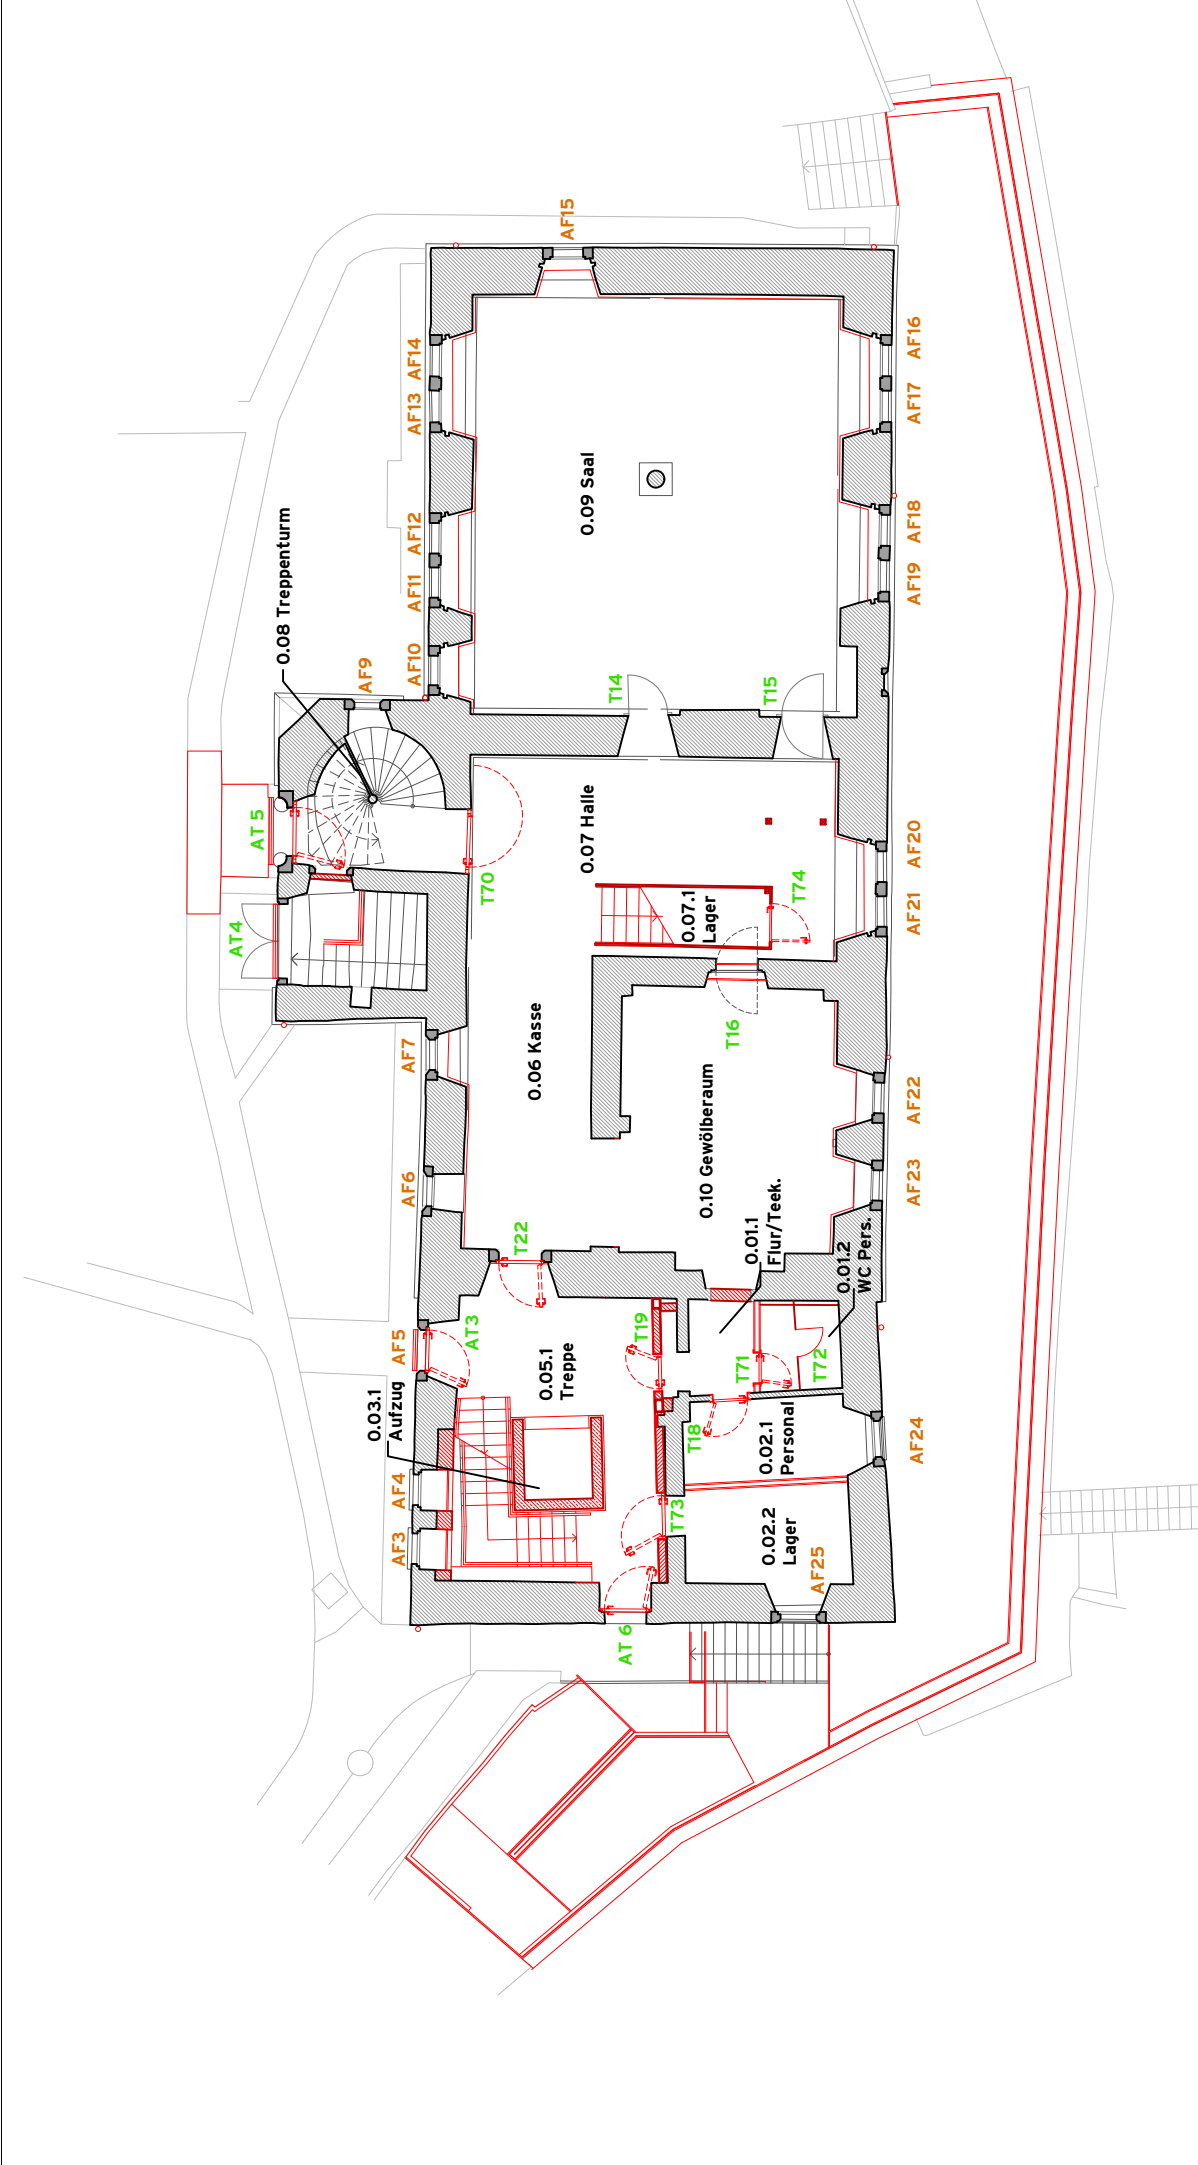

Renaissanceschloss Dornburg			Übersichtsplan EG		Legende	
M	ohne	11.12.2025	Ausführungsplanung	Z-Nr.	5_EG_Übersicht_DORN	
					Raumnummer	
					Fensternummer	
					Türnummer	