Schleuse Zerben Nordkammer (alte Schleuse)

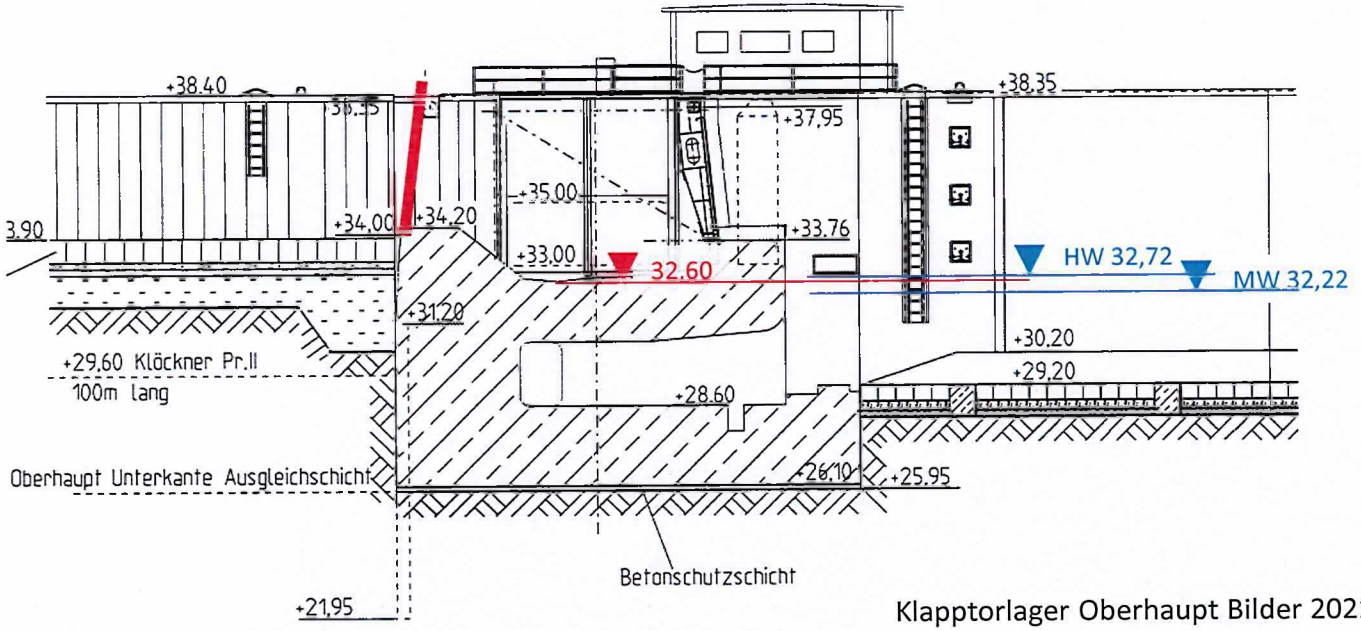

Klapptorlager Oberhaupt Bilder 2021

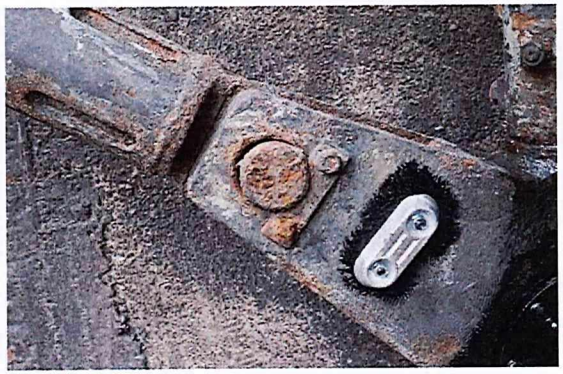

Gewässerkundliche Pegel - Wasserstand WSA Spree-Havel
Jahresreihe 2011-2020 und Extremwerte

[Wasserstände in m ü.NHN] (DHHN 2016)

Wstr.	Lfd. Nr.	km	Pegelname / Messstellennummer	Gewässer	PNP NHN+m	Extremwerte NNW	Datum	HHW	Datum	Jahresreihe 2011-2020 NW	MNW	MW	MHW	HW
Mittelkanal Havel	64	156,10	**Quitzöbel OP**		19,556	21,70	10.12. 1969	26,66	10.03. 1947	22,08	22,48	23,32	24,46	26,48
			58082.0	UHW	[cm] →	214		710		252	292	376	490	692
	65	156,19	**Quitzöbel UP**		19,556	20,22	15.11. 2018	26,81	19.03. 1947	20,22	21,16	22,49	24,22	26,38
			58083.0	UHW	[cm] →	66		725		66	160	293	466	682
Elbe	66	156,21	**Neuwerben EP**		26,390	21,82	06.08. 1954	28,52	09.06. 2013	21,85	22,24	23,34	25,82	28,52
			50247.0	Elbe	[cm] →	143		813		146	185	295	543	813
Vor-fluter	67	165,72	**Gnevsdorf OP**		19,132	20,21	15.11. 2018	26,34	09.06. 2013	20,21	20,89	22,27	24,03	26,34
			58084.0	UHW	[cm] →	108		721		108	176	314	490	721
Elbe	68	165,81	**Gnevsdorf EP**		19,132	19,81	31.07. 1964	26,33	09.06. 2013	19,88	20,31	21,58	24,02	26,33
			50301.0	Elbe / UHW	[cm] →	68		720		75	118	245	489	720
Kanal	69	345,25	**Zerben OP**		34,411	36,16	14.09. 1983	38,01	10.06. 2013	37,13	37,26	37,42	37,67	38,01
			58751.0	EHK	[cm] →	175		360		272	285	301	326	360
	70	345,63	**Zerben UP**		29,211	31,76	19.08. 2002	32,72	10.06. 2013	31,95	32,06	32,22	32,49	32,72
			58752.0	EHK	[cm] →	255		351		274	285	301	328	351