

[illegible][illegible][illegible]


5	10	15	20	25	30	35	40	45	50	55	60	65	70	75	80	85	90	95	100


HA2.EG.001
Gebäude Geschoss.Raum-Nr.

Legende Farben

Weitere Abkürzungen

Raumnummer

Schnitt

Achse

UK RD -0,37

UK RD -0,57

Versorgung Bauteil

UK RD Rohdecke

OK FB Rohboden

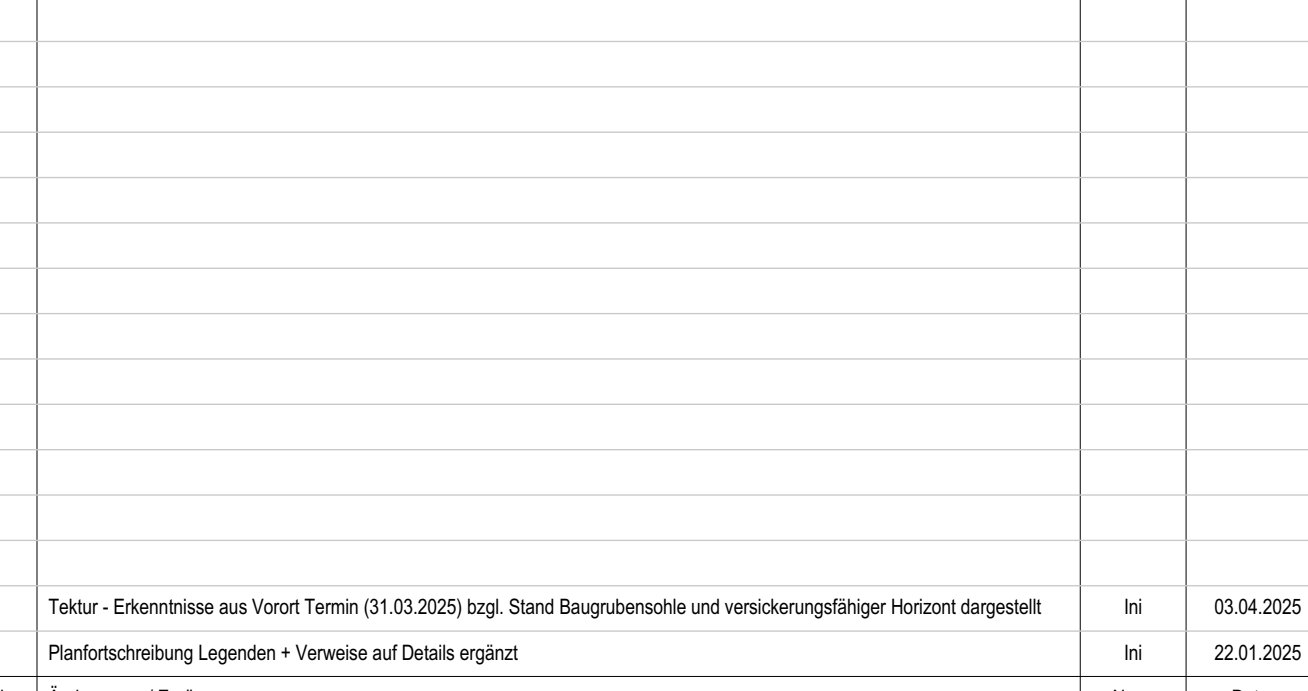
UK UD Untendecke

UK	Unterkante	DS	Deckenschlitz		Abbruch
OK	Oberkante	UZD	Unterzugsdurchbruch		Neubau

ALLE MAßE UND ANGABEN SIND VOR ORT VERANTWORTLICH ZU PRÜFEN.
UNSTIMMIGKEITEN SIND DER BAULEITUNG SOFORT ZU MELDEN.

DIESER PLAN GILT NUR IN VERBINDUNG MIT DEN ZUGEHÖRIGEN PLÄNEN DER FACHINGENIEURE.

ANGABEN ÜBER TÜRHÖHEN UND BRÜSTUNGSHÖHEN BEZIEHEN SICH AUF OKKF.

[illegible]

SAU- UND LIEGENSCHAFTSMANAGEMENT SACHSEN-ANHALT (BLSA)					
Technisches Büro Magdeburg					
					
Tessenowstraße 1 39114 Magdeburg Telefon: 0391 / 567 - 102 Telefax: 0391 / 567 - 8039 E-Mail: Poststelle-MD.BLSA@sachsen-anhalt.de					
Generalsplaner:					
Planverfasser:					
Planinhalt / Gesichtsz.					
Schnitt AA					
Pflanzung s / Leistungspphase:					
AUFBAU					
Verf.: zuständiger Sachbearbeiter (BLSA):					
geprüf. Hauptfachbearbeiter (BLSA):					
UND LIEGENSCHAFTSMANAGEMENT SACHSEN-ANHALT (BLSA):					
NUTZUNGS VERWALTUNG:					
Datum/Unterschrt					