D10117LBVO3A345_WA007-2A-V

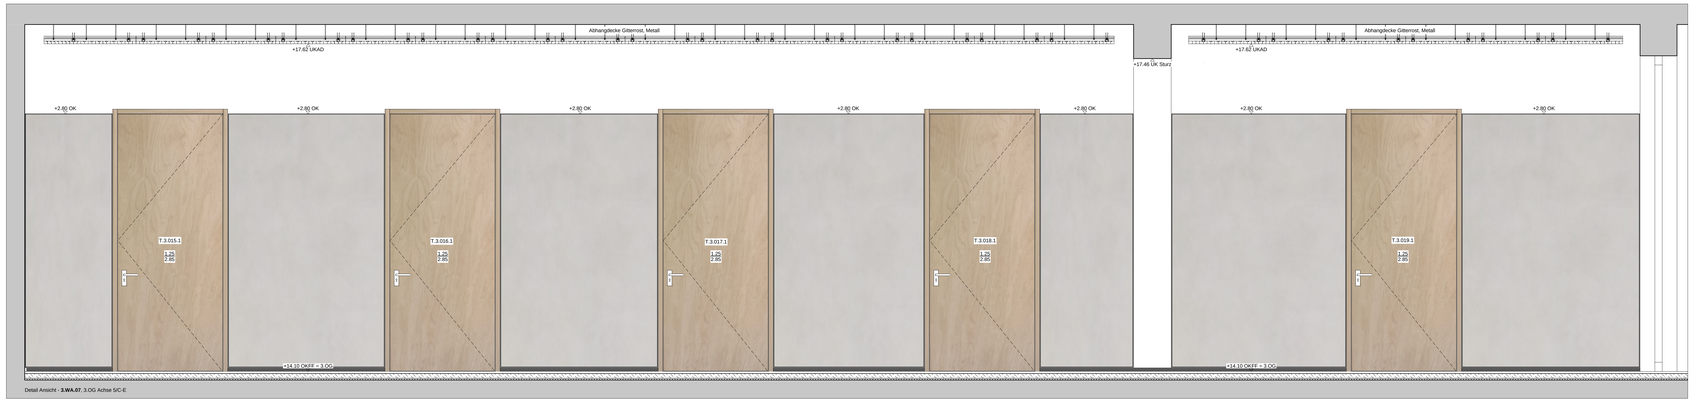

Detail Ansicht - **3.WA.07**, 3.OG Achse 5/C-E

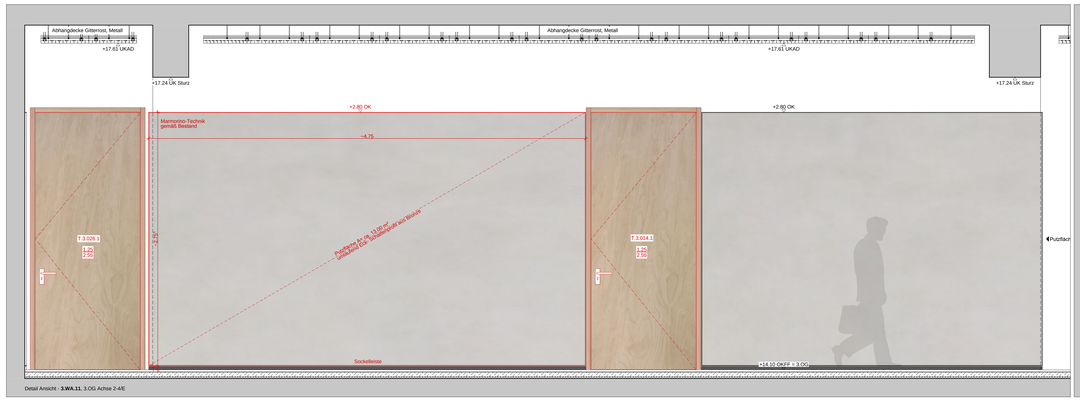

Detail Ansicht - **3.WA.11**, 3.OG Achse 2-4/E

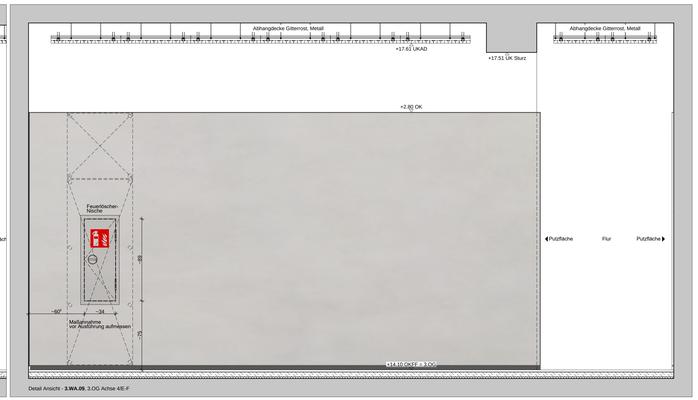

Detail Ansicht - **3.WA.09**, 3.OG Achse 4/E-F

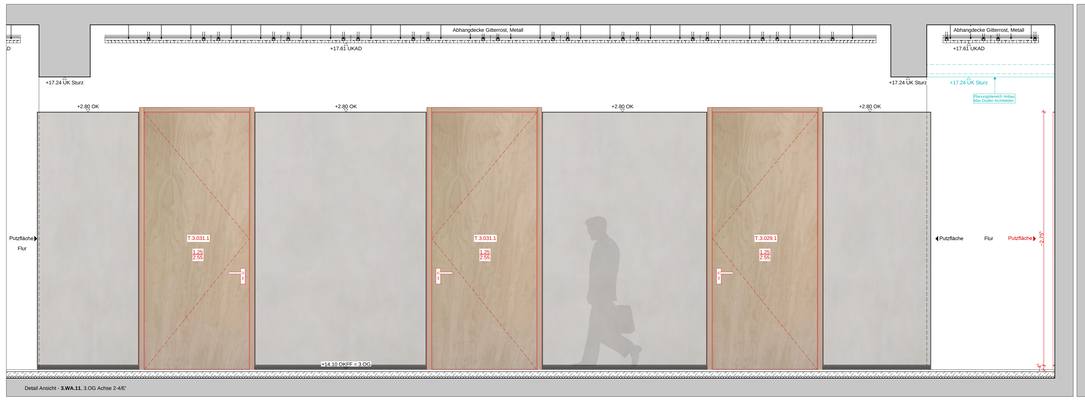

Detail Ansicht - **3.WA.11**, 3.OG Achse 2-4/E'

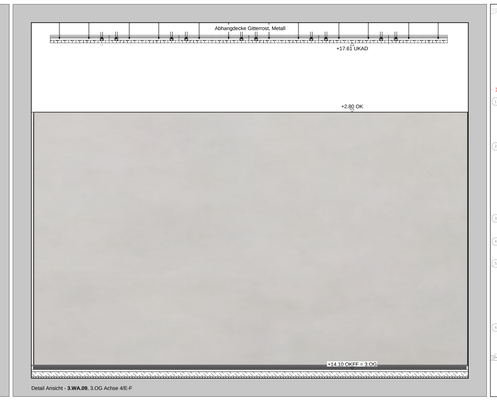

Detail Ansicht - **3.WA.09**, 3.OG Achse 4/E-F

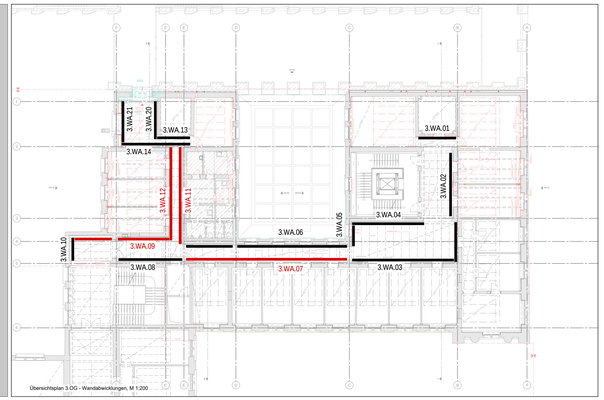

Übersichtsplan 3.OG - Wandabwicklungen, M 1:200

Bemerkungen

Alle Maße sind am Bau vor Ausführung zu prüfen. Unstimmigkeiten sind sofort der Bauleitung mitzuteilen. Für Mehrfach tätige aller - der Ausführungsfirmen: Bei der Bauausführung sind die Planungen der Fachingenieure sowie die Angaben der Sonderfachleute zu beachten. 