Ansicht der Antriebsanlage

Schnitt 2750 aus Mitte Schiff nach Stb.

Maßstab: 1 : 25

Voith Schneider Propeller

Fabrikat: Voith Schneider
Fabrikat: 16 R5 EC 100-1
Flügelkreisdurchmesser: 1600 mm
Flügellänge: 1008
Anzahl der Flügel: 5
Drehsinn: rechts, auf den Antriebszapfen gesehen
Eingangsdrehzahl: 593,6 min $^{-1}$
Rotordrehzahl: 117,3 min $^{-1}$
Übersetzung Kegelradgetriebe: 5,059
Material: Bronze
Masse: ca. 6900 kg

Massenträgheitsmoment:
Propeller, trocken: ca. 1950 kgm ^{2}

Propellerschub in Fahrt: ca. 40 kN

4 Fest-Lager

Fabrikat: SKF
Stehlagergehäuse: SNL 522-619
Pendelrollenlager: 22222 EK/C3
Spannhülse: H 322
2 Stck Festringe: FRB 135/200
Masse: 31,1 kg
Temperaturfühler: PT 100
Fettschmierung: ca. 0,85 kg Typ "SKF-LGHB2" (Erstbefüllung)
ca. 0,070 kg (Nachschmierung)

Untersetzungs-Getriebe

Fabrikat: ZF
Typ: ZF 3000 NR ew (links/links)
Untersetzung: i = 2,50 : 1
Achsversatz: 255 mm
Masse: 482 kg
Aufhängung: 22,9 kg
Lagerplatte: 2 Stck je 13 kg
Ölfüllung: ca. 31 ltr.
Eingangsdrehzahl: ca. 1484 min $^{-1}$
Ausgangsdrehzahl: ca. 593,6 min $^{-1}$

2 Adapter

Fabrikat: Fassmer, Ø100
Material: Ck 45
Masse: ca. 25,2 kg
Zchng.: 09.4385-511.00.02.

5 Los-Lager

Fabrikat: SKF
Stehlagergehäuse: SNL 522-619
Pendelrollenlager: 22222 EK/C3
Spannhülse: H 322
Masse: 31 kg
Temperaturfühler: PT 100
Fettschmierung: ca. 0,85 kg Typ "SKF-LGHB2" (Erstbefüllung)
ca. 0,070 kg (Nachschmierung)

Turbo-Kupplung

Fabrikat: Voith Turbo
Typ: 650 TG-X
Schlupf: ca. 2,5 % *1
Masse: 185 kg, inkl. Ölfüllung
Ölfüllung: 34 ltr.

Bogenzahnkupplung

Fabrikat: Renk (Voith)
Typ: SBG 100, spezial
Länge: 1500 mm
Masse: 198,4 kg
Trägheitsmoment: 0,548 kgm^2

1 Leitungswelle

Material: St 52-3
Zugfestigkeit: 510 N/mm ^{2}
Streckgrenze: 355 N/mm ^{2}
Dehnung (l=5d): 16 %
Masse: 134 kg

7 Gelenkwelle

Fabrikat: GKN, Ausf. 0.02
Typ: Baureihe 886.83
250/8 x M18
Längenausgleich La: 110 mm
Lz: 2800 mm
Betriebslänge Lb: 2858 mm
Gewicht: 195 kg

elastische Kupplung

Fabrikat: Vulkan
Typ: Vulkardan-E, Gr. 4011 S
Schwungrad: 14 Zoll
Masse: ca. 49 kg

Wellenfestsetzvorrichtung

Zchng.-Nr.: 09.4385-516.00.00.

8 Schottdurchführung

Zchng.-Nr.: 00.0000-125.04.01.
Masse: 53,4 kg

Viertakt-Schiffsdieselmotor

Fabrikat: MAN
Typ: D 2842 LE 419
Leistung: 375 kW
Drehzahl: 1522 min $^{-1}$
Masse: 1790 kg (trocken)
Trägerplatte: 4 x 12 kg = 49,5 kg
Ölfüllung: 32 ltr. (Standard-Ölwanne)
Kühlwasserfüllung: 96 ltr.

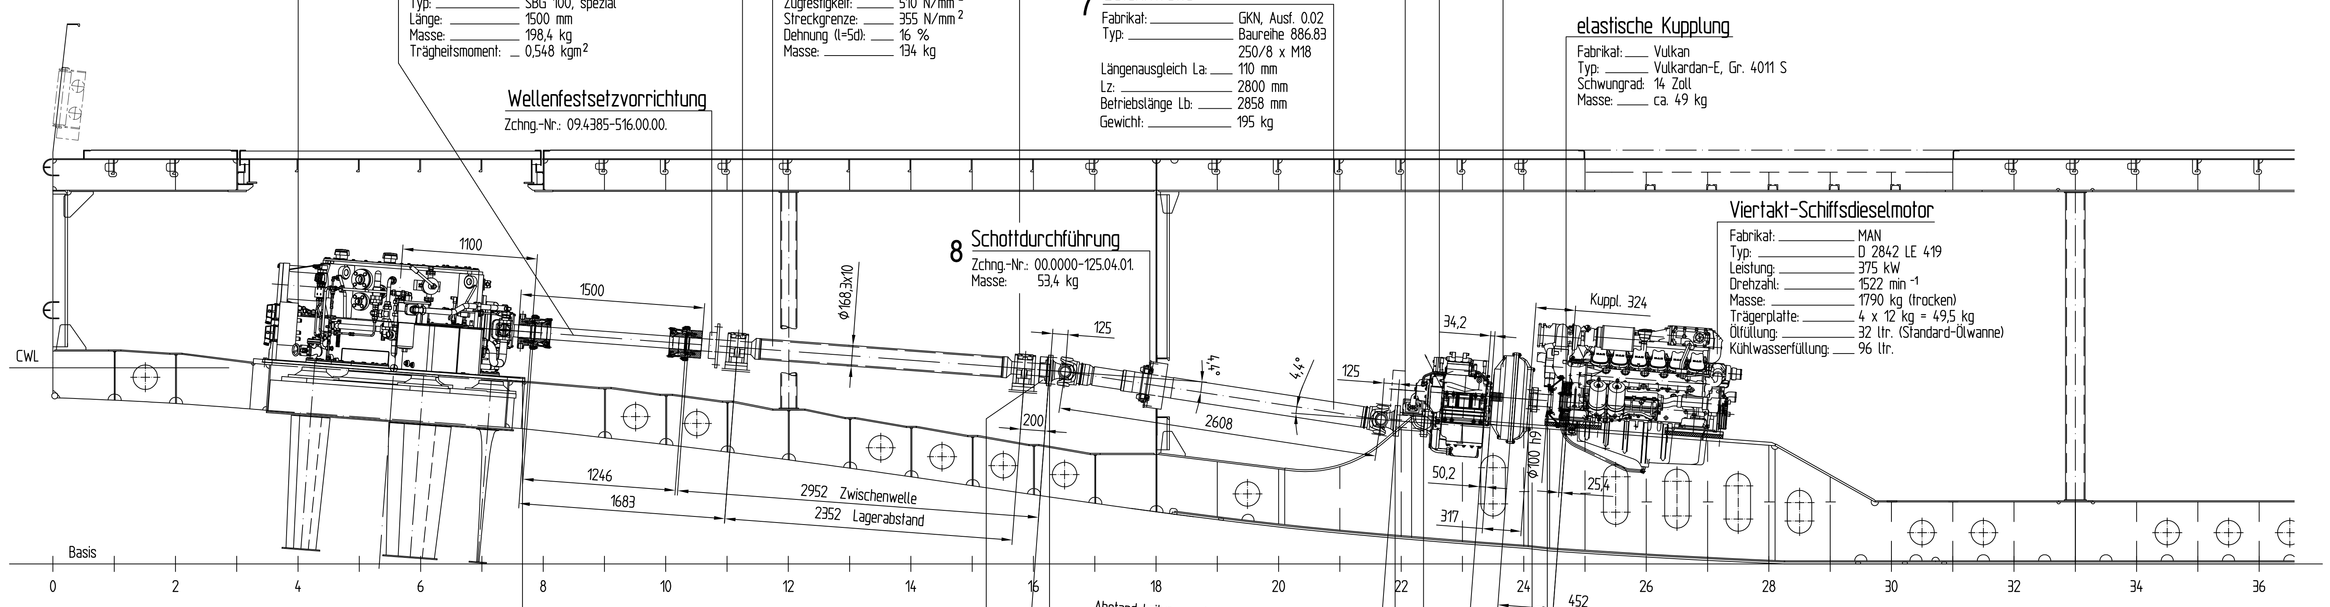

17 Verbindung (EN 10204/3.2-GL)

45 Stck M16 x 100 - DIN 912 - 8.8 (200 Nm)
90 Stck M16 - DIN 934 - 8

6 Gelenkwellenflansch

Fabrikat: Stüwe
Typ: GF 250-22-100xB
Masse: 20 kg
Spann-Schrauben: 240 Nm (M16 - 10.9)

7.1 Verbindung (EN 10204/3.2-GL)

8 Stck M18 x 40
DIN 931 - 10.9 (405 Nm)

7.2 Verbindung (EN 10204/3.2-GL)

8 Stck M18 x 65 - DIN 931 - 10.9 (405 Nm)
8 Stck M18 - DIN 934 - 10

2.1 Verbindung (EN 10204/3.2-GL)

12 Stck M22 x 75 - DIN 609 - 8.8 (500 Nm)
12 Stck M22 - DIN 934 - 8

Anbaunabe 15

Fabrikat: Fassmer, Ø100
Material: C45N
Masse: ca. 15,1 kg
Zchng.: 09.4385-505.02.01.

Stüwe-Spannsatz 14

AS 100-23-100 / 9,5 kg

*1 Erprobung:
1. Füllung der Voith Turbo-Kupplung nach Werfterprobung so einstellen, dass Voith-Drehzahl 118 rpm beträgt
2. Korrekturmöglichkeit auch über n_{Motor} (Drehzahl)

09.4385-502.0100. Getriebebefestigung Bb/Stb
09.4385-503.0100. Motorbefestigung Bb/Stb
09.4385-511.02.01. Ausrichtung Anriebsanlage Stb
09.4385-511.02.02. Verbindungsdetails Antriebsanlage Stb
09.4385-512.0100. Befestigung Zwischentager Bb/Stb

EKS: 501251102

Index	Änderungen bzw. Ergänzungen / zugehörige Pläne	Datum	Name
5			
4	as built	14.02.2013	Janßen
3	Prod. Schiffdurchführung, Flansch geändert	26.06.2012	Ch
2	Drehrichtung Getriebe ZF 3000 von CCW in CW korrigiert	29.06.2012	Lolling
1	Massenträgheitsmoment von 74,78 kgm²auf 1950 kgm²geändert	20.02.2012	Verbeck

Zur Ausführung freigegeben — Ort, Datum — Unterschrift, Funktionsbezeichnung

Raum für Genehmigungsvermerke

Geprueft mit Aenderungsindex ____ hinsichtlich
Datum — Unterschrift — Pruefbericht vom — Nr.

Production-type: 43,85m Seezeichenmotorschiff WSA WILHELMSHAVEN

Title: **Antriebsanlage Stb.**

Scale: 1 : 25 — Auf.-No.: 09/1/5012 — Draw.-No.: **09.4385-511.02.00.4**

	Date:	Name:
2012		
Drawn:	10.02.	Lolling
Checked:	13.02.	Verbeck

Fr. Fassmer GmbH & Co. KG
Industriestr. 2
D - 27804 Berne / Germany
Schiffbau Rettungsbootsbau Anlagenbau Faserverbundtechnik

Wasser-und Schifffahrtsdirektion Nordwest
Wasser-und Schifffahrtsamt Wilhelmshaven
WSV.de

Fachstelle Maschinenwesen Nord beim WSA Kiel-Holtenau

OrgEinh	BWoStr Nr	ZB	Kilometer	S	rechts	hoch

Objektbenennung

Objektteil

Einzelheit

ObjektidentNr		Objekt-		OB	Entwurf Nr.	Maßstab:
OArt		Teil	ZK		Zeichnung Nr.	Blatt Nr.

Die Übereinstimmung mit der Ausführung wird bestätigt: — Datum — Unterschrift, Funktionsbezeichnung

Mikronummer

09.4385-511.02.00.4