


SW02

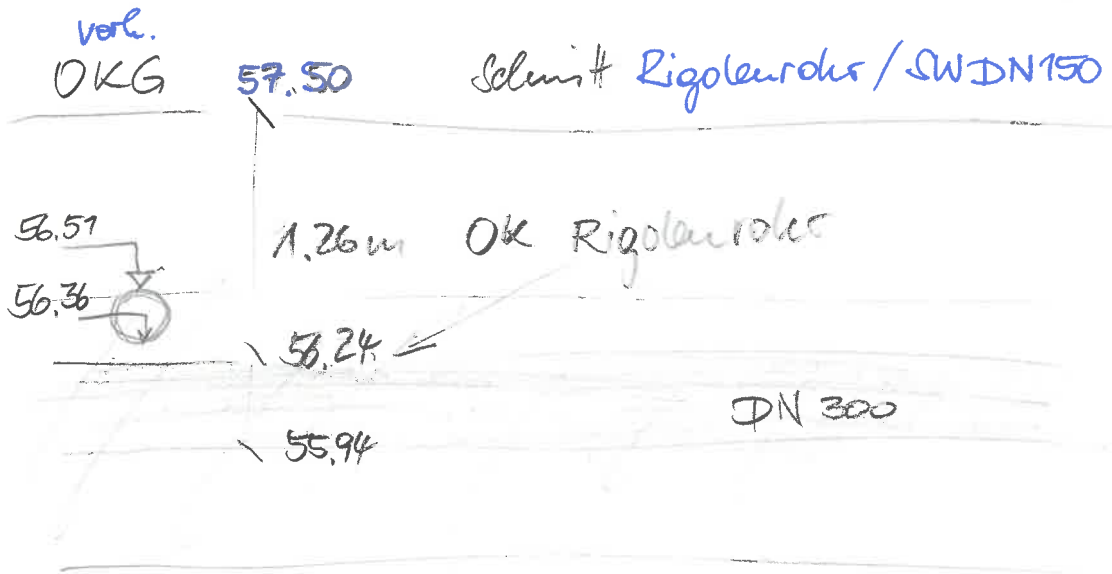

Index			Änderung			Name			Datum		
HLS											
EL+ST											
Proj.V											
SB EbkGm			Datum								
 Landeshauptstadt Magdeburg Eigenbetrieb Kommunales Gebäudemanagement											
erstellt von:						Objekt: Grundschule Sudenburg Sanierung Außenanlagen					
Bearb. 16.04.2018 Plamper			Gez. 16.04.2018 Plamper			Projekt-Id.-Nr.: 1172-III/1					
Gepr. 16.04.2018 Baedeker			Darstellung: Ausführungsplanung Freiflächenplanung Eingangsbereich						Maßstab: 1:100/ 1:25		
Planer: 						Zeichnungs-Nr.: 185.00 - 03 - A - FA - 1-5 - 003 / 18					
Am Löschteich 21 39164 Wanzleben/ OT Groß Rodensleben  Wanzleben 16.04.2018 Ort, Datum, Unterschrift						Bl.Nr.: 3					
Tragwerksplaner/Datum:						Nutzer/Datum:		Abt.-Ltr.EbKGm/Datum:		GB-Ltr.EbKGm/Datum:	

D:\2018\1172-III\1172-III-185.00-03-A-FA-1-5-003.dwg