



Grundrissausschnitt Erdgeschoss
Treppenhaus

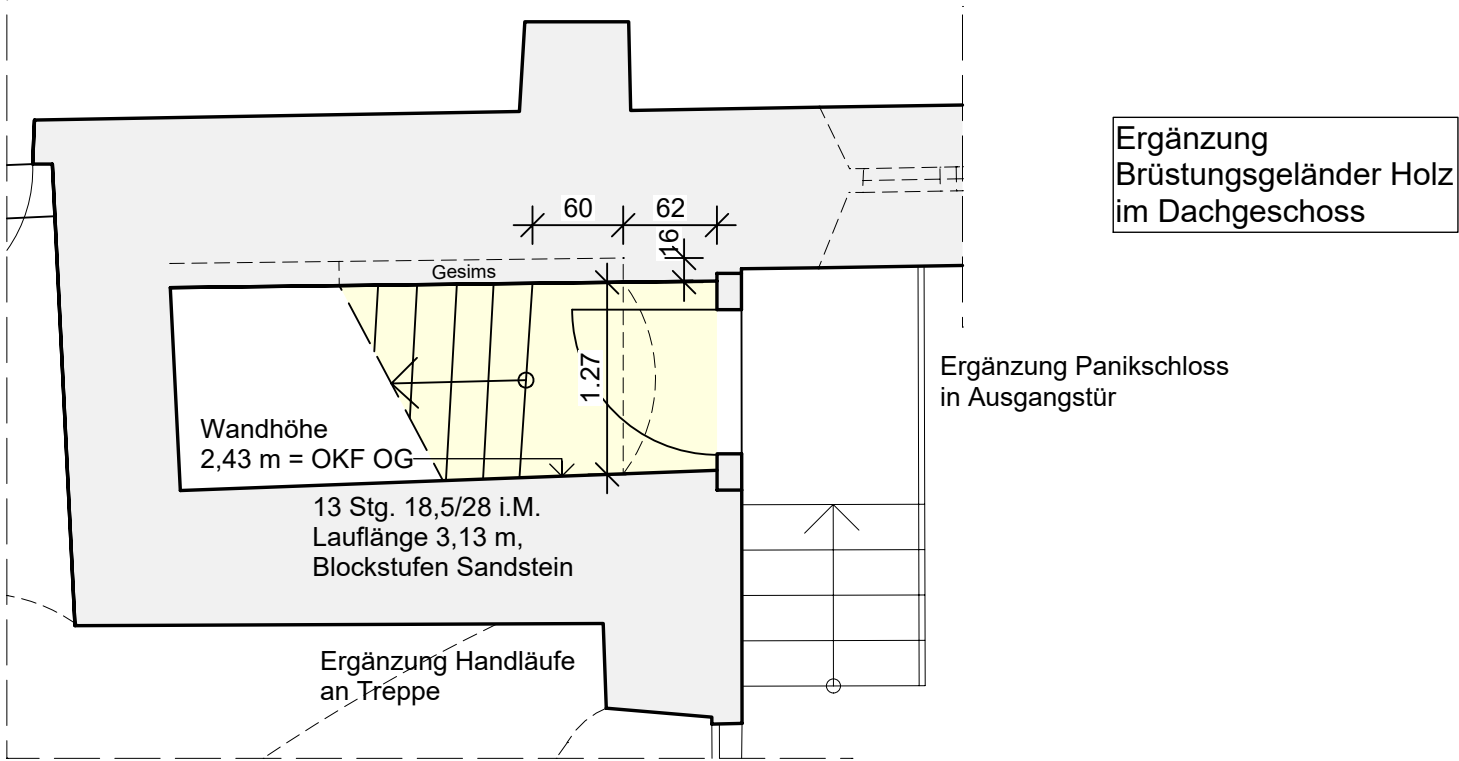


Bearbeitungsbereich

Grundrissausschnitt Obergeschoss
Treppenhaus

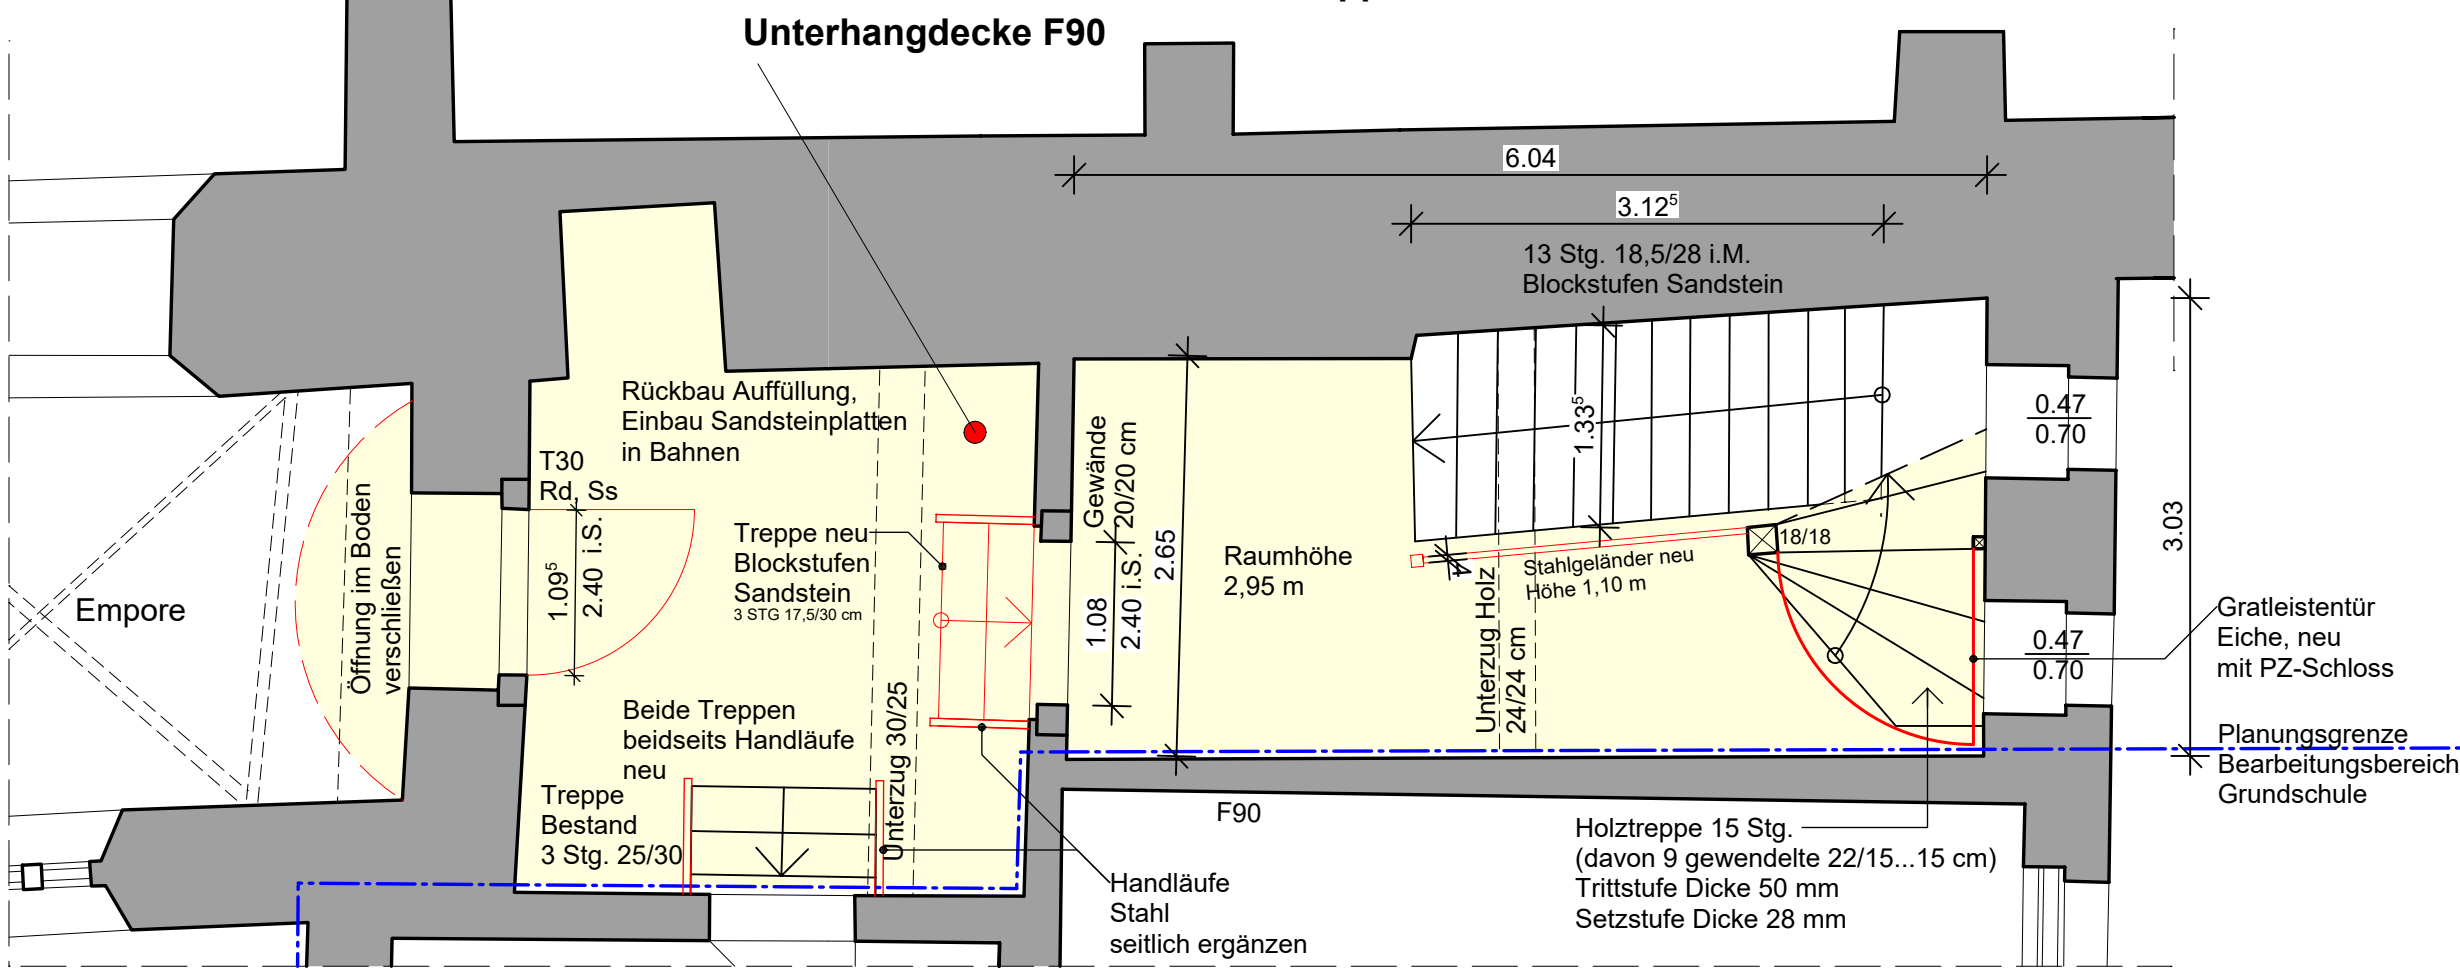

Gebäudeübersicht

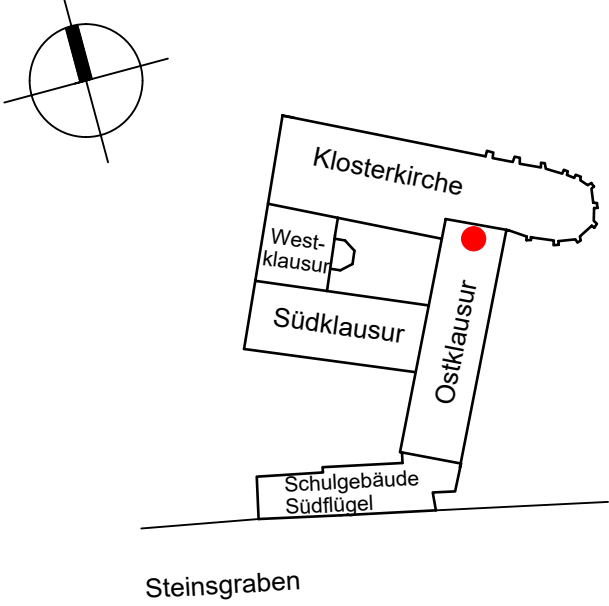

Werkplanung

Bauherr: Stadt Zeitz Altmarkt 1 06712 Zeitz		Projekt: Inst./Mod. ehem. Klausurgebäude Franziskanerkloster Zeitz Steinsgraben 15/Klosterkirchhof 2 06712 Zeitz	
Planinhalt: Grundrissausschnitte EG und OG Treppenhaus 5 Ost / Ostklausur		Maßstab: M 1:50	
Datum: 02.03.2021	Plangr.: A2	Plannr.: 2108/03	geänd.am: 25.02.26
Unterschrift Bauherr:		Unterschrift Architekt:	