Haltung Hünxe

Maßstab 1:1000

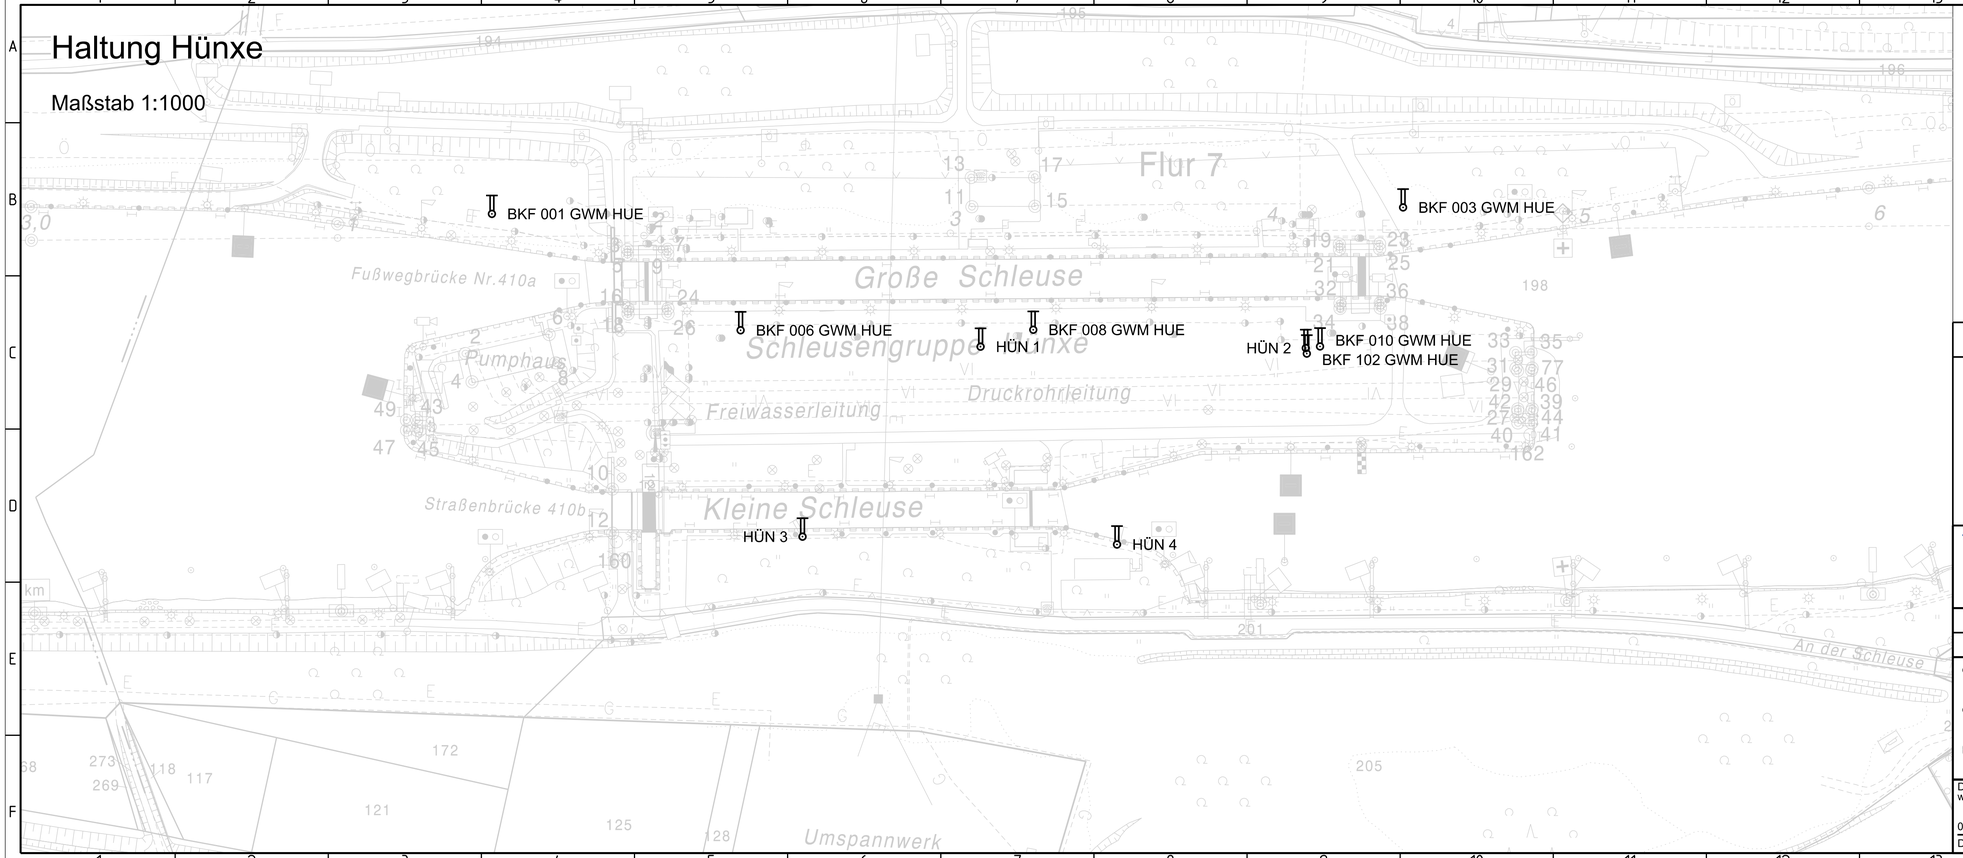

GWM Ertüchtigung

GWM Bestand

N

W O

S

Schleusenstandort	Bezeichnung Bohrung	UTM Rechtswert	UTM Hochwert	GOK [NHN+m]
HUE	BKF 001 GWM HUE	345932.877	5724288.753	25.29
	BKF 003 GWM HUE	346230.424	5724290.857	29.89
	BKF 006 GWM HUE	346014.089	5724250.739	29.80
	BKF 008 GWM HUE	346109.640	5724250.907	29.80
	BKF 010 GWM HUE	346203.304	5724245.459	29.96
	BKF 102 GWM HUE	346198.970	5724243.130	29.84
	HÜN 1	346092.440	5724245.380	29.84
	HÜN 2	346198.650	5724244.930	29.91
	HÜN 3	346034.297	5724183.344	29.40
	HÜN 4	346136.982	5724180.788	29.43

WSV.de

Ausschreibung

Generaldirektion Wasserstraßen und Schifffahrt

WNA Datteln

OrgEinh Amt	AB	BWaStr Nr	ZB	Kilometer	S	OArt	ObjektIdentNr.	Objekt- Teil	ZK	OB

Objektbenennung

Objektteil: Haltung Hünxe

Einzelheit: Lageplan GWM Bestand

Die Übereinstimmung mit der Ausführung wird bestätigt:	(SAP) Ident-Nr.	Blatt-Nr.	DVtU-Identifikation
03.03.2026		3.2	
Datum Unterschrift, Funktion	Zeichnung Nr.	Maßstab	DVtU-Index
	6	1:1000	

Blattgröße: A3.1 841mm x 297mm

Zeichnungsrahmen erzeugt mit DZR (c) by CC Geolog 2018