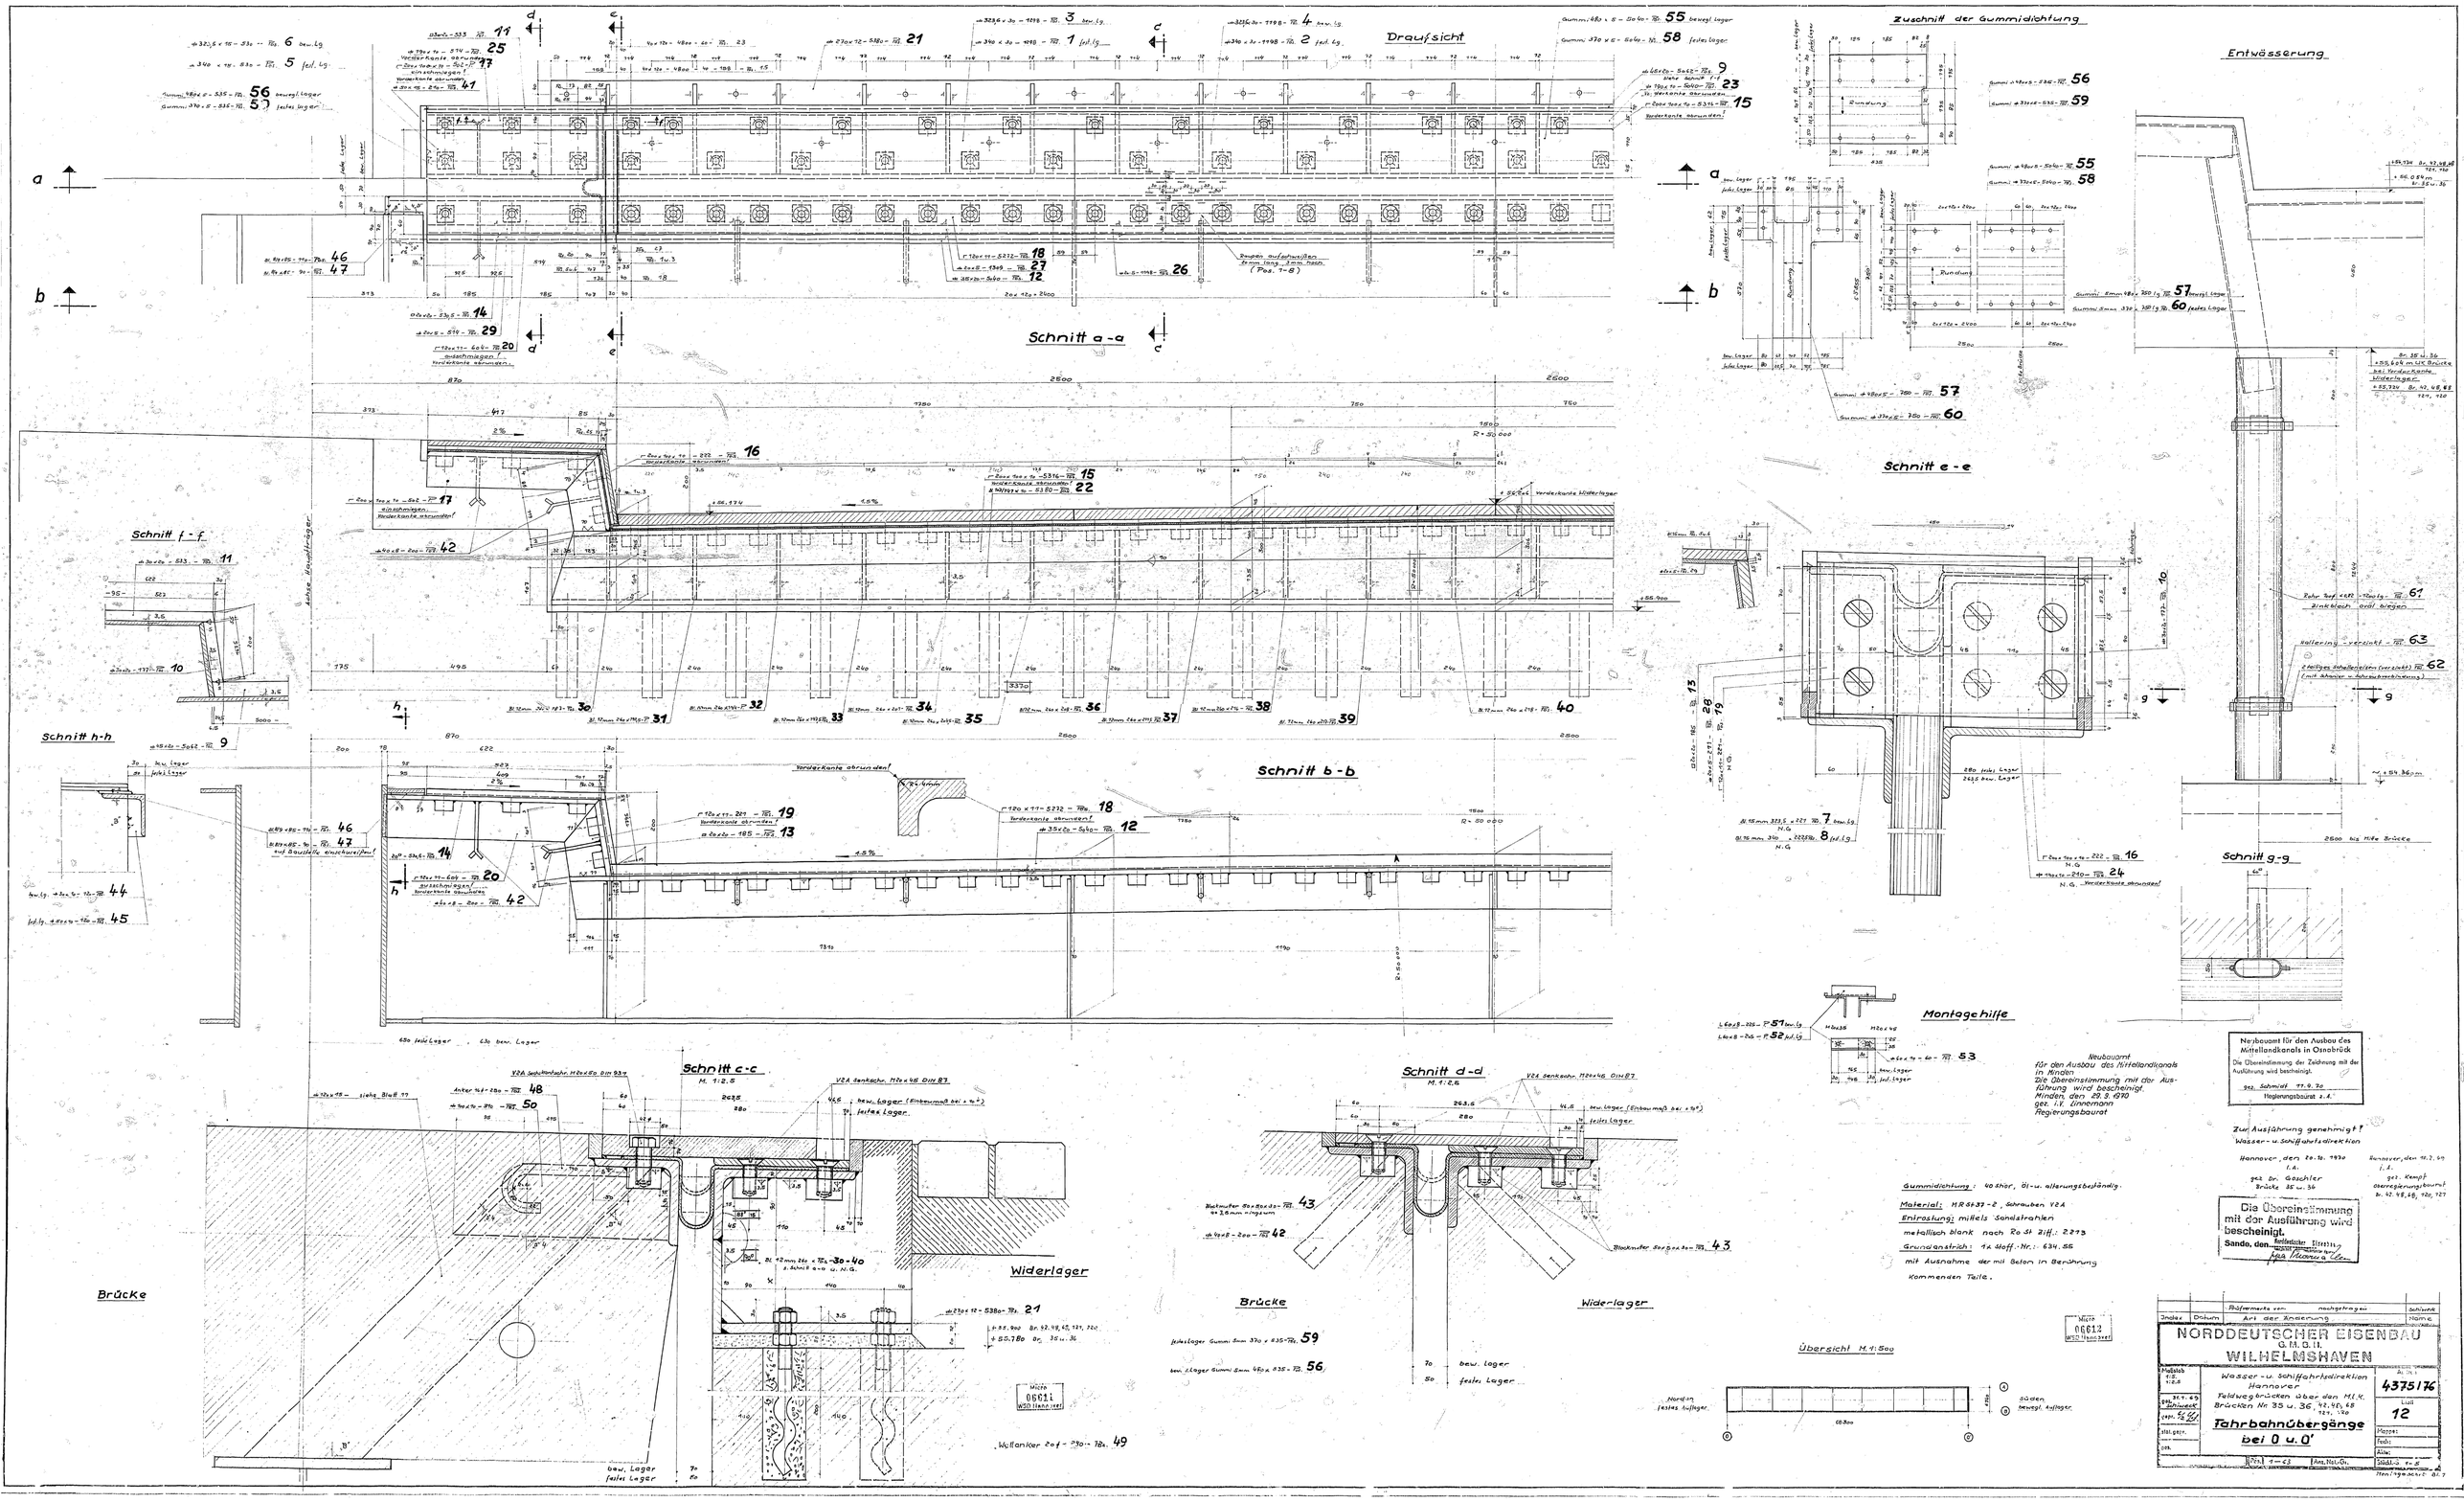
Draufsicht
Schnitt a-a
Schnitt b-b
Schnitt c-c
Schnitt d-d
Schnitt e-e
Schnitt f-f
Schnitt g-g
Schnitt h-h
Zuschnitt der Gummidichtung
Entwässerung
Montagehilfe
Übersicht M. 1:500
Widerlager
Brücke
Neubauamt
für den Ausbau des Mittellandkanals in Minden
Die Übereinstimmung mit der Ausführung wird bescheinigt.
Minden, den 29.9.1970
gez. i.V. Zinnemann
Regierungsbaurat
Neubauamt für den Ausbau des Mittellandkanals in Osnabrück
Die Übereinstimmung der Zeichnung mit der Ausführung wird bescheinigt.
gez. Schmidt 17.9.70
Regierungsbaurat z.A.
Zur Ausführung genehmigt!
Wasser- u. Schiffahrtsdirektion
Hannover, den 10.12.1970
i.A.
gez. Dr. Geschler
Brücke 35 u. 36
Hannover, den 18.2.69
i.A.
gez. Kempf
Oberregierungsbaurat
Die Übereinstimmung mit der Ausführung wird bescheinigt.
Sando, den
Gummidichtung: 40 shor, öl- u. alterungsbeständig.
Material: MR 5537-2, Schrauben V2A
Entrostung: mittels Sandstrahlen
metallisch blank nach Ro St 2 Ziff.: 2273
Grundanstrich: 1x Stoff.-Nr.: 634.55
mit Ausnahme der mit Beton in Berührung kommenden Teile.
Maße 06611 WSD Hannover
Maße 06612 WSD Hannover
Prüfvermerke von nachgetragen
Index Datum Art der Änderung Schlüssel Namens
NORDDEUTSCHER EISENBAU G.M.B.H.
WILHELMSHAVEN
Wasser- u. Schiffahrtsdirektion Hannover
Feldwegbrücken über den M.L.K.
Fahrbahnübergänge bei 0 u. 0'
Zeichn. Nr. 4375176
Liste 12
Maßstab 1:25, 1:20
Gez. 27.7.69 Schlüssel
Gepr. 5.8.69
Stat. geprüft
Masse:
Fach:
Alter:
Stahl-G. 1-5
Hochbauamt Br. 7