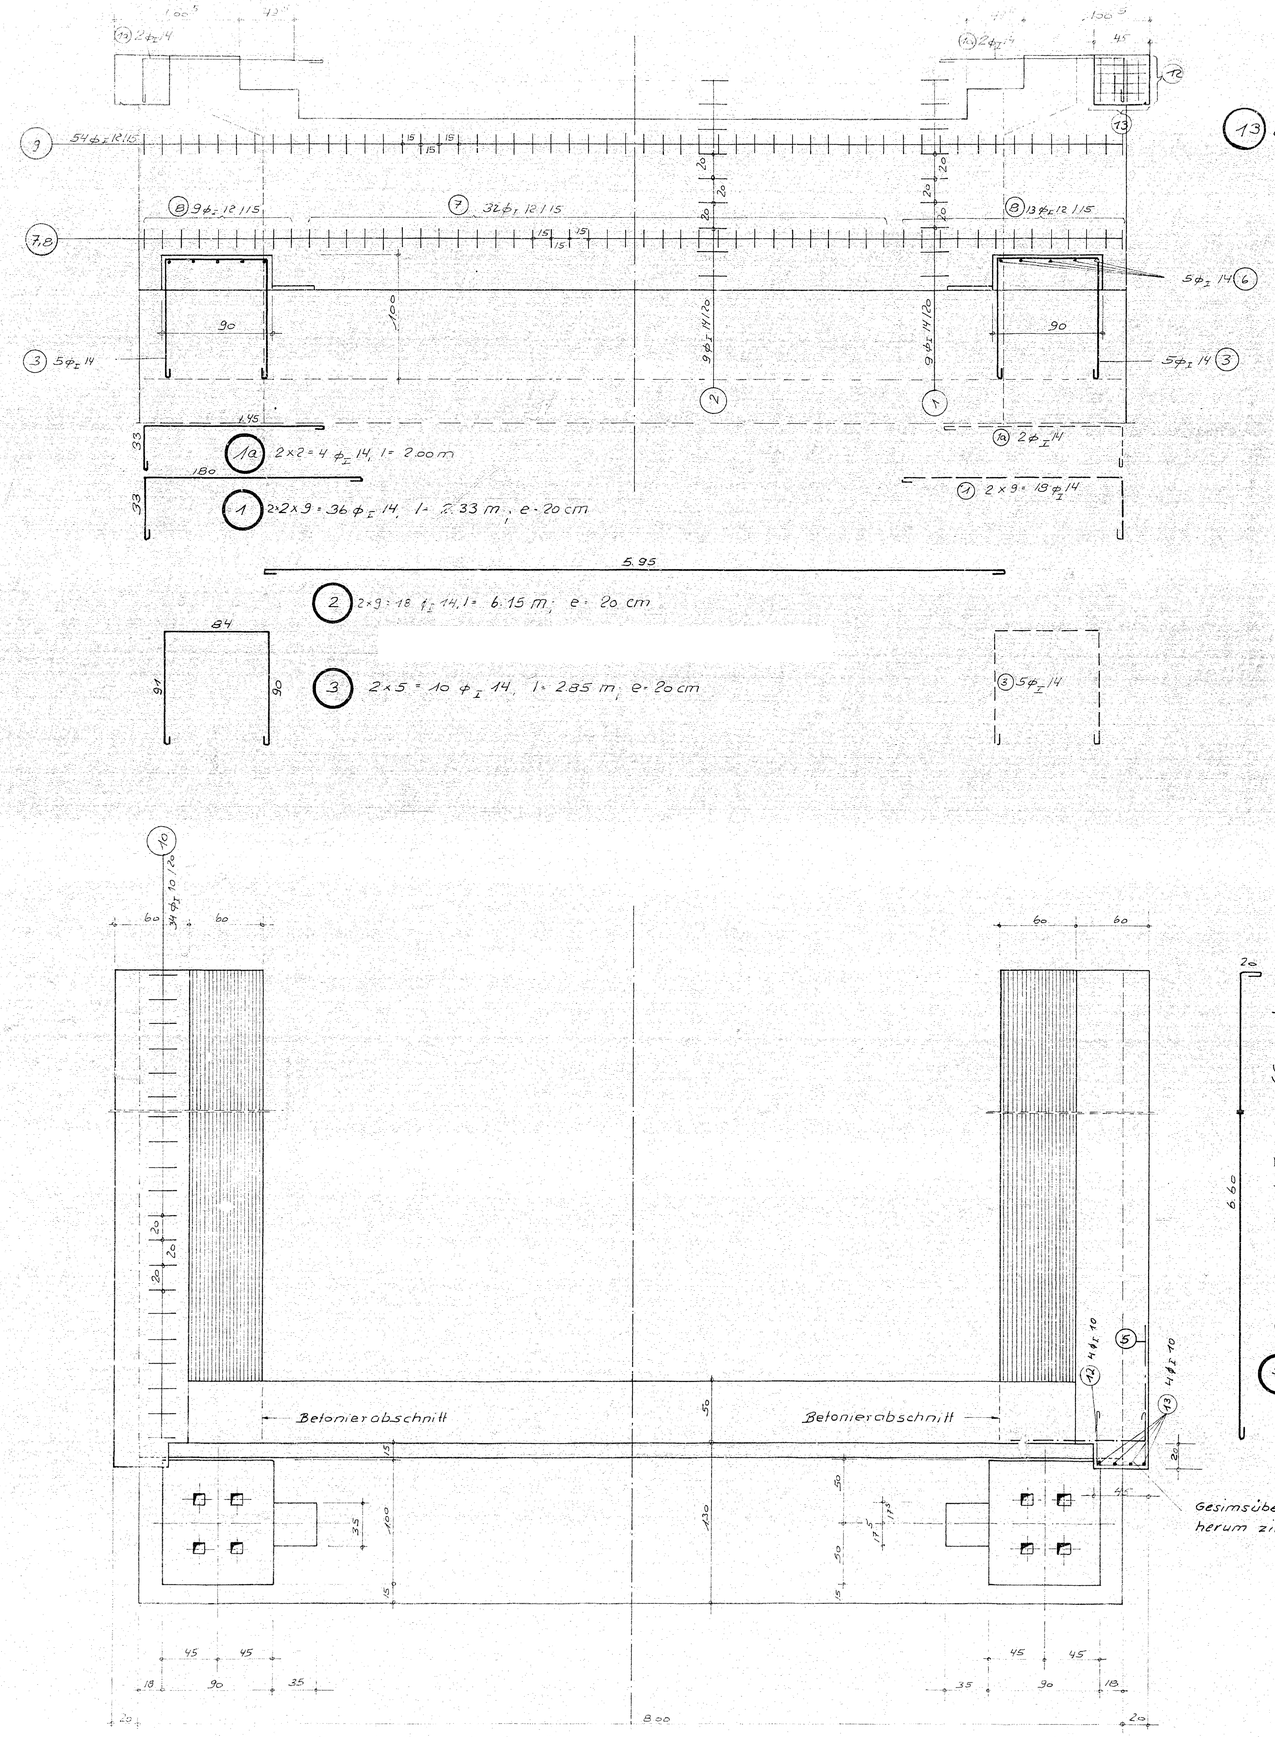

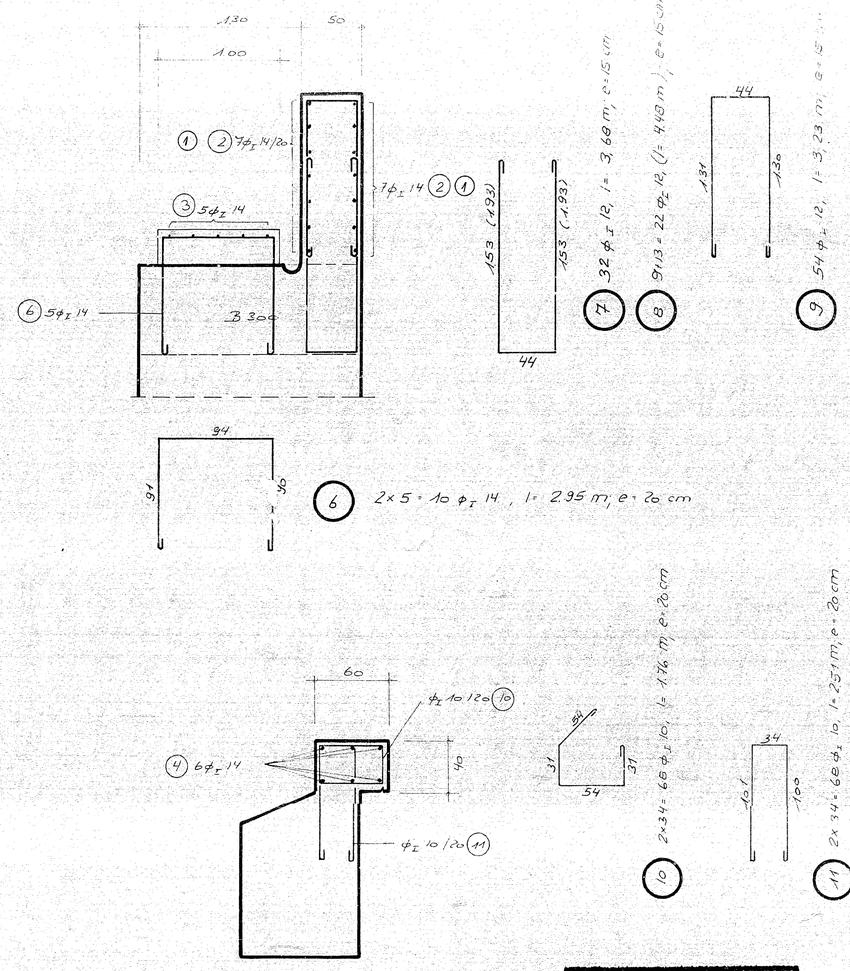

Neubauten für den Ausbau des Mittellandkanals in Osnabrück

Die Übereinstimmung der Zeichnung mit der Ausführung wird bescheinigt.

Huen

ZUR AUSFÜHRUNG GENEHMIGT!
WASSER- UND SCHIFFAHRTSDIREKTION
HANNOVER, DEN 24.5.1971
GEZ. I.A. DR GOSCHLER

Die Übereinstimmung der Zeichnung mit der Bauausführung wird bescheinigt!

Oldenburg, den 27.2.76 i.A. Finck

Mit der geprüften Zeichnung gleichgestellt 26.5.1971 Gemm

Bauteil	Beton-güte	Kurzbezeichnung (DafB)	Mindestzeitpunkt	Beton-Überdeckung	STAHL I
Herdmauer	225	D-E		3,0	
Kappen	225	D-E		3,0	

Krümmungsdurchmesser D 2 mind. 10 d oder nach Sonderangabe

Haken durchmesser D 1 bei: St I mind. 2,5 d; St II u. III min d. 5 d

HEINRICH HECKER
Hoch- und Tiefbau · Stahlbetonbau
OLDENBURG-BREMEN

Bauvorhaben: Brücke Nr. 35 -MLK-

Bauteil: Bewehrung der Herdmauer u. Kappen (nördl. Widerl.)

Blatt: 13 | gez.: Rudolph | geändert: 26.10.76
Maßstab: 1:25 | gepr.: | geändert:
Oldenburg/Bremen, den | geändert:

Micro 10537 WSD Hannover