


**Anlage - Planauszug FÜ Brücke 30  
Br. 35 und 36 analog**

**Schnitt A-A (Fahrbahnachse)**

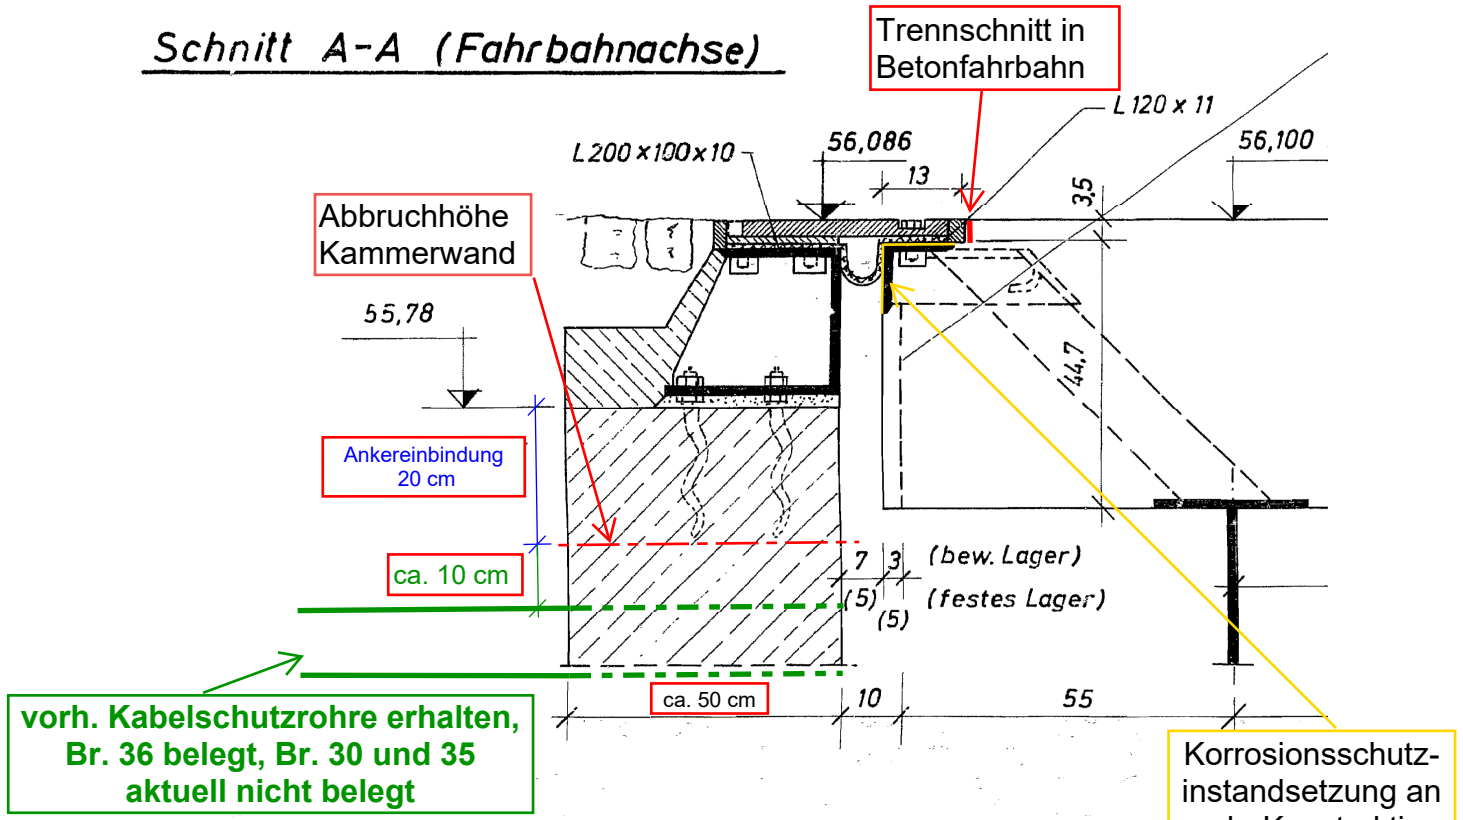

**Schnitt B-B (Fußweg)**

