


Anschluss Blatt

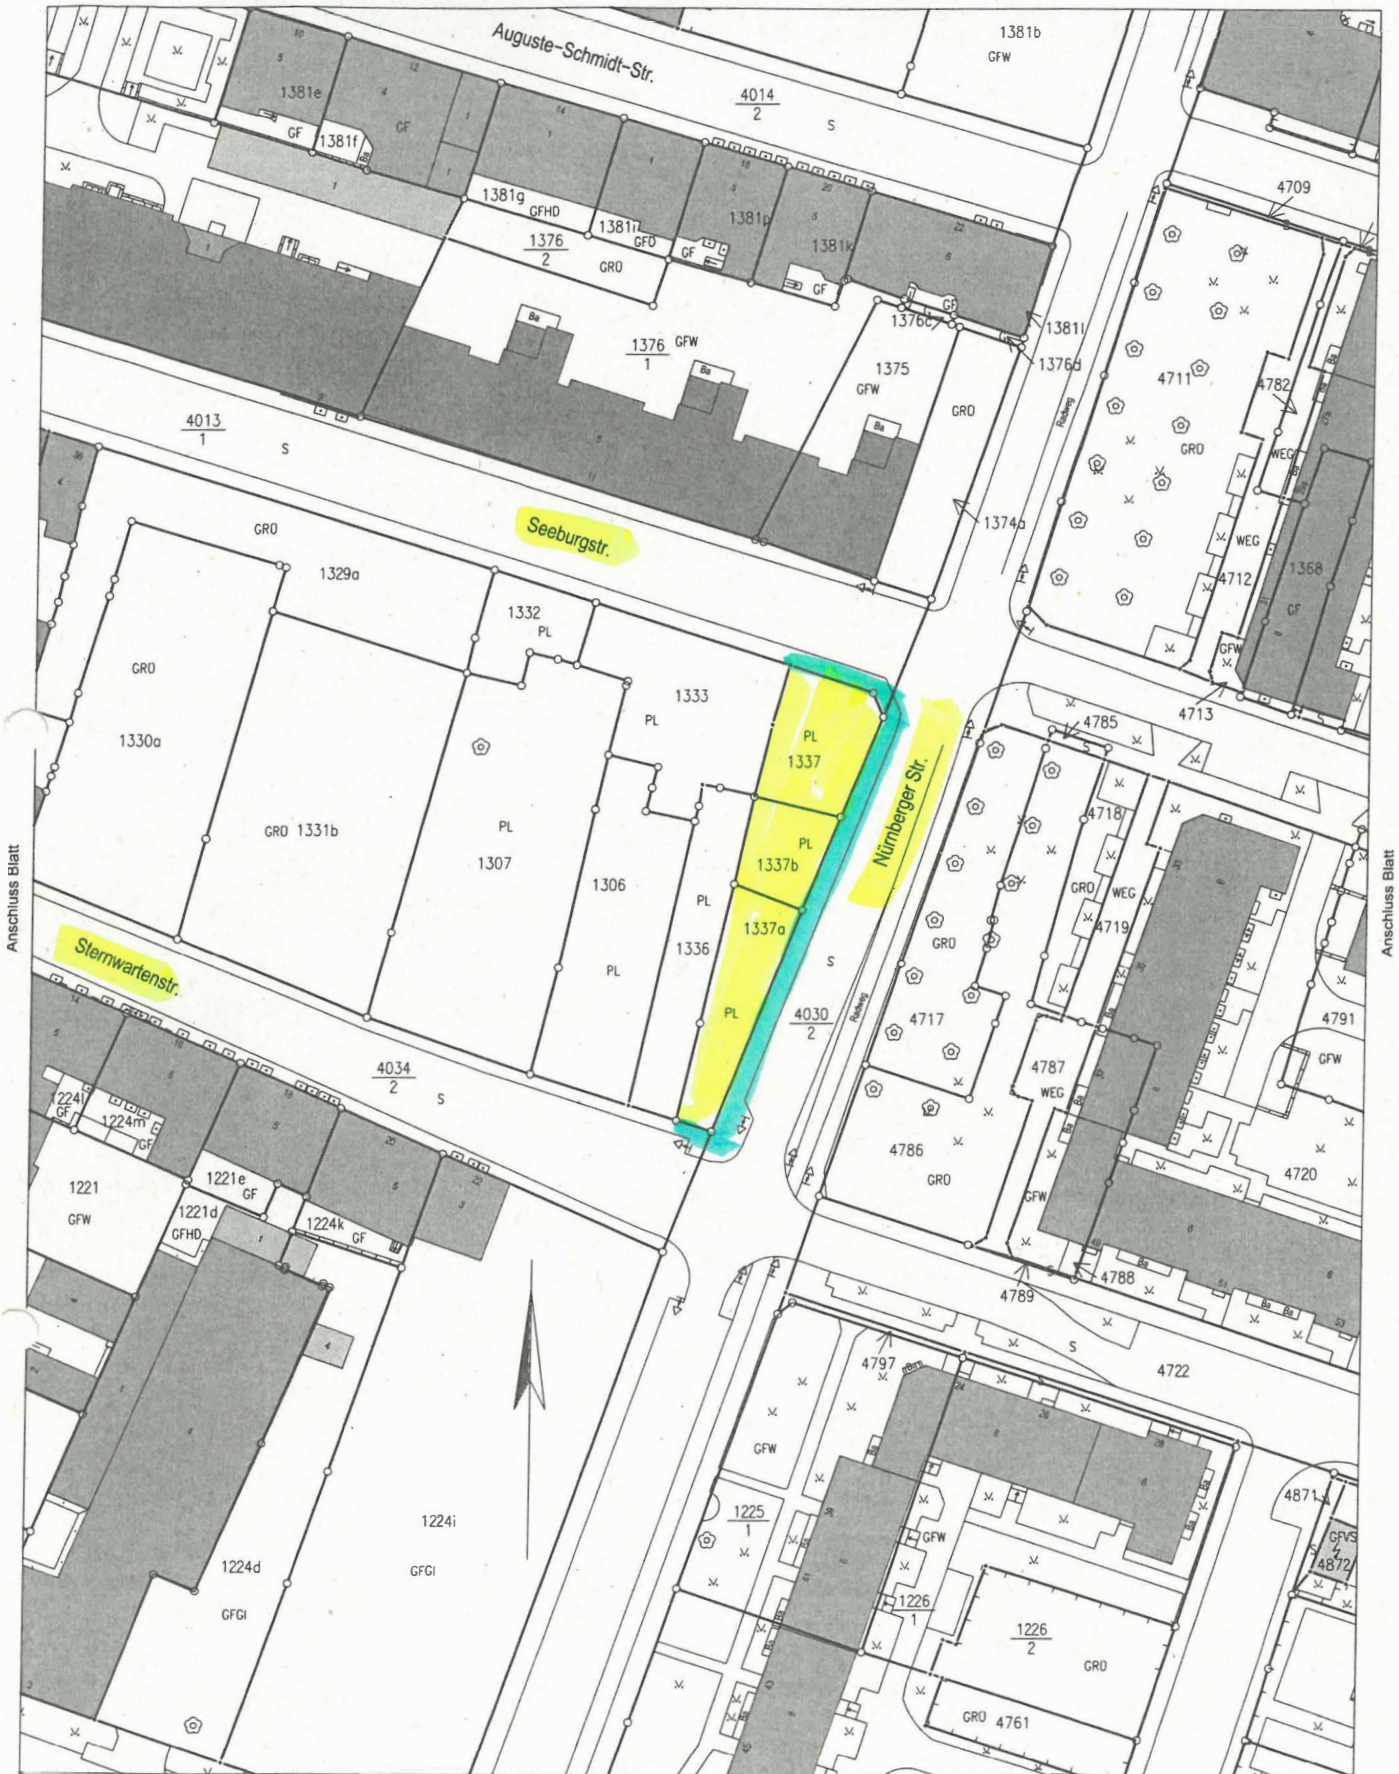

Anschluss Blatt

Anschluss Blatt

Anschluss Blatt

WE 147070

Karte zum Fortführungsnachweis

grundstück

Maßstab 1: 1000

- Neuer Bestand -

Fußweg:
1,5m breit + 80m lang
= 120m

FN-Nr.: 0415- ---

Parkplatz BIWA Leipzig, Nürnberger-/Seeburg-/Sternwartenstraße
(Nürnberger Straße 30-34 in 04103 Leipzig)