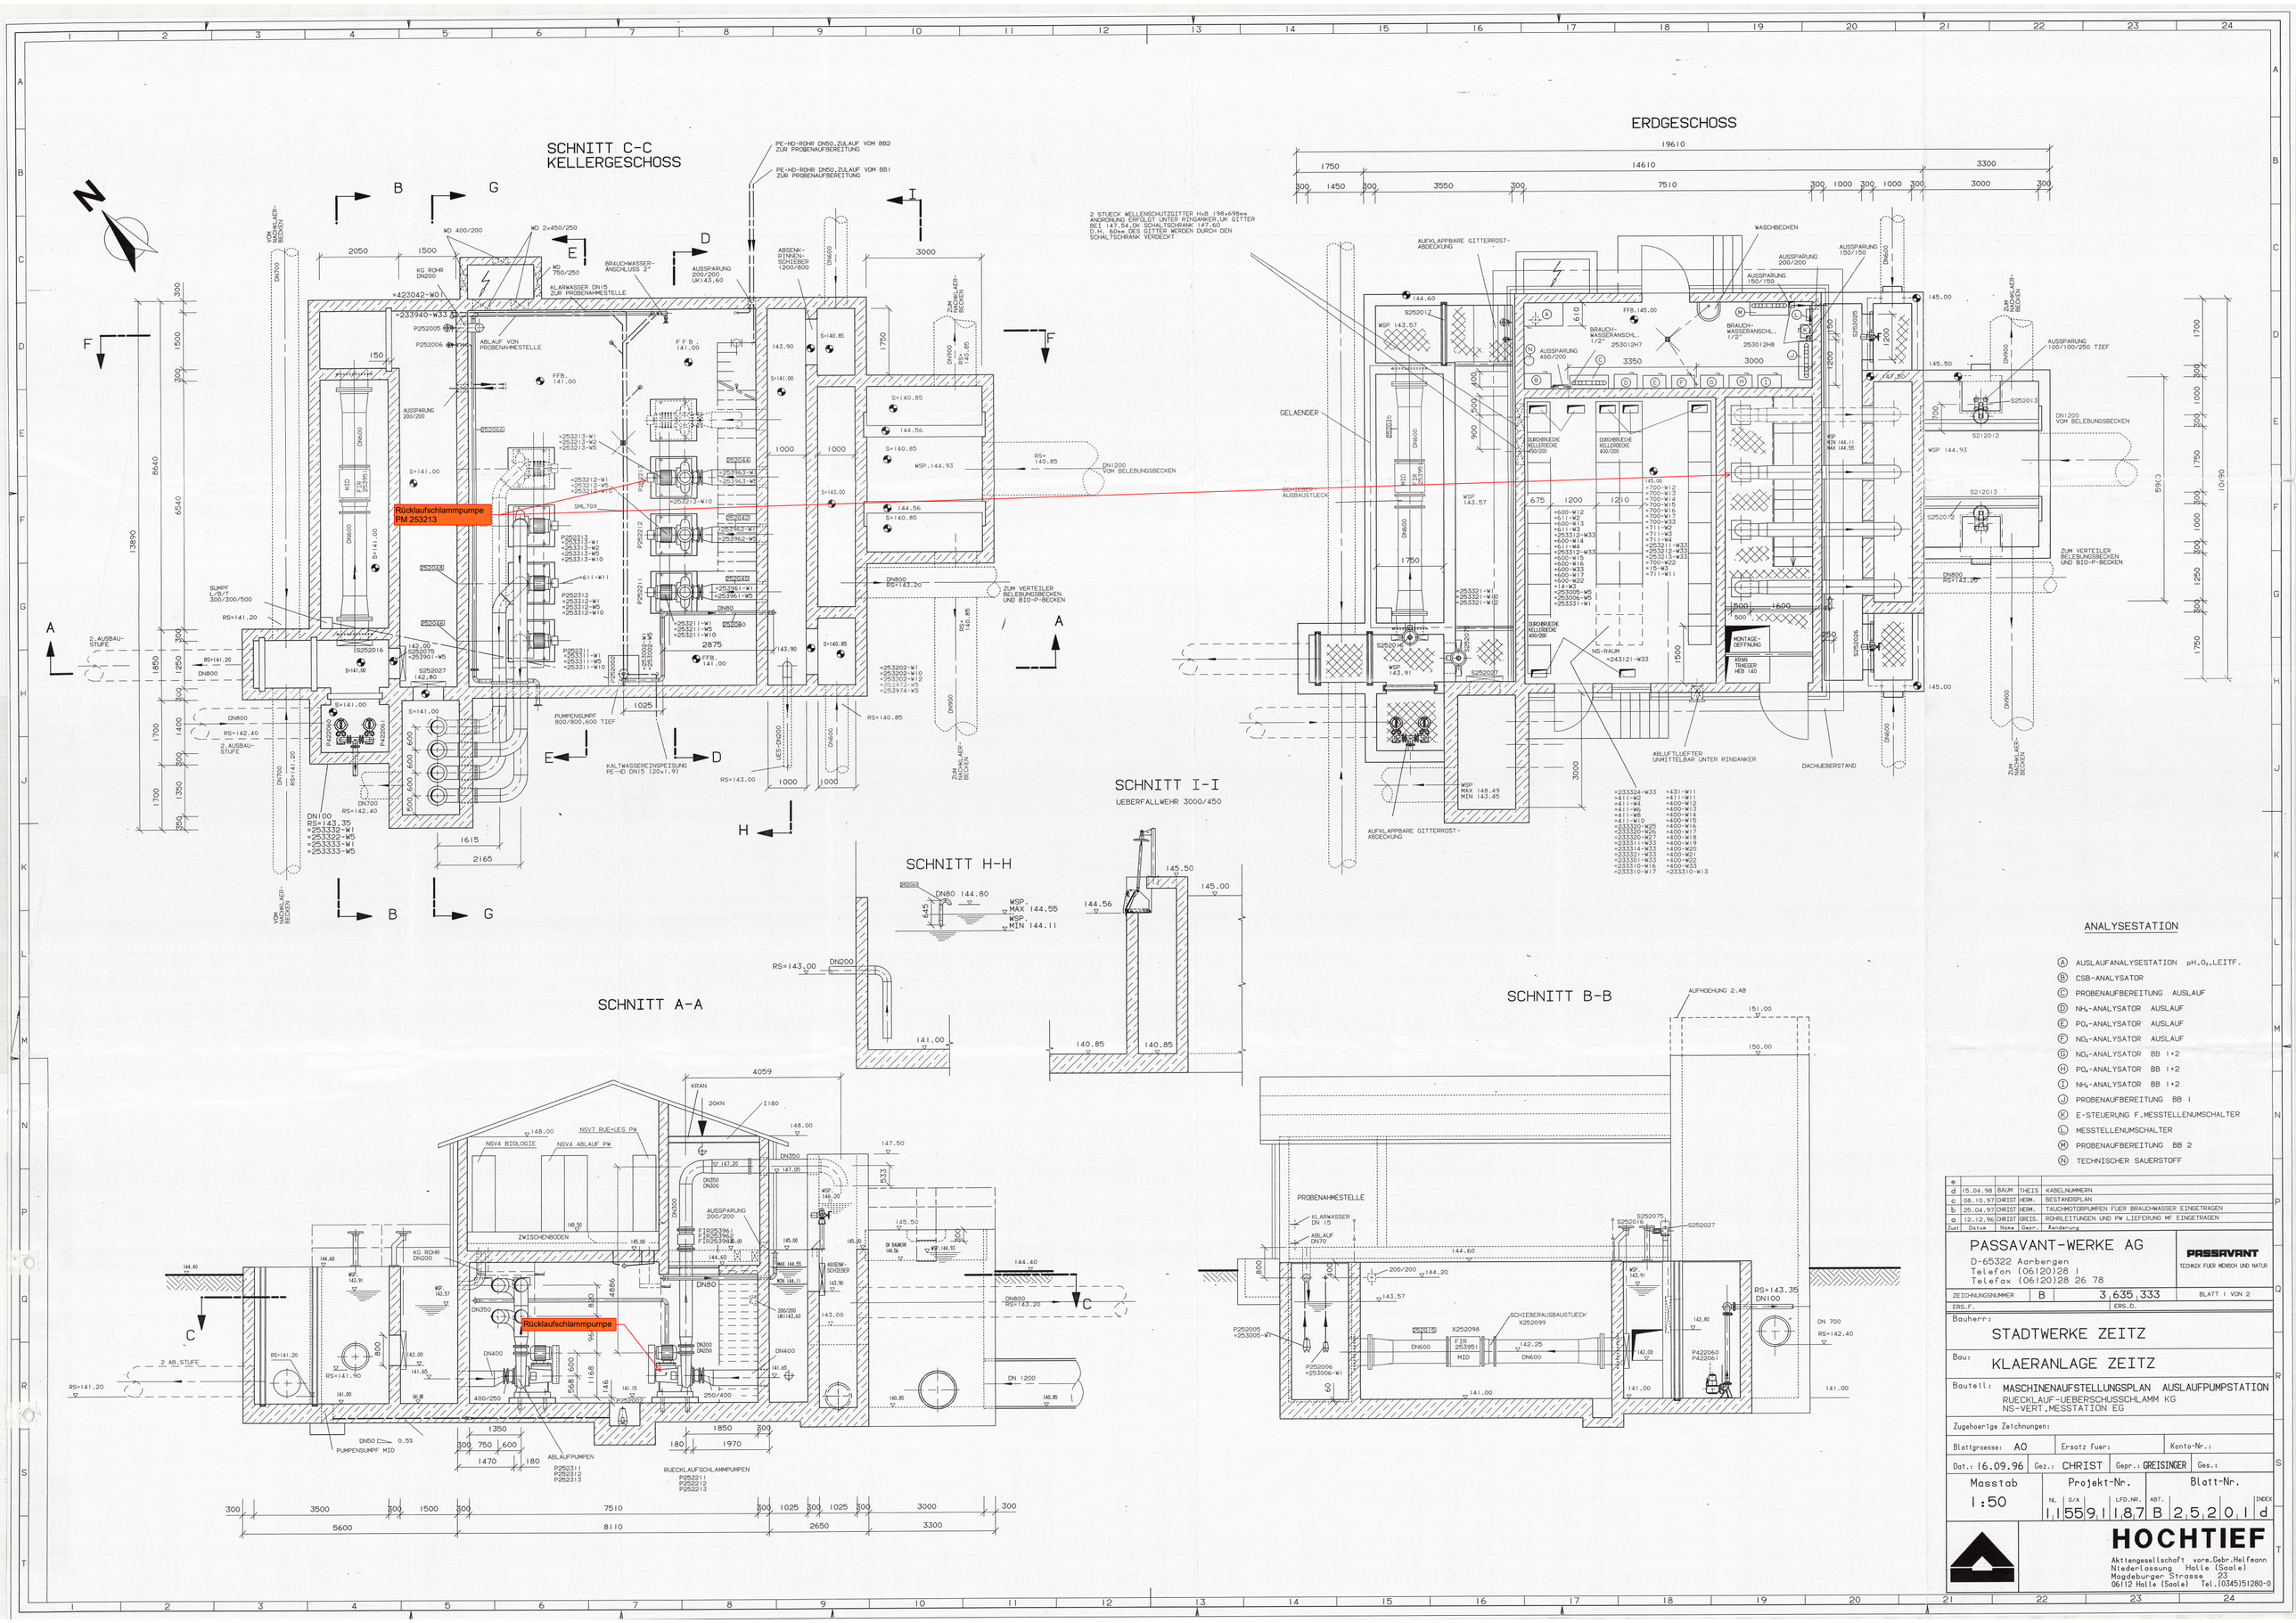
SCHNITT C-C
KELLERGESCHOSS
ERDGESCHOSS
SCHNITT I-I
UEBERFALLWEHR 3000/450
SCHNITT H-H
SCHNITT A-A
SCHNITT B-B
Rücklaufschlammpumpe
PM 253213
Rücklaufschlammpumpe
ANALYSESTATION
Ⓐ AUSLAUFANALYSESTATION pH,O2,LEITF.
Ⓑ CSB-ANALYSATOR
Ⓒ PROBENAUFBEREITUNG AUSLAUF
Ⓓ NH4-ANALYSATOR AUSLAUF
Ⓔ PO4-ANALYSATOR AUSLAUF
Ⓕ NO3-ANALYSATOR AUSLAUF
Ⓖ NO3-ANALYSATOR BB 1+2
Ⓗ PO4-ANALYSATOR BB 1+2
Ⓘ NH4-ANALYSATOR BB 1+2
Ⓙ PROBENAUFBEREITUNG BB 1
Ⓚ E-STEUERUNG F.MESSTELLENUMSCHALTER
Ⓛ MESSTELLENUMSCHALTER
Ⓜ PROBENAUFBEREITUNG BB 2
Ⓝ TECHNISCHER SAUERSTOFF
e
d 15.04.98 BAUM THEIS KABELNUMMERN
c 08.10.97 CHRIST HERM. BESTANDSPLAN
b 25.04.97 CHRIST HERM. TAUCHMOTORPUMPEN FUER BRAUCHWASSER EINGETRAGEN
a 12.12.96 CHRIST GREIS. ROHRLEITUNGEN UND PW LIEFERUNG MF EINGETRAGEN
Zeit Datum Name Gepr. Aenderung
PASSAVANT-WERKE AG
D-65322 Aarbergen
Telefon (06120)28 1
Telefax (06120)28 26 78
PASSAVANT
TECHNIX FUER MENSCH UND NATUR
ZEICHNUNGSNUMMER B 3 635 333
BLATT 1 VON 2
ERS.F. ERS.D.
Bauherr:
STADTWERKE ZEITZ
Bau:
KLAERANLAGE ZEITZ
Bauteil: MASCHINENAUFSTELLUNGSPLAN AUSLAUFPUMPSTATION
RUECKLAUF-UEBERSCHUSSCHLAMM KG
NS-VERT.MESSTATION EG
Zugehoerige Zeichnungen:
Blattgroesse: A0
Ersatz fuer:
Konto-Nr.:
Dat.: 16.09.96 Gez.: CHRIST Gepr.: GREISINGER Ges.:
Massstab 1:50
Projekt-Nr. NL 1 S/A 1 LFD.NR. 55 91 18 7
Blatt-Nr. ABT. B 2 5 2 0 1 INDEX d
HOCHTIEF
Aktiengesellschaft vorm.Gebr.Helfmann
Niederlassung Halle (Saale)
Magdeburger Strasse 23
06112 Halle (Saale) Tel.(0345)51280-0