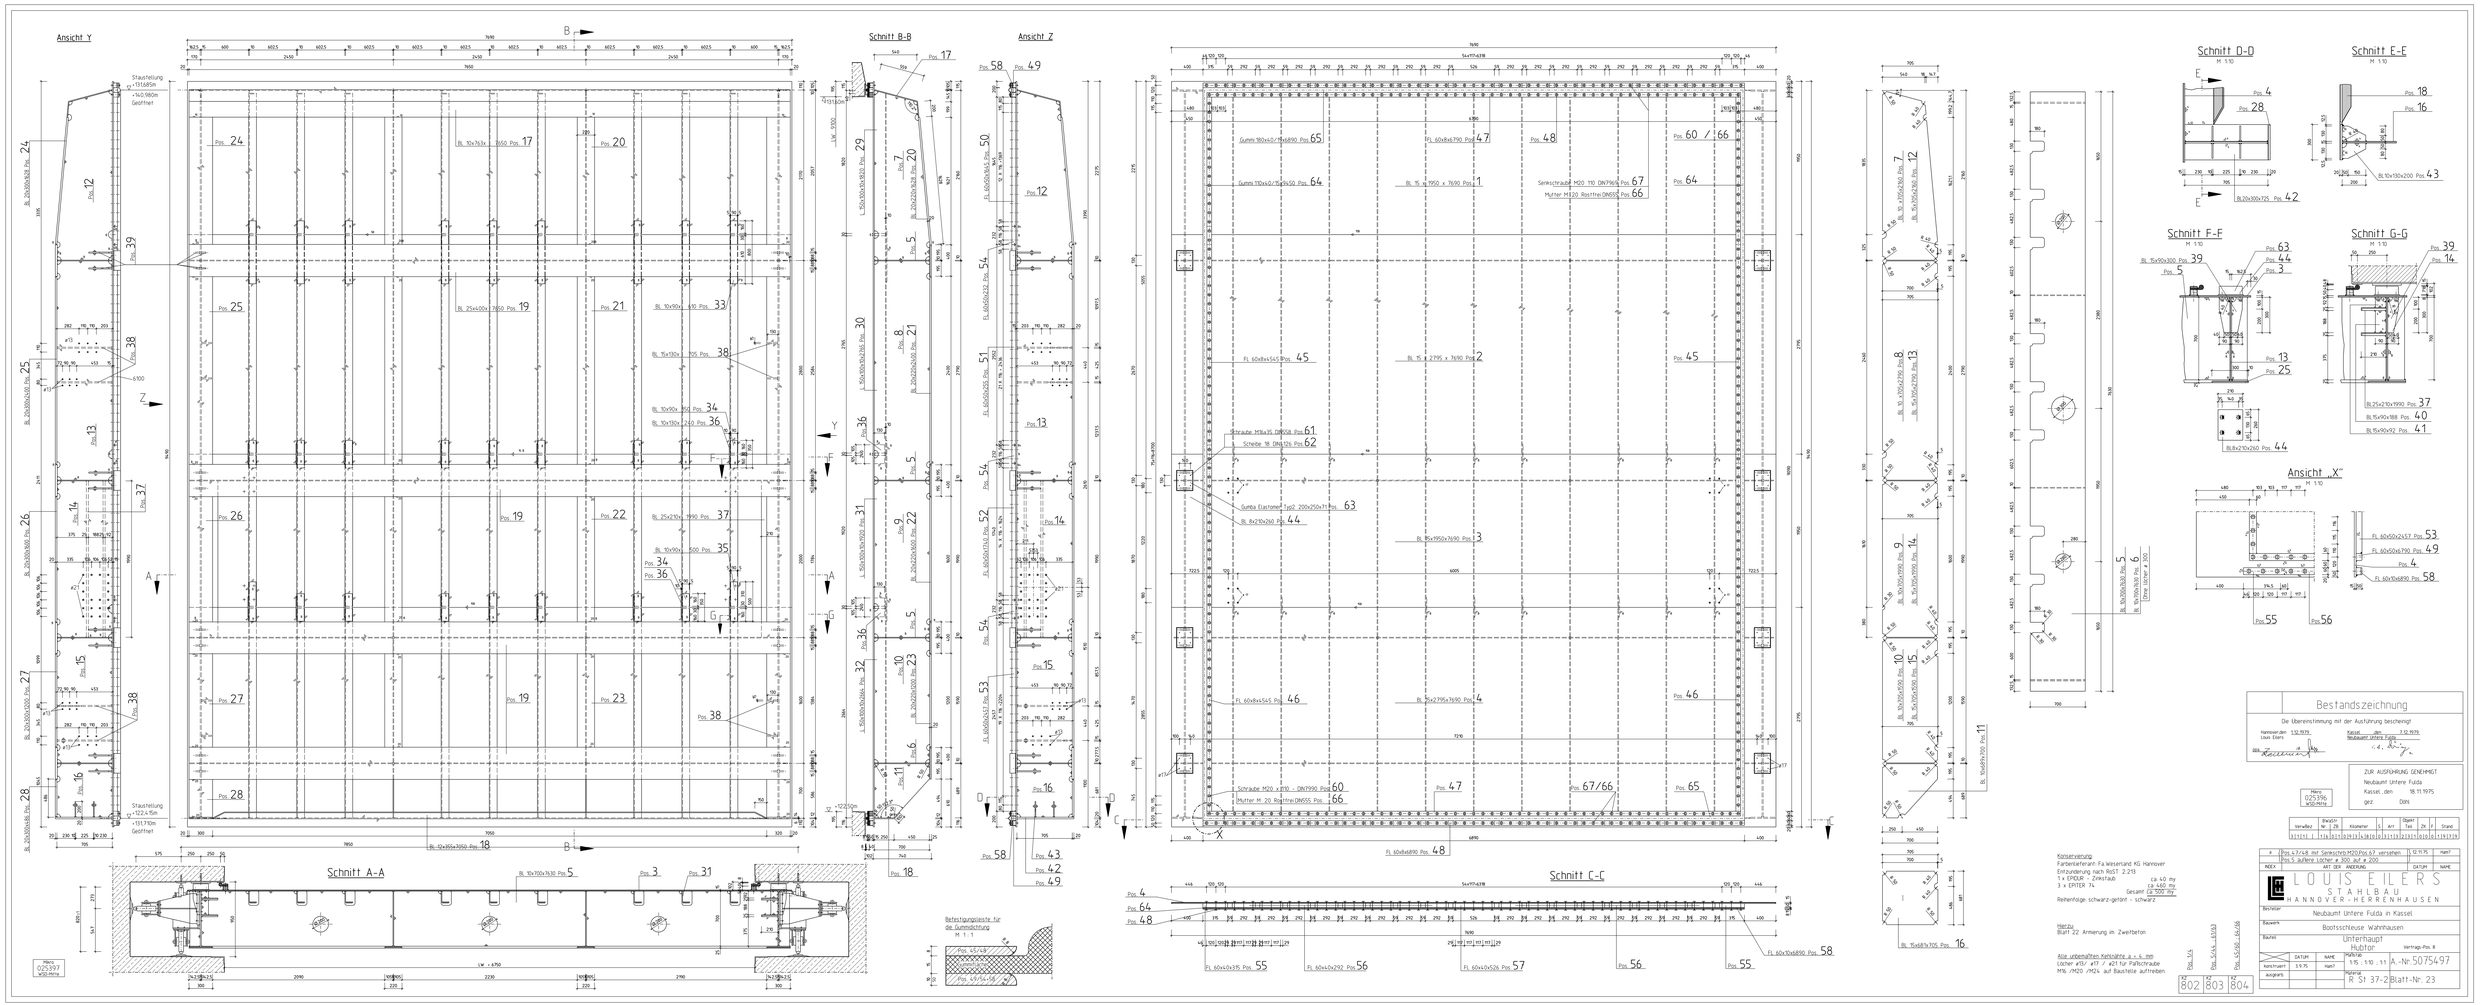
Ansicht Y
Schnitt B-B
Ansicht Z
Schnitt A-A
Schnitt C-C
Schnitt D-D
Schnitt E-E
Schnitt F-F
Schnitt G-G
Ansicht „X"
Bestandszeichnung
Die Übereinstimmung mit der Ausführung bescheinigt
ZUR AUSFÜHRUNG GENEHMIGT
Neubaum Untere Fulda
Kassel, den 18.11.1975
gez. DIN
LOUIS EILERS
STAHLBAU
HANNOVER-HERRENHAUSEN
Bauvorhaben
Neubaum Untere Fulda in Kassel
Bauwerk
Bootsschleuse Wahnhausen
Bauteil
Unterhaupt
Hubtor
Vertrag-Pos. 8
A.-Nr.: 50754.97
Blatt-Nr. 23
R St 37-2
Korrosionsschutz
Farbenfabrik Fa.Weisertand KG Hannover
Entrostung nach RoST 2.213
1 x EPOXIP - Zinkstaub ca.40 my
3 x EPXTER 74 ca.160 my
Gesamt ca.200 my
Reihenfolge: schwarz-gelbrot - schwarz
Hinweis:
Blatt 22 Armierung im Zweiterbeton
Alle unbemaßten Kehlnähte a = 4 mm
Löcher ø13/ ø17 / ø21 für Fahlschraube
M16 /M20 /M24 auf Baustelle auftreiben.
Befestigungsleiste für der Gummidichtung
M 1:1