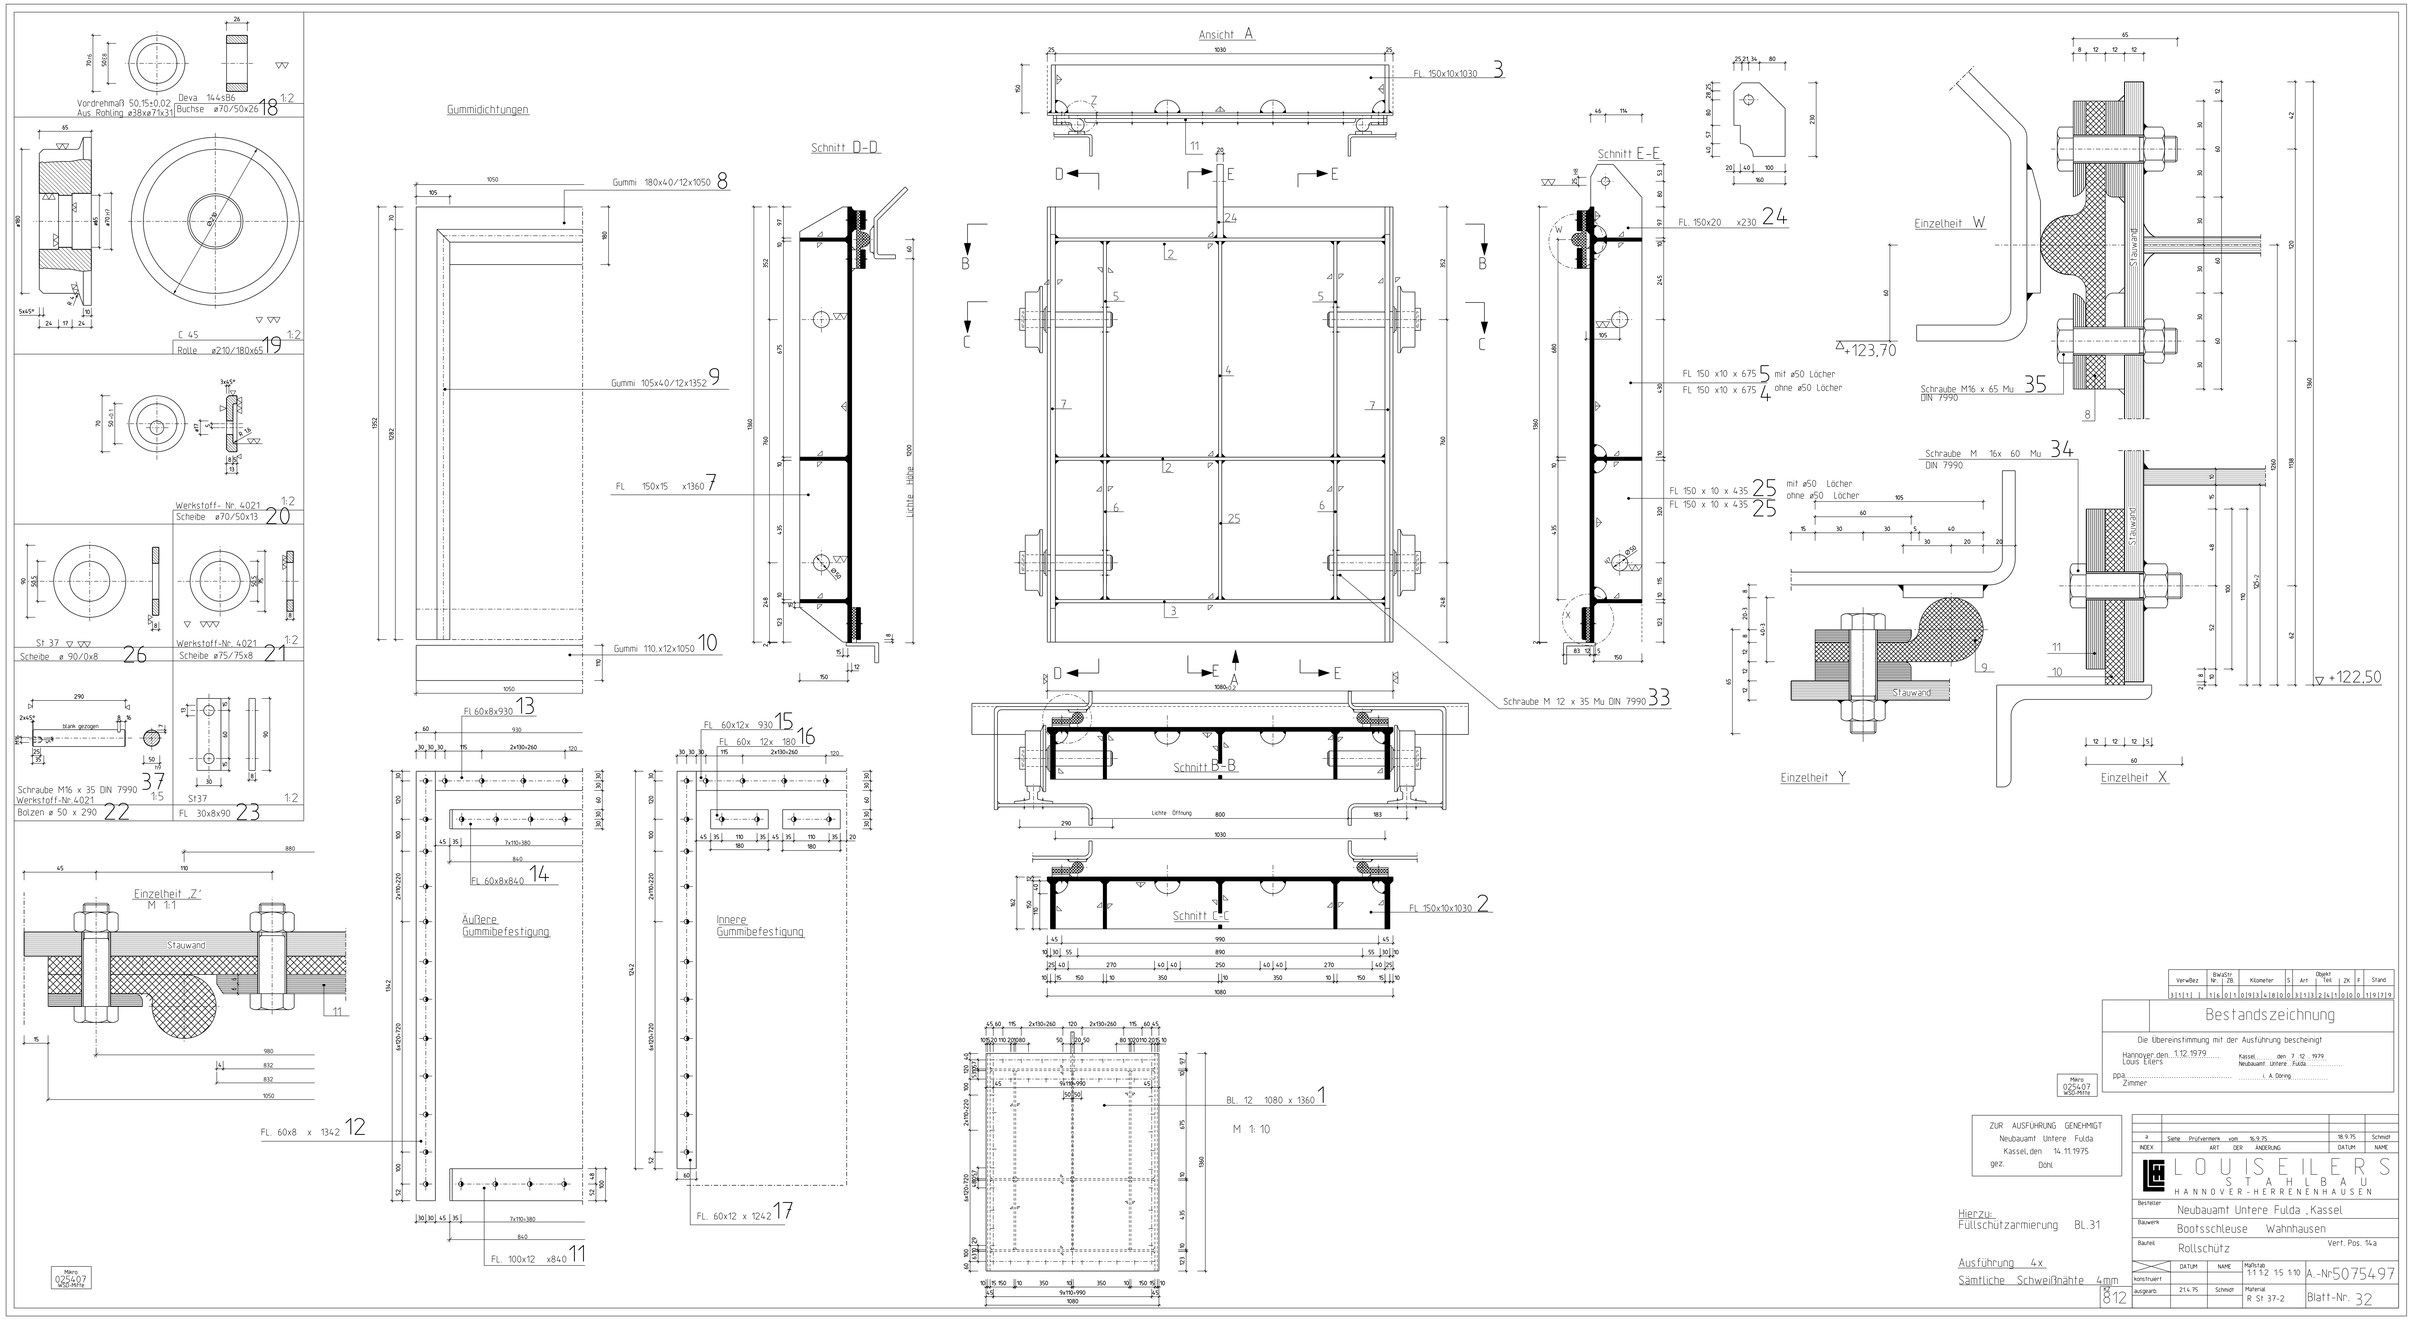

Verw.Bez	BwaStr Nr.	ZB	Kilometer	S	Art	Objekt Teil	ZK	F	Stand
3 1 1 1	1 6	0 1	0 9 3 4 8 0 0	3	1 3	2 4 1 0	0	1	9 7 9

Bestandszeichnung

Die Übereinstimmung mit der Ausführung bescheinigt

Hannover den 1.12.1979 Kassel den 7.12.1979
Louis Eilers Neubauamt Untere Fulda
ppa. i. A. Döring
Zimmer

Mikro 025407 W50-Mitte

ZUR AUSFÜHRUNG GENEHMIGT
Neubauamt Untere Fulda
Kassel, den 14.11.1975
gez. Döhl

Hierzu:
Füllschützarmierung BL.31

Ausführung 4x
Sämtliche Schweißnähte 4mm

INDEX	ART DER ÄNDERUNG	DATUM	NAME
a	Siehe Prüfvermerk vom 16.9.75	18.9.75	Schmidt

LOUIS EILERS
STAHLBAU
HANNOVER-HERRENENHAUSEN

Besteller: Neubauamt Untere Fulda, Kassel
Bauwerk: Bootsschleuse Wahnhausen
Bauteil: Rollschütz
Vert. Pos. 14a

	DATUM	NAME	Maßstab 1:1 1:2 1:5 1:10	A.-Nr. 5075497
konstruiert				
ausgearb.	21.4.75	Schmidt	Material R St 37-2	Blatt-Nr. 32

8 12