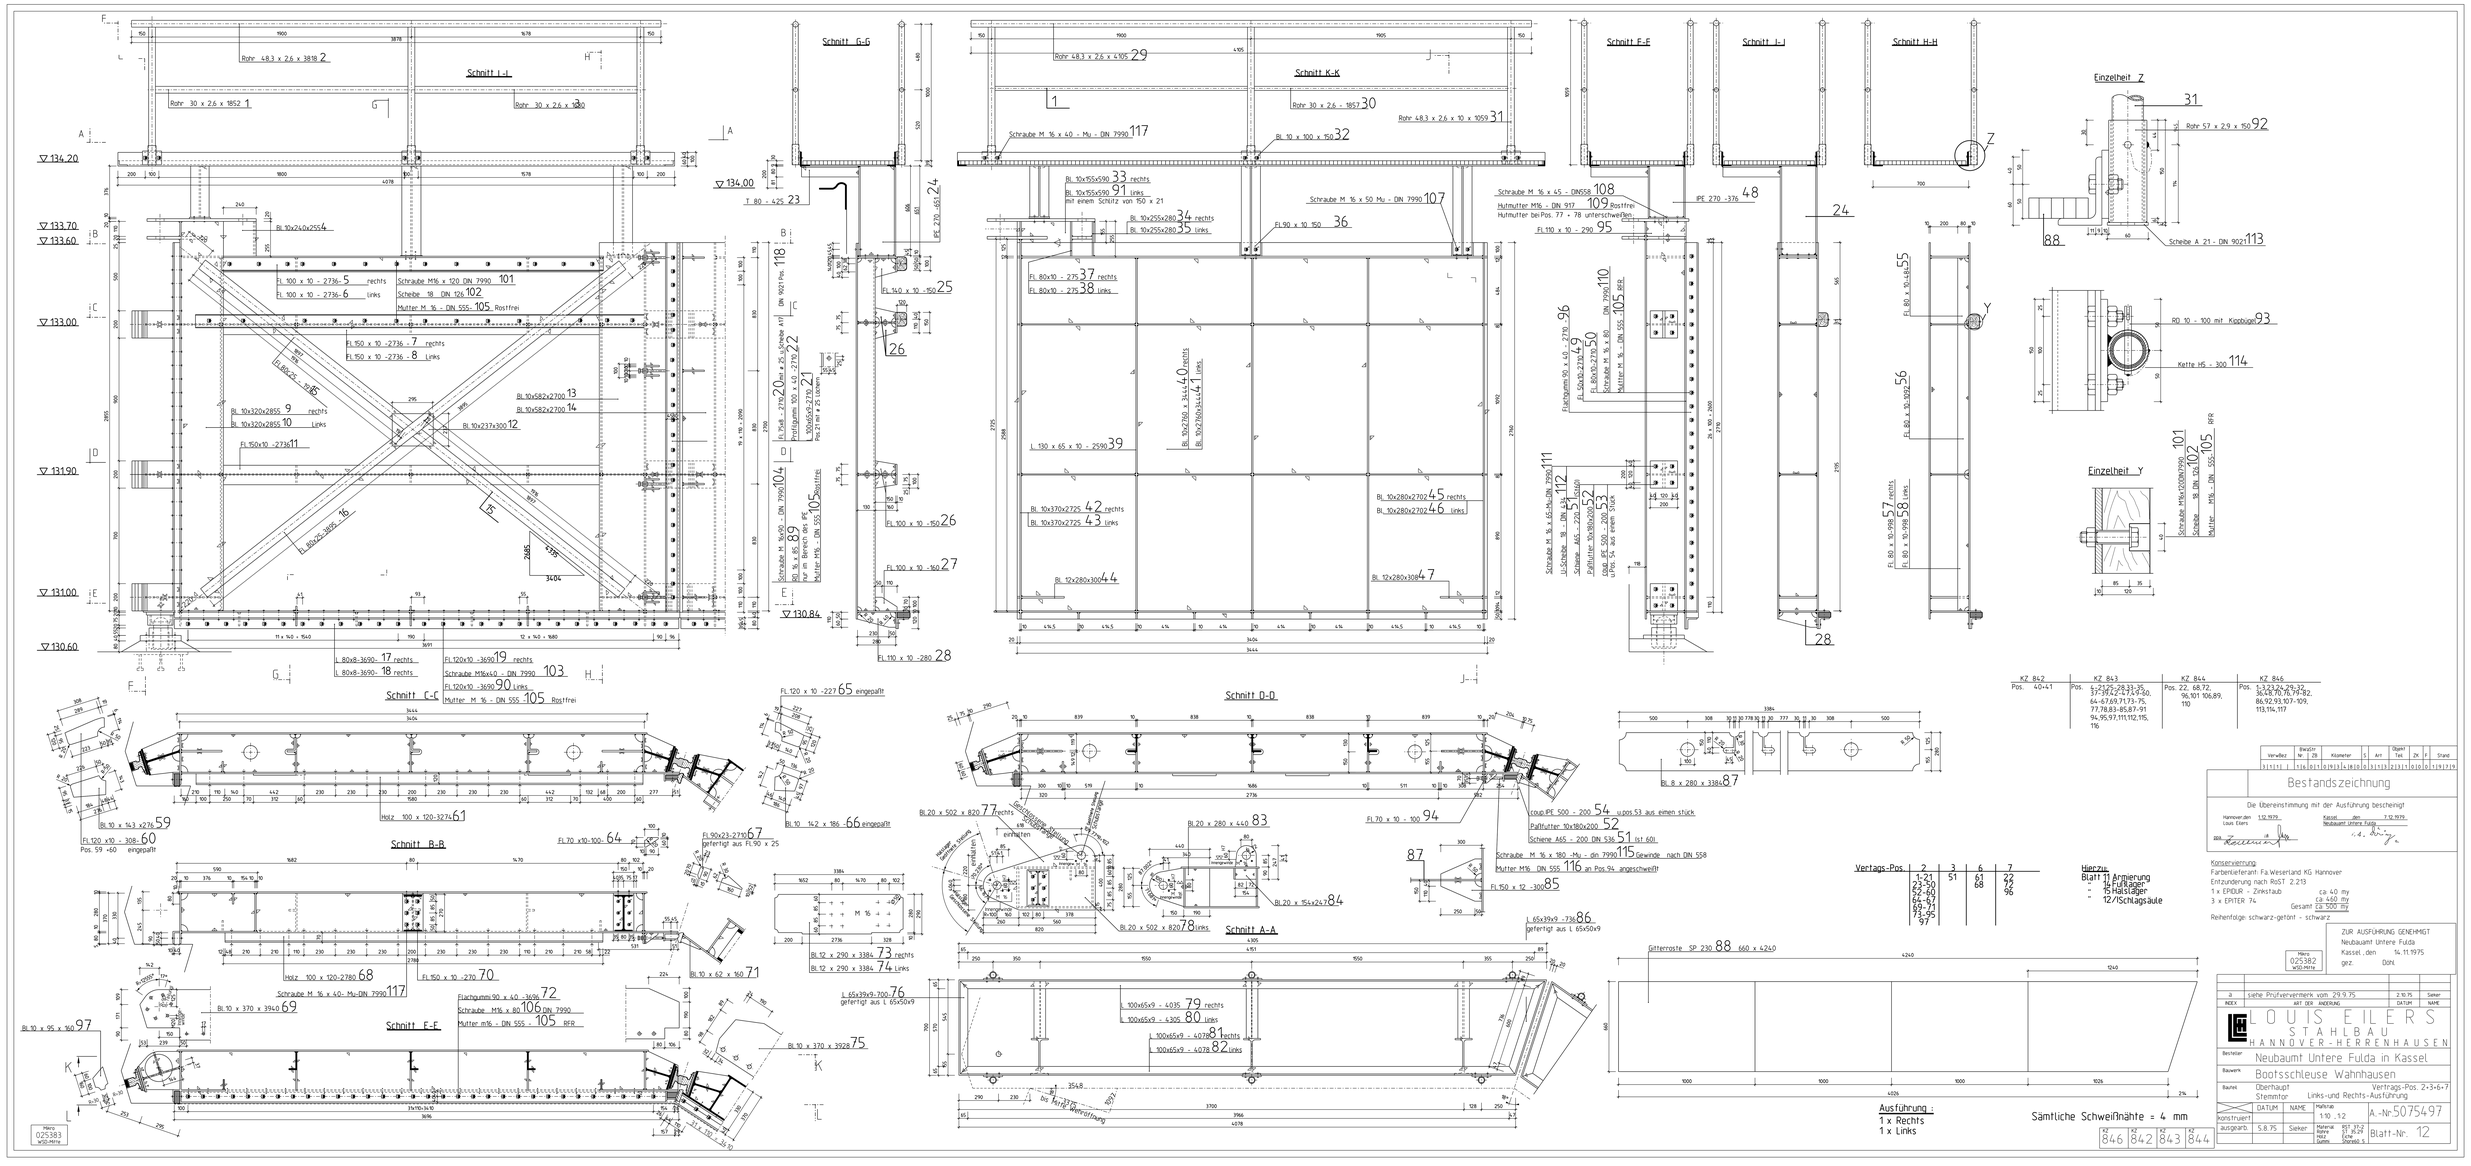
Schnitt I-I
Schnitt G-G
Schnitt K-K
Schnitt E-E
Schnitt J-J
Schnitt H-H
Einzelheit Z
Einzelheit Y
Schnitt C-C
Schnitt D-D
Schnitt B-B
Schnitt F-F
Schnitt A-A
Rohr 48.3 x 2.6 x 3818 2
Rohr 30 x 2.6 x 1852 1
Rohr 30 x 2.6 x 1880
Rohr 48.3 x 2.6 x 4105 29
Rohr 30 x 2.6 - 1857 30
Rohr 48.3 x 2.6 x 10 x 1959 31
Rohr 57 x 2.9 x 150 92
Schraube M 16 x 40 - Mu - DIN 7990 117
Bl. 10 x 100 x 150 32
Bl. 10x55x590 33 rechts
Bl. 10x55x590 91 links
mit einem Schnitz von 150 x 21
Bl. 10x255x280 34 rechts
Bl. 10x255x280 35 links
Schraube M 16 x 50 Mu - DIN 7990 107
FL 90 x 10 150 36
Schraube M 16 x 65 - DIN55s 108
Hutmutter M16 - DIN 917 109 Rostfrei
Hutmutter bei Pos. 77 + 78 unterschweißen
FL 110 x 10 - 290 95
IPE 270 -376 48
Schraube A 21 - DIN 9021 113
RD 10 - 100 mit Kippbügel 93
Kette HG - 300 114
FL 134.20
FL 133.70
FL 133.60
FL 133.00
FL 131.90
FL 131.00
FL 130.60
FL 134.00
FL 130.84
T 80 - 425 23
IPE 270 -652 24
FL 100 x 10 - 2736 5 rechts
FL 100 x 10 - 2736 6 links
Schraube M16 x 120 DIN 7990 101
Scheibe 18 DIN 126 102
Mutter M 16 - DIN 555 105 Rostfrei
FL 150 x 10 -2736 7 rechts
FL 150 x 10 -2736 8 links
Bl. 10x582x2700 13
Bl. 10x582x2700 14
Bl. 10x237x300 12
Bl. 10x320x2855 9 rechts
Bl. 10x320x2855 10 links
FL 150x10 -2736 11
FL 80x25-3695 16
FL 140 x 10 -150 25
FL 100 x 10 -150 26
FL 100 x 10 -360 27
FL 110 x 10 -280 28
FL 80x10 - 2736 37 rechts
FL 80x10 - 2736 38 links
L 130 x 65 x 10 - 2590 39
Bl. 10x2780 x 3444 40 rechts
Bl. 10x2780x3444 44 links
Bl. 10x370x2725 42 rechts
Bl. 10x370x2725 43 links
Bl. 12x280x300 44
Bl. 10x280x2702 45 rechts
Bl. 10x280x2702 46 links
Bl. 12x280x308 47
Flachgummi 90 x 4.0 - 2710 96
FL 50x10-2710 49
FL 80x35-2710 50
Schraube M 16 x 80 DIN 7990 110
Mutter M 16 - DIN 555 105 RFR
Schraube M 16 x 65-84 DIN 7990 111
U-Scheibe 18 DIN 126 112
Schiene A65 - 220 DIN 536 52
Pallfutter 10x180x200 53
FL 80 x 10-998 55
FL 80 x 10-3992 56
FL 80 x 10-998 57 rechts
FL 80 x 10-998 58 links
Schraube M16x120DIN7990 101
Scheibe 18 DIN 126 102
Mutter M16 - DIN 555 105 RFR
FL 120 x 10 -3690 17 rechts
L 80x8-3690 18 rechts
FL 120x10 -3690 19 rechts
Schraube M16x40 - DIN 7990 103
FL 120x10 -3690 90 links
Mutter M 16 - DIN 555 105 Rostfrei
Bl. 16 x 85 Mu 16 x 50 DIN 7990 104
Schraube M 16x90 - DIN 7990 89
nur im Bereich von FK
Mutter M16 - DIN 555 105 beidseitig
Flachstahl - 2710 20 mit x 25 Schnitt A/F
Profilgummi 100 x 40 - 2710 22
L 100x65x9-2710 21
Pos 21 mit x 25 Schnitt
FL 120 x 10 -2270 65 eingepaßt
Bl. 10 x 143 x276 59
FL 120 x10 - 308 60
Pos. 59 +60 eingepaßt
Holz 100 x 120-3274 61
Bl. 10 - 142 x 186 - 66 eingepaßt
FL 70 x10-100 64
FL 90x23-2710 67
gefertigt aus FL 90 x 25
Holz 100 x 120-2780 68
FL 150 x 10 -270 70
Bl. 10 x 62 x 360 71
Schraube M 16 x 40 - Mu-DIN 7990 117
Bl. 10 x 370 x 3940 69
Flachgummi 90 x 40 - 3696 72
Schraube M16 x 80 DIN 7990 106
Mutter M16 - DIN 555 - 105 RFR
Bl. 10 x 95 x 160 97
Bl. 12 x 290 x 3384 73 rechts
Bl. 12 x 290 x 3384 74 links
L 65x39x9 - 700 76
gefertigt aus L 65x50x9
Bl. 10 x 370 x 3928 75
Bl. 20 x 502 x 820 77 rechts
einmalen
Bl. 20 x 280 x 440 83
Bl. 20 x 502 x 820 78 links
Bl. 20 x 154x247 84
FL 70 x 10 - 100 94
coup IPE 500 - 200 54 u.pos.53 aus einem stück
Pallfutter 10x180x200 52
Schiene A65 - 200 DIN 536 51 ist 60l
Schraube M 16 x 180 -Mu - din 7990 115 Gewinde nach DIN 558
Mutter M16 DIN 555 116 an Pos.94 angeschweißt
FL 150 x 12 - 300 85
L 65x39x9 -736 86
gefertigt aus L 65x50x9
Bl. 8 x 280 x 3384 87
L 100x65x9 - 4035 79 rechts
L 100x65x9 - 4305 80 links
L 100x65x9 - 4078 81 rechts
L 100x65x9 - 4078 82 links
Gitterroste SP 230 88 660 x 4240
Ausführung :
1 x Rechts
1 x Links
Sämtliche Schweißnähte = 4 mm
KZ 842 Pos. 40+41
KZ 843 Pos. 1-21,25-28,33-35, 37-39,42-47,49-50, 64-67,69,71,73-75, 77,78,83-85,87-91 94,95,97,111,112,115, 116
KZ 844 Pos. 22, 68,72, 96,101 106,89, 110
KZ 846 Pos. 1-3,23,24,29-32, 36,48,70,76,79-82, 86,92,93,107-109, 113,114,117
Vertags-Pos. 2 3 6 7
1-21 51 61 22
23-50 68 72
52-60 96
64-67
69-71
73-75
77-95
97
Hierzu:
Blatt 11 Armierung
" 14 Fußlager
" 15 Halslager
" 12/1 Schlagsäule
Bestandszeichnung
Die Übereinstimmung mit der Ausführung bescheinigt
Hannover den 1.12.1979
Kassel, den 1.12.1979
Neubaumt Untere Fulda
i.A.
Konservierung:
Farbenlieferant: Fa.Weserland KG Hannover
Entzunderung nach Rost 2.213
1 x EPIDUR - Zinkstaub ca 40 my
3 x EPITER 74 ca 460 my
Gesamt ca 500 my
Reihenfolge: schwarz-getönt - schwarz
ZUR AUSFÜHRUNG GENEHMIGT
Neubaumt Untere Fulda
Kassel, den 14.11.1975
gez. DGN
Micro 025382 WSD-Mitte
a siehe Prüfvermerk vom 29.9.75 2.10.75 Sieker
INDEX ART DER ÄNDERUNG DATUM NAME
LOUIS EILERS STAHLBAU HANNOVER-HERRENHAUSEN
Besteller Neubaumt Untere Fulda in Kassel
Bauwerk Bootsschleuse Wahnhausen
Bauteil Oberhaupt Stemmtor Vertrags-Pos. 2+3+6+7 Links-und Rechts-Ausführung
DATUM NAME MAßstab 1:10 .12
Konstruiert
ausgearb. 5.8.75 Sieker
Material St 52 Blech 8 mm Flat 20 Rundst. 5
A.-Nr. 5075497
Blatt-Nr. 12
KZ 846 KZ 842 KZ 843 KZ 844