


Table with project information: PLANNUMMER (VP-04), INDEX (M02), BAUHERR (Stadt Apolda), LEGENGEBER (Markt 1 99510 Apolda), VORNAME (Stellung und Umbau Stadthaus Apolda), GEZEICHNET (S.J. AP), DATUM (07.11.2024), FREIGELEGTE DATUM (02.02.2025), INDEX (M02), thoma architekten (Freier Architekt | Hermann Thoma)

LEGENDE table with columns for BAUTEILE, OBERFLÄCHEN, DURCHBRUCHSANGABEN, ERNEUERUNG & BRANDSCHUTZ, and BARRIEREFREIHEIT - MINDESTANFORDERUNGEN. Includes various material and construction codes.

Alle Maße sind vom Auftragnehmer eigenverantwortlich zu prüfen und am Bau zu nehmen. Unstimmigkeiten sind unverzüglich der Bauleitung anzuzeigen! Änderungen nur nach Absprache mit der Bauleitung.

Table with columns: Index, Änderung/ Ergänzung, Datum, Bearbeiter. Lists changes to the plan, such as 'Änderung W.C. Anlage' and 'Wegfall Heizkörperverkleidung Räume 3.06; 3.15; 3.16'.

Table with project details: Bauvorhaben (Stadthaus Apolda), Bauherr (Stadt Apolda), Gemeinde (Apolda), Planbezeichnung (Grundriss 2.Obergeschoss), and a grid reference (4 5 7 9 ~ A 5 A A A ~ ~ G 0 2 ~ ~ B).

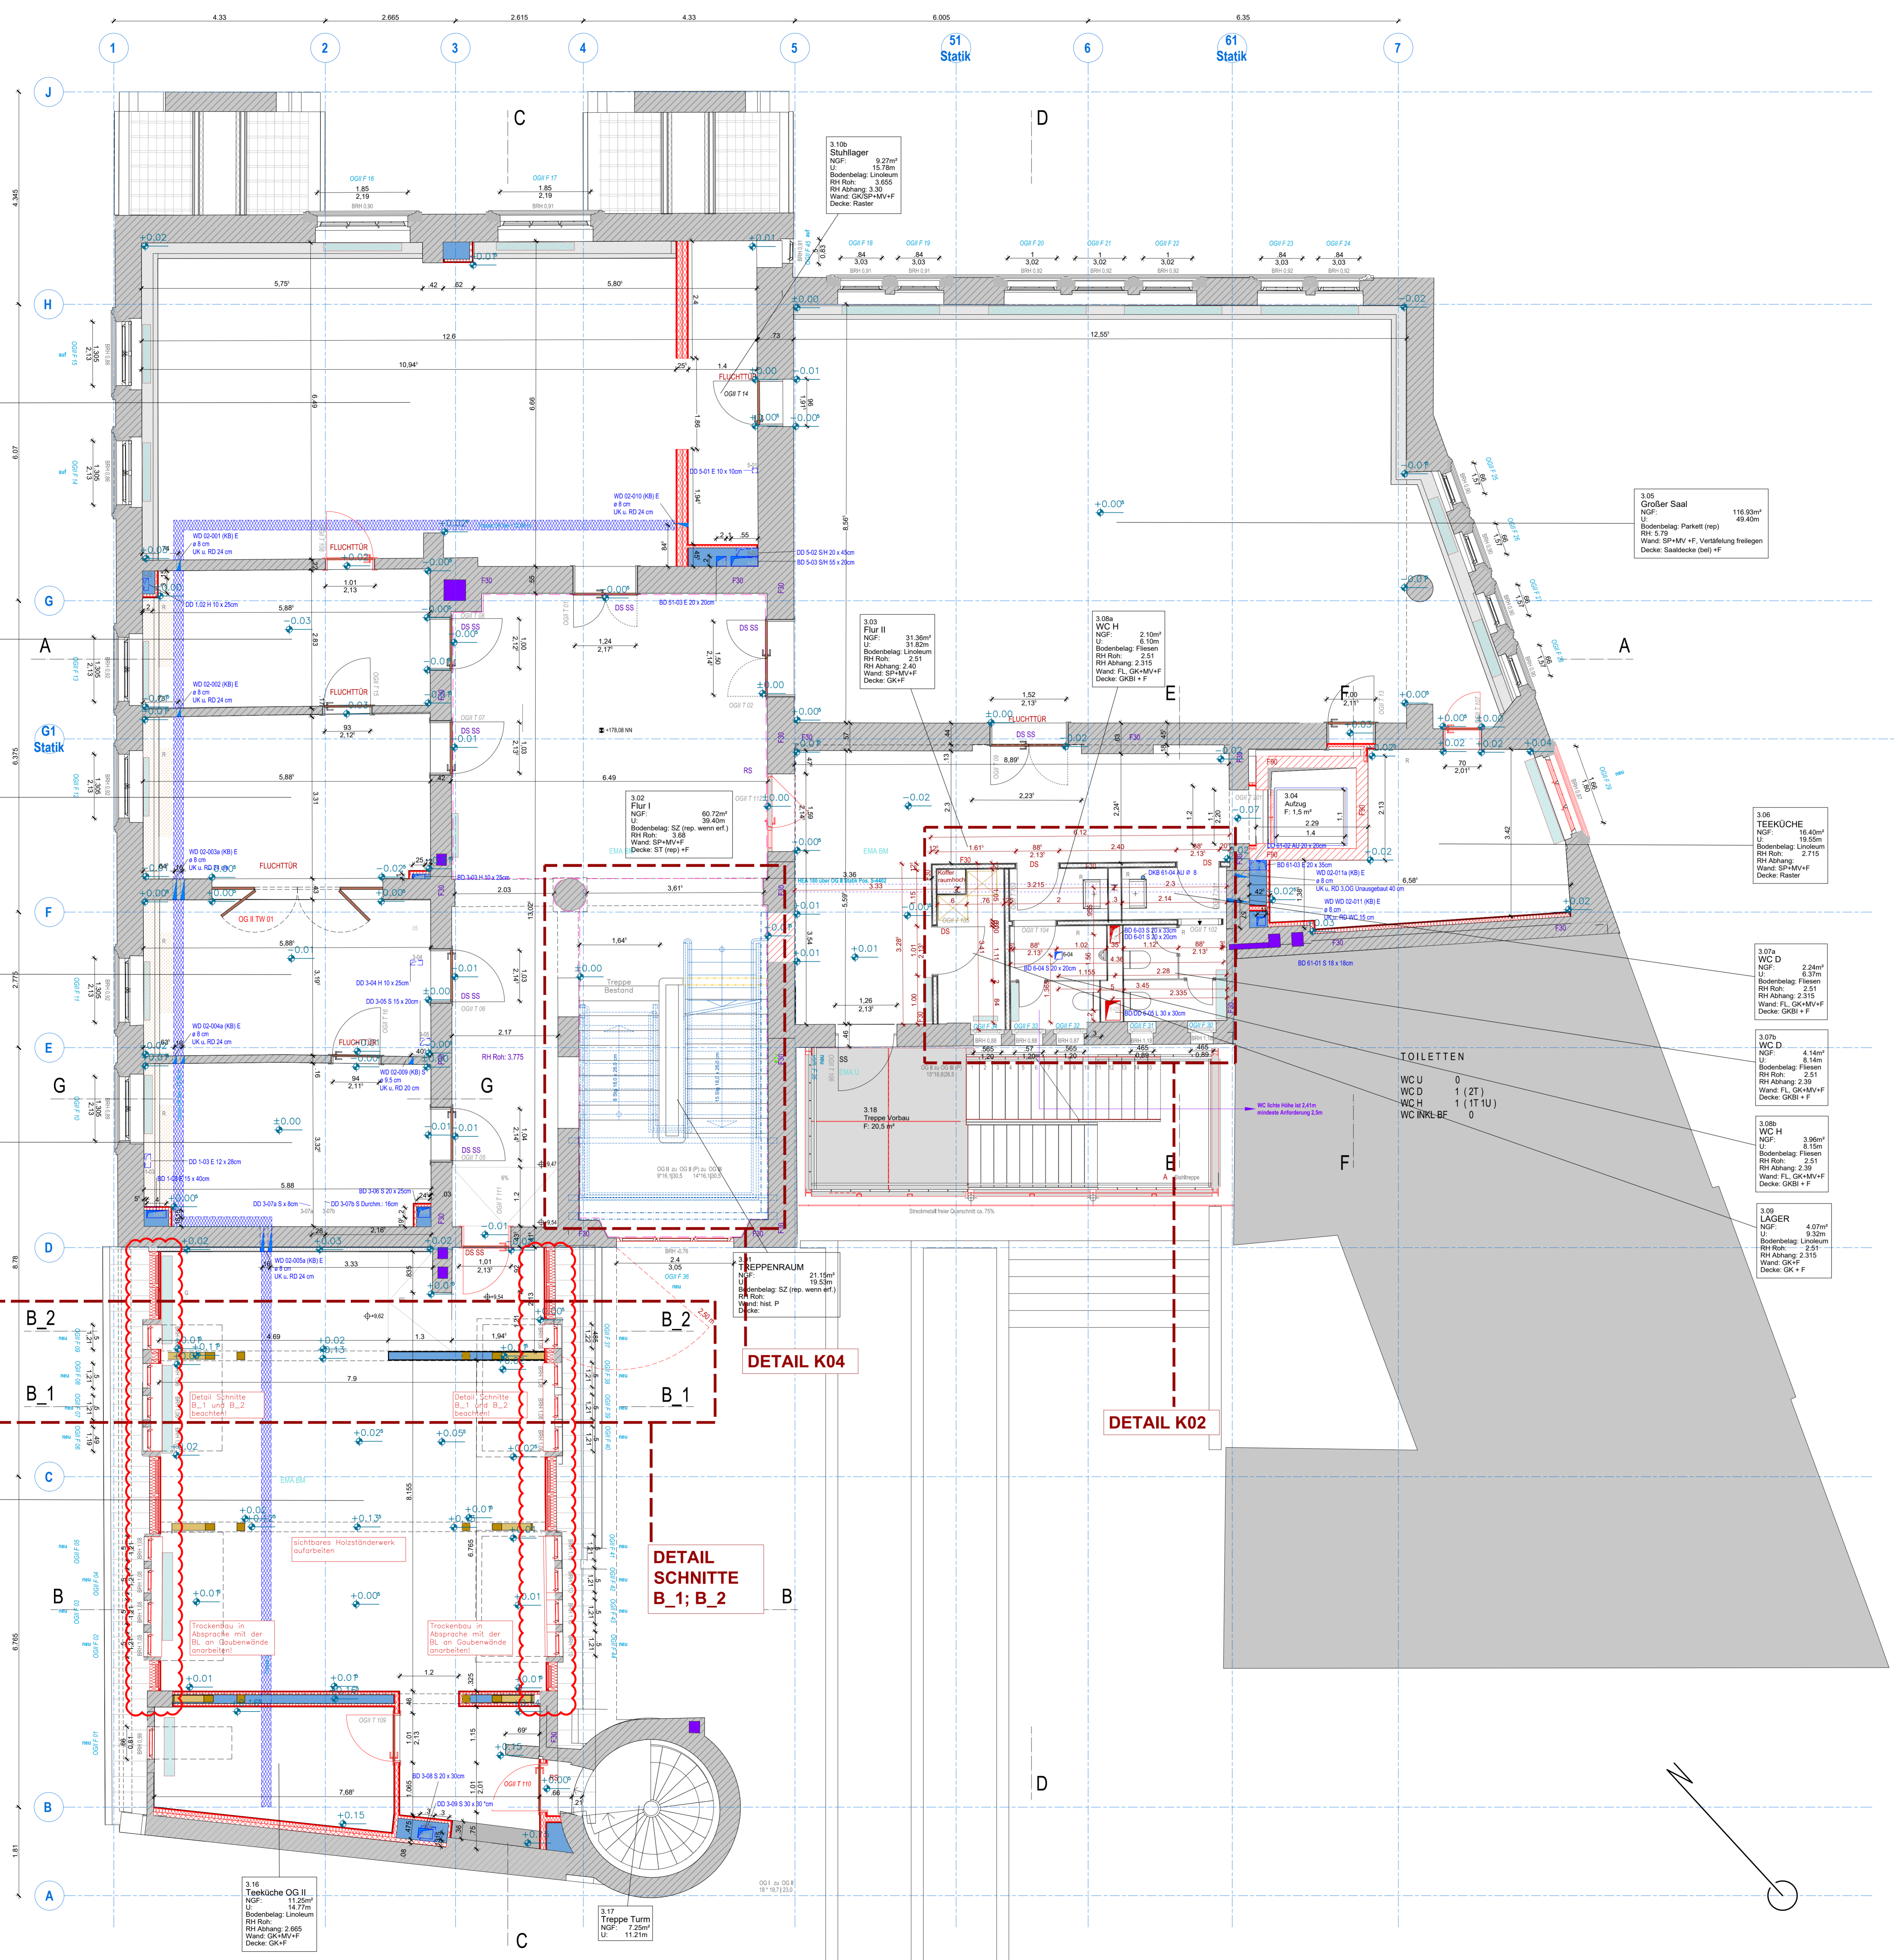

- 3.10a Kleiner Saal: 10.85m², U: 37.07m, Bodenbelag: Linoleum, RH Roh: 3.05, RH Abhang: 3.00, Wand: SP+MV+V, Decke: Raster.

- 3.06 Großer Saal: 119.93m², U: 69.40m, Bodenbelag: Parkett (rep), RH: 5.79, Wand: SP+MV+V, Vorst. Verkleidung freigelegt, Decke: Saaldecke (rep) + V.
- 3.07a WC D: 2.24m², U: 6.37m, Bodenbelag: Fliesen, RH Roh: 2.51, RH Abhang: 2.315, Wand: FL, GK+MV+V, Decke: GK+V + F.
- 3.07b WC D: 4.14m², U: 8.14m, Bodenbelag: Fliesen, RH Roh: 2.51, RH Abhang: 2.39, Wand: FL, GK+MV+V, Decke: GK+V + F.
- 3.08a WC H: 2.10m², U: 6.30m, Bodenbelag: Fliesen, RH Roh: 2.51, RH Abhang: 2.315, Wand: FL, GK+MV+V, Decke: GK+V + F.
- 3.08b WC H: 2.10m², U: 6.30m, Bodenbelag: Fliesen, RH Roh: 2.51, RH Abhang: 2.315, Wand: FL, GK+MV+V, Decke: GK+V + F.
- 3.09 WC H: 3.95m², U: 8.50m, Bodenbelag: Fliesen, RH Roh: 2.51, RH Abhang: 2.315, Wand: FL, GK+MV+V, Decke: GK+V + F.
- 3.17 Treppe Turm: 7.25m², U: 11.21m.

- 3.02 Flur I: 60.72m², U: 39.40m, Bodenbelag: SZ (rep. wenn erf.), RH Roh: 3.02, RH Abhang: 2.40, Wand: SP+MV+V, Decke: ST (rep) + V.
- 3.03a Flur II: 31.95m², U: 31.82m, Bodenbelag: Linoleum, RH Roh: 2.51, RH Abhang: 2.315, Wand: SP+MV+V, Decke: GK+V + F.
- 3.03b Flur II: 31.95m², U: 31.82m, Bodenbelag: Linoleum, RH Roh: 2.51, RH Abhang: 2.315, Wand: SP+MV+V, Decke: GK+V + F.
- 3.17 Treppe Turm: 7.25m², U: 11.21m.