

Legende

- Sandstein
- Kalkstein

I


Kartierung der Materialbestände

Bauherr: Thüringer Landesamt für Bau und Verkehr  
Abteilung Hochbau und Liegenschaften  
Europaplatz 3 / PSF 900 454  
99 091 Erturt / 99 107 Erturt

**1:25** Schloss Friedrichswerth  
Westbrücke

Ansicht: Süd


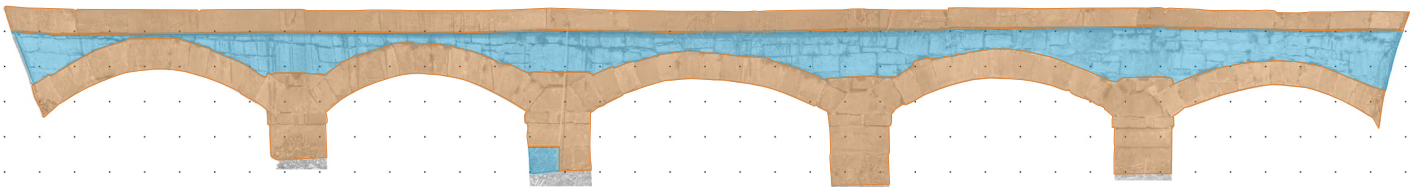

Legende  
Sandstein  
Kalkstein

I Kartierung der Materialbestände

Bauherr: Thüringer Landesamt für Bau und Verkehr  
Abteilung Hochbau und Liegenschaften  
Europaplatz 3 / PSF 900 454  
99 091 Erturt / 99 107 Erturt

**1:25** Schloss Friedrichswerth  
Westbrücke

Ansicht: Nord

Alle Maßangaben in m. Richtwerte sind am vorhandenen Objekt basierend zu verstehen.  
Die tatsächliche Ausführung ist der Bauabwicklung unterliegt und ist im Einzelfall zu klären.

