

I Kartierung des Materialbestandes

- Kalkstein
- Sandstein
- Beton

I Kartierung des Materialbestandes

Bauherr: Thüringer Landesamt für Bau und Verkehr
Abteilung Hochbau und Liegenschaften
Europaplatz 3 / PSF 900 454
99 091 Erfurt / 99 107 Erfurt

**1:10 Schloss Friedrichswerth
Westbrücke, Bogenring 1**


Ansicht: Abwicklung Untersicht Bogenring 1

ε
t

Sämtliche Maßangaben sind Richtmaße und am vorhandenen Objekt bauseits zu prüfen.
Eventuelle Unstimmigkeiten sind der Bauleitung unverzüglich vor Fortsetzung der
Arbeiten mitzuteilen.



1m

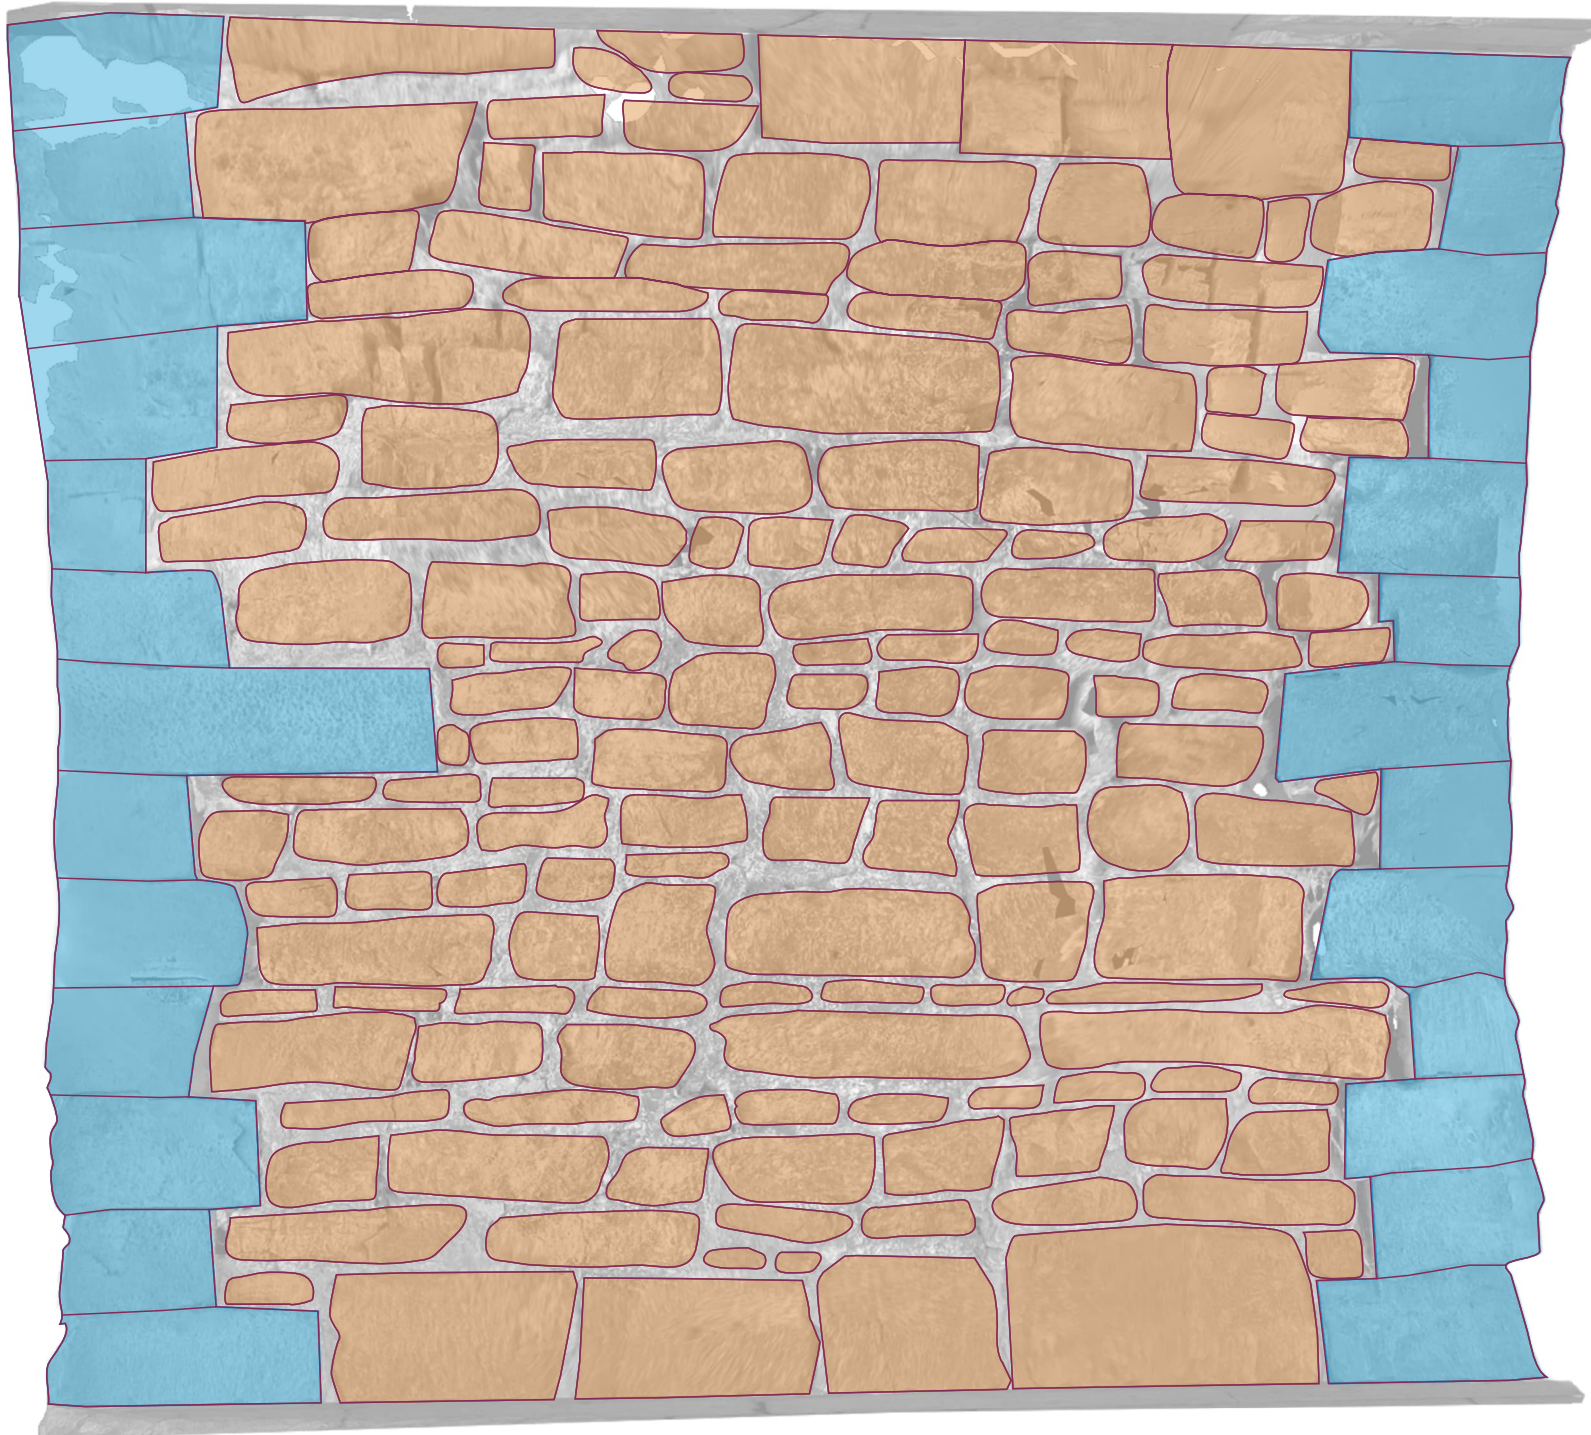

1m

I Kartierung des Materialbestandes

- Kalkstein
- Sandstein
- Beton


I Kartierung des Materialbestandes

Bauherr: Thüringer Landesamt für Bau und Verkehr
Abteilung Hochbau und Liegenschaften
Europaplatz 3 / PSF 900 454
99 091 Erfurt / 99 107 Erfurt

**1:10 Schloss Friedrichswerth
Westbrücke, Bogenring 2**

Ansicht: Abwicklung Untersicht Bogenring 2

Sämtliche Maßangaben sind Richtmaße und am vorhandenen Objekt bauseits zu prüfen.
Eventuelle Unstimmigkeiten sind der Bauleitung unverzüglich vor Fortsetzung der
Arbeiten mitzuteilen.

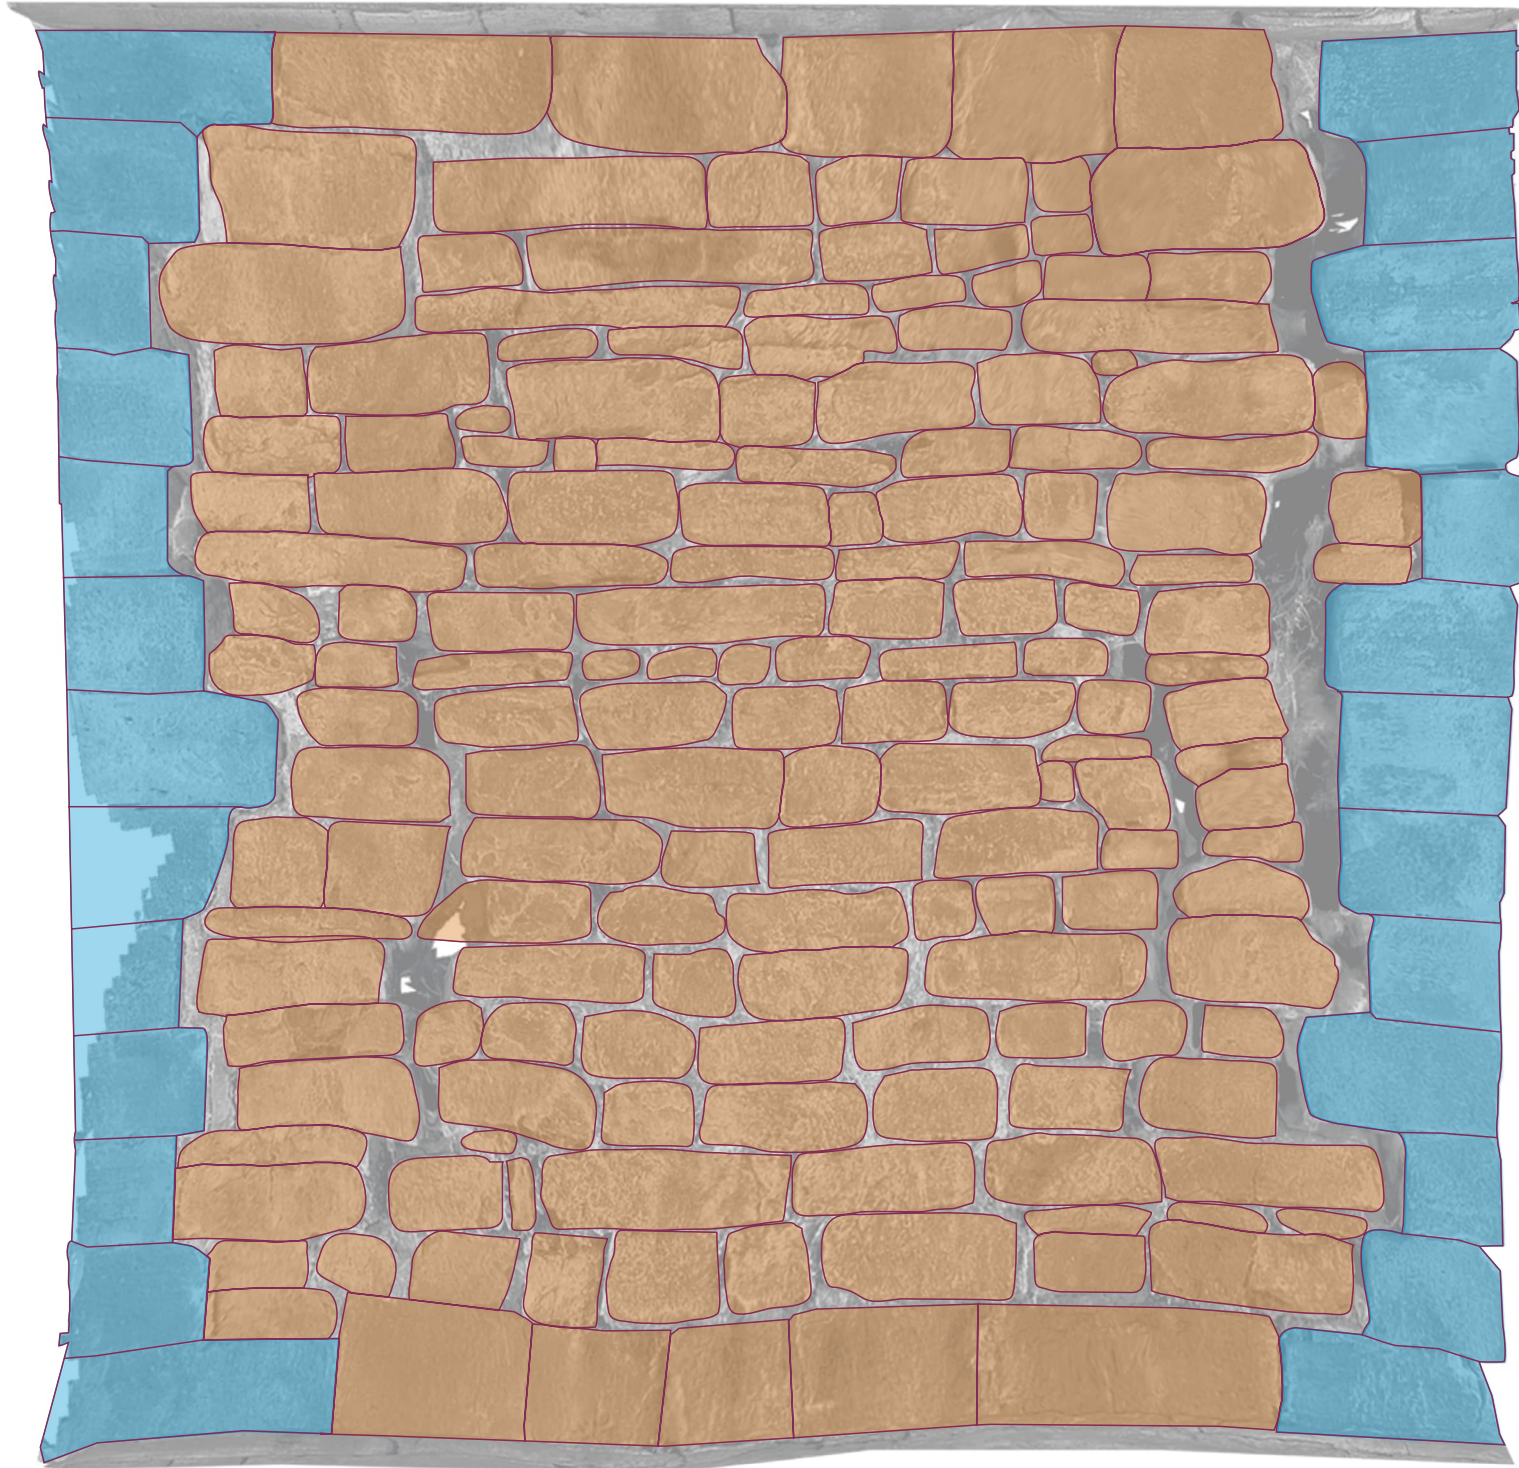

I Kartierung des Materialbestandes

- Kalkstein
- Sandstein
- Beton

I Kartierung des Materialbestandes


Bauherr: Thüringer Landesamt für Bau und Verkehr
Abteilung Hochbau und Liegenschaften
Europaplatz 3 / PSF 900 454
99 091 Erfurt / 99 107 Erfurt

**1:10 Schloss Friedrichswerth
Westbrücke, Bogenring 3**

Ansicht: Abwicklung Untersicht Bogenring 3

Sämtliche Maßangaben sind Richtmaße und am vorhandenen Objekt bauseits zu prüfen.
Eventuelle Unstimmigkeiten sind der Bauleitung unverzüglich vor Fortsetzung der
Arbeiten mitzuteilen.



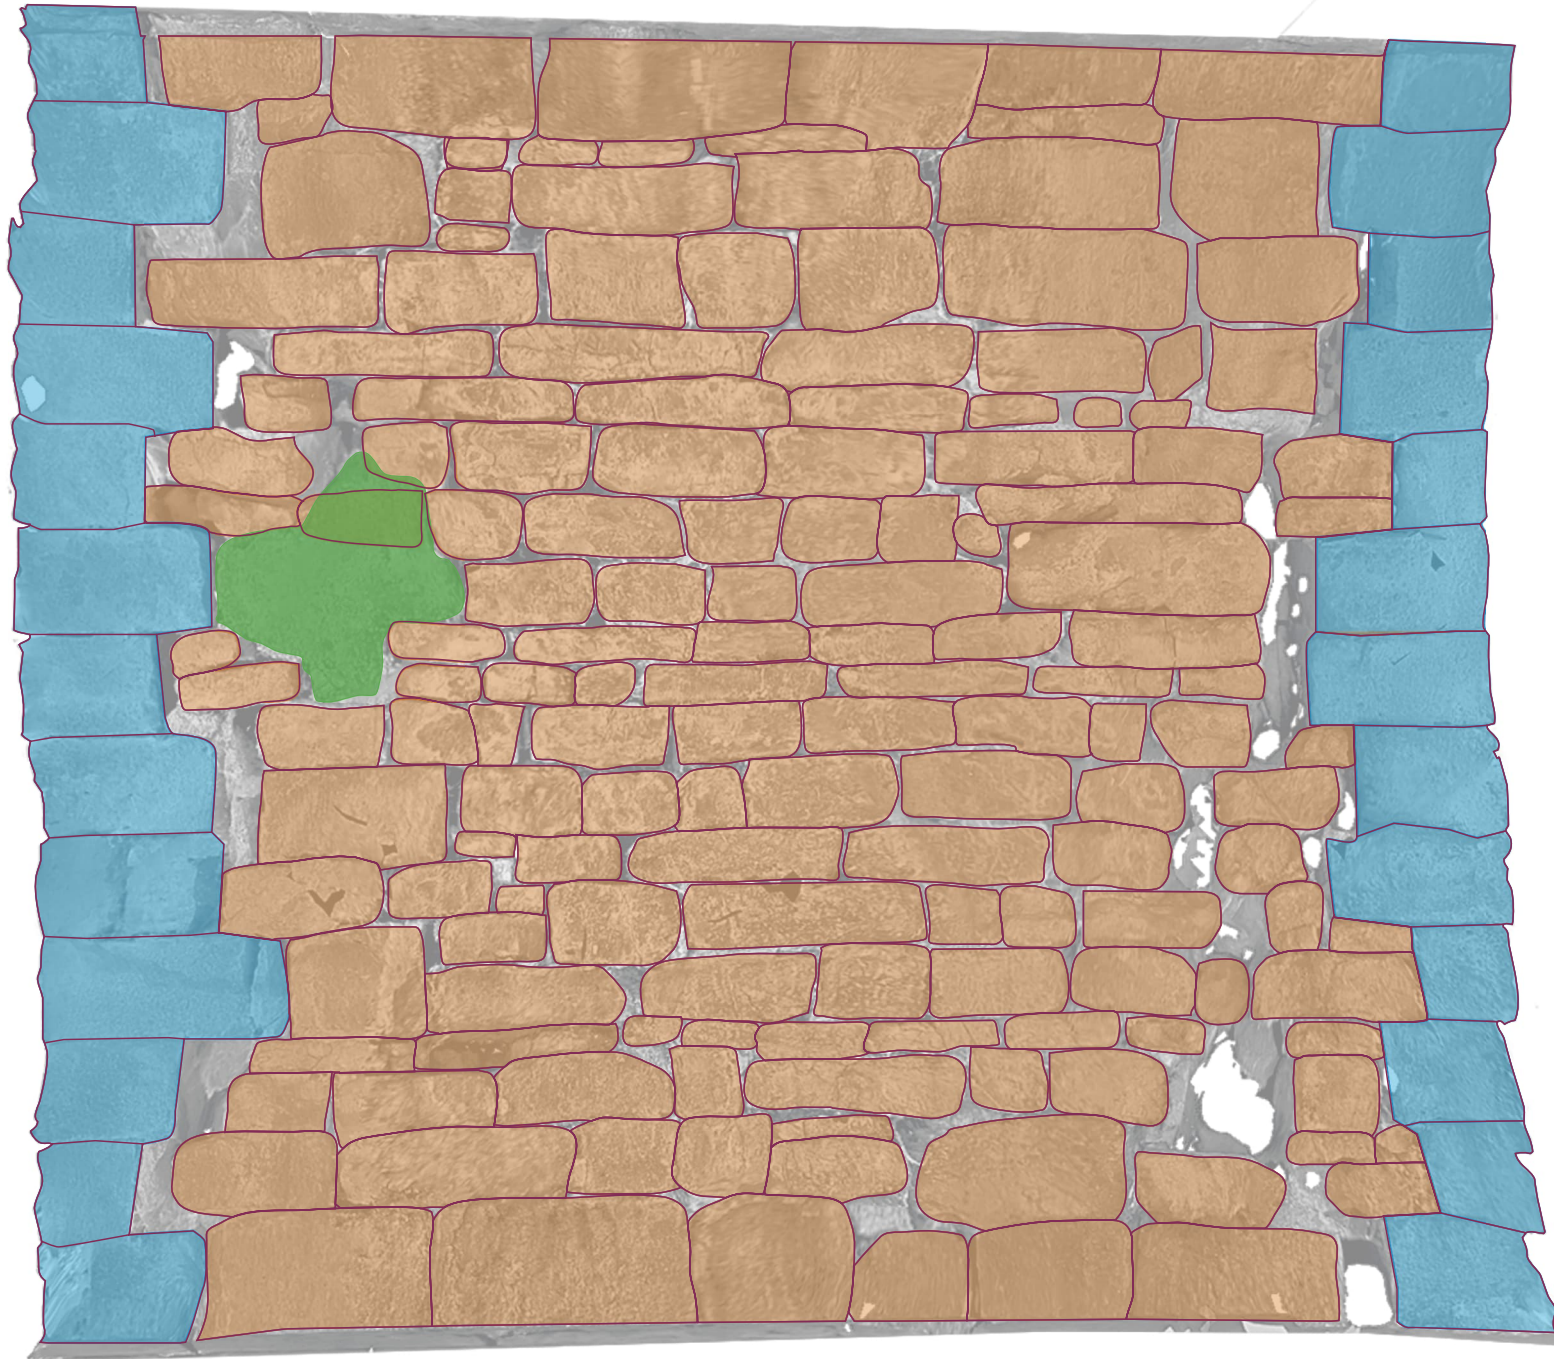

1m

I Kartierung des Materialbestandes

- Kalkstein
- Sandstein
- Beton


I Kartierung des Materialbestandes

Bauherr: Thüringer Landesamt für Bau und Verkehr
Abteilung Hochbau und Liegenschaften
Europaplatz 3 / PSF 900 454
99 091 Erfurt / 99 107 Erfurt

1:10 Schloss Friedrichswerth Westbrücke, Bogenring 4

Ansicht: Abwicklung Untersicht Bogenring 4

Sämtliche Maßangaben sind Richtmaße und am vorhandenen Objekt bauseits zu prüfen.
Eventuelle Unstimmigkeiten sind der Bauleitung unverzüglich vor Fortsetzung der
Arbeiten mitzuteilen.

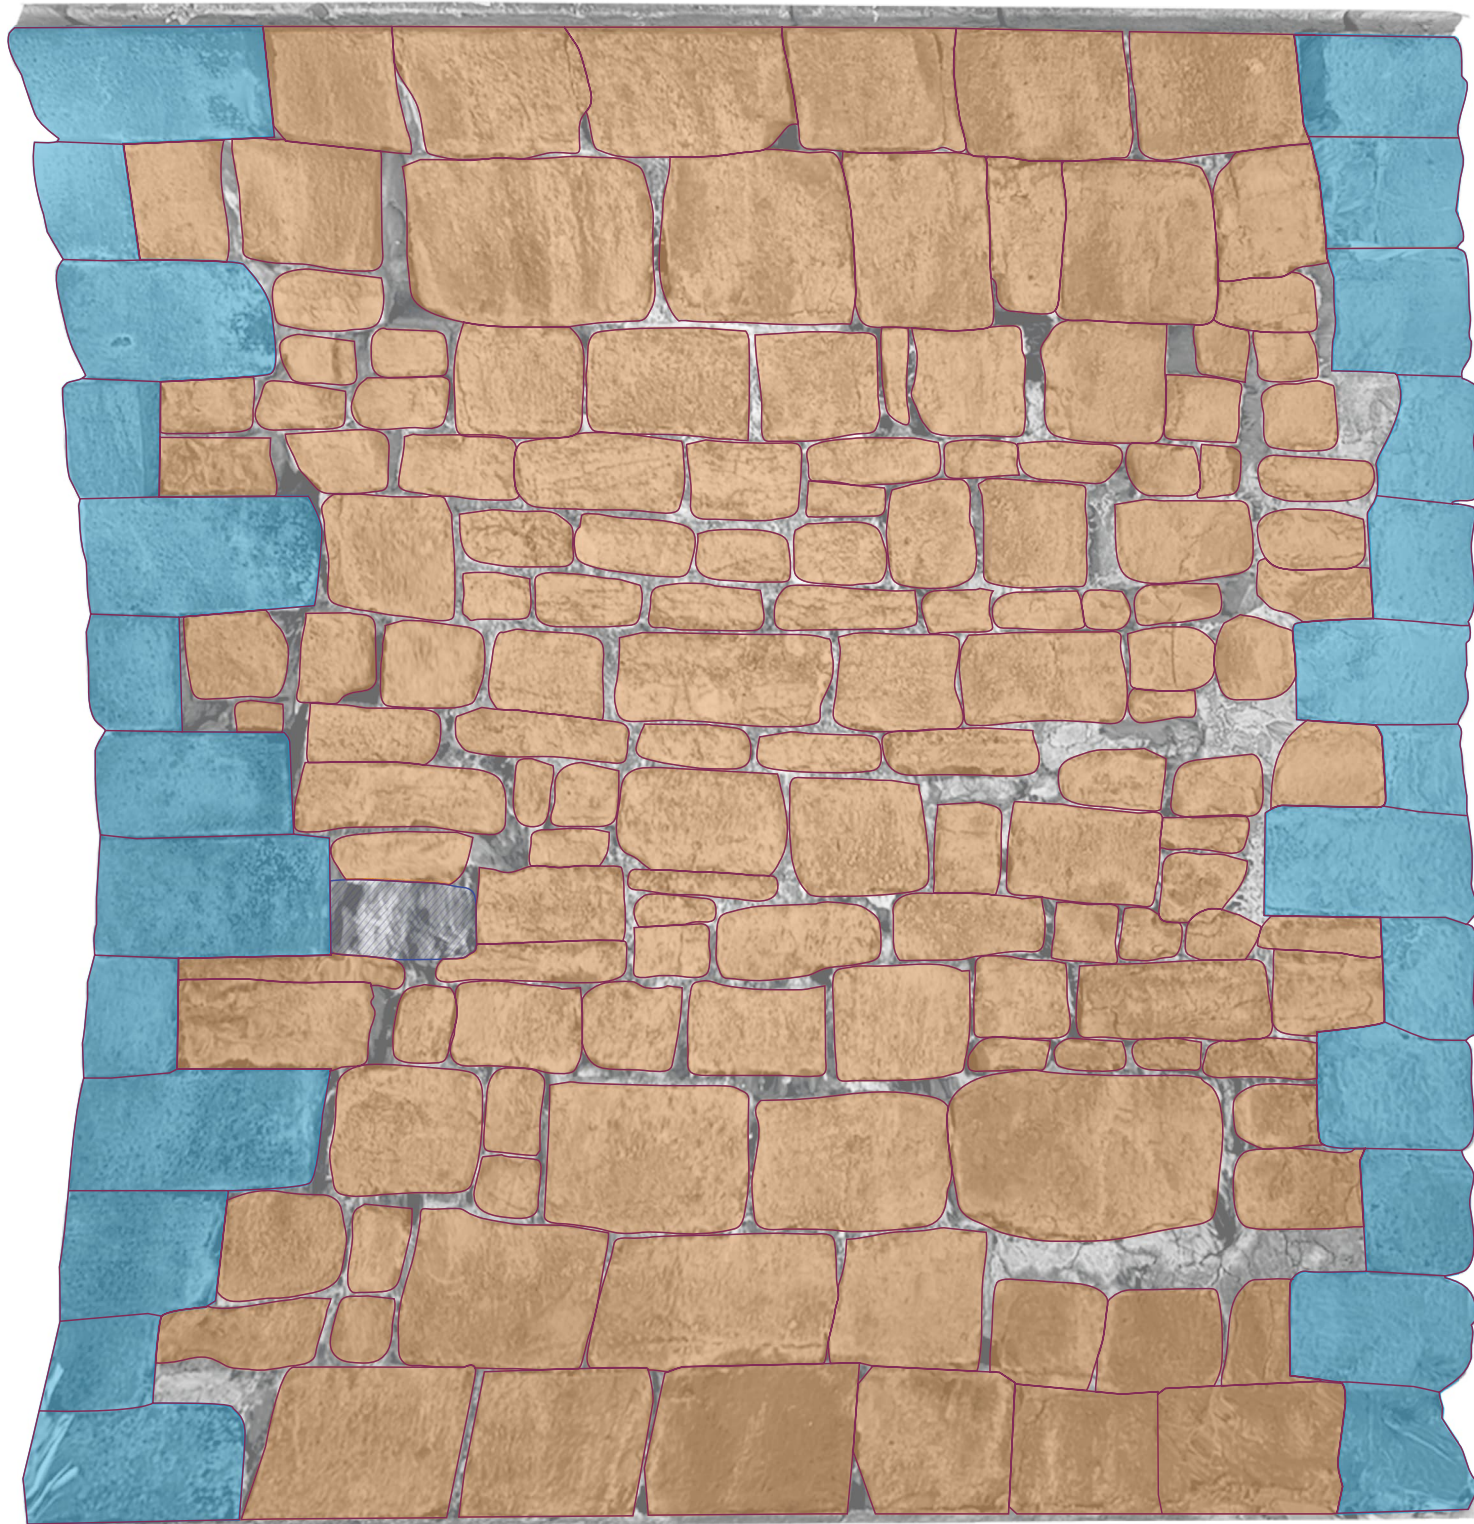

1m

I Kartierung des Materialbestandes

- Kalkstein
- Sandstein
- Beton

I Kartierung des Materialbestandes

Bauherr: Thüringer Landesamt für Bau und Verkehr
Abteilung Hochbau und Liegenschaften
Europaplatz 3 / PSF 900 454
99 091 Erfurt / 99 107 Erfurt

**1:10 Schloss Friedrichswerth
Westbrücke, Bogenring 5**

Ansicht: Abwicklung Untersicht Bogenring 5

Sämtliche Maßangaben sind Richtmaße und am vorhandenen Objekt bauseits zu prüfen.
Eventuelle Unstimmigkeiten sind der Bauleitung unverzüglich vor Fortsetzung der
Arbeiten mitzuteilen.