


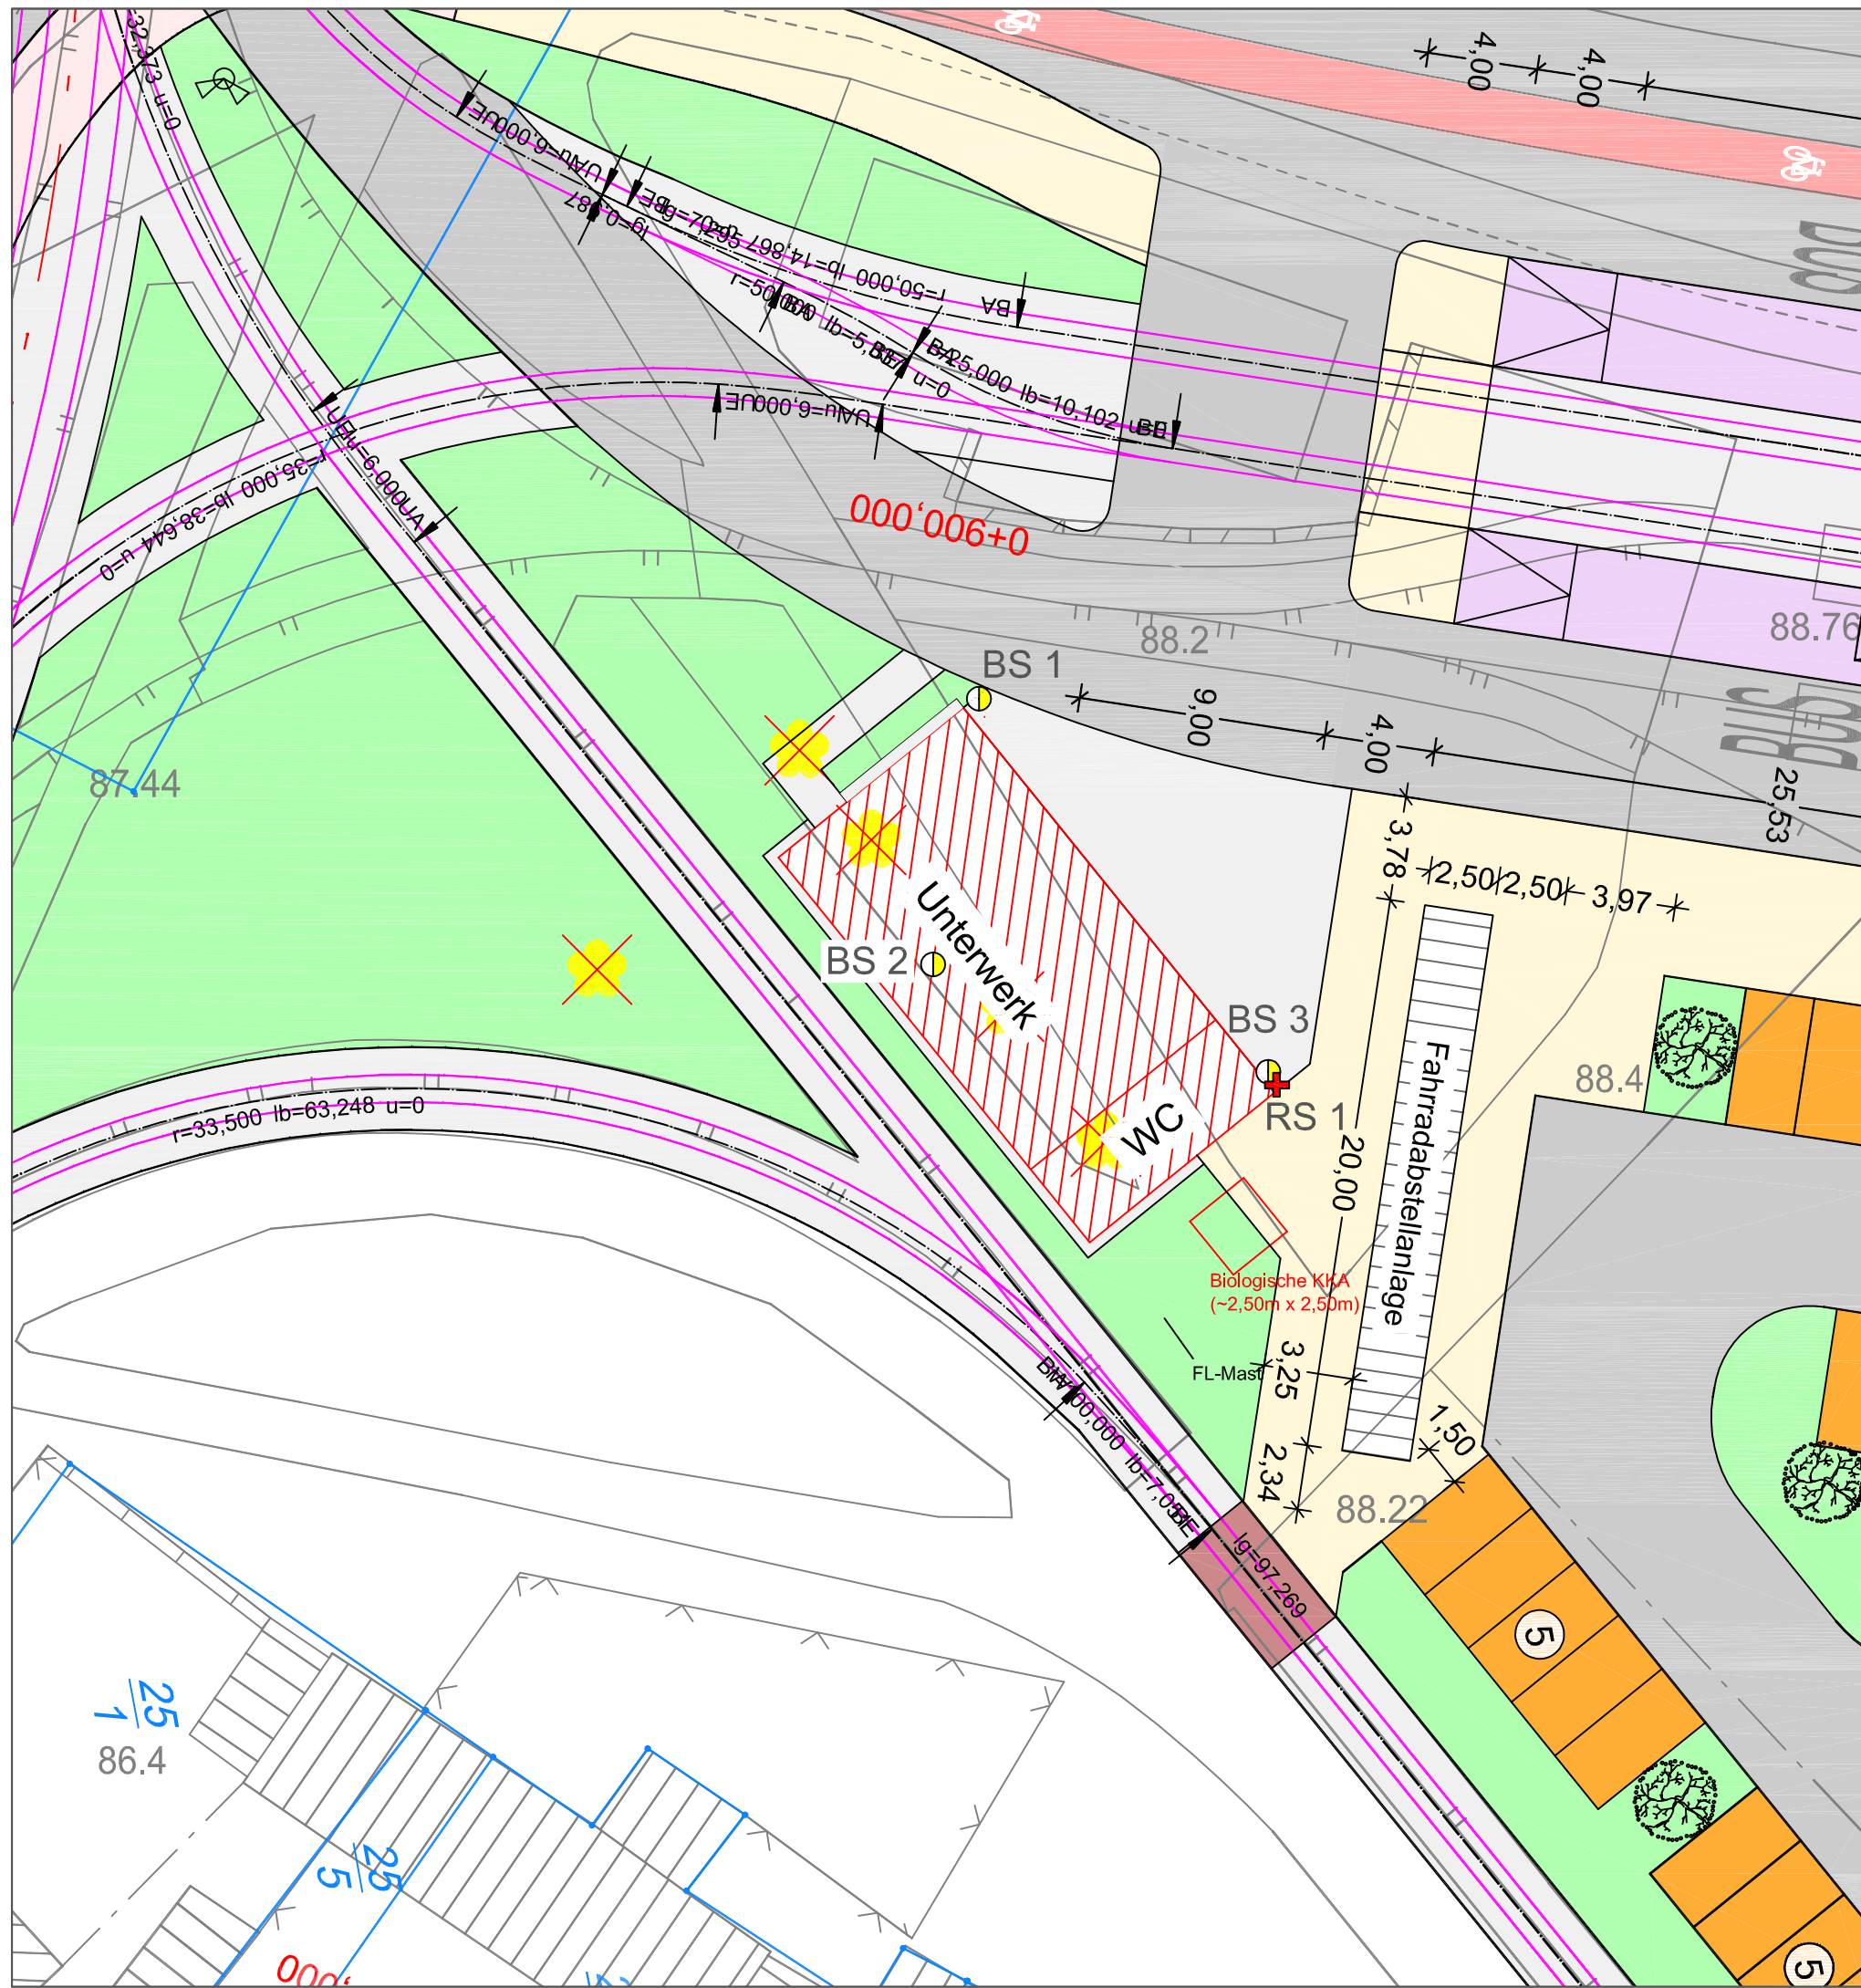

Anmerkung:

Kartengrundlage:
Lageplan vom Planungsbüro
NWE dresden GmbH

Legende:

- Aufschlüsse Bestandteil Gutachten
- Bohrung BK
 - Bohrkern B□
 - Rammkernsondierung BS
 - orientierende Bohrung KB
 - Schurf Sch
 - Rammsondierung RS
 - Drucksondierung DS
 - Flügelsondierung FS
 - Grundwassermessstelle GMS
 - Benkelmann - Balken BB
- Aufschlüsse nur zur Information
- Bohrung BK
 - Rammkernsondierung BS
 - orientierende Bohrung KB



BAUGRUNDBÜRO DR.-ING. WEISSENBURG
Ingenieurgesellschaft mbH
Beratende Ingenieure Geotechnik/Umweltschutz

Spechsort 1 * 06618 Naumburg (Saale) * Telefon (03445) 2 61 02 80					
Aufschlussesplan BS 1 – 3, RS 1					Auftrags-Nr. N 1695/22
Hallesche Verkehrs-AG Halle, Ammendorf, Ersatzneubau BUW					Anlage 2 Blatt 1
Längen-Maßstab	Höhen-Maßstab	gezeichnet	geprüft	Datum	Bearbeiter
1 : 250		Heyder		22.03.22	Dr. Weissenburg