


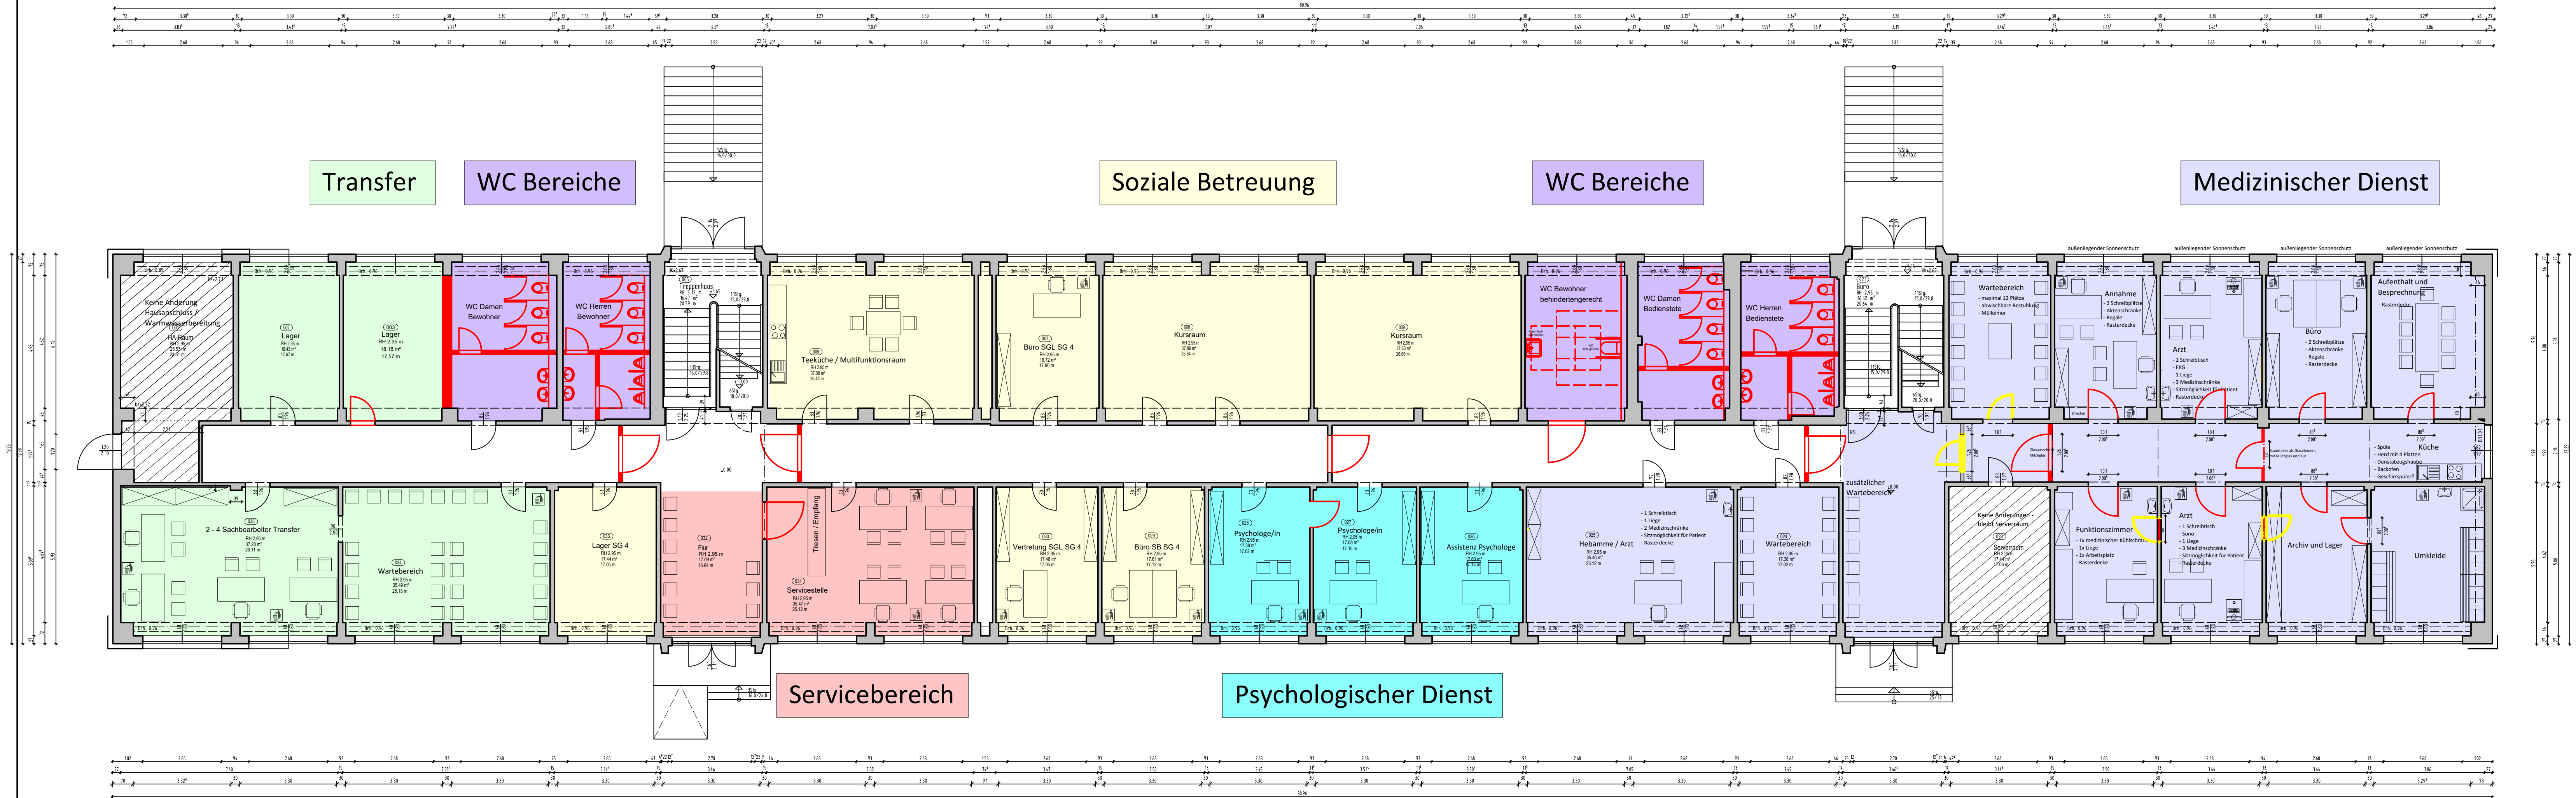

C				
B				
A				
Planindex:	Änderungen / Ergänzungen:		Name:	Datum:
Baubüro: Landesbetrieb Bau- und Liegenschaftsmanagement Sachsen-Anhalt Baubüro Halberstadt Anschrift: Harmoniestraße 1 38820 Halberstadt Tel.: 03941 / 6249 - 0 Fax: 03941 / 6249 - 299 eMail: Poststelle-HBS.BLSA@sachsen-anhalt.de				
Datum / Unterschrift:				
Liegenschaft / Adresse:		WE-Nr.:	Planinhalt / Geschoss:	
Zentrale Anlaufstelle für Asylbewerber LSA		02894	Erdgeschoss	
Friedrich-List-Straße 1a				
38820 Halberstadt				
Gebäude/ Bauwerk/ Bauteil/ Objekt:		Geb.-Nr.:	Planungsstufe / Leistungsphase:	
Haus A		---	Vorplanung	
Zuständiger Sachbearbeiter:			Maßstab:	Blatt-Gr.:
Kröning		07.04.2025	1:100	440/895
Zuständiger FGL/BGL:			Plan-Nr.:	Datum:
Schneider		07.04.2025	03/2024	07.04.2025
Bau- und Liegenschaftsmanagement Sachsen-Anhalt			Plankodierung:	
			nutzende Verwaltung:	
Datum / Unterschrift Leiter:			Datum / Unterschrift:	