FA_800

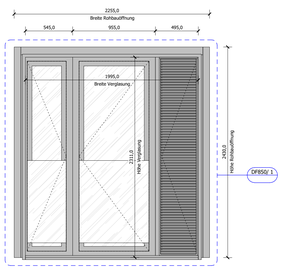

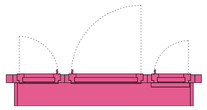

FA_801

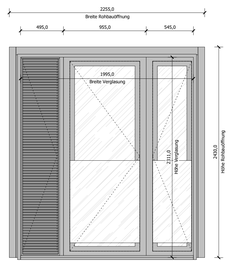

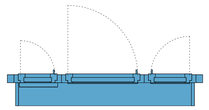

FA_802

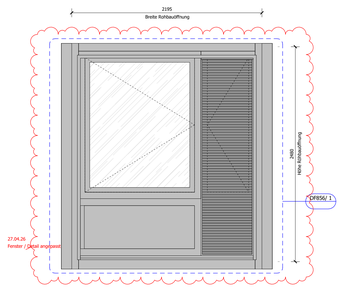

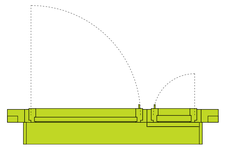

FA_803

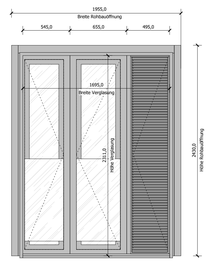

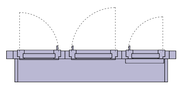

FA_804

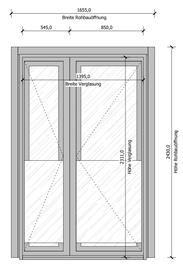

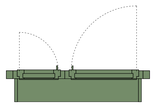

FA_805

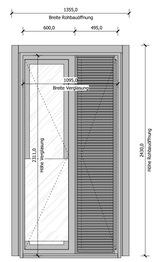

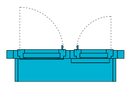

FA_806

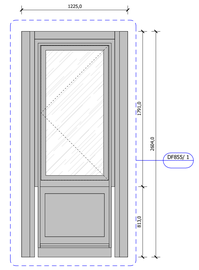

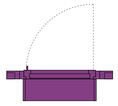

Legende Fenster Regelgeschoss BTB

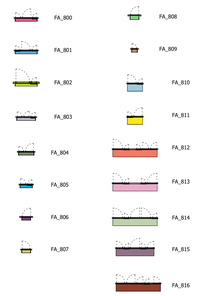

Details Fassade Bauteil B siehe:
DF800 Series
RD800 Series

FA_807

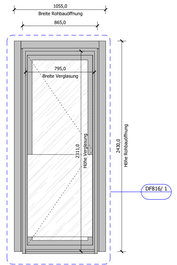

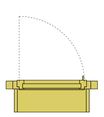

FA_808

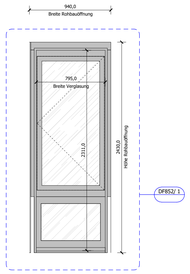

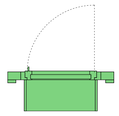

FA_809

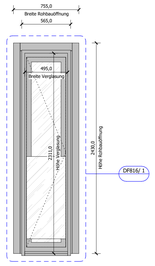

FA_810

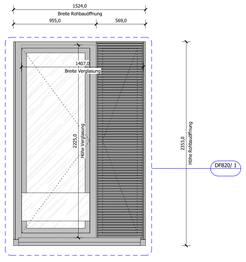

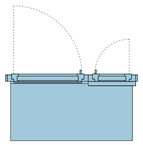

FA_811

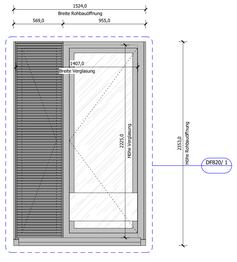

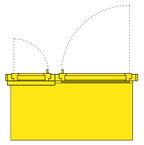

FA_812

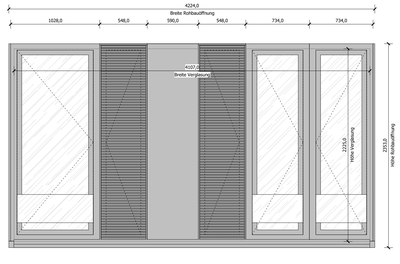

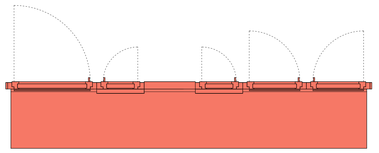

FA_813

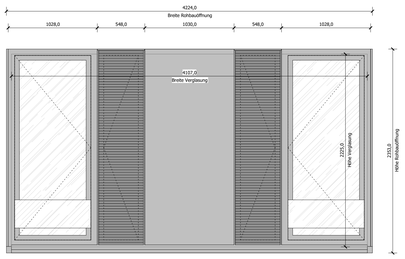

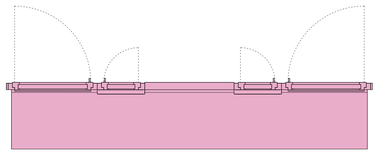

FA_814

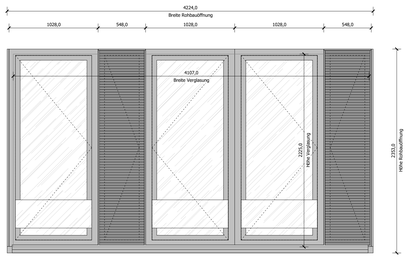

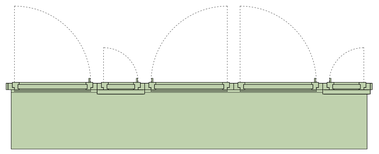

FA_815

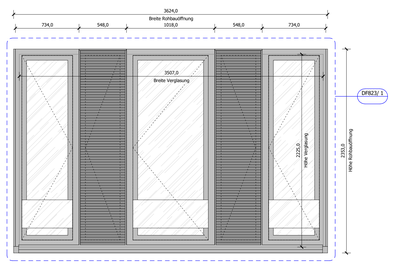

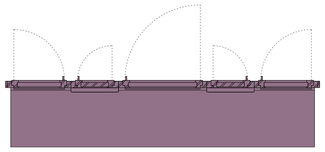

FA_816

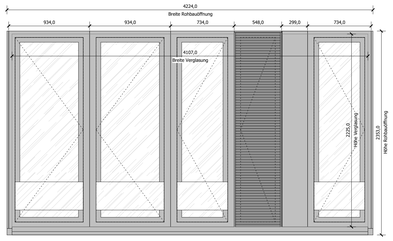

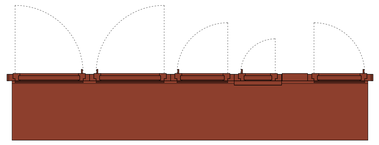

Datum	Planersteller	Art der Änderung	Index
27.04.26		Überarbeitung Fassade BT B	C
06.02.26		Abgabe BTB: Planpaket Fassade inkl. Photovoltaik 1-6. OG, Anpassungen: Paneel (Größe, Typen, Aktiv / Nicht Aktiv), Holzmodultyp WA-EL_801.802 Details Innenhof: Fenstertypen FA_806,808	B
12.12.25		Abgabe Planpaket Fassade und Photovoltaik BTB 1.-6. OG	A

Änderung

Bauherrin/ Maßnahmenträgerin
Bundesanstalt für Immobilienaufgaben

Adresse Bauherrin/ Maßnahmenträgerin
Bundesanstalt für Immobilienaufgaben
Ellenstraße 56
53119 Bonn

Maßnahmenummer (PS-Element)
BA-BE126511-A01

Vertreten durch
Hauptstelle Facility Management
Fasanenstraße 87
10623 Berlin

WE-Nummer (Wirtschaftseinheit)
126511

Gebäudeteil-ID
126511-G0001-A

Lageplansymbol

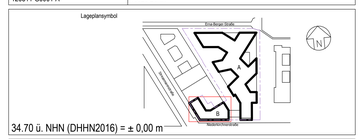

34.70 ü. NHN (DHHN2016) = ± 0,00 m

Vertreter Bauherr (baufachlich) Baudurchführende Ebene
Bundesamt für Bauwesen und Raumordnung
Referat BS II 3
Straße des 17. Juni 112
10623 Berlin
Telefon 018 401-0
Telefax 018401-1270

Bundesamt für Bauwesen und Raumordnung

BR-NR.
05886-02

Baumaßnahme
Neubau / Erweiterungsbau
Erweiterungsbau

Nutzer | Gebäude / Liegenschaftsadresse
BMUKN
Stresemannstr. / Erna-Berger-Straße
10117 Berlin

Blattgröße
841x 1189

Kurzbezeichnung Plan
US-US110

Planinhalt
Übersicht Ansichten Typen Fenster 1.OG bis 6.OG BTB
BTB Außenfenster

Maßstab
1:25

Gewerk
Objektplanung

Plancodierung
D10117STR | XX00 | A | 300_ | US | 110_ | 20260427_ | 01v01 | -P -C

Gez.

Geprüft
20260427

Planersteller

Gewerk

Plancodierung

Gez.

Planersteller

Geprüft

Gewerk

Plancodierung

Gez.

Planersteller

Geprüft

H/B = 841.0X 1189.0 (1.00 m²)