
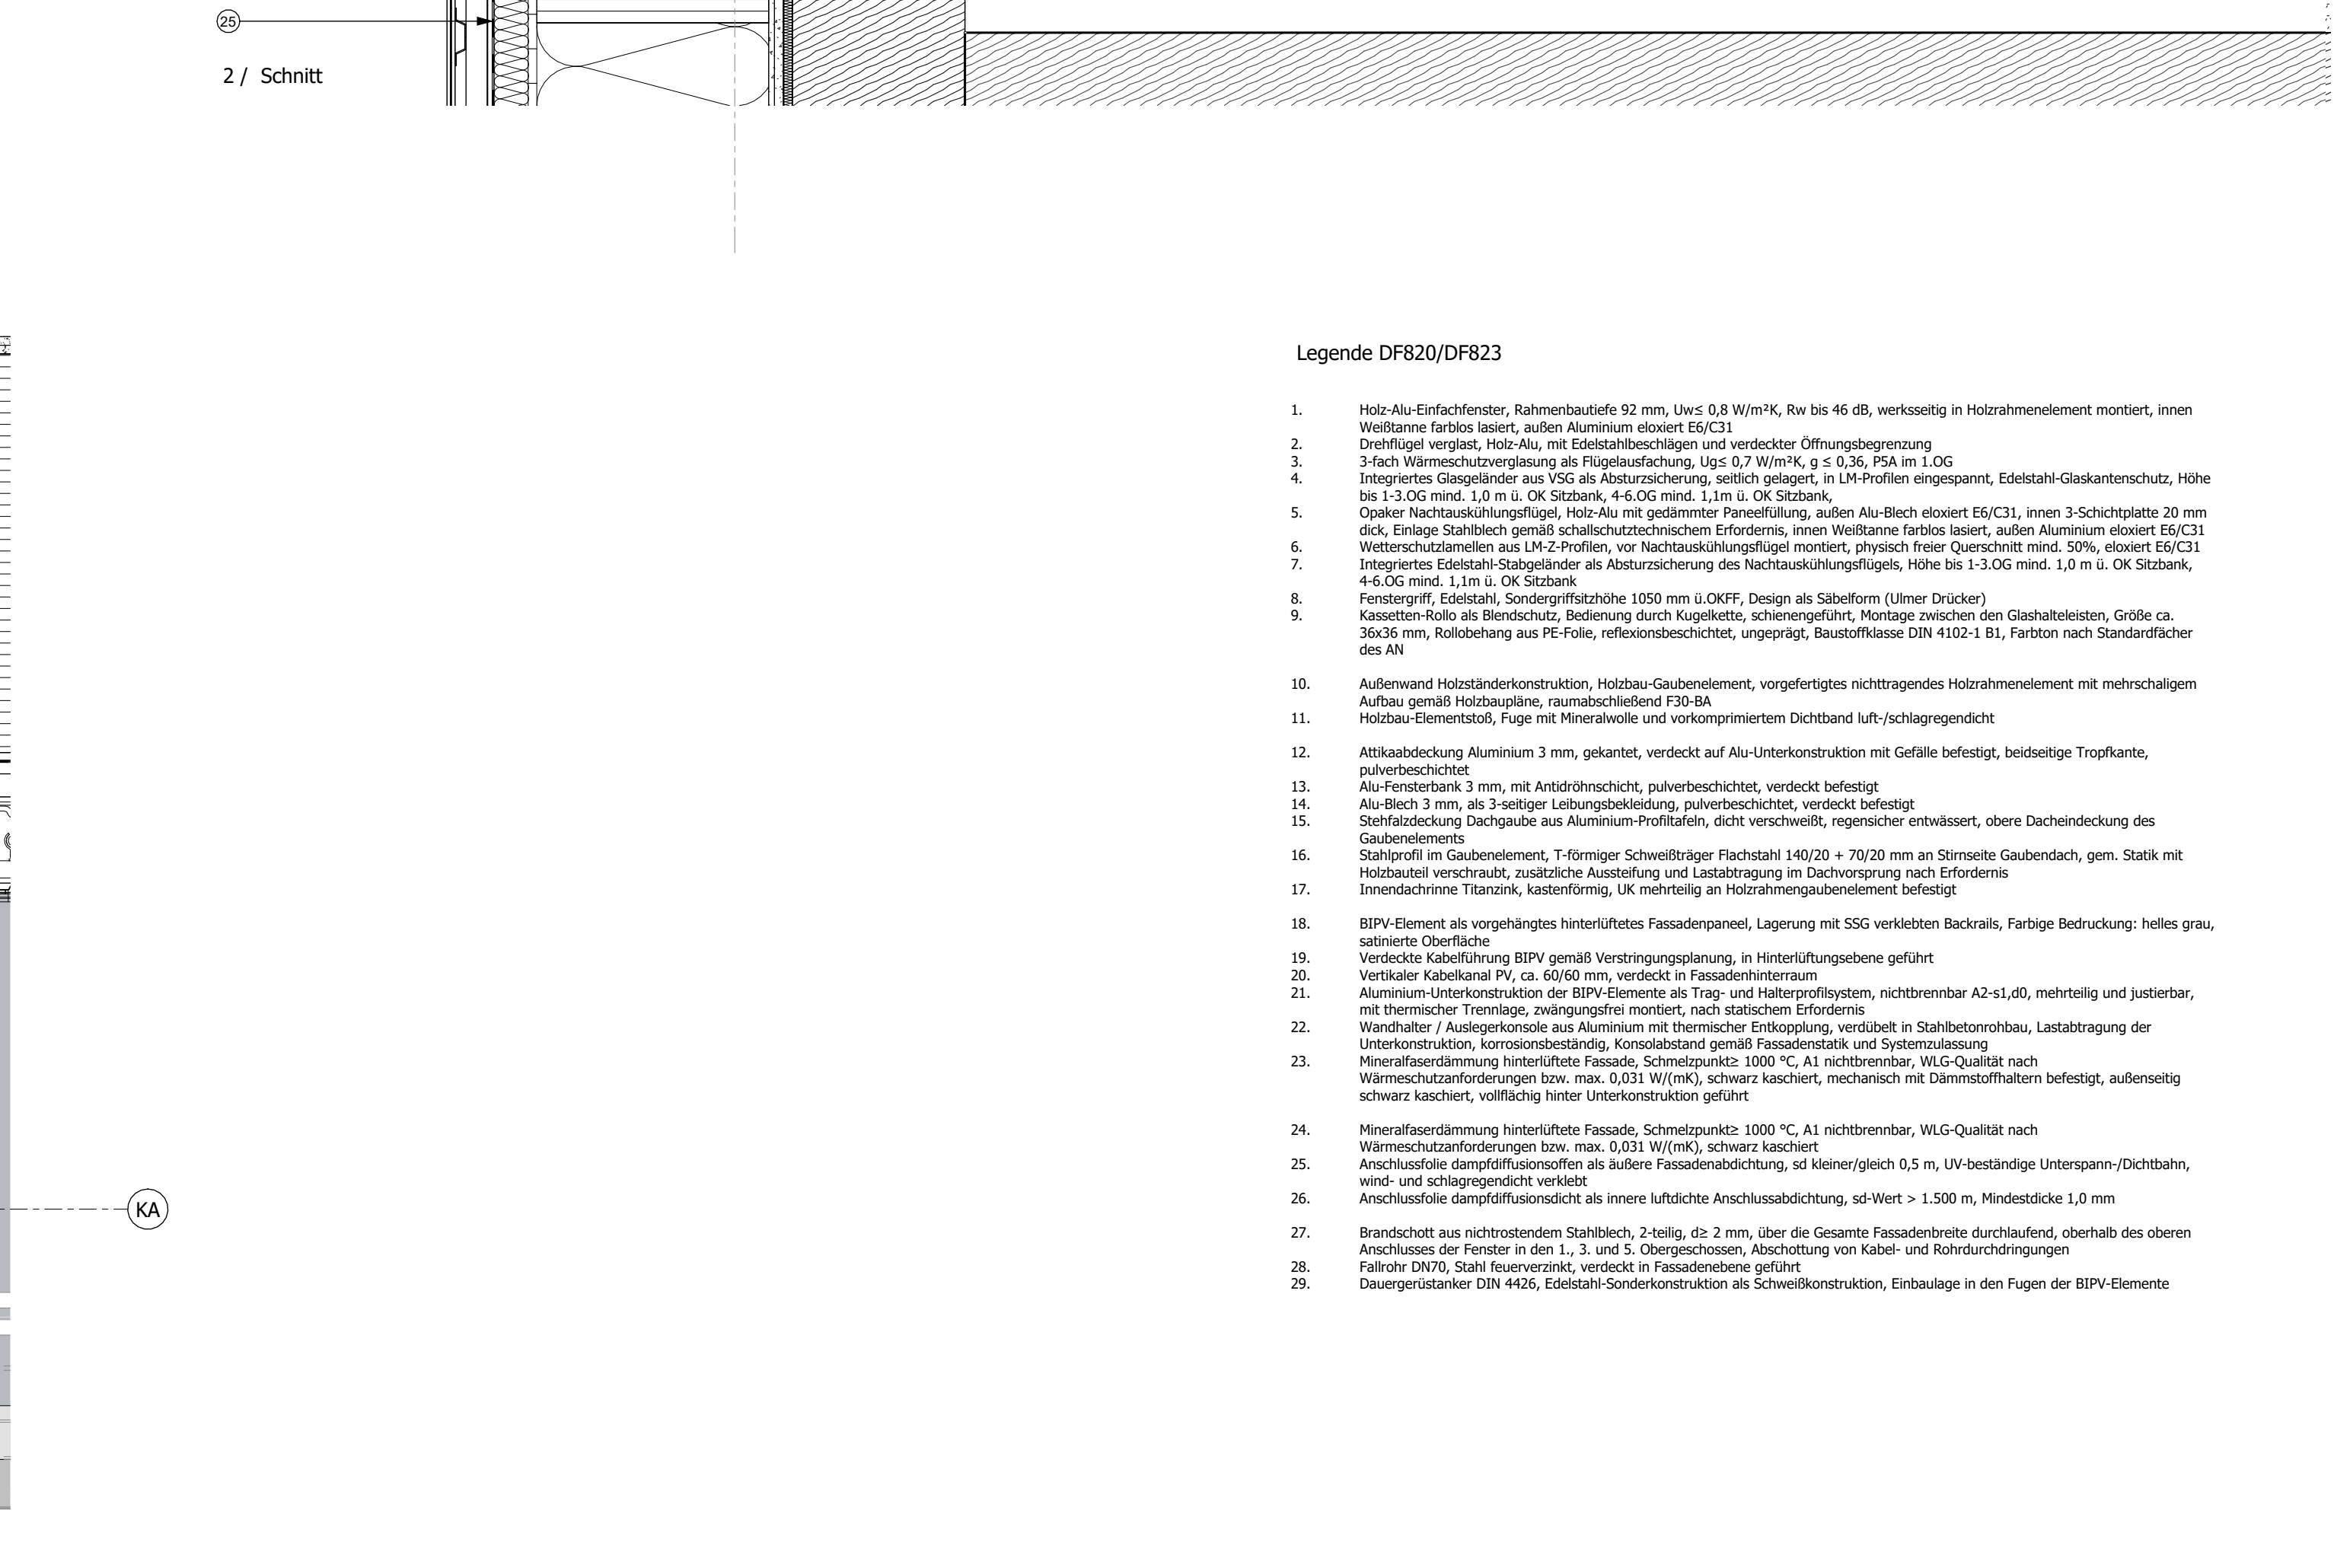


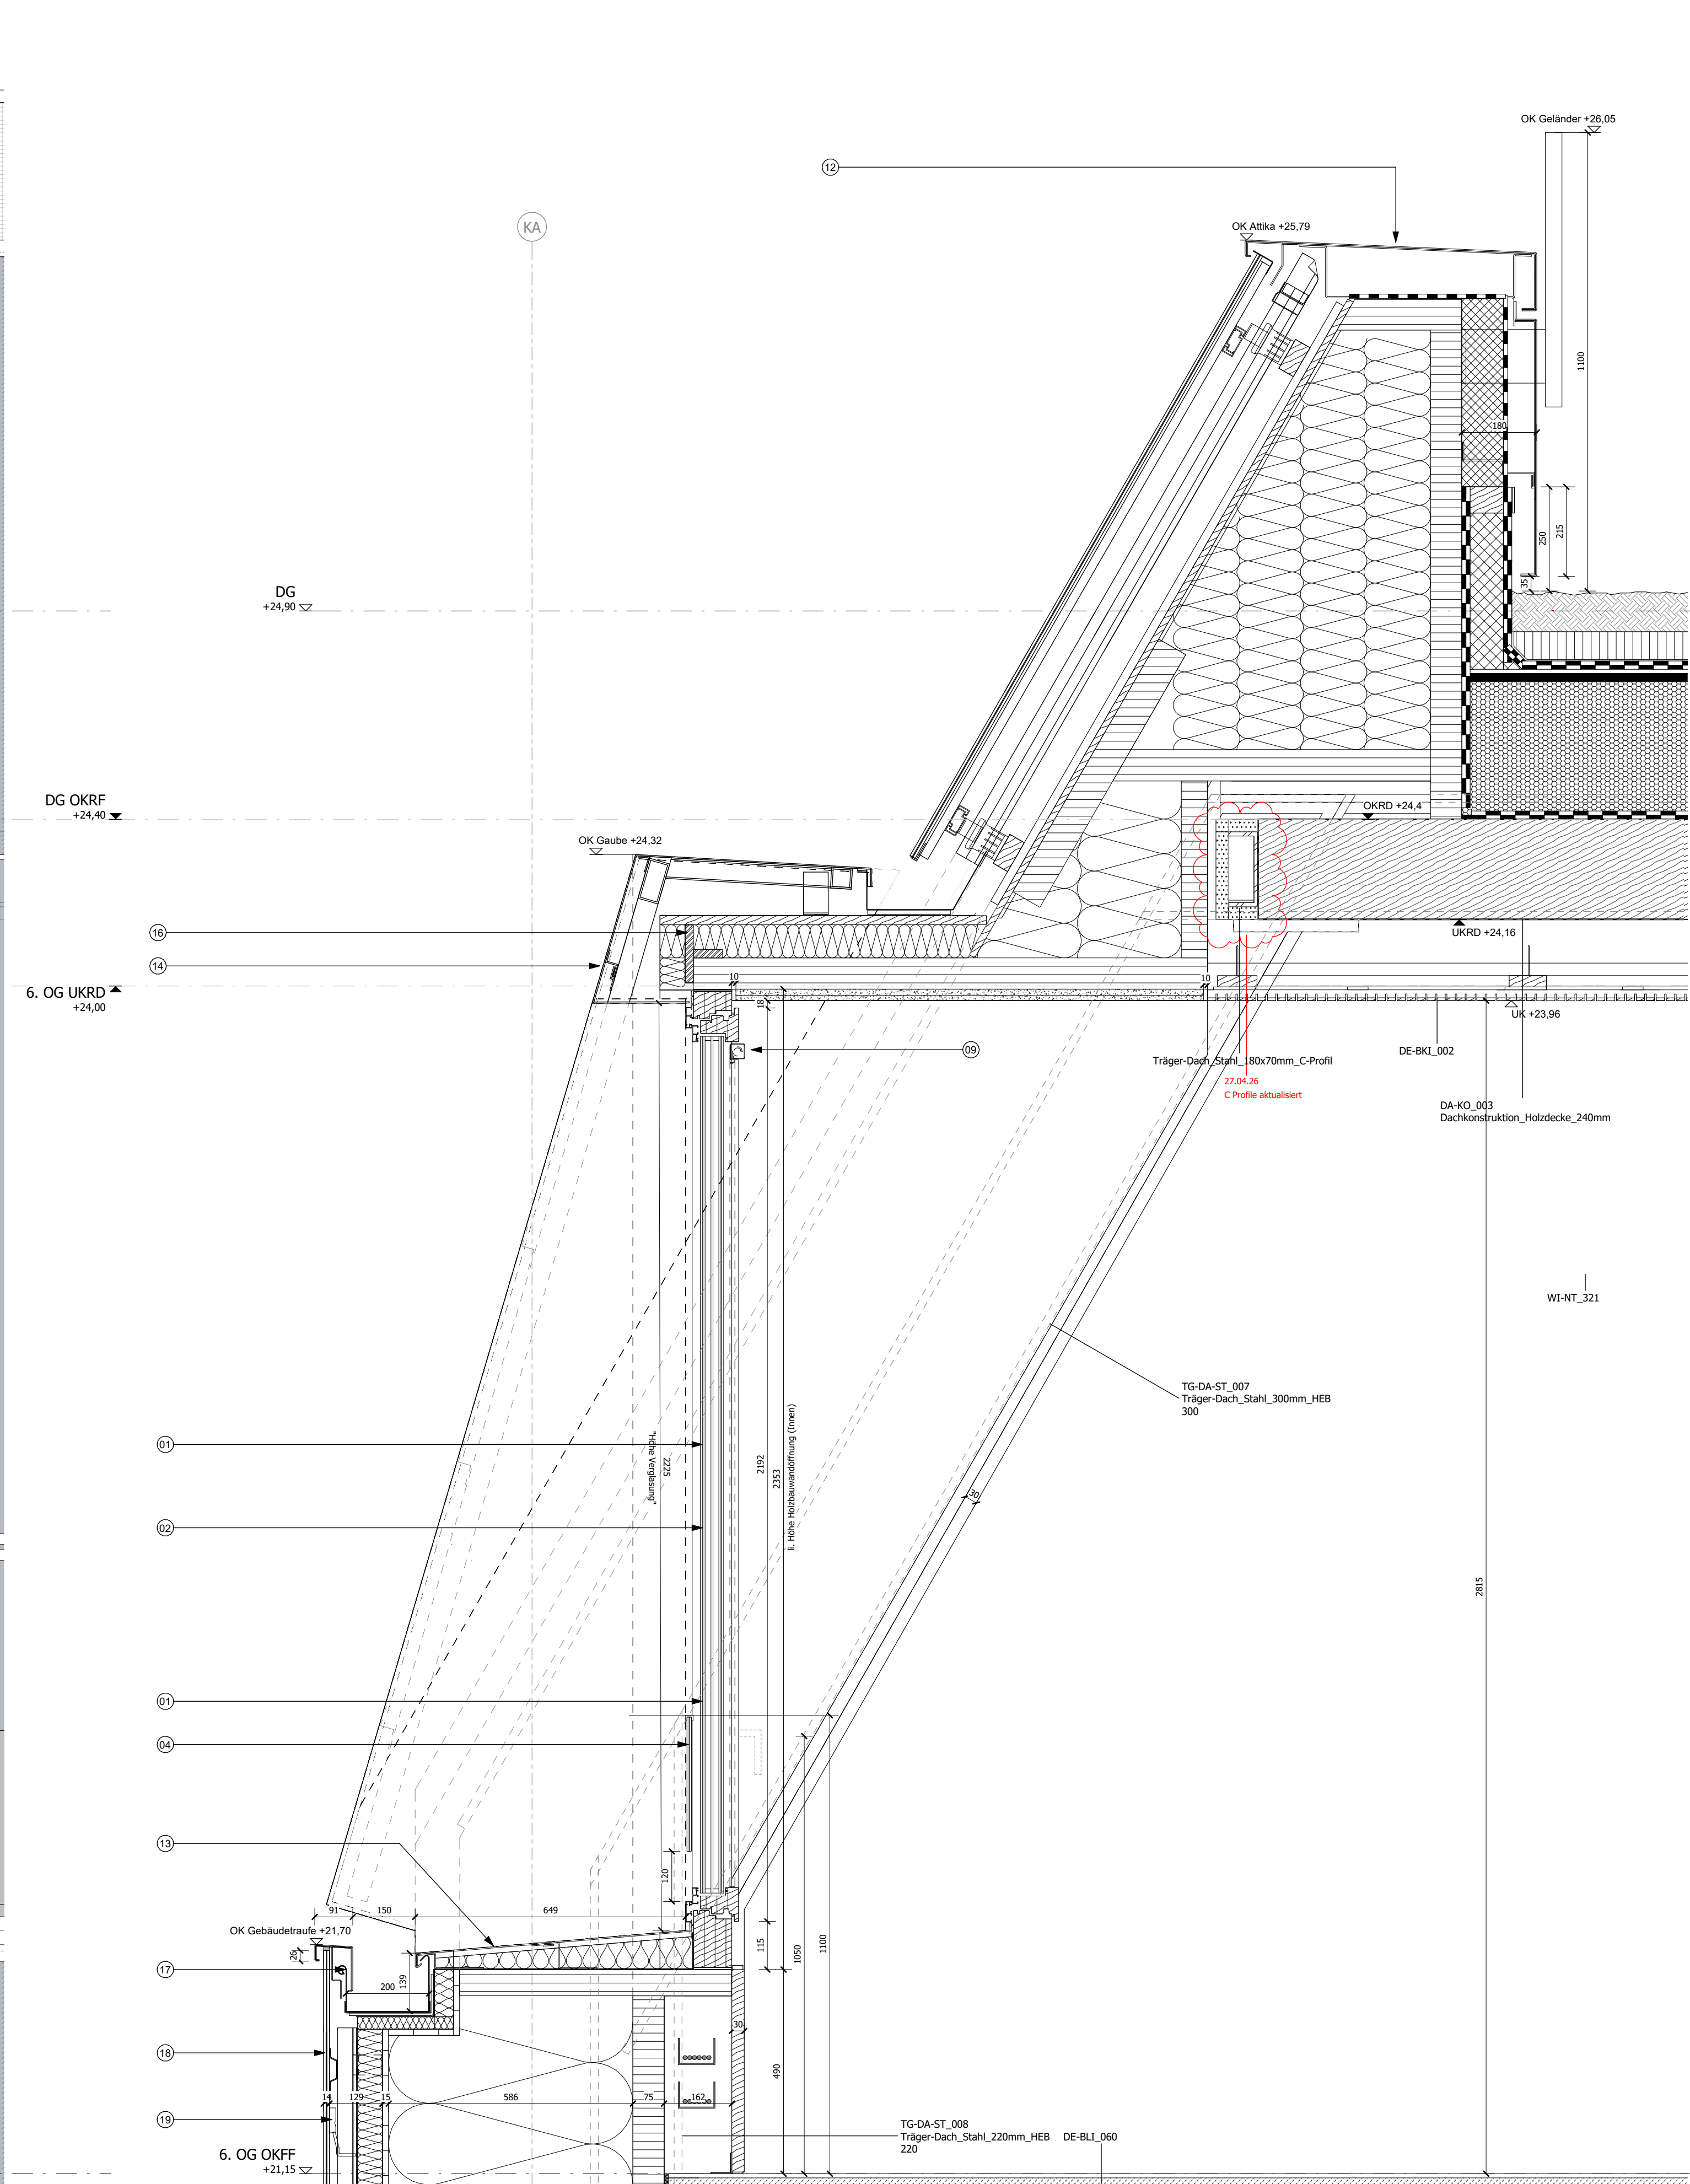

Dataltabelle BT 8

Leitstelle:	Pläne D11177870020300_0198, D11177870020300_0199
Höhenabnahme:	Pläne D11177870020300_0198, D11177870020300_0199
Detailtiefe:	BT_8

Detaillierte Informationen über Materialien, Befestigung, Unterdrückung etc. sind in der Konstruktionsbeschreibung, der Auftragsaufstellung sowie den Leitatlts zu finden.

Bestallte der Rahmaße sind die Gebäudetrucke und Grundlinie M 1:100 vorzugeben zu beachten. In gestochter Ansicht sind die Leitatlts vorzugeben zu beachten.


Die Konstruktionsbeschreibung ist in technischer Hinsicht vorzugeben.

Informationen zu Brandschutz, Schallschutz und Scherkerkassen, Glasposten, etc., sind in der Fersteile zu finden.

Glasmarkierung (nicht Leuchte Fassade):

Verglasungen in Türen, Fenstern sowie hochstehende Verglasungen mit einer Sockelhöhe von ca. 40 cm sind gemäß DIN EN 12195 mit einem Stützband 50 cm, 100 cm, 150 cm,

Baueinheit Maßnahmenträgerin	Adresse Baueinheit Maßnahmenträgerin
 Bundesanstalt für Immobilienaufgaben	Bundesanstalt für Immobilienaufgaben Elsterstraße 55 53119 Bonn
Maßnahmennummer (PS-Element) BA-BC126511-A01	Vertreten durch Hauptstelle Facility Management
WE-Nummer (Wirtschaftseinheit) 126511	Fasanenstraße 87 10623 Berlin
Gebäudekette-ID 126511-G0001-A	

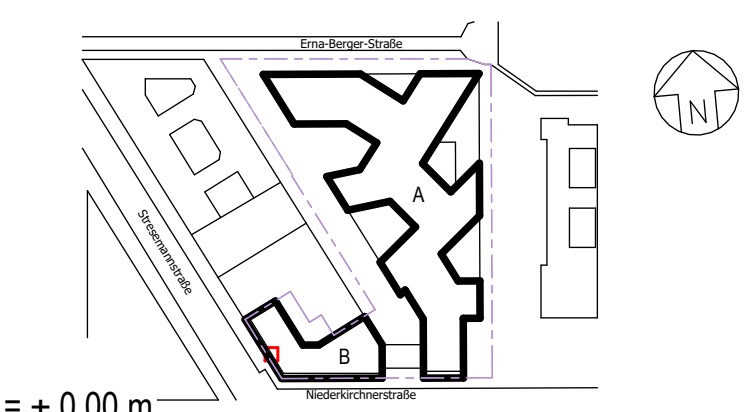

H/B = 841.0X 1189.0 (1.00 m ²)
--