




Schnitt C Stiel vertikal
M:1:25

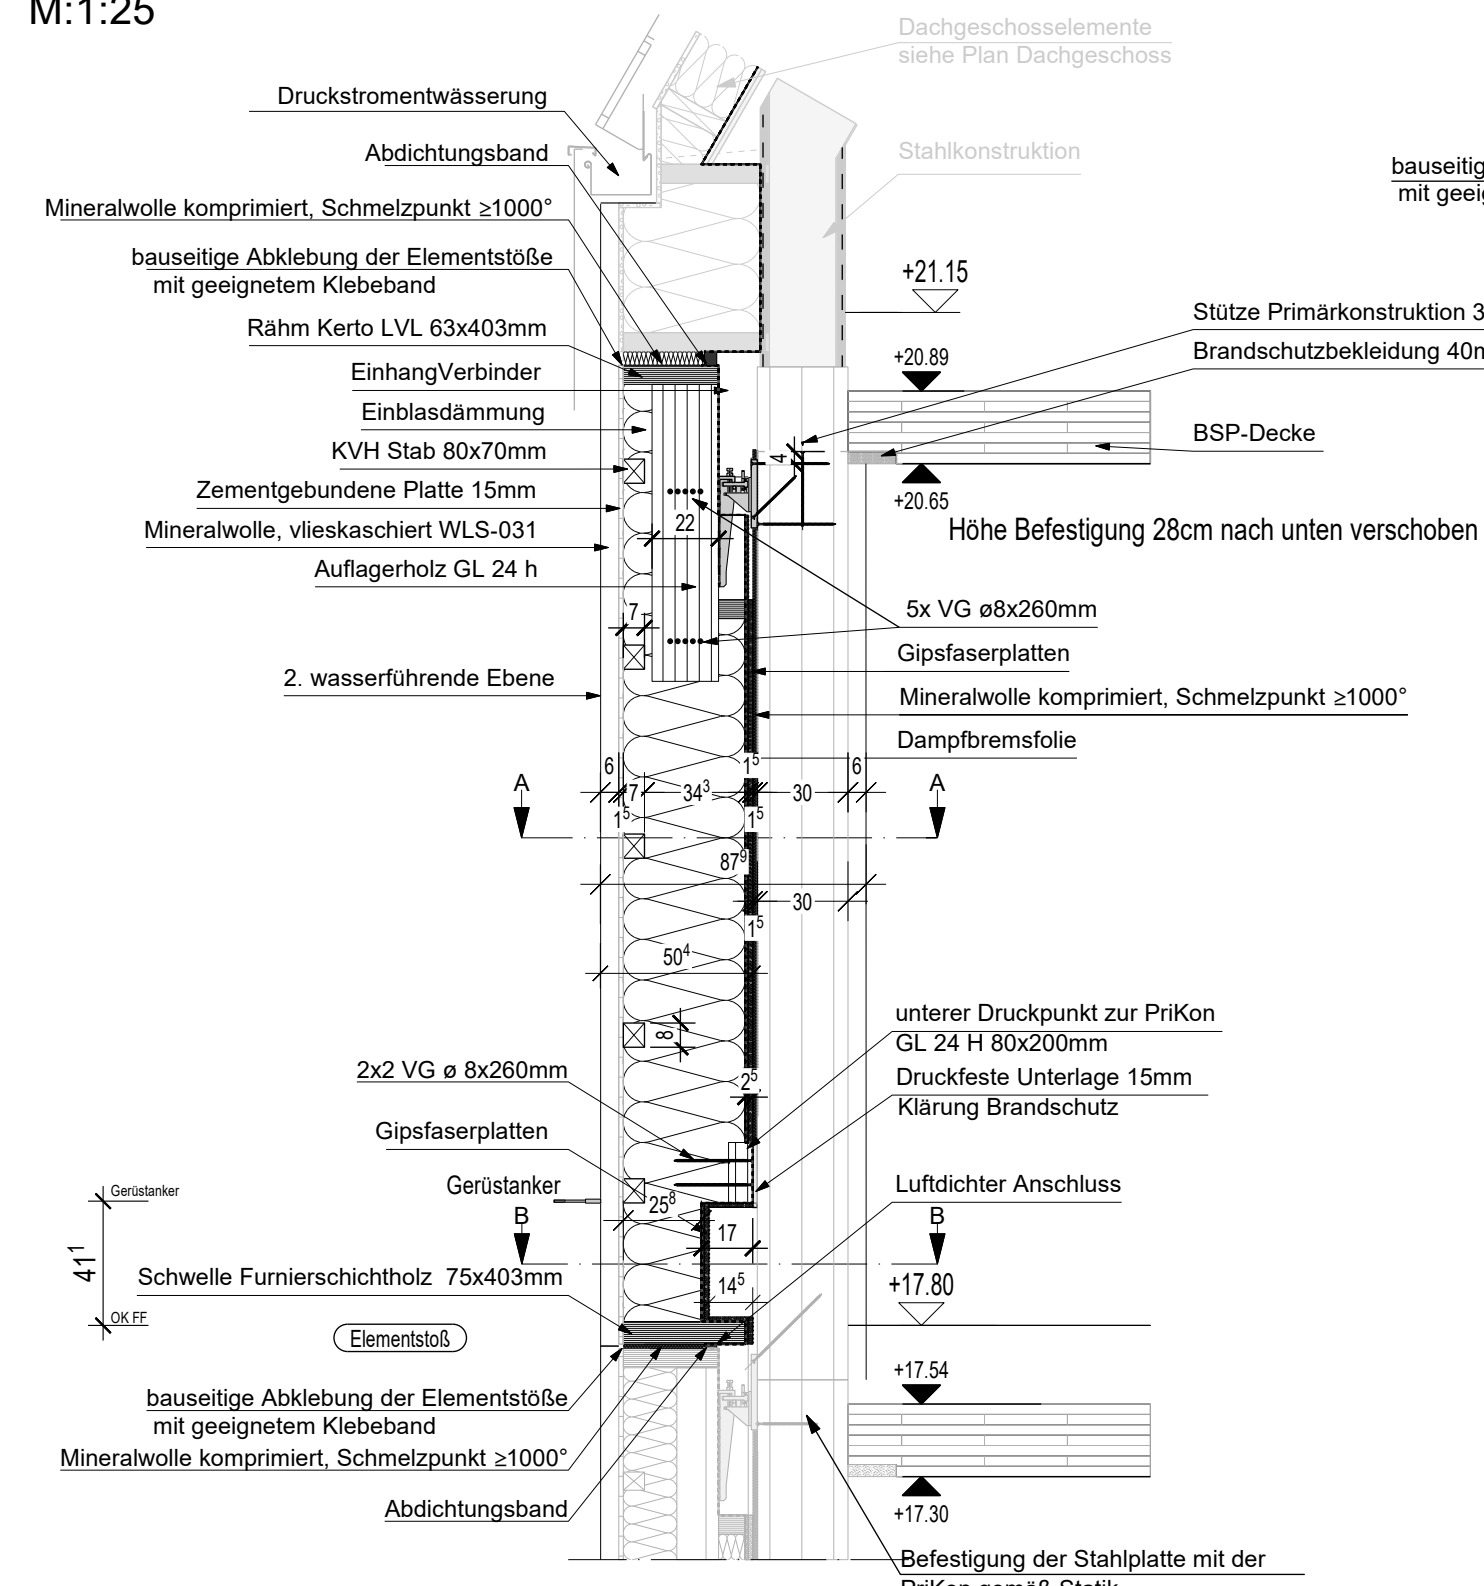


Schnitt A Fenster horizontal
M:1:25

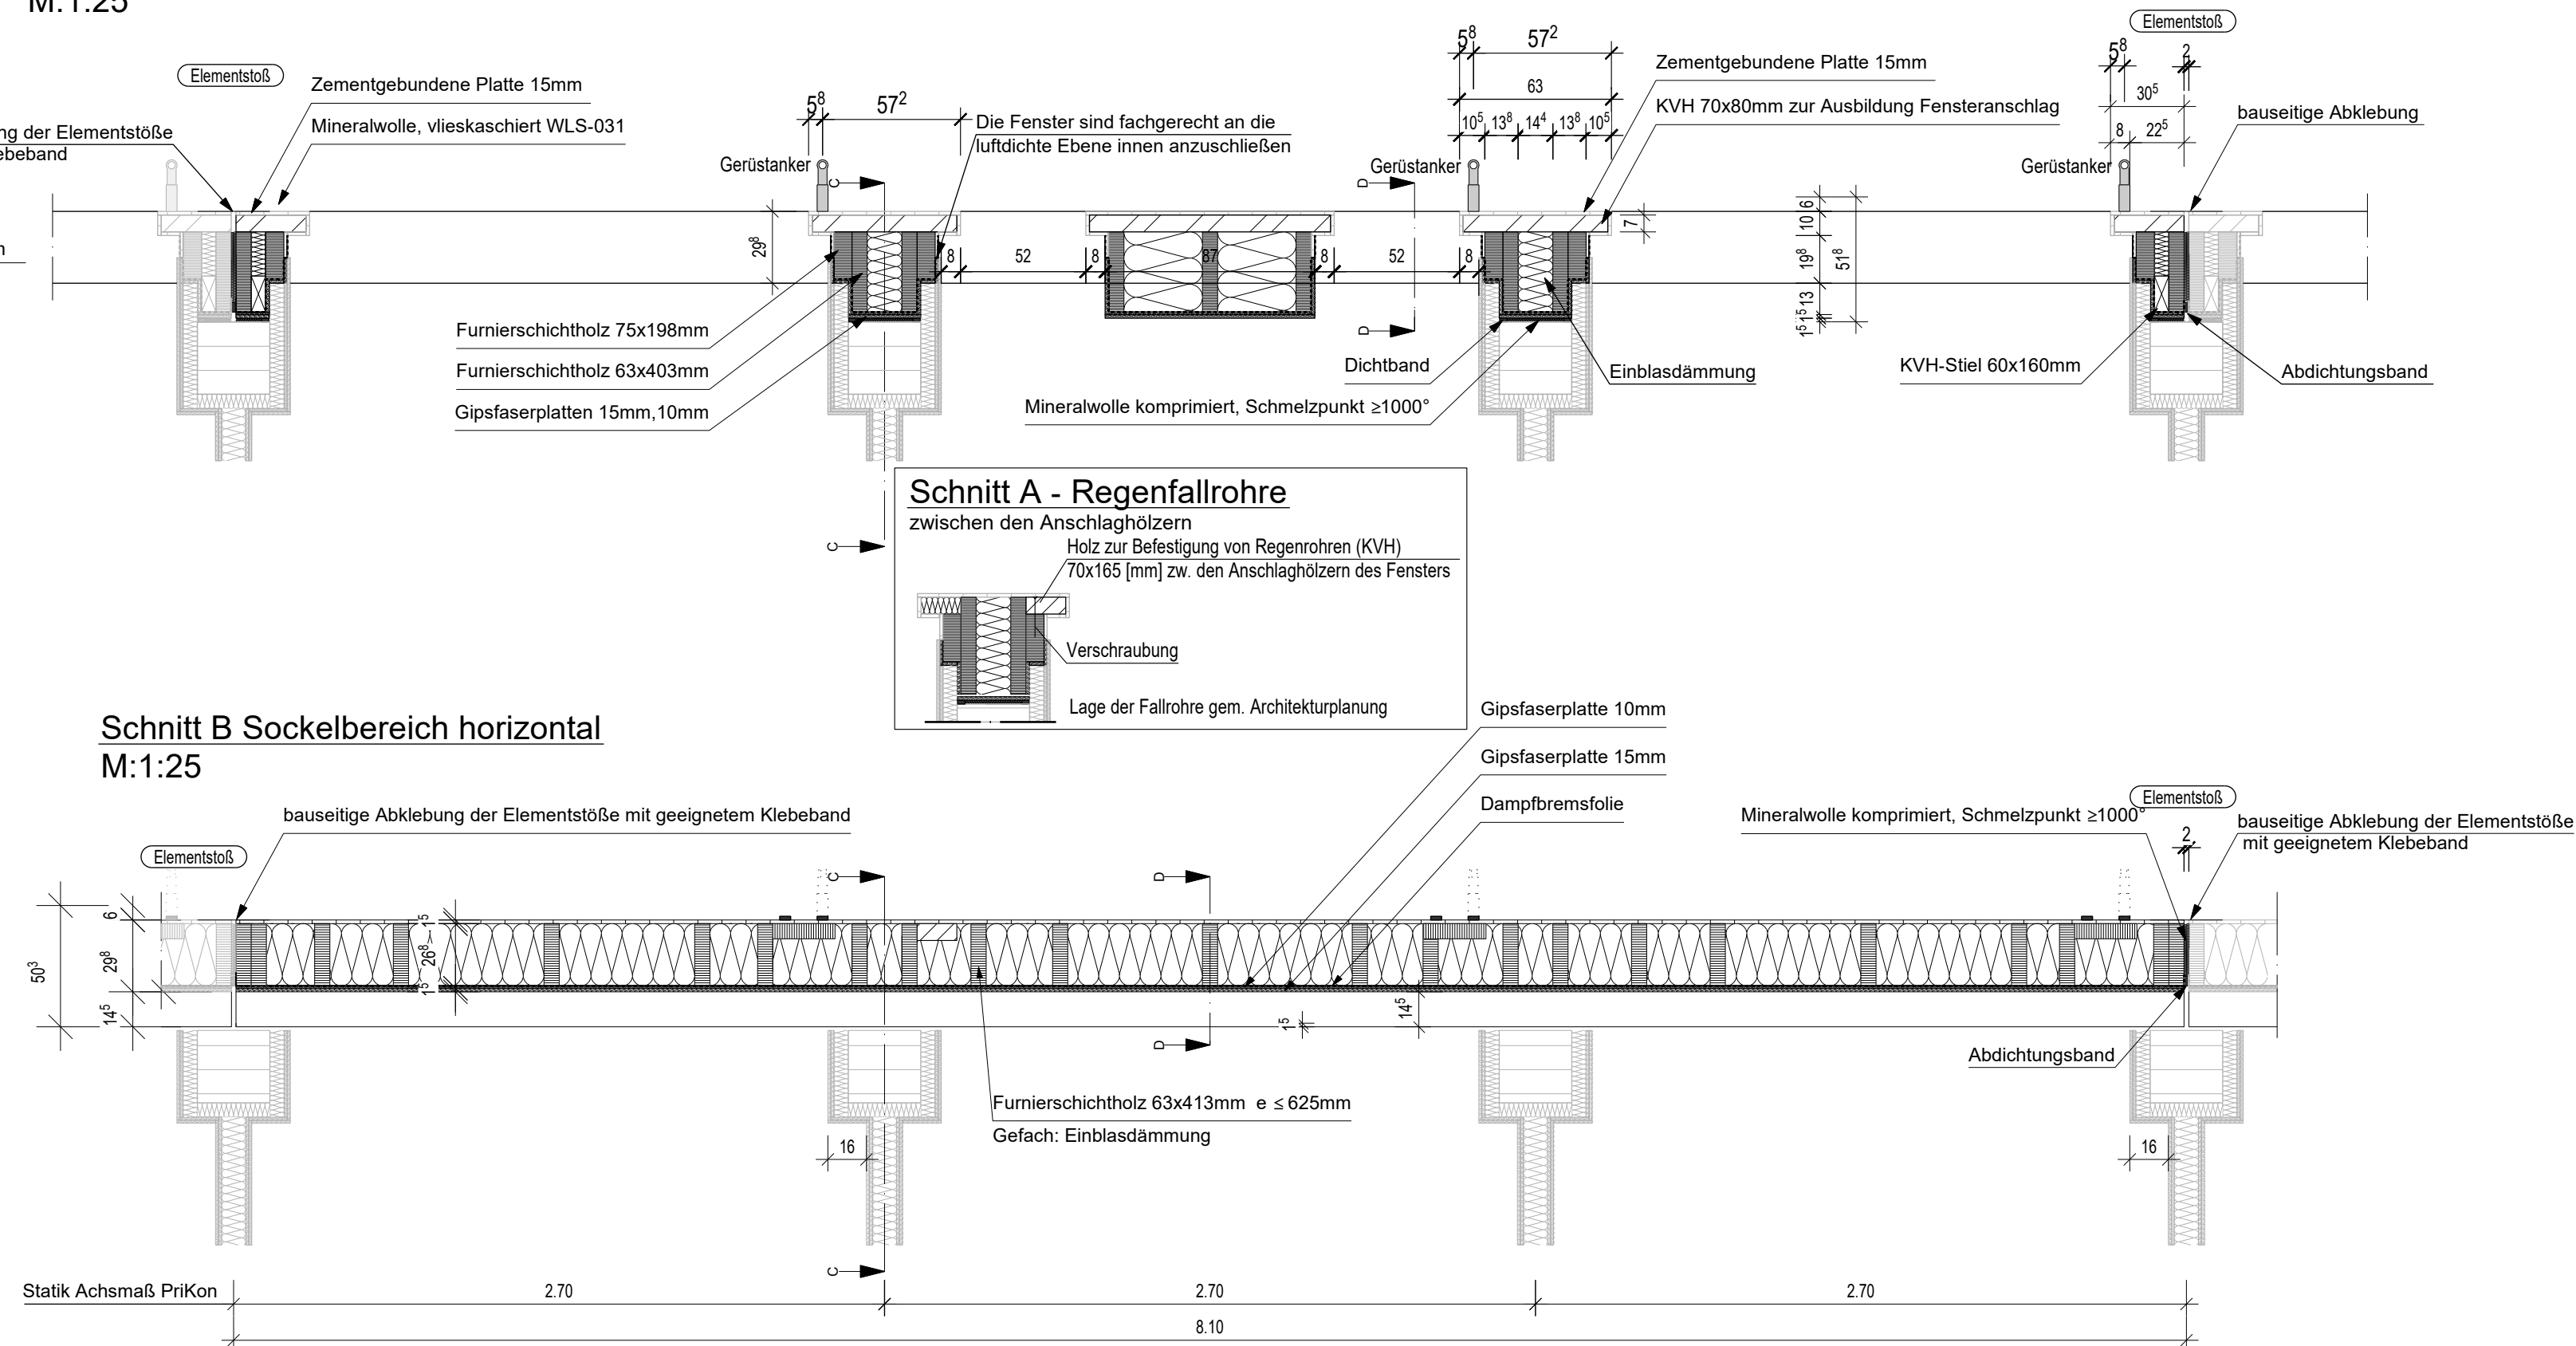


Detail: Oberer Anschluss Element-PriKon

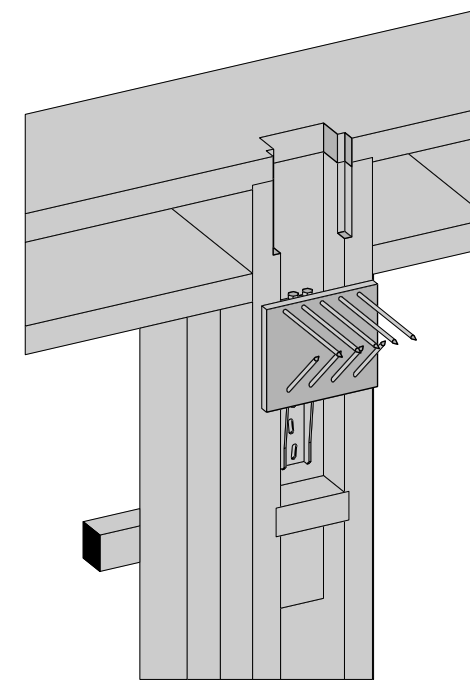


Detail: Oberer Anschluss Element-PriKon am Elementstoß

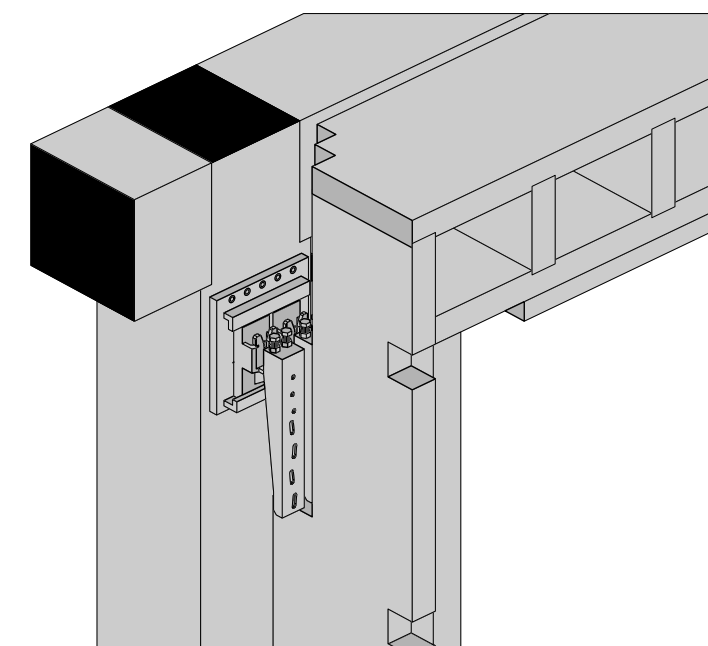

Schnitt D Fenster vertikal
M:1:25

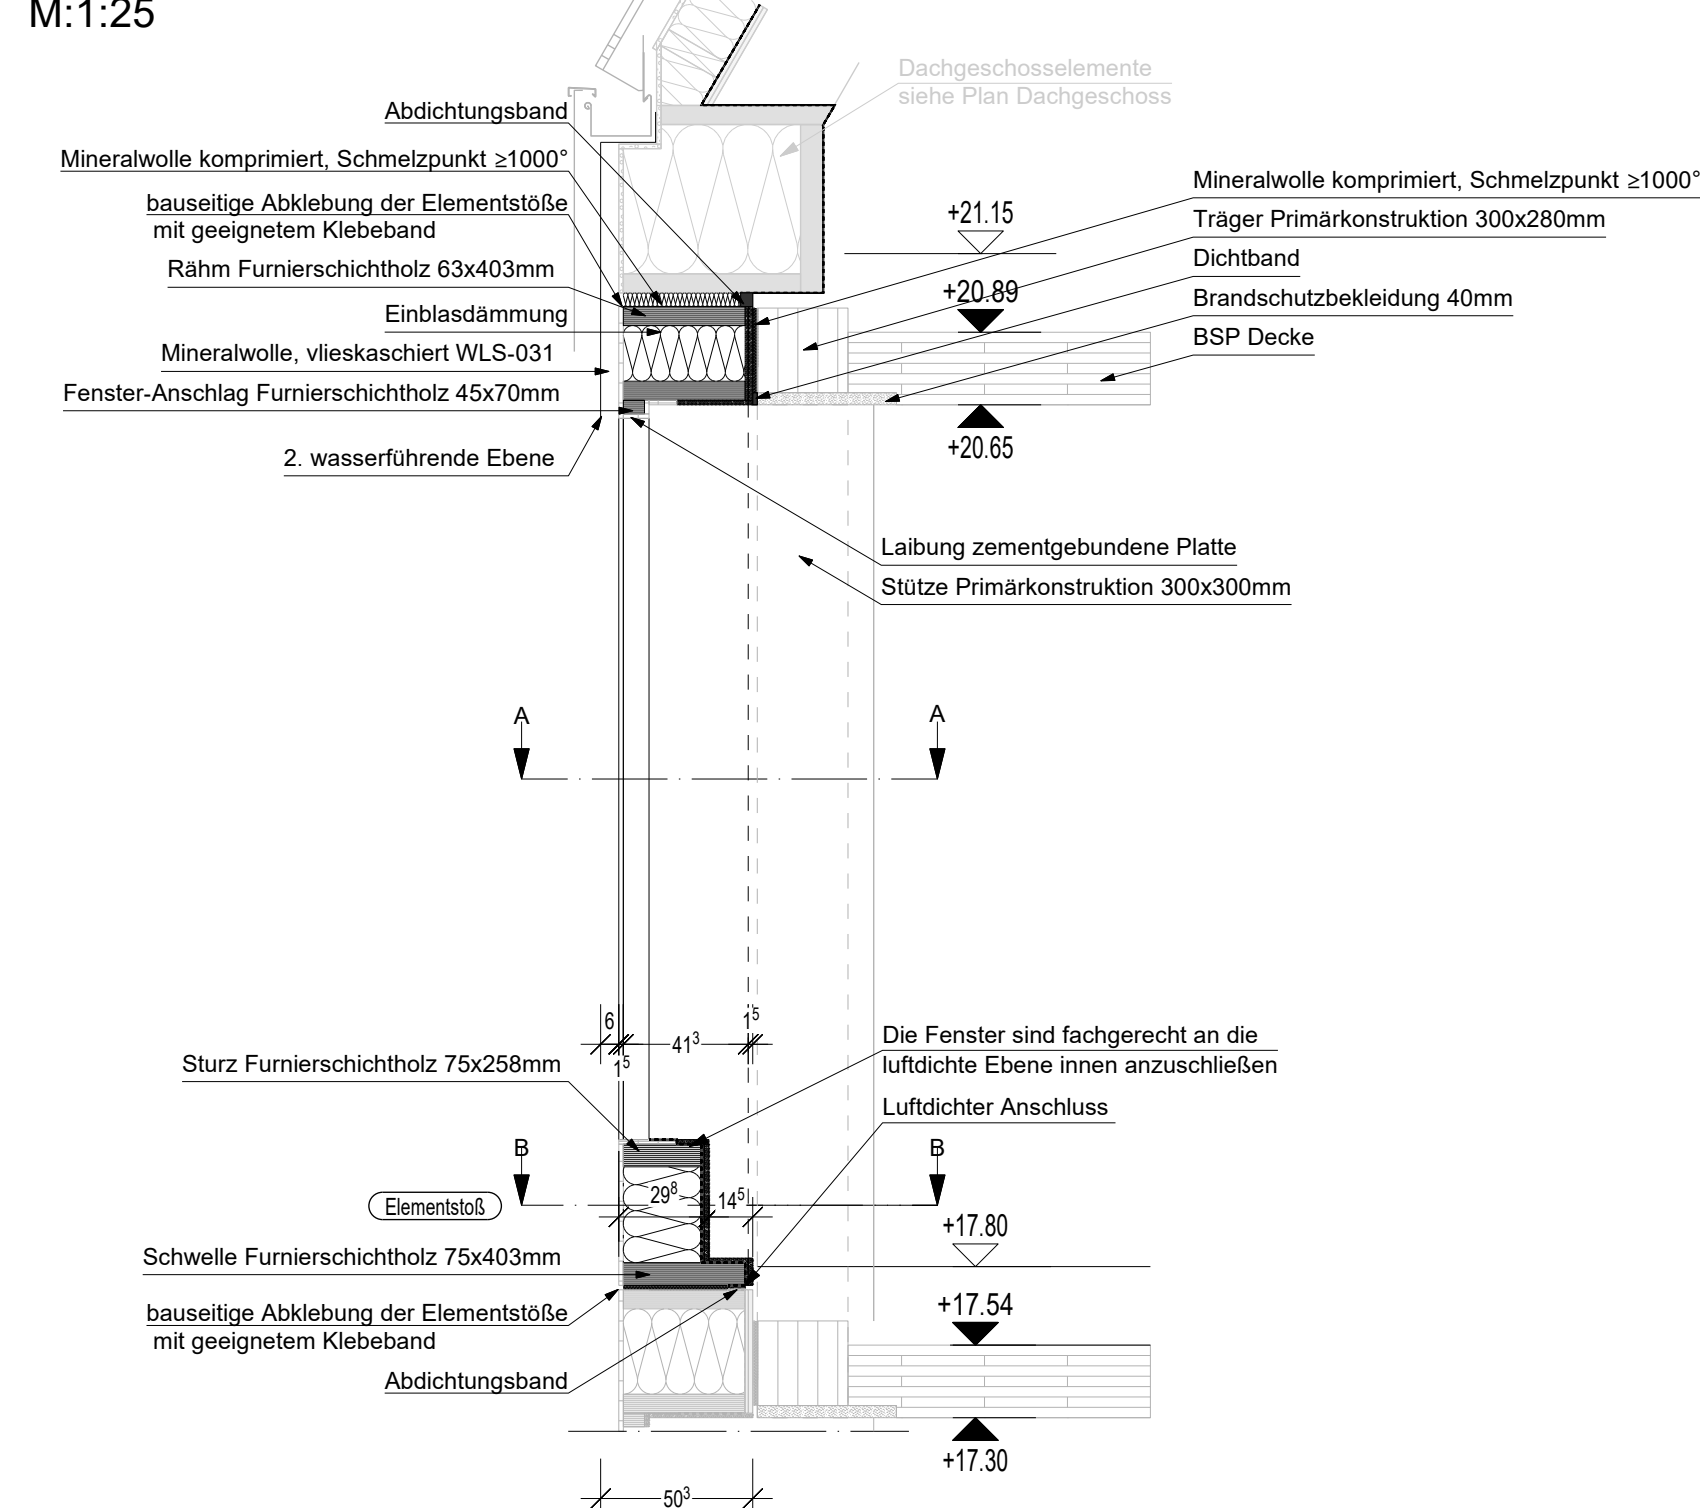

Ansicht Holzkonstruktion
M:1:25

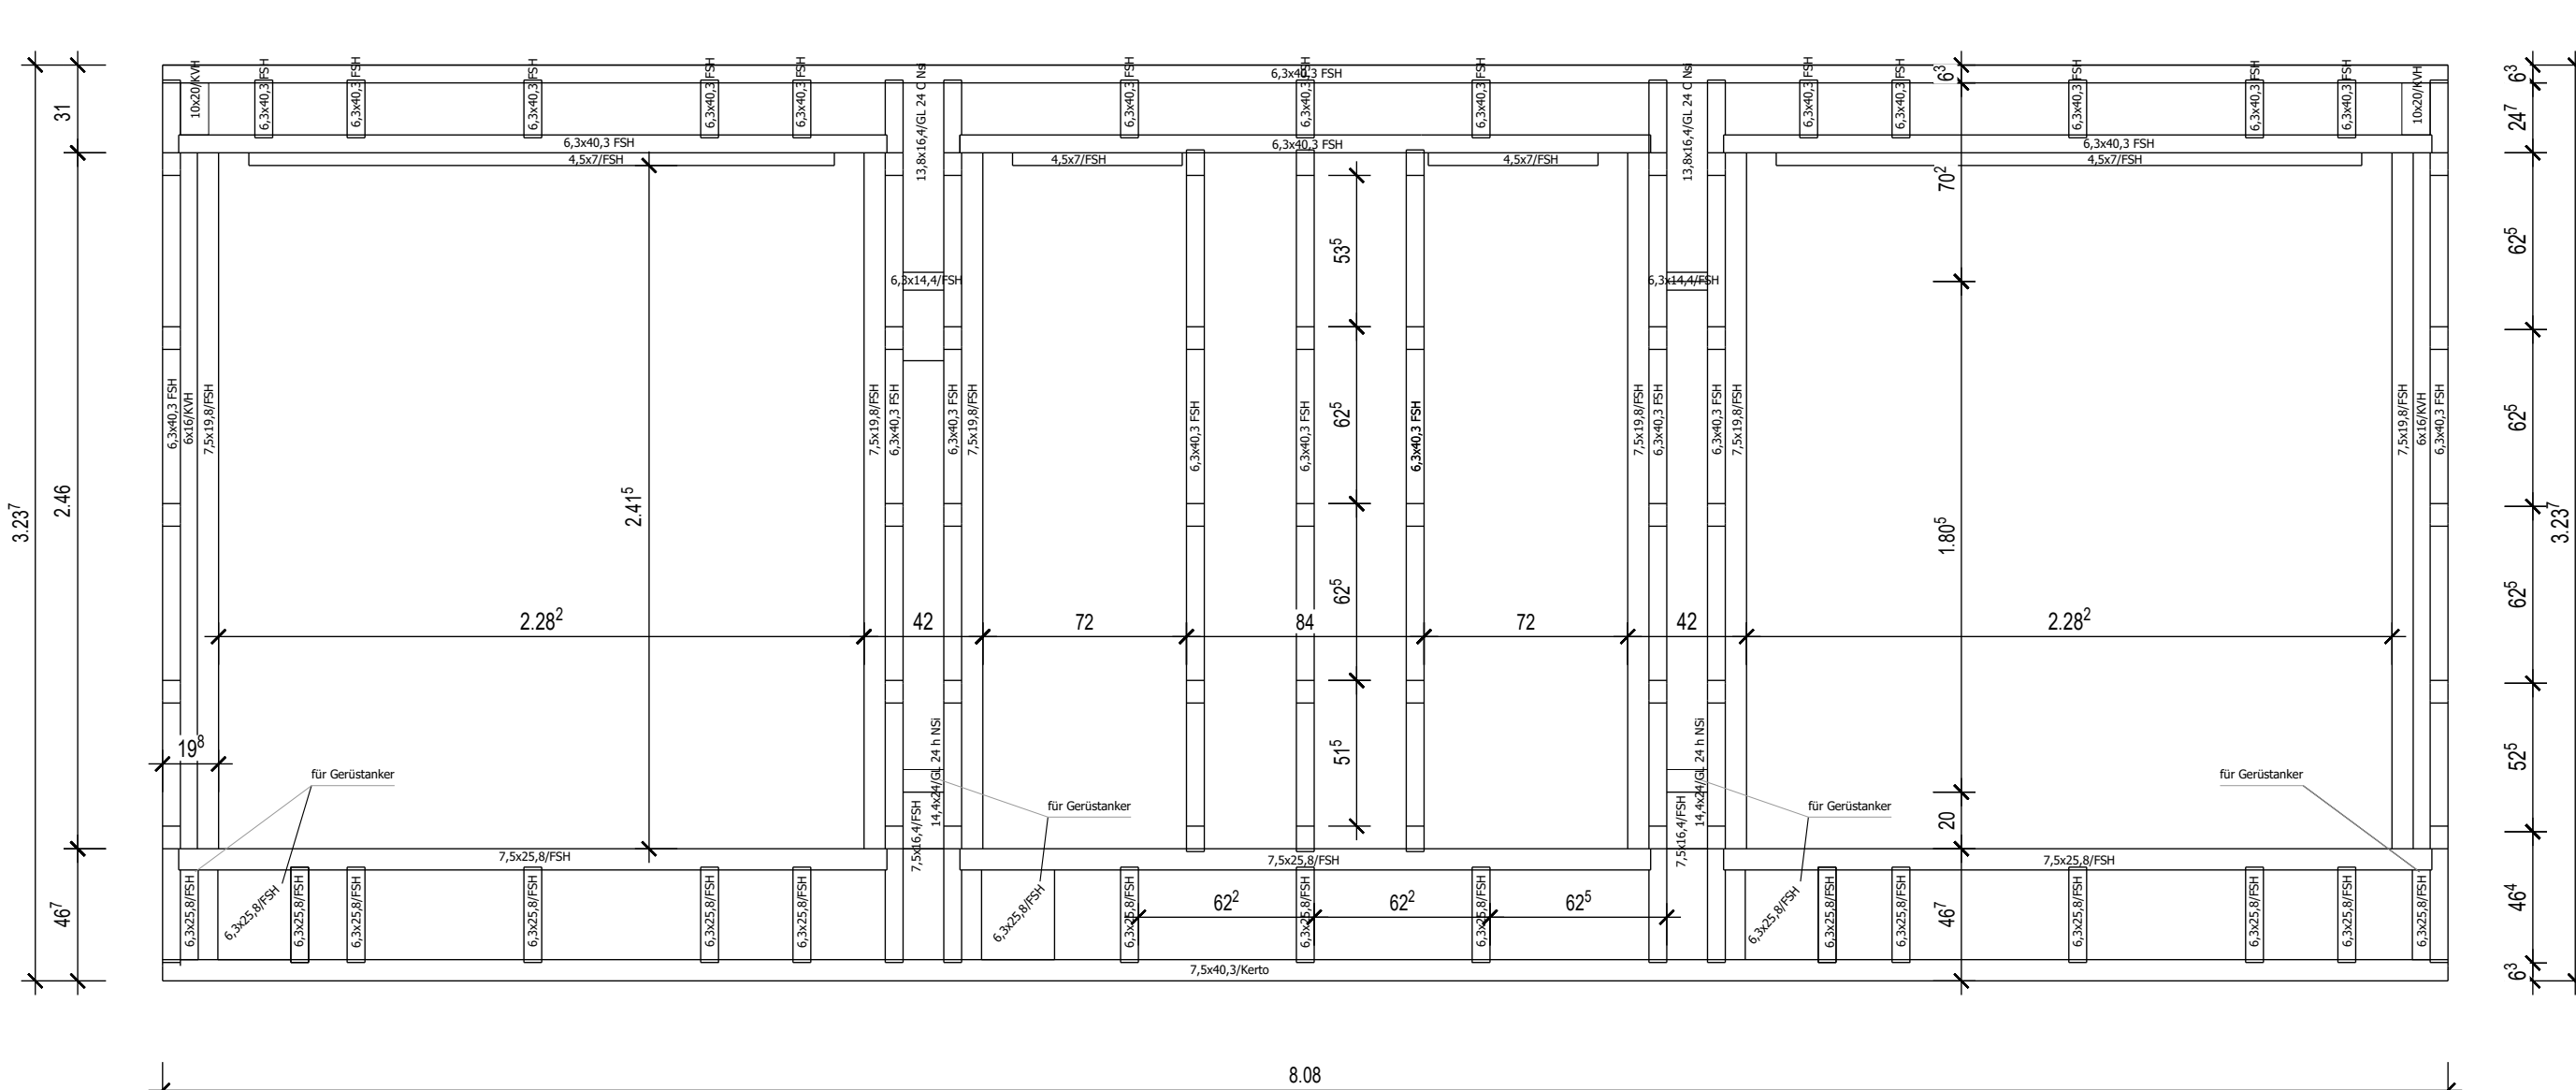[illegible]