


25.05.2022 13:12 WehrR
@ 23.1s PROSIG200.ctb \\ides-r01\PROJ\1300016a5_AP\56_7\cad\ku_56_3_56_7.dwg / B2
ESTW Steinerne Renne km 54,64.

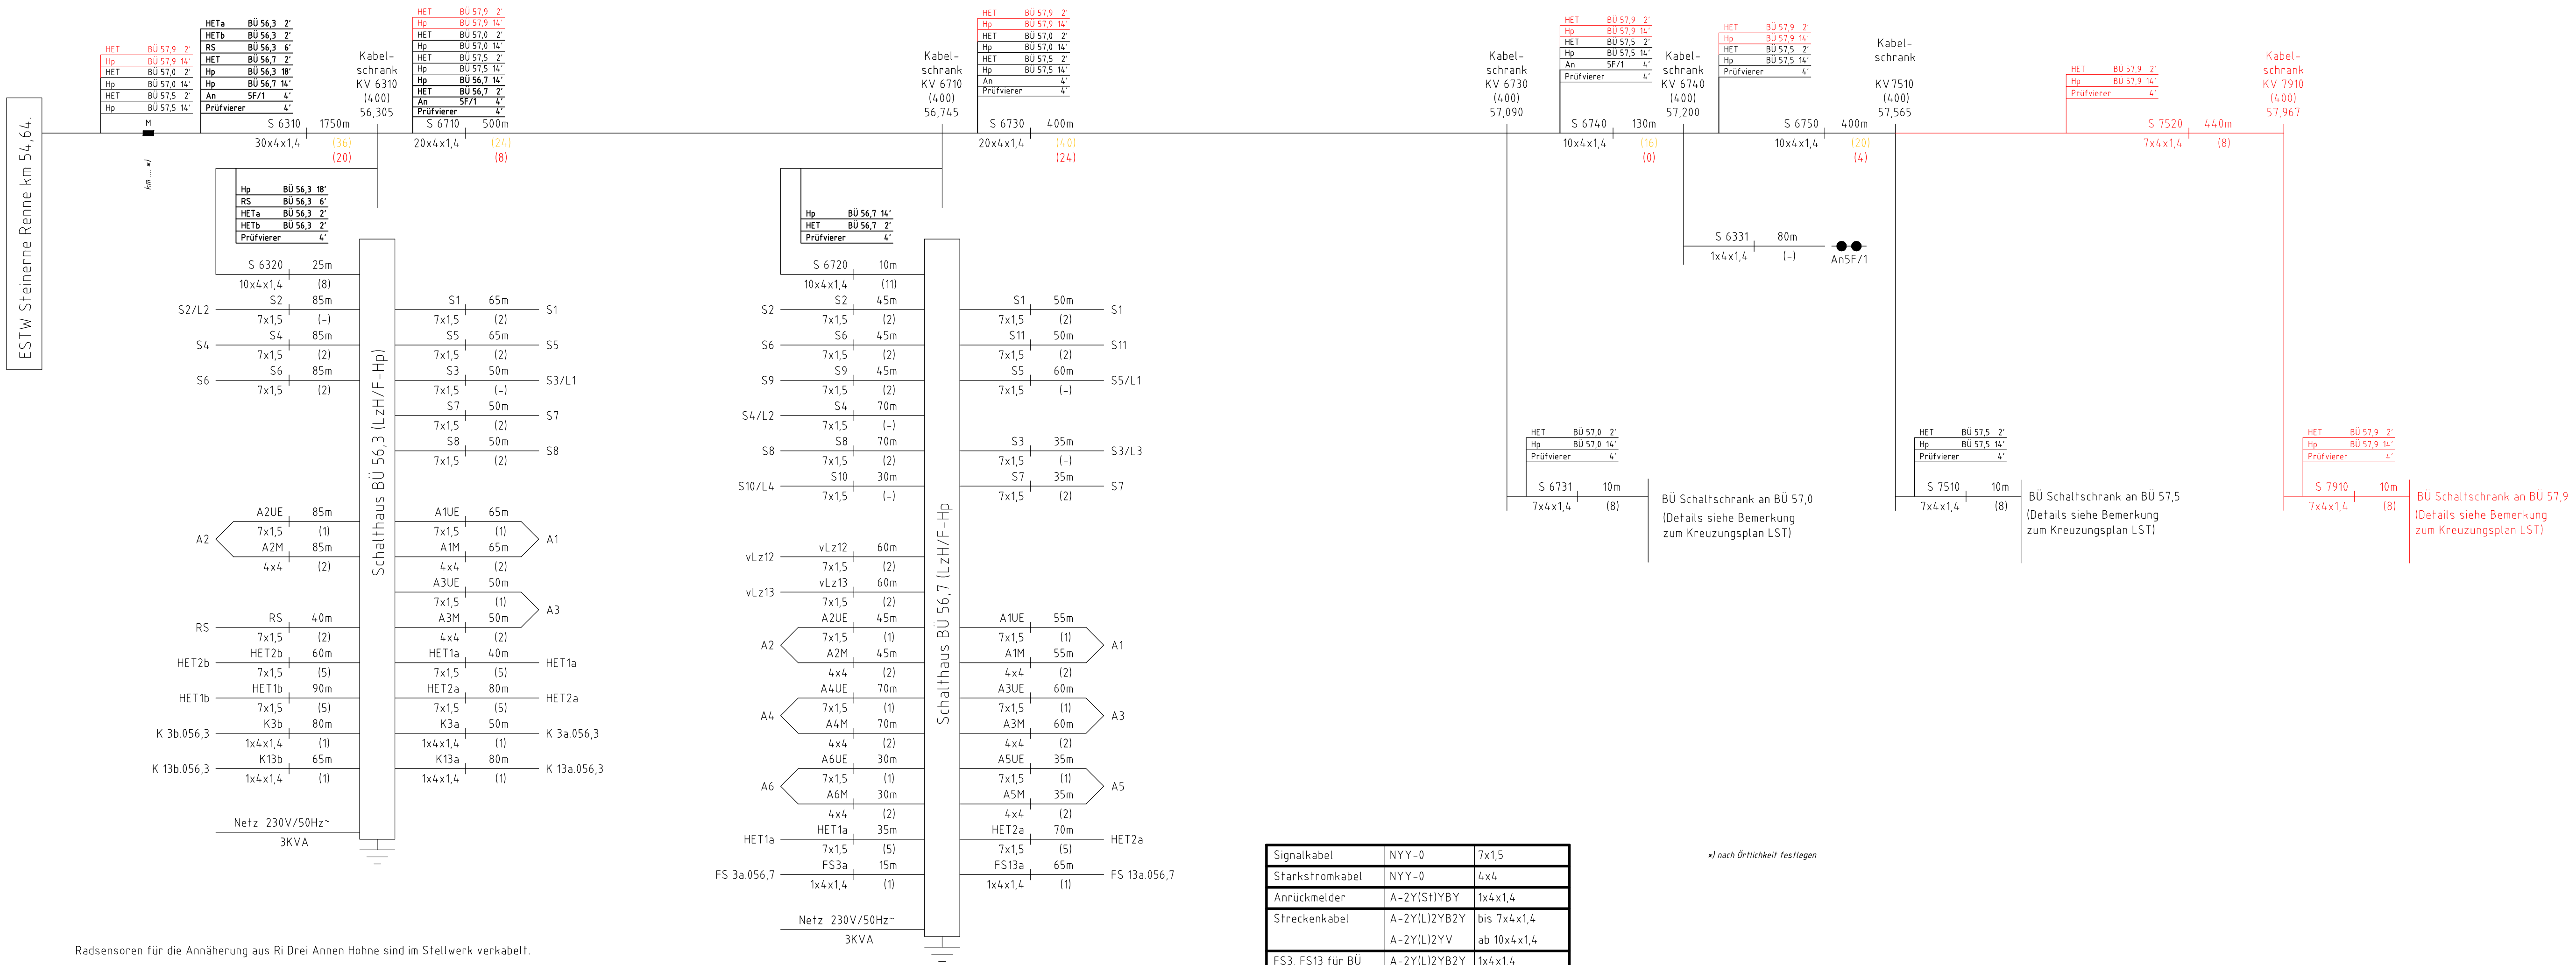

Neubau der Bahnübergangssicherungsanlage auf dem Streckenabschnitt Drei Annen Hohne – Wernigerode Westerntor													
				Harzer Schmalspur- Bahnen HSB Die Größte unter den Kleinen								E	
				Zur Ausf.genehmigt: Erfurt,			Entwurf aufgestellt: Erfurt,		Maßstab:				
									Str.1 Nordhausen Nord – Wernigerode Westerntor				
				2010		Datum	Name		BÜ 56,3 – 57,9 Kabelübersichtsplan				
				Bearb.		23.11.	Tauscher						
				Gepr.		23.11.	Kintzel						
				Norm									
				Über.									
				DB ProjektBau GmbH				DB		HSB BÜ 56,3 – 57,9 – 911			
				Regionalbereich Südost									
3	Neubau BÜ 057,9		Wehr							Blatt 1			
2	Anpassung an ESTW		Wehr							1 Bl.			
1	Bestand Neubau BÜ 56,3 / 56,7		Kintzel 03/13										
Nr.	Änderung		Bear.	Gepr.	Dez	Über	Urspr.		Ers.f.		Ers.d.		