


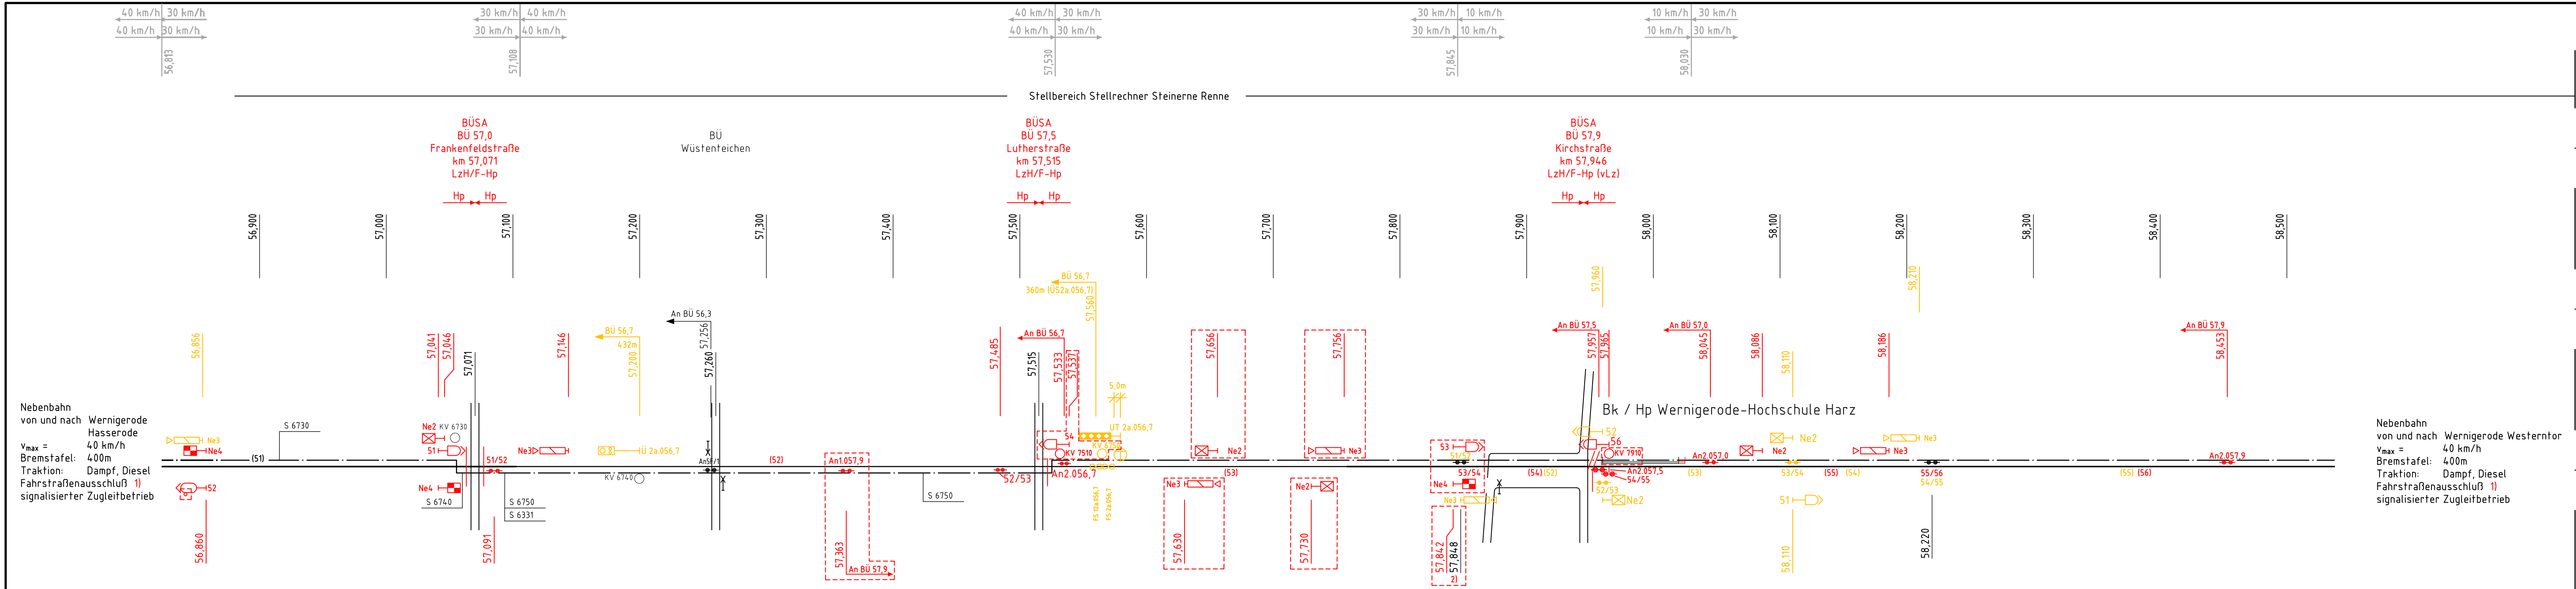

Nebenbahn
von und nach Wernigerode
Hasserode
v_{max} = 40 km/h
Bremsstafel: 400m
Traktion: Dampf, Diesel
Fahrstraßenausschluß 1)
signalisierter Zugleitbetrieb

Nebenbahn
von und nach Wernigerode Westerntor
v_{max} = 40 km/h
Bremsstafel: 400m
Traktion: Dampf, Diesel
Fahrstraßenausschluß 1)
signalisierter Zugleitbetrieb

(Bahnhof Wernigerode Westerntor)
Anschluß an schematischen Übersichtsplan Blatt 1

1. Änderungsmitteilung

Farbige Änderungen

- 1) Einrichten Erlaubniswechsel zwischen Bf Wernigerode-Hasserode und Bf Wernigerode Westerntor
- 2) Bestandskorrektur

										Harzer Schmalspur-Bahnen										HSB										E	
										Die Größe unter den Kleinen	
										Zur Ausf. genehmigt: Wernigerode,										Entwurf aufgestellt: Wernigerode	
																				Maßstab: 1:2500										Si	
																				Str 1 Nordhausen Nord – Wernigerode Westerntor	
										2001										Datum										Name	
										Bearb.										16.01.										Zech	
										Gepr.										16.01.										Friedrich	
										Norm	
										Über:	
	
										Regionalbereich Südost, Büro Erfurt										HSB Sr 901										Blatt 3	
																														3 Bl.	
Nr										Änderung										Bear.										Gepr.										Dez										Über										Urspr.										Ers. f.										Ers. d.									