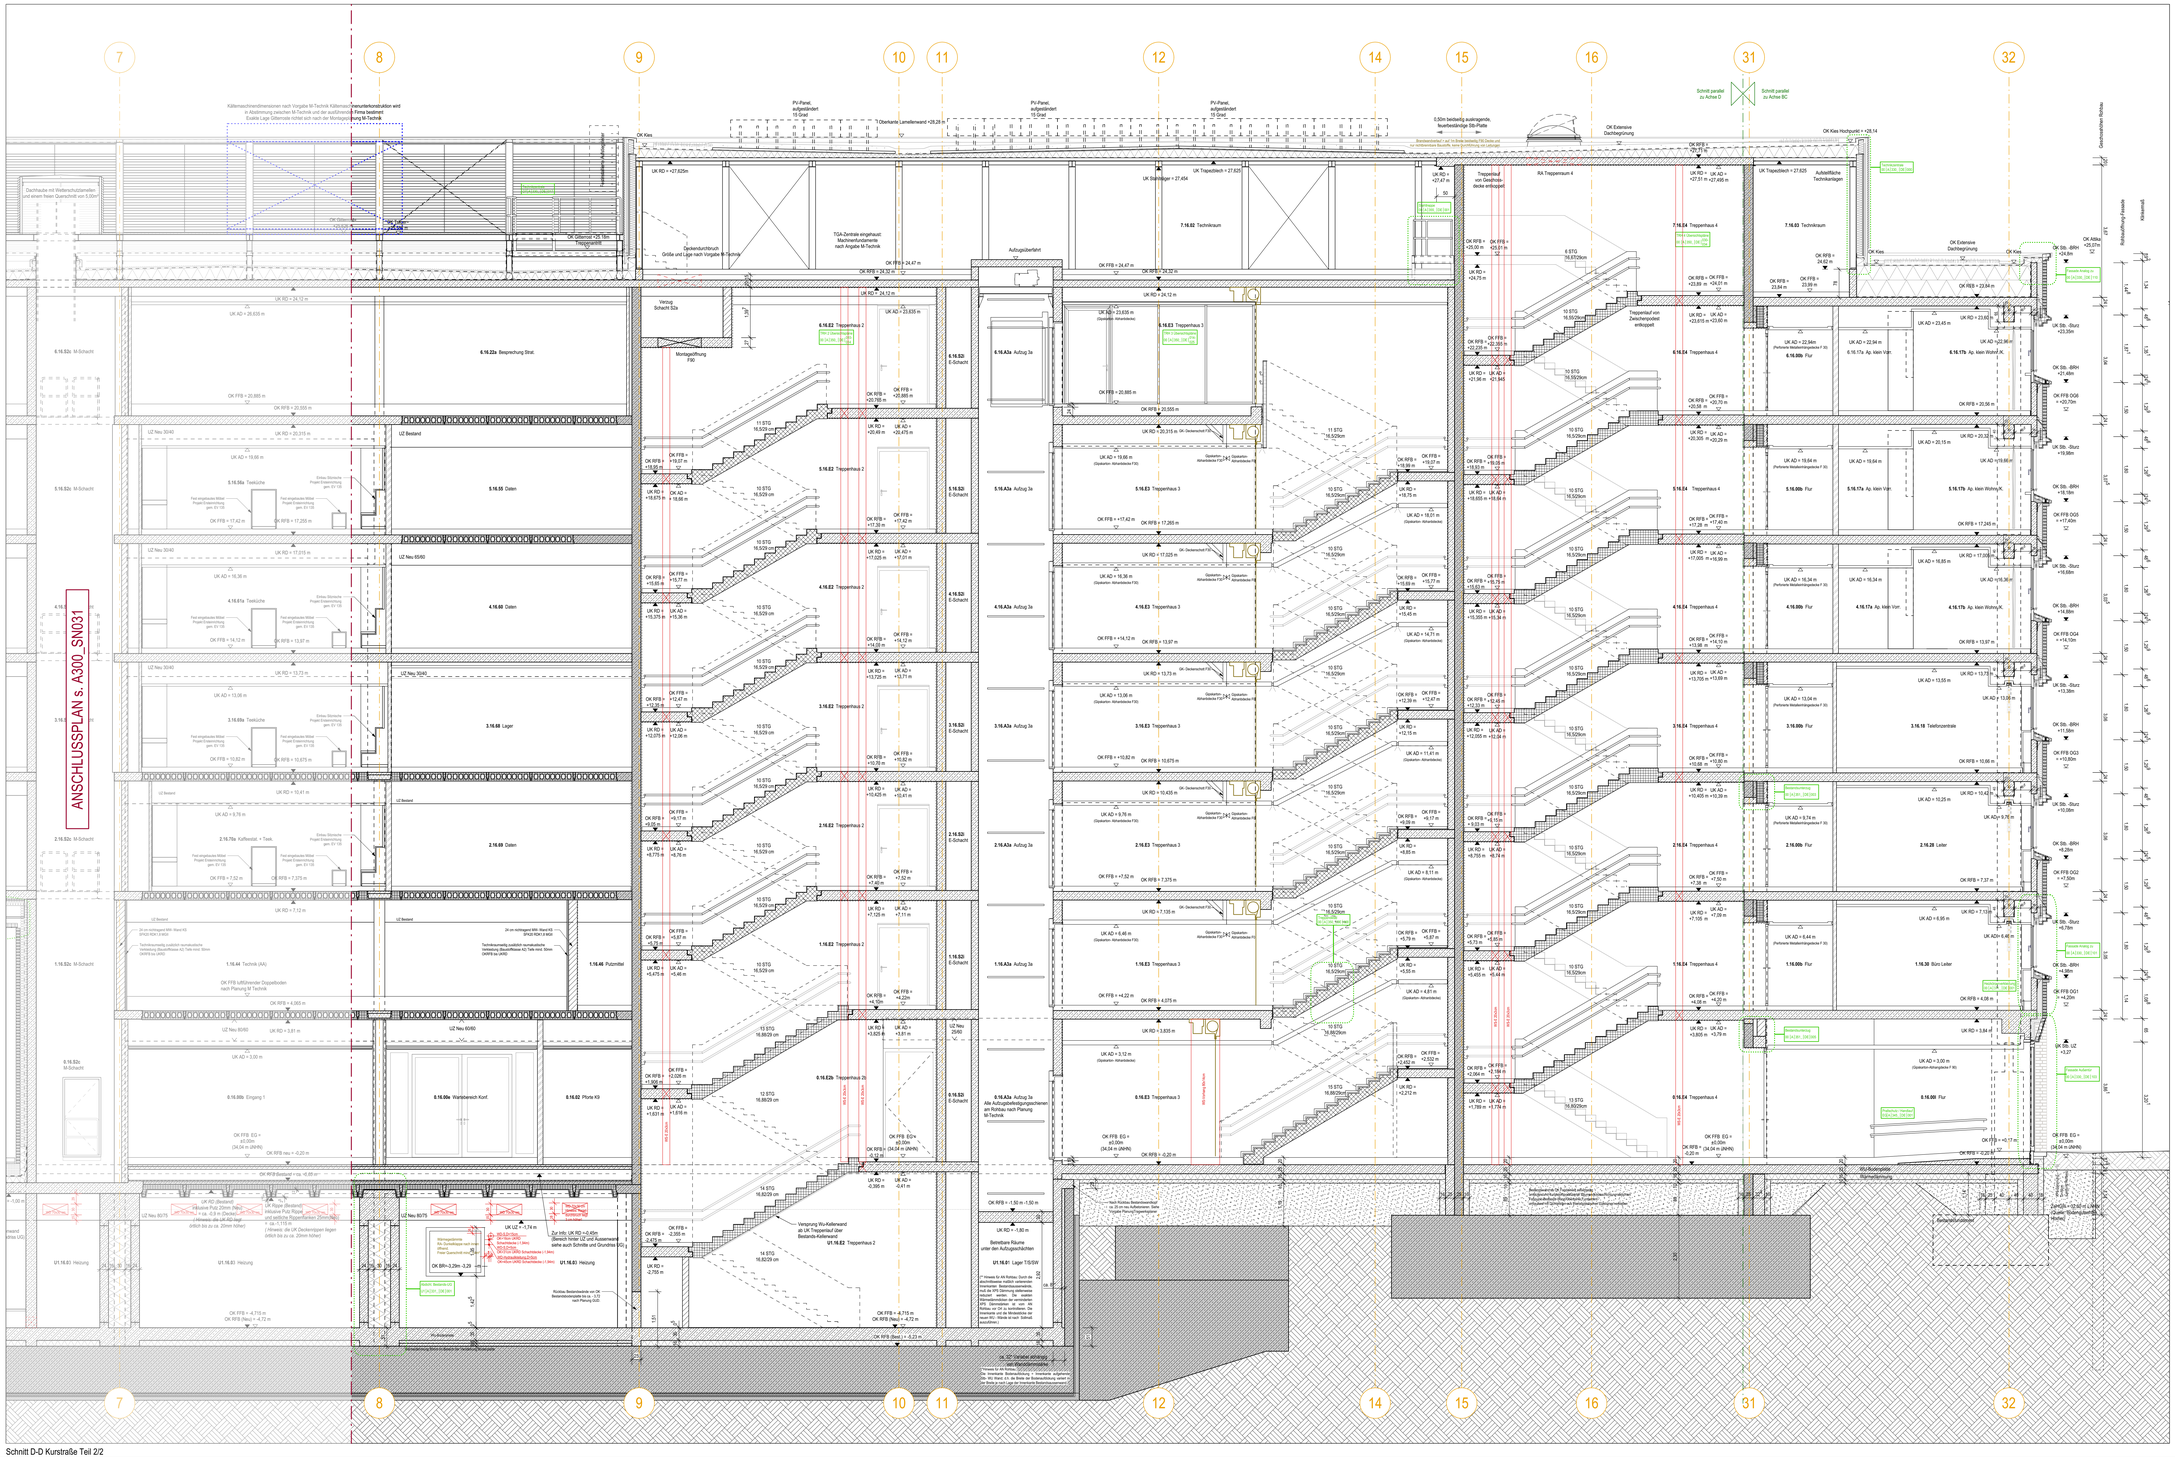
ANSCHLUSSPLAN s. A300_SN031
7
8
9
10
11
12
14
15
16
31
32
Schnitt parallel zu Achse D
Schnitt parallel zu Achse BC
OK Kies
OK Extensive Dachbegrünung
OK Kies Hochpunkt +28,14
UK RD = +27,925m
UK Trapezblech = 27,825
UK Trapezblech = 27,625
Aufstellfläche Technikanlagen
7.16.03 Technikraum
7.16.02 Technikraum
7.16.04 Treppenhaus 4
3.16.18 Telefonzentrale
2.16.28 Leiter
1.16.30 Büro Leiter
0.16.00 Flur
0.16.09 Eingang 1
0.16.04 Wartebereich Korr.
0.16.02 Pforte K9
1.16.44 Technik (AA)
1.16.46 Putzmittel
2.16.69 Daten
3.16.68 Lager
4.16.60 Daten
5.16.55 Daten
6.16.22a Besprechung Strat.
Aufzugsüberfahrt
Treppenhaus 4
Treppenhaus 3
Treppenhaus 2
Treppenhaus 2b
Aufzug 3a
E-Schacht
Putzmittel
Pforte K9
Heizung
Lager TG/SW
Rohbau Bestandsdecke
Rohbau Bestandswand
Rohbau Neubauwand
Rohbau Neubaudecke
