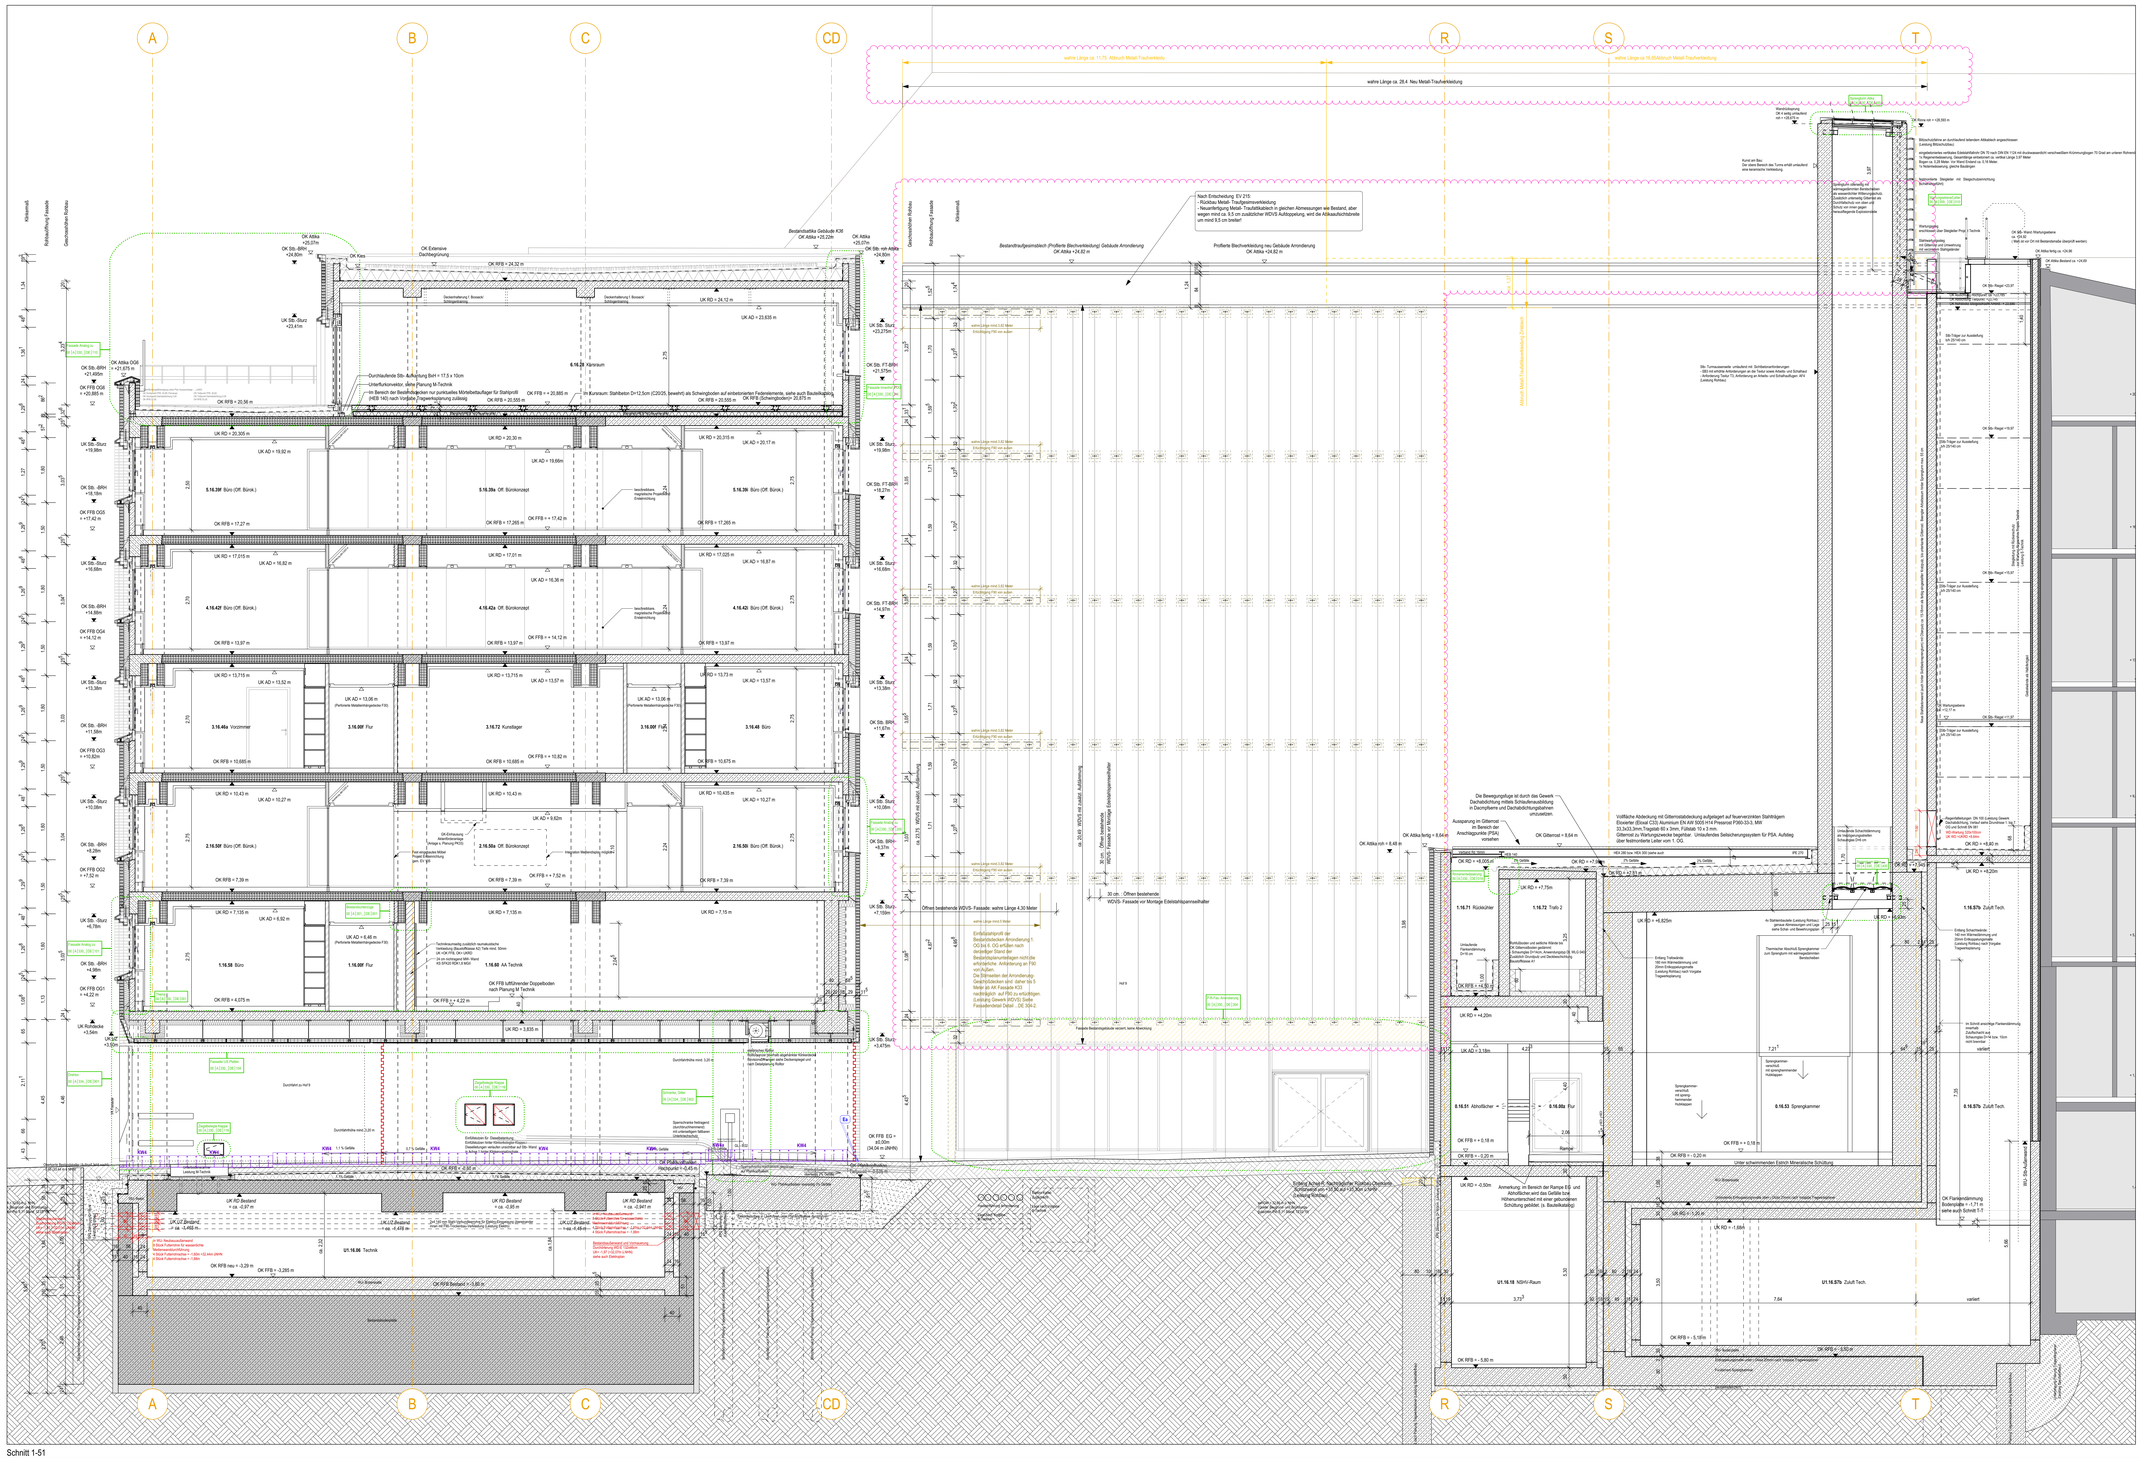
A
B
C
CD
R
S
T
wahre Länge ca. 28.4 Neu Metall-Traufverkleidung
Nach Entscheidung: EV 215:
- Rückbau Metall- Traufgesimsverkleidung
- Neuerstellung Metall- Traufblechkasten in gleichen Abmessungen wie Bestand, aber wegen mind.ca. 9,5 cm zusätzlicher WDVS Aufbaustärke, wird die Abkkasachtschräge um mind 9,5 cm breiter!
Bestandtraufgesimsblech (Profilierte Blechverkleidung) Gebäude Anrinderung
OK Attika +24,62 m
Profilierte Blechverkleidung neu Gebäude Anrinderung
OK Attika +24,62 m
Bestandsattika Gebäude KW
OK Attika +25,22m
OK Attika +25,07m
OK Attika +25,07m
OK Stb.-Bto +24,80m
OK Stb.-Bto +24,80m
OK Extensive Dachbegrünung
OK RFB = 24,32 m
Dachentwässerung 1 Bowarot/ Sickergrundung
UK RD = 24,12 m
UK AD = 23,835 m
UK Stb.-Sturz +23,61m
6.16.28 Klimraum
Durchlaufende Stb.-Aufkantung Bolt + 17,5 x 10cm
Unterfluchtmaßen: diene Planung M-Technik
im Bereich der Bestellschrauben nur punktuelles Mörtelbettauflager für Stahlprofil (HEB 140) nach Vorgabe Tragwerksplanung zulässig
OK RFB = 20,56 m
OK RFB = 20,185 m
OK RFB Schwingboden= 20,875 m
im Kunstraum: Stahlbeton D=12,5cm (C25/25, bewehrt) als Schwingboden auf erforderlichen Federelemente, siehe auch Bauteilkatalog
UK Stb.-Sturz +23,275m
UK Stb. FT-BRH +21,575m
UK RD = 20,30 m
UK AD = 19,92 m
UK RD = 20,30 m
UK AD = 19,66m
UK RD = 20,315 m
UK AD = 20,17 m
UK Stb.-Sturz +19,96m
5.16.29F Büro (Off. Bürok.)
5.16.30 Off. Bürokonzept
5.16.39 Büro (Off. Bürok.)
OK RFB = 17,27 m
OK RFB = 17,265 m
OK RFB = 17,42 m
OK RFB = 17,265 m
UK RD = 17,215 m
UK AD = 16,82 m
UK RD = 17,21 m
UK AD = 16,36 m
UK RD = 17,025 m
UK AD = 16,87 m
UK Stb.-Sturz +16,68m
4.16.42F Büro (Off. Bürok.)
4.16.43 Off. Bürokonzept
4.16.43 Büro (Off. Bürok.)
OK RFB = 13,97 m
OK RFB = 14,12 m
OK RFB = 13,97 m
UK RD = 13,715 m
UK AD = 13,52 m
UK RD = 13,71 m
UK AD = 13,57 m
UK RD = 13,73 m
UK AD = 13,57 m
UK Stb.-Sturz +13,38m
3.16.46a Vorzimmer
3.16.00F Flur
3.16.72 Kurslager
3.16.00F Flur
3.16.48 Büro
OK RFB = 10,685 m
OK RFB = 10,82 m
OK RFB = 10,675 m
UK RD = 10,43 m
UK AD = 10,27 m
UK RD = 10,43 m
UK AD = 10,27 m
UK RD = 10,435 m
UK AD = 10,27 m
2.16.50F Büro (Off. Bürok.)
2.16.50a Off. Bürokonzept
2.16.50 Büro (Off. Bürok.)
OK RFB = 7,39 m
OK RFB = 7,39 m
OK RFB = 7,52 m
OK RFB = 7,39 m
UK RD = 7,135 m
UK RD = 7,135 m
UK RD = 7,15 m
OK FFB lüftbrmende Doppelboden nach Planung M Technik
OK RFB = 4,275 m
OK RFB = 4,22 m
UK RD = 2,835 m
Ductbrlichte mind. 3,20 m
Ductbrlichte mind. 2,20 m
Ductbrlichte mind. 2,20 m
Leitung M Technik
U1.16.96 Technik
OK RFB neu = -3,29 m
OK RFB = -3,285 m
OK RFB Bestand = -3,85 m
Sprinklerzentrale
OK FFB EG = ±0,00m (34,04 m ü.NHN)
Ek
Ek
Ek