
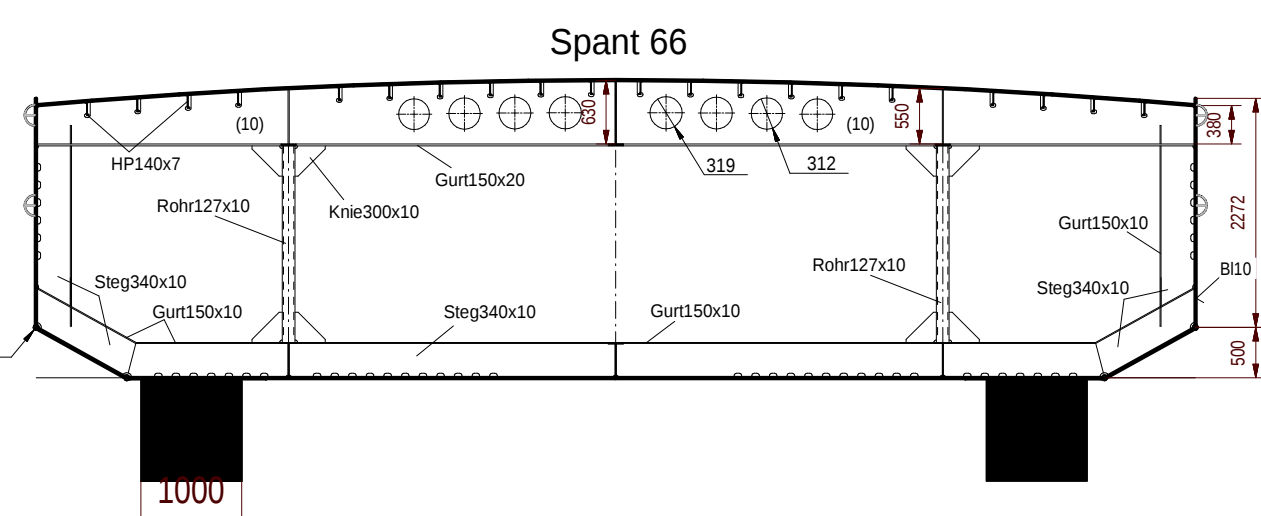
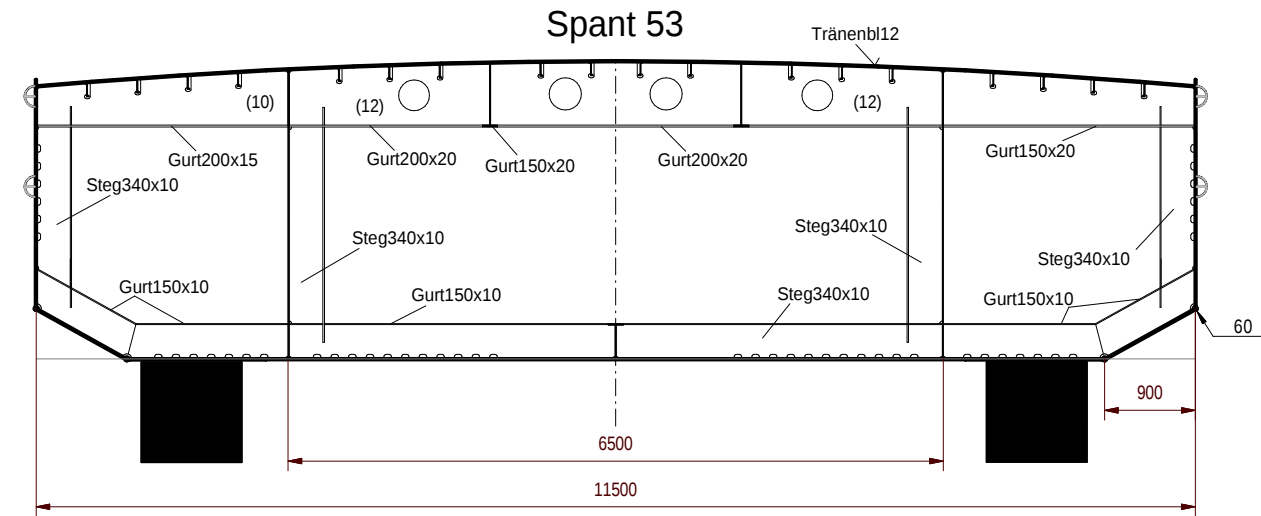
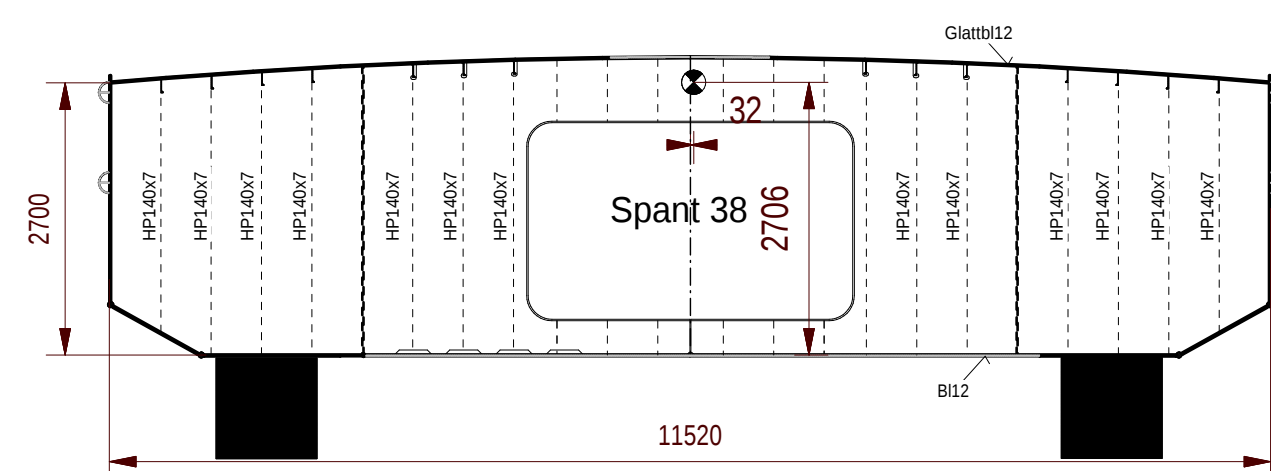
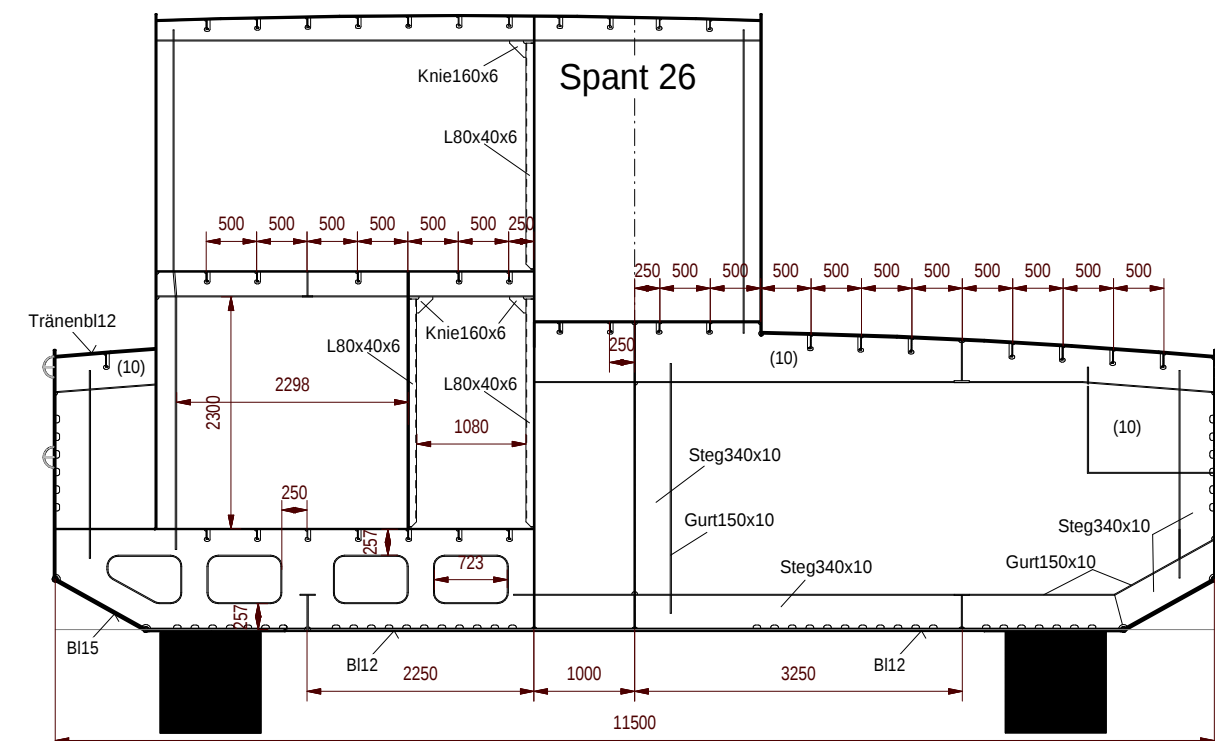
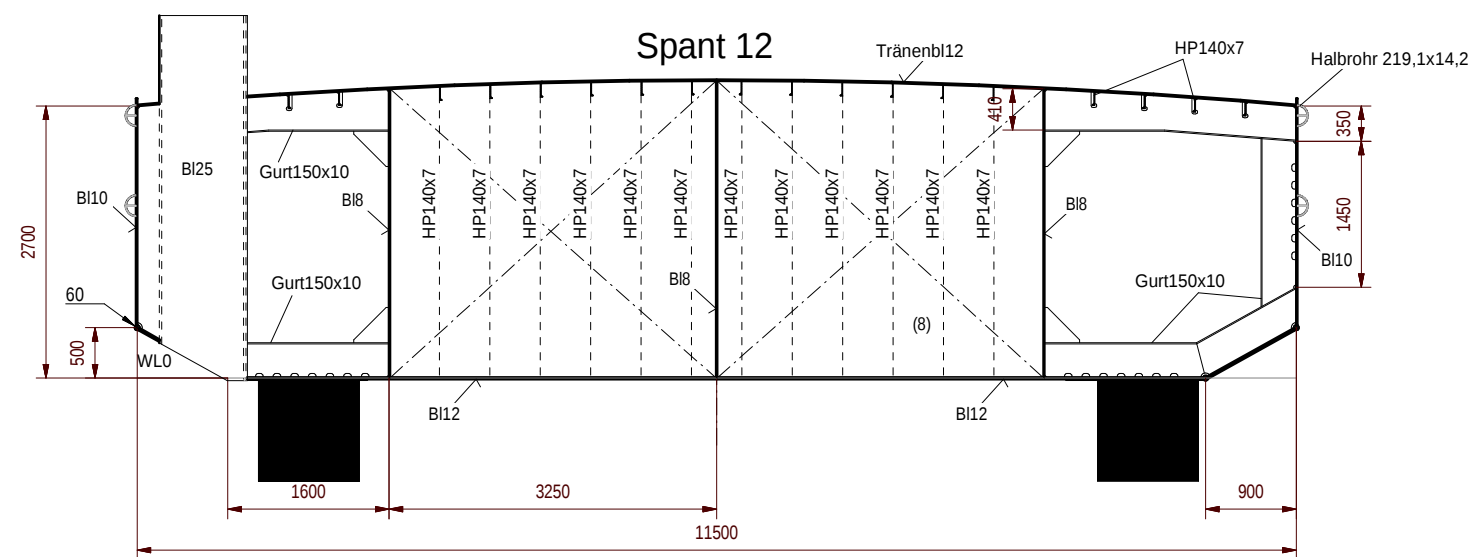
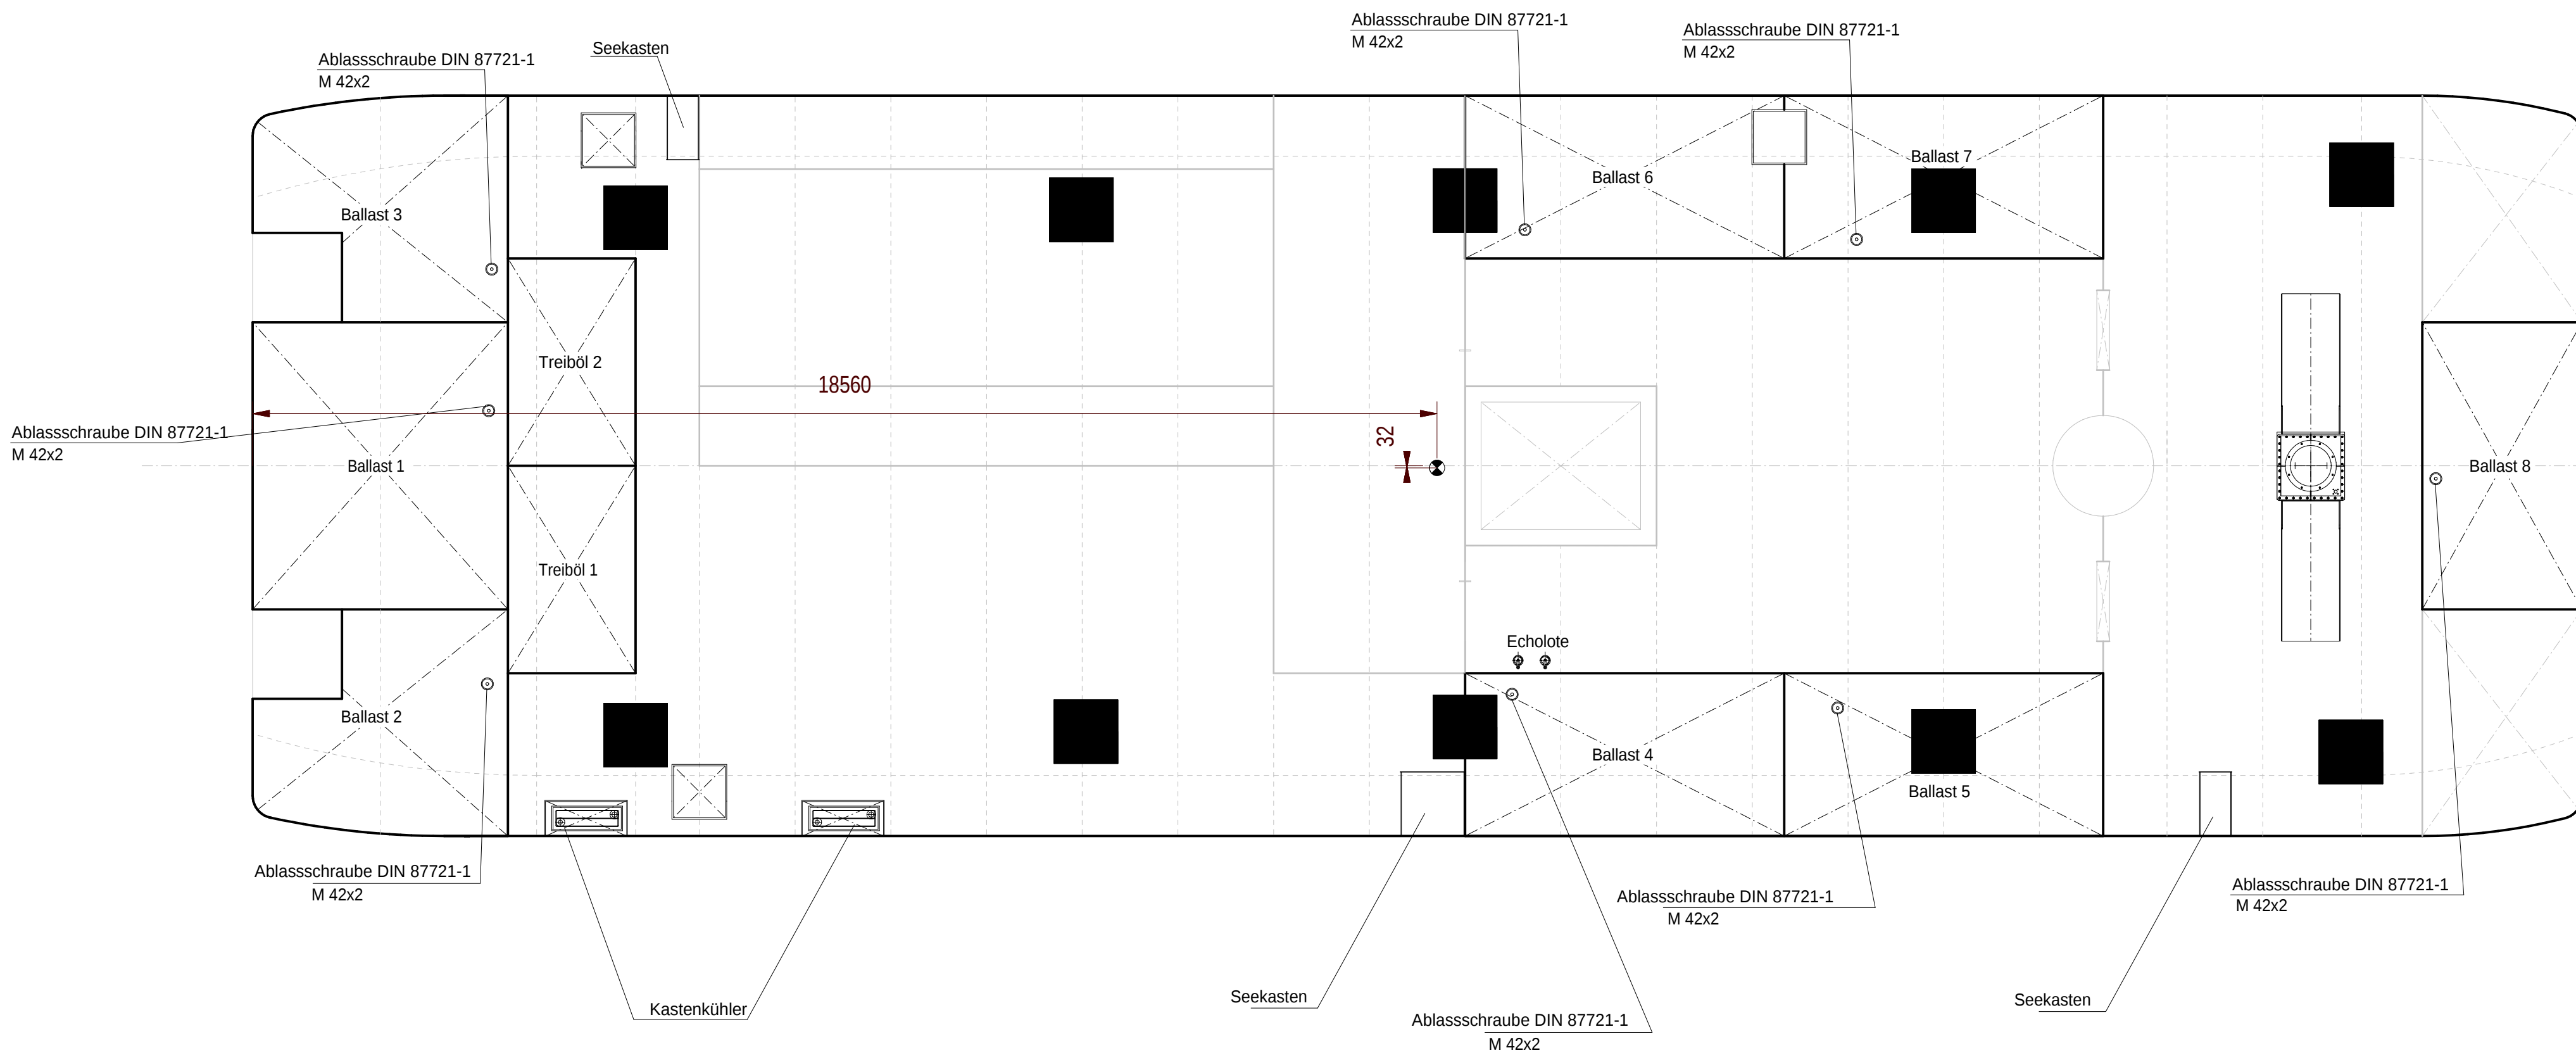


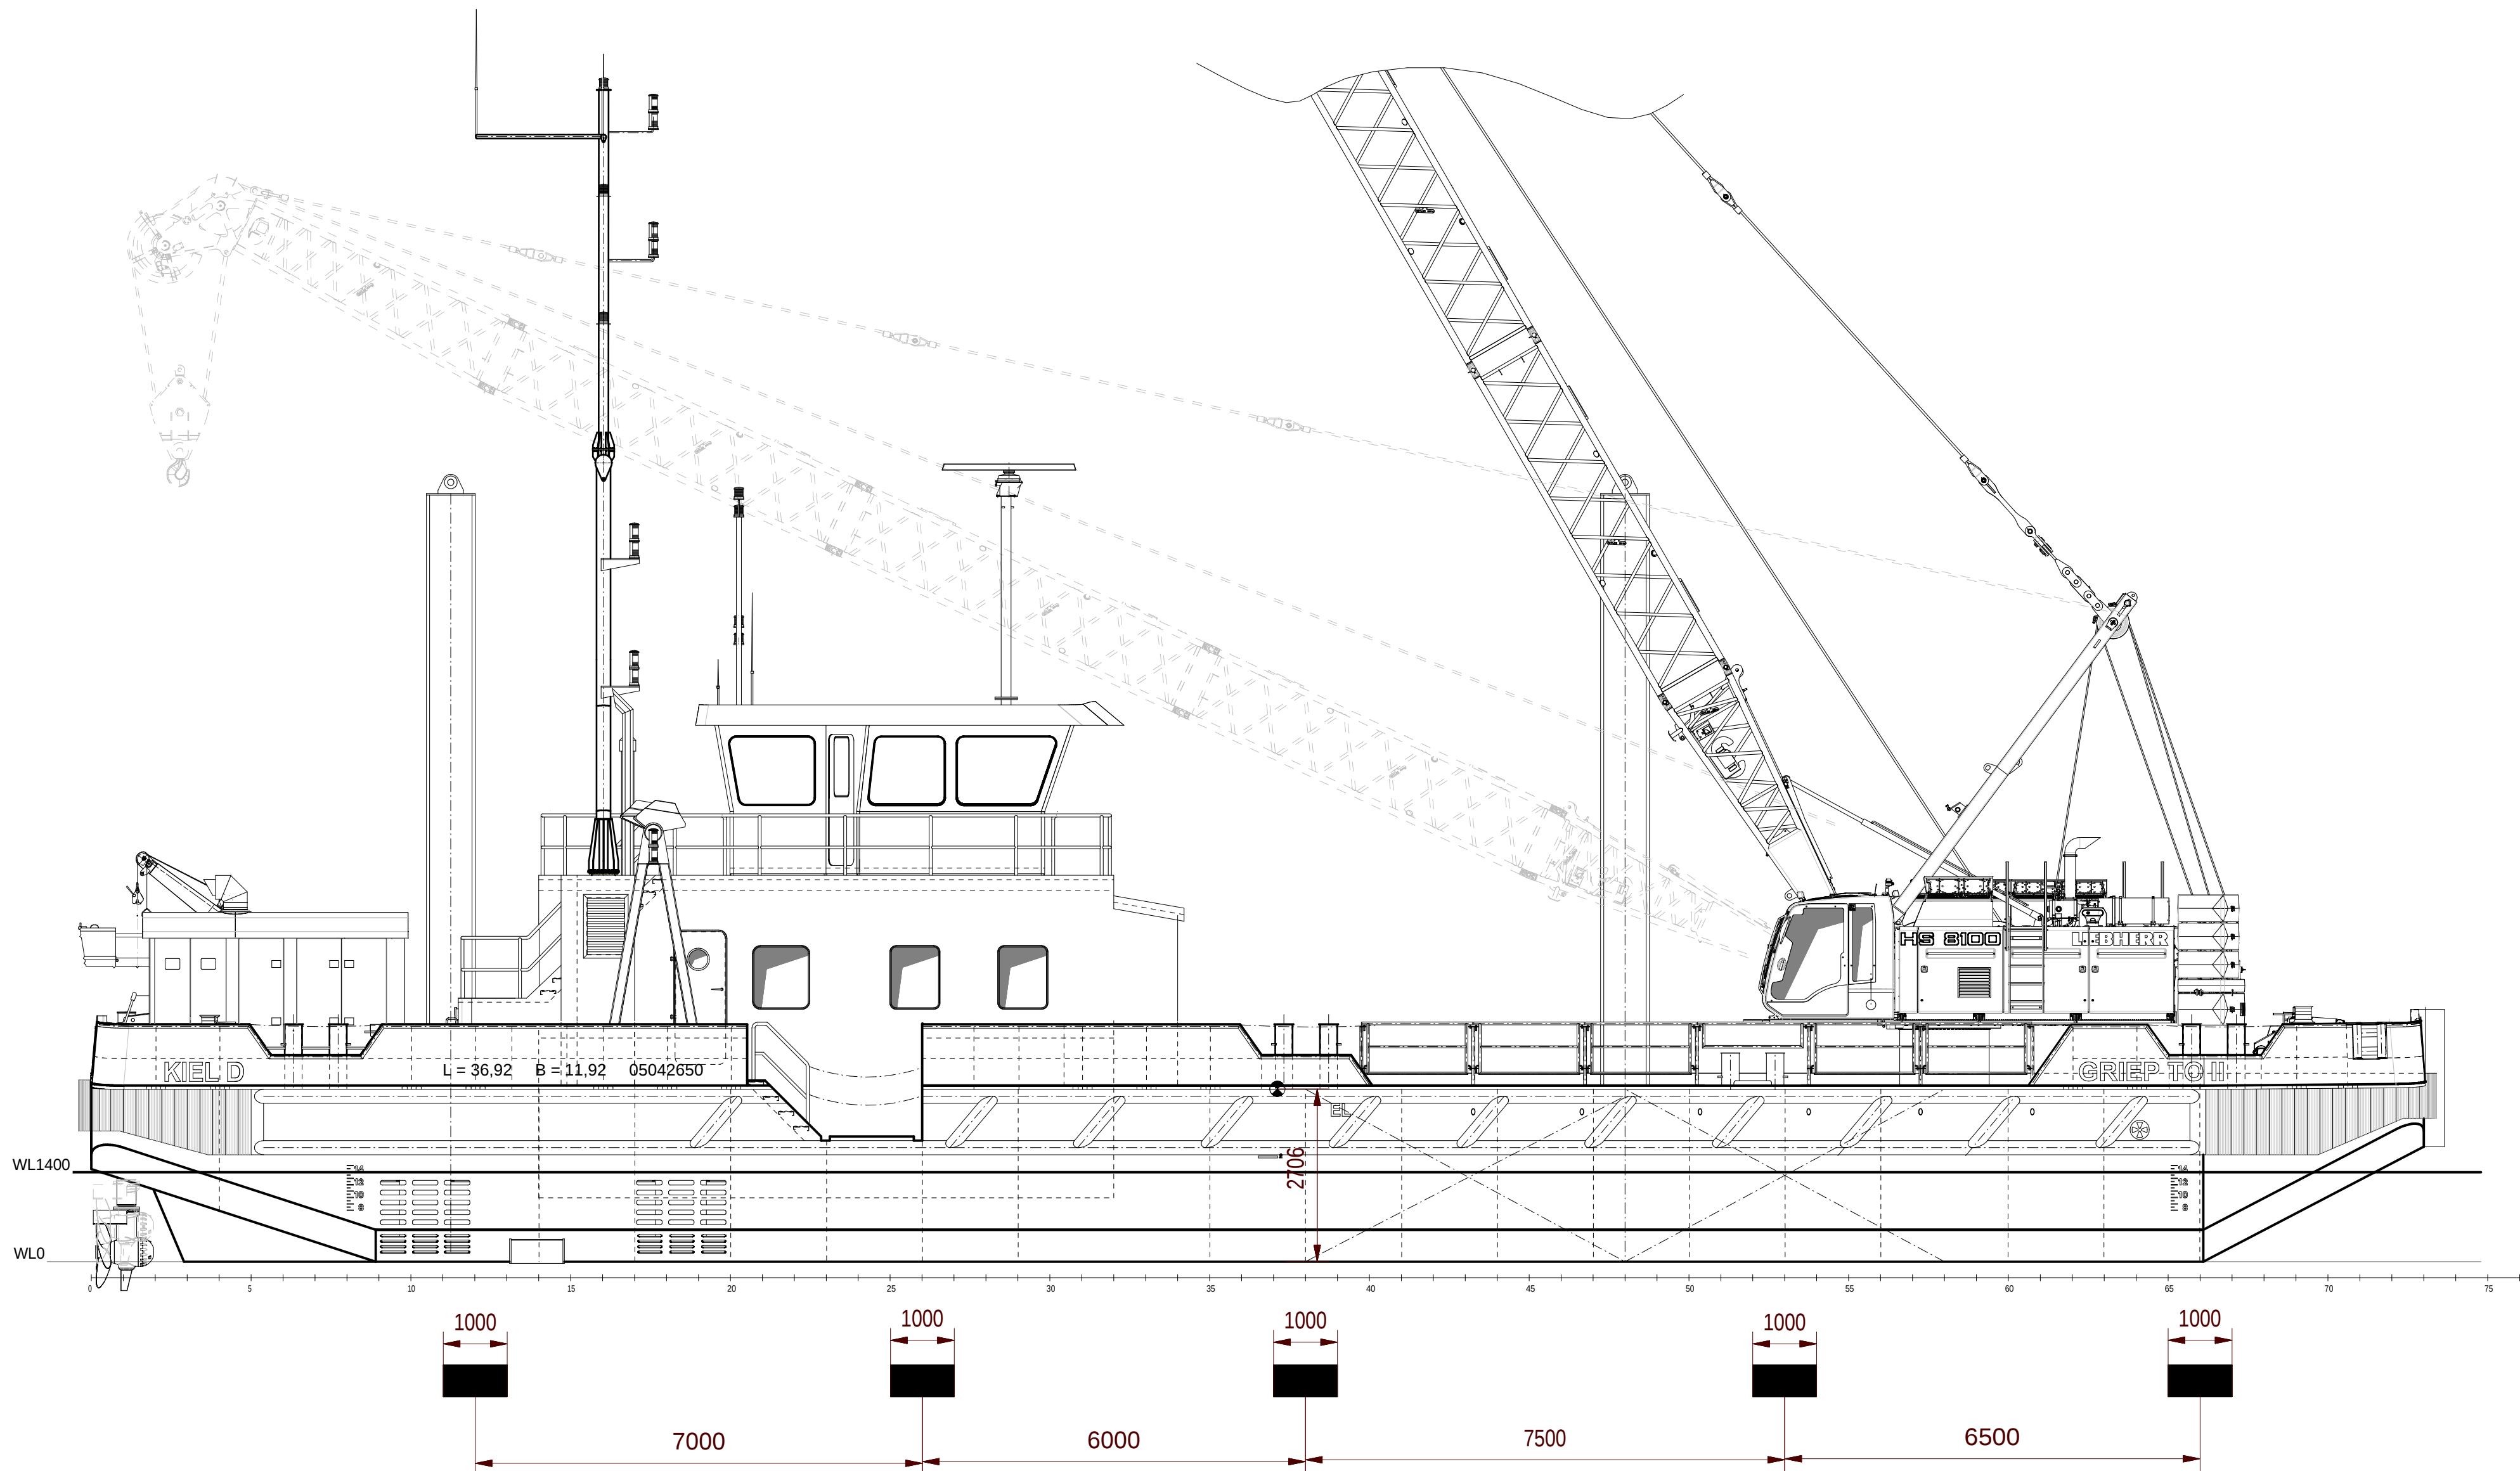

Version/Index	Änderungen bzw. Ergänzungen / zugehörige Pläne	Datum	Name
Raum für Vermerke der ausführenden Firma		Mehrzweck-Arbeitschiff GRIEP TO II	Maßstab 1 : 75
		Baurummer Wert: 199 Projektnummer Konstruktion: 108 Schiffswert Bolle, Schiffswert 5, 39317 Neudorfen	Blatt Nr. 1 Benennung Dockplan
Zeichnung gefertigt / bearbeitet (Datum, Name)		108_15_03_0600 GL-Register-Nummer 118122	Vermerke des bearbeitenden Ingenieurbüros INNOSHIP Konstruktion, Baubetreuung und Service
22.09.2016 Ringwelski			

		Ausführungszeichnung	
Generaldirektion Wasserstraßen und Schifffahrt		Fachstelle Maschinenwesen Nord beim WSA Kiel-Holtenau	
OrgEinh	AB	BWVaStr	Kilometer
Amt	AB	Nr	ZB
Objektident.Nr.		S	OArt
Teil		ZK	OB
Objektbenennung			
Objekteil			
Einzelheit			
Die Übereinstimmung mit der Ausführung wird bestätigt.		Entwurf Nr.	Blatt-Nr.
Ort, Datum		Zeichnung Nr.	Maßstab
Unterschrift, Funktion		DVTU-Identifikation	
		DVTU-Index	

Schwerpunkt GRIEP TO II
Ankerpfahl nicht auf dem Schiff
Kran-Ausleger auf Ablage
Schiff leer

Schiffsleergewicht 431,2 t
LCG 18,69 m
TCB 0,08 m
VCB 2,757 m

Abgabeunterlage
Wertt Bolle GmbH
Datum: 04.10.2016