
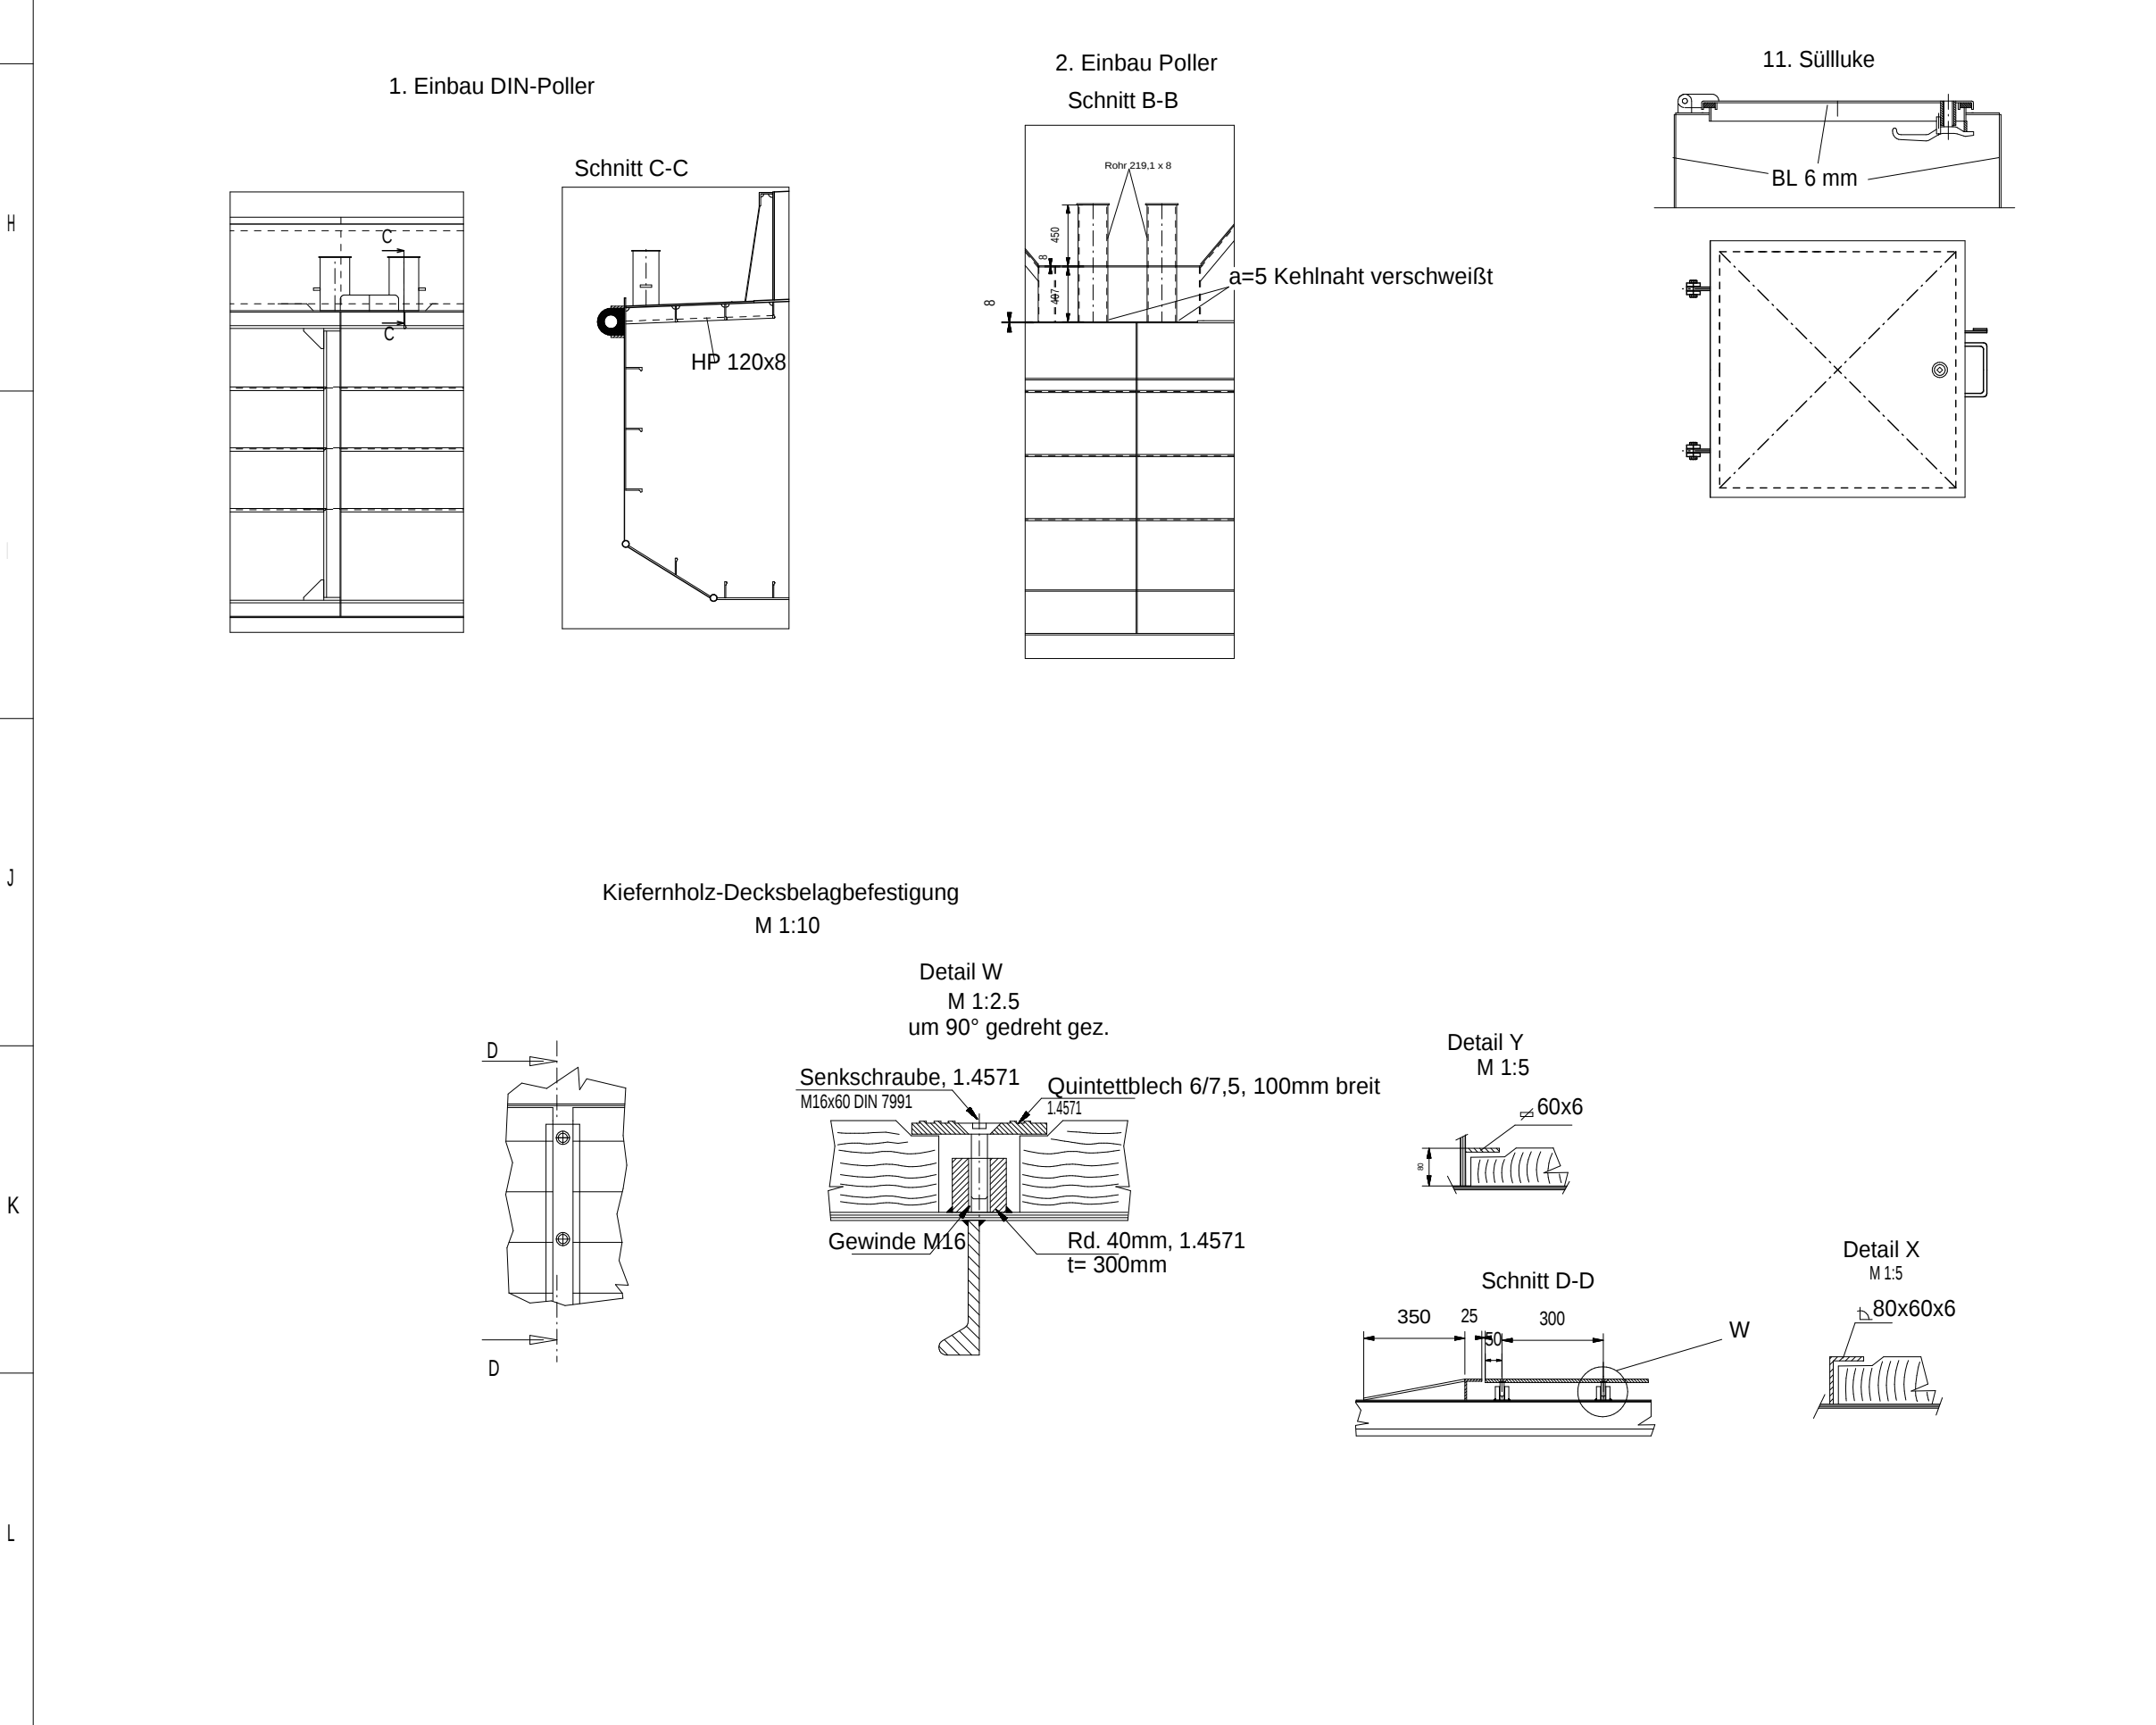


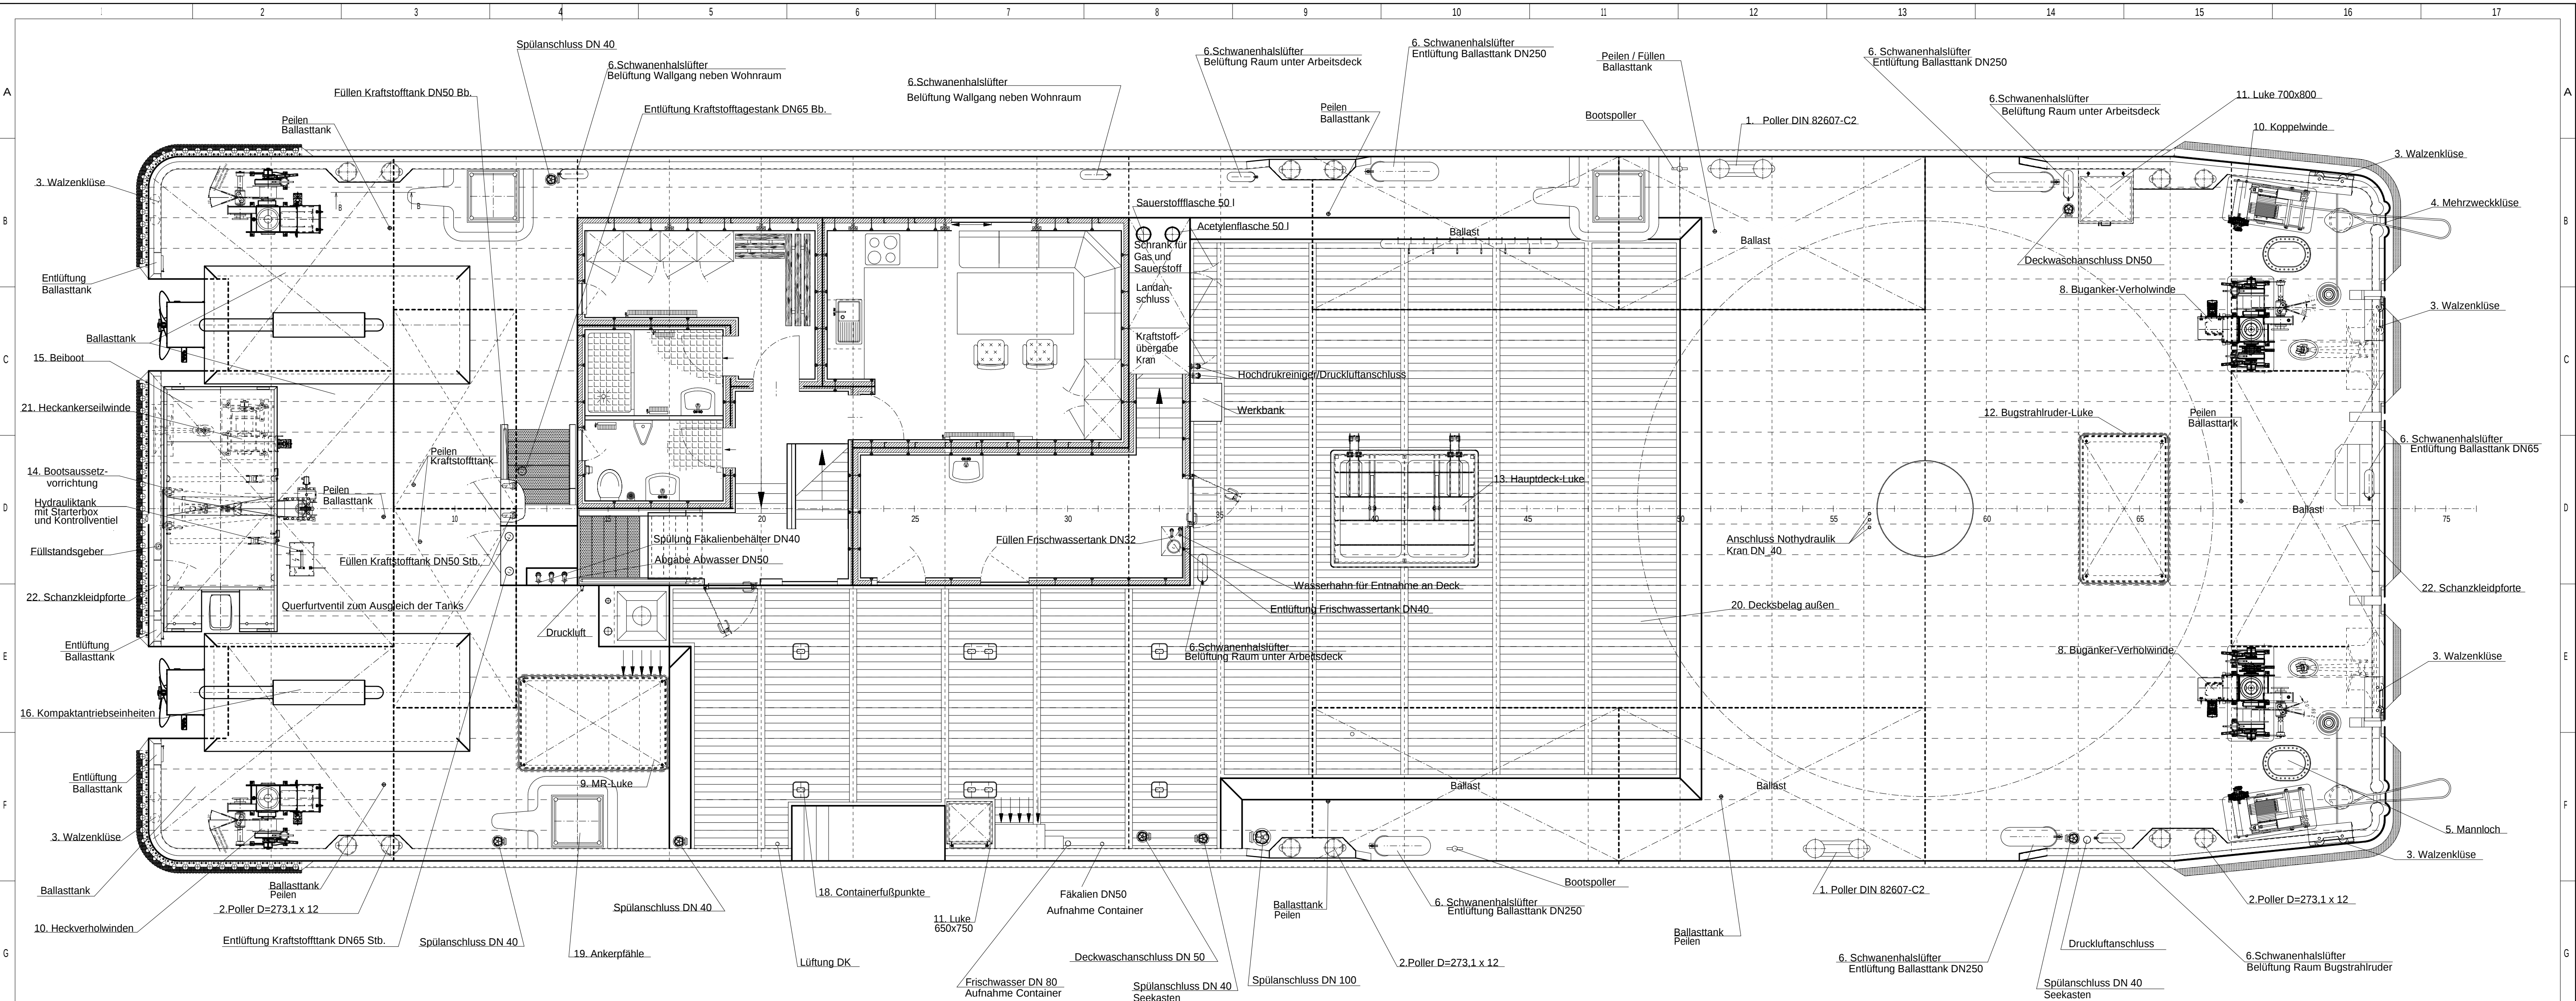

22	2	Schanzkleidpforte	Durchgang 800 mm	Werft Bolle
21	1	Heckankerseilwinde	Type 38 1 Größe 48	Steen: Zugkraft Seil 7 kN
20	1	Decksbelag außen	094_14_02_2000	70 mm Kiefernholz
19	2	Ankerpfähle	094_14_02_2450	Werft Bolle
18	1	Containerfußpunkte	094_14_02_2492	Werft Bolle
16	2	Kompaktantriebseinheiten	DAT 1160	GME
15	1	Beiboot	Rettingsboot 400 SL	Barro-Boote
14	1	Bootsaussetzvorrichtung	094_14_02_2520	Gobal Davit
13	1	Hauptdeck-Luke	094_14_02_2152	Werft-Bolle
12	1	Bugstrahlruder-Luke	094_14_02_2151	Werft Bolle
10	2	Koppelwinde	SpWh 30	MFP: Zugkraft Seil 30 kN, Haltekraft 300 kN
9	1	MR-Luke	094_14_02_2150	Werft-Bolle
8	2	Buganker verholwinde	Type 05 9 Größe 10	Steen: Zugkraft Seil 30 kN Haltekraft 50 kN
7	2	Heckverholwinde	Type 36 9 Größe 50	Steen: Zugkraft Seil 30 kN Haltekraft 50 kN
6	11	Schwanenhalslüfter	094_14_02_6340	Werft-Bolle
5	2	Mannloch	decksgleich	DIN 83402 Form C
4	2	Mehrzweckklüse		Wertstandart
3	6	Walzenklüse		HAS 3 --> 3 t
2	6	Doppelpoller	D = 273 mm	Werft Bolle
Pos.	Anz.	Bezeichnung	Zeichnungs-nummer	Bemerkung

b	Änderungen in Absprache mit FMN eingetragen	17.02.2016	Ringw.
a	Durchmesser Schwanenhalslüfter	10.11.2015	Ringw.
Version/Index	Änderungen bzw. Ergänzungen / zugehörige Pläne	Datum	Name
Raum für Vermerke der ausführenden Firma		Mehrzweck-Arbeitschiff GRIEP TO II	Maßstab 1 : 50
		Baunummer Wert: 199 Projektnummer Konstruktion: 108 GL-Register-Nummer: 118122	Zeichnungs-Nr.: 108_15_03_2000 Benennung: Decksausrüstungsplan
Zeichnung gefertigt / bearbeitet (Datum, Name)		 Konstruktion, Baubetreuung und Service	
01.06.2015 Ringw.			

		Ausführungszeichnung Generaldirektion Wasserstraßen und Schifffahrt Fachstelle Maschinenwesen Nord beim WSA Kiel-Holtenau								
OrgEinh Amt	AB	BWVaStr Nr	ZB	Kilometer	S	OA	ObjektidentNr.	Objekt- Teil	ZK	OB
Objektbenennung										
Objekteil										
Einzelheit										
Die Übereinstimmung mit der Ausführung wird bestätigt:				Entwurf Nr.		Blatt-Nr.		DVTU-Identifikation		
				Zeichnung Nr.		Maßstab		DVTU-Index		
Ort, Datum		Unterschrift, Funktion								

Abgabeunterlage
Werft Bolle GmbH
Datum: 06.10.2016