





Bauteil	Stck.	Anode	Type	Spt.	aus M.S.	BB/STB
Bugstrahlruder	4	Ampak	50-Z	63-68	1600	BB+STB
Rumpf	2	Ampak	50-Z	5	1000	BB+STB
	2	Ampak	50-Z	6	5300	BB+STB
	2	Ampak	50-Z	15	5300	BB+STB
	2	Ampak	50-Z	23	5300	BB+STB
	2	Ampak	50-Z	33	5300	BB+STB
	2	Ampak	50-Z	43	5300	BB+STB
	2	Ampak	50-Z	53	5300	BB+STB
	2	Ampak	50-Z	63	5300	BB+STB
	2	Ampak	50-Z	68	5200	BB+STB
Seekasten	↓	Ampak	50-Z	12-13		BB
Seekasten	↓	Ampak	50-Z	36-38		STB
Seekasten	↓	Ampak	50-Z	59-60		STB
Ballasttank 1	2	Ampak	13-Mg	1-8		
Ballasttank 2	2	Ampak	13-Mg	1-8		STB
Ballasttank 3	2	Ampak	13-Mg	1-8		BB
Ballasttank 4	2	Ampak	13-Mg	38-48		STB
Ballasttank 5	2	Ampak	13-Mg	48-58		STB
Ballasttank 6	2	Ampak	13-Mg	38-48		BB
Ballasttank 7	2	Ampak	13-Mg	48-58		BB
Ballasttank 8	2	Ampak	13-Mg	68-73		
Gesamt	26	Ampak	50-Z			
Gesamt	16	Ampak	13_Mg			

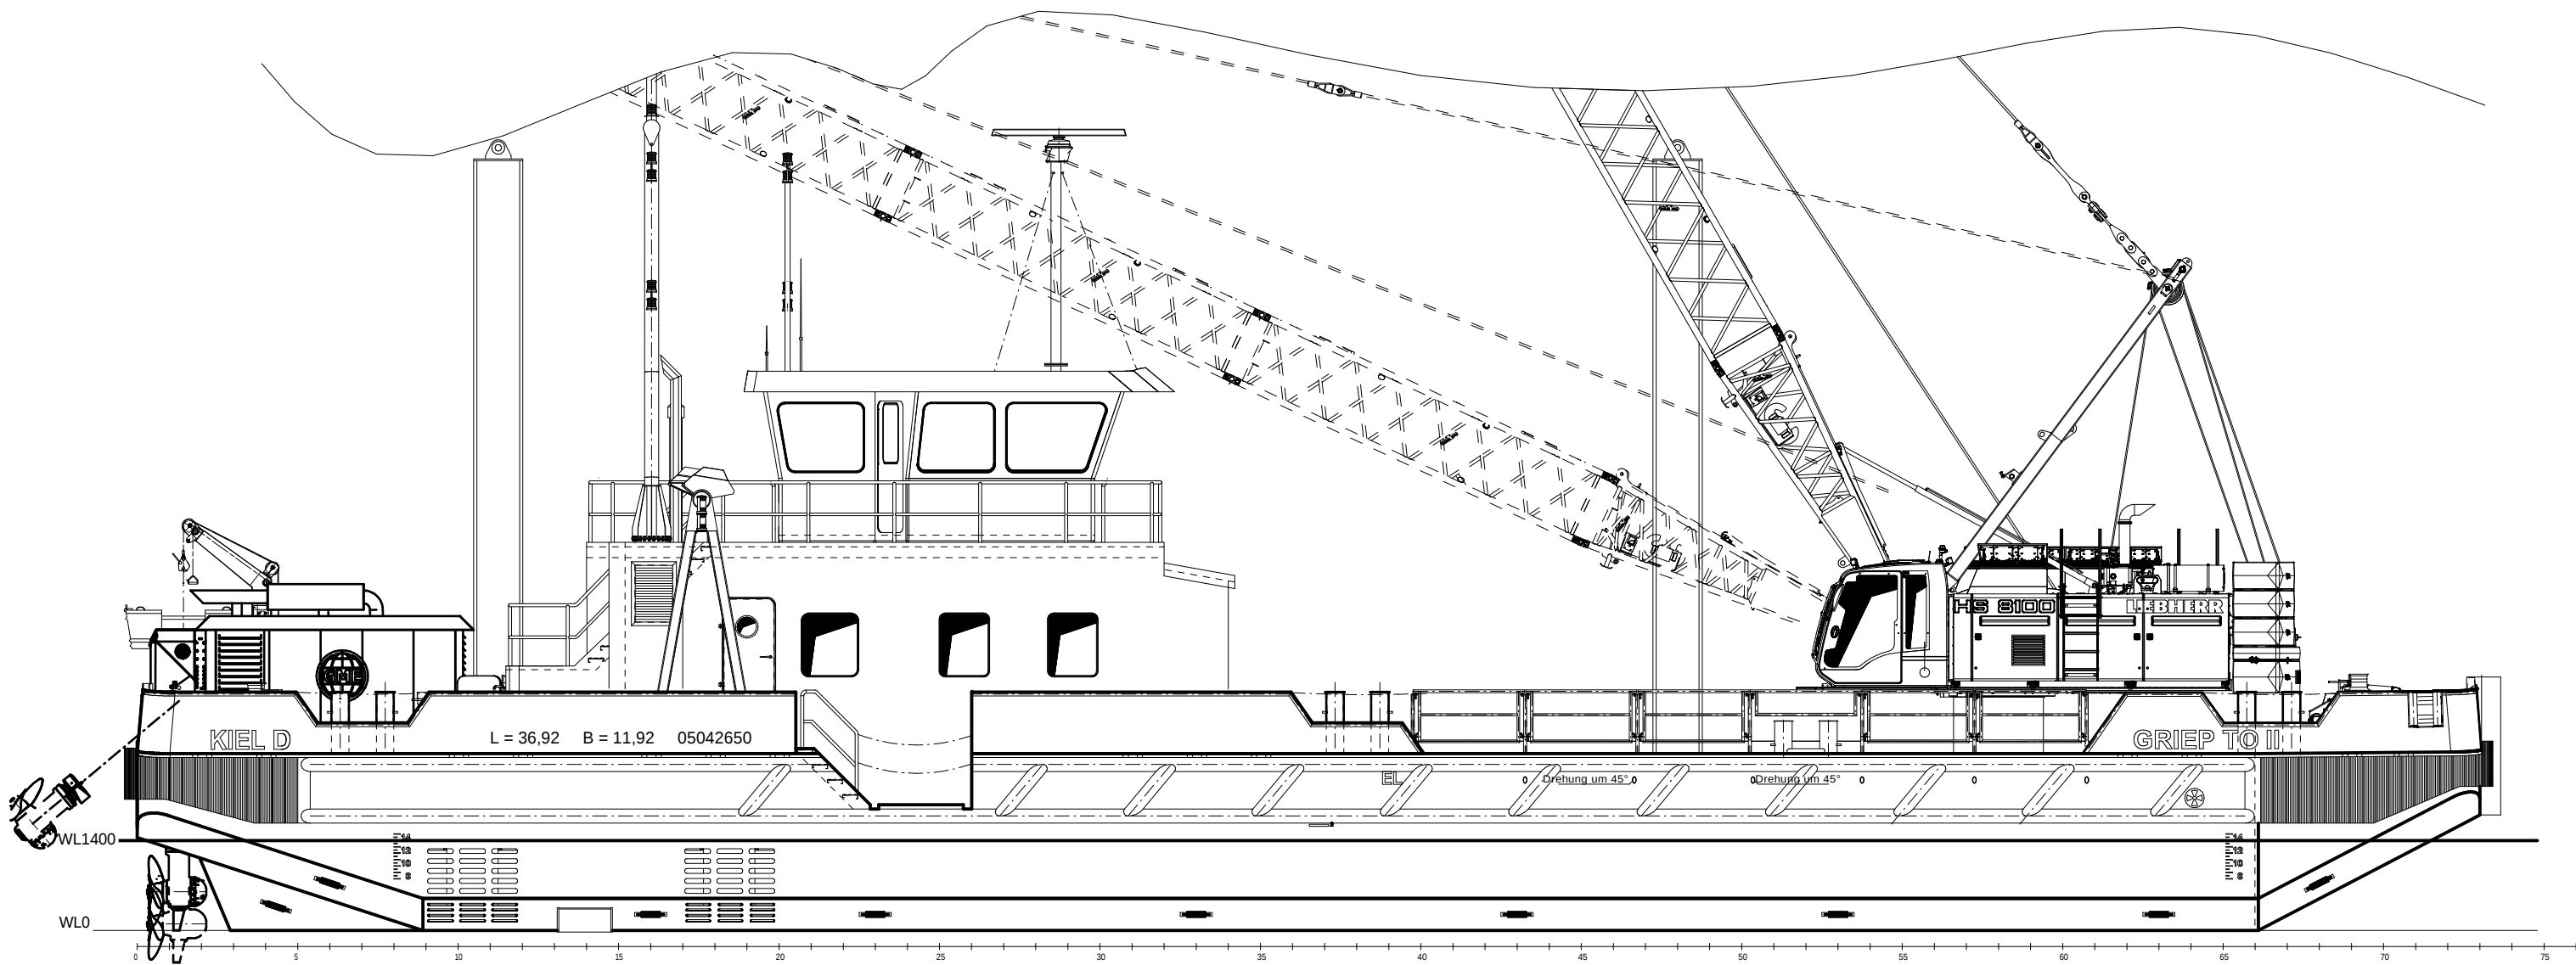


Draufsicht Boden

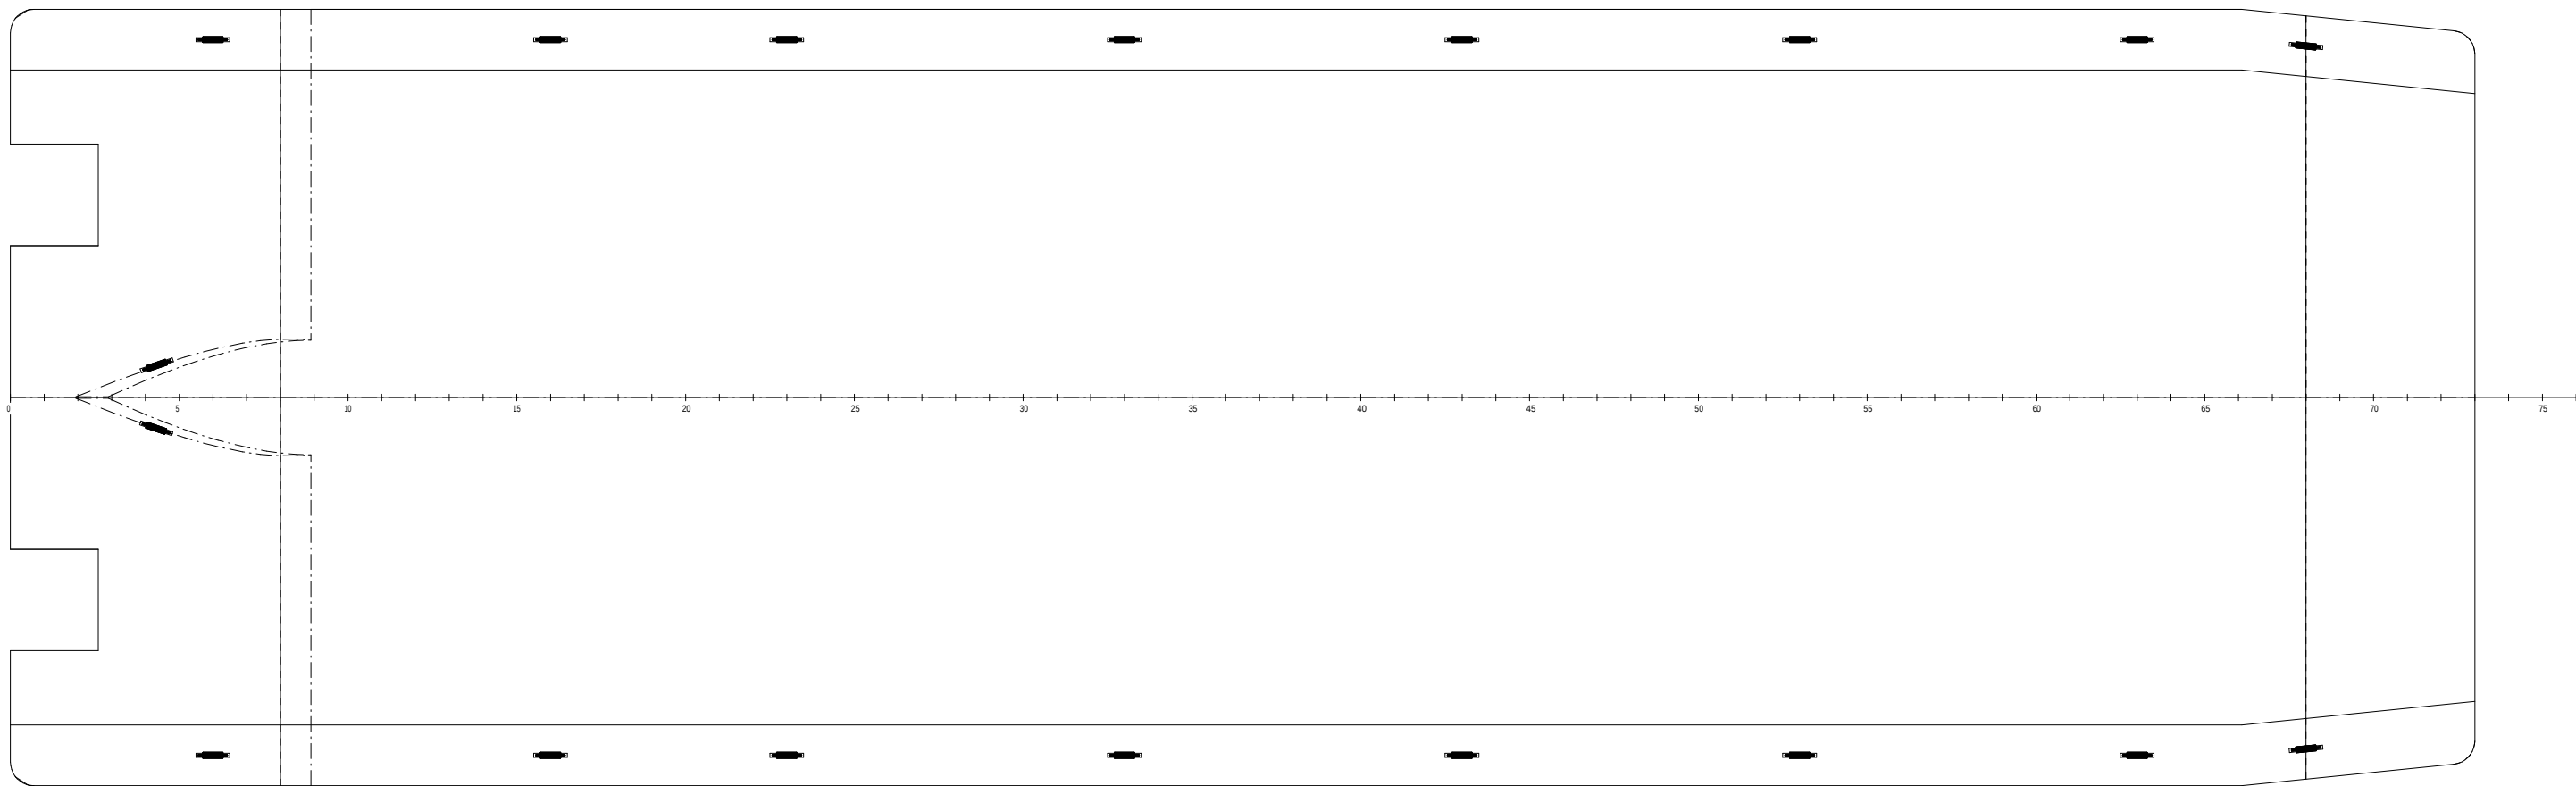

Draufsicht Tanks und Seekästen

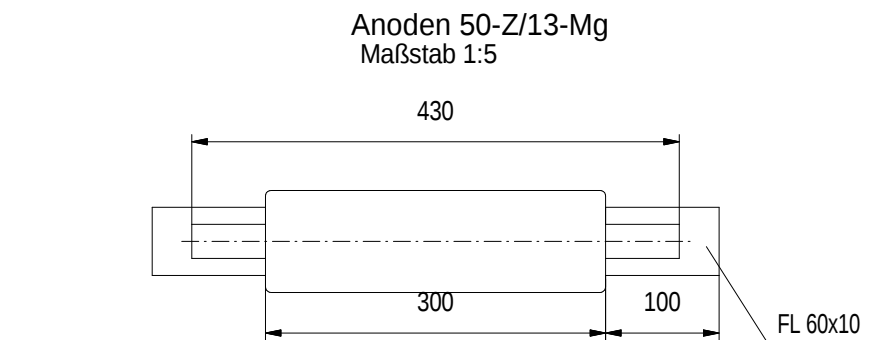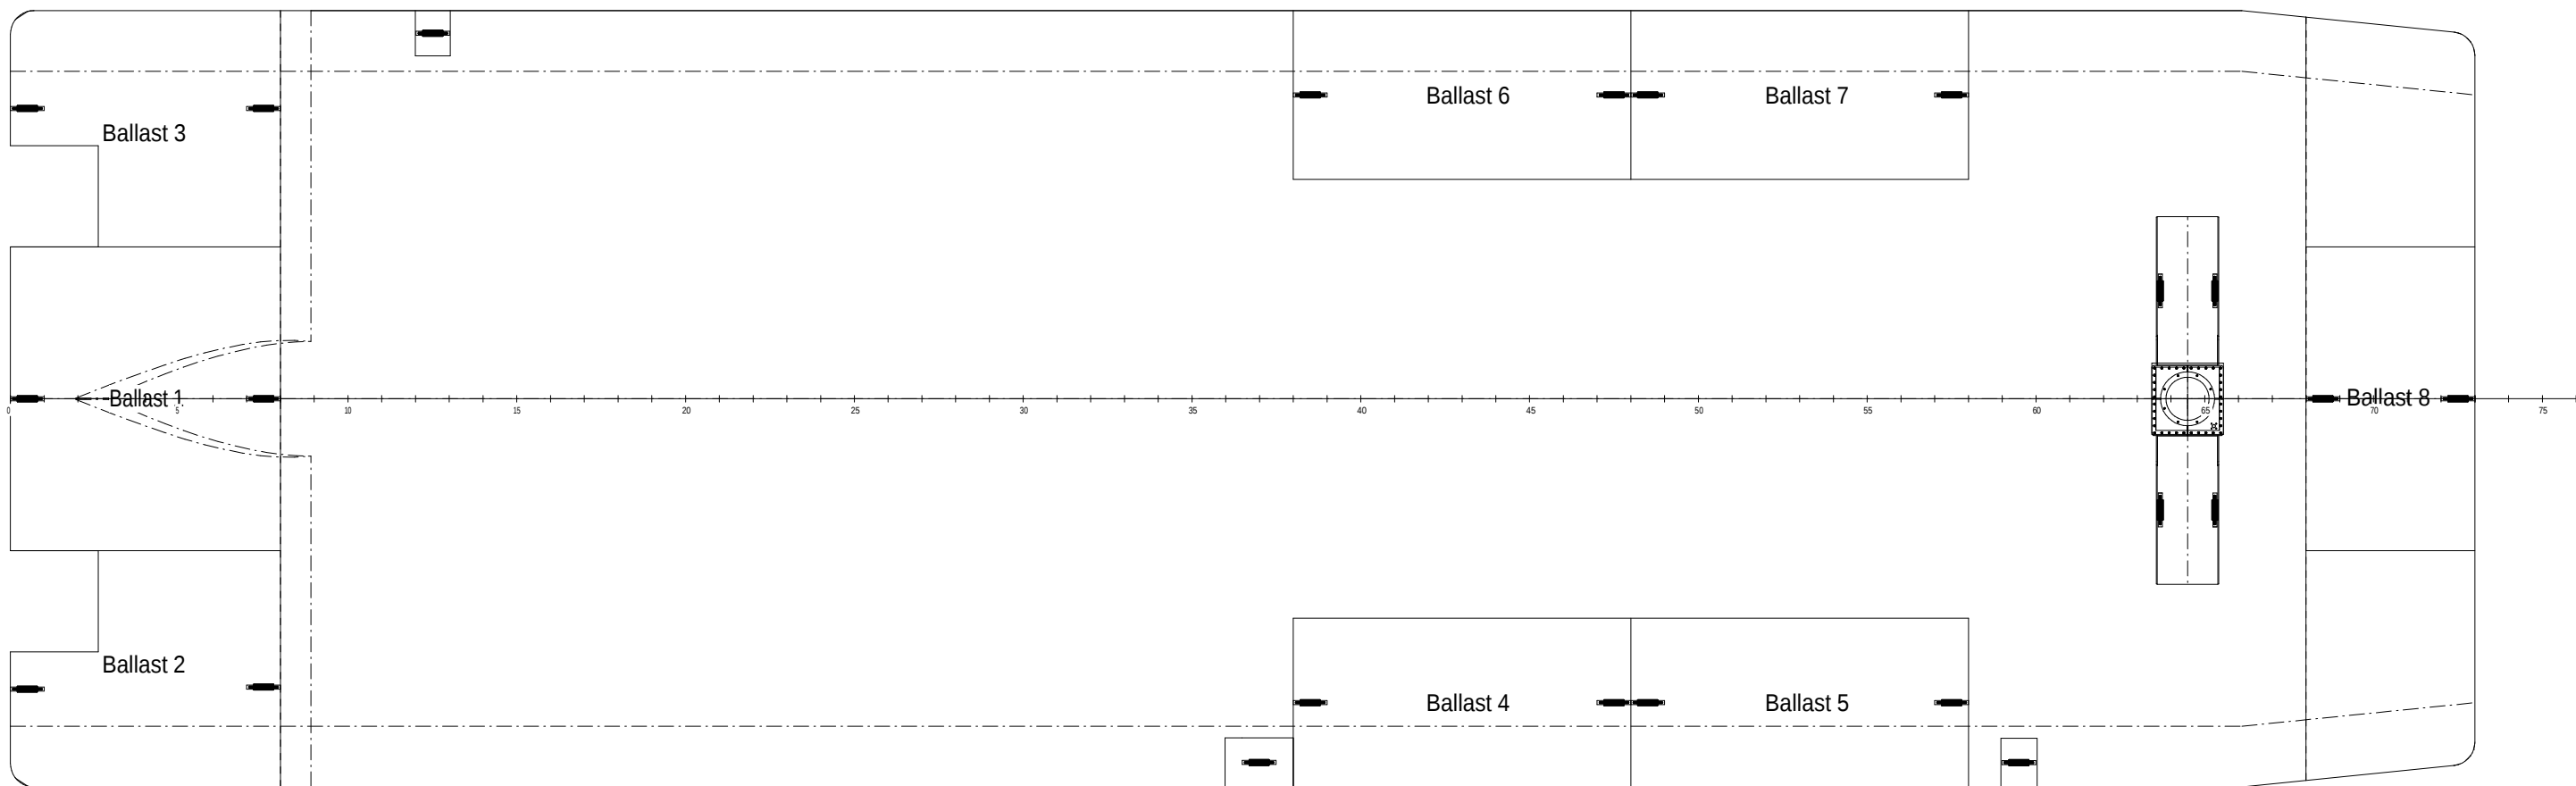

Vorderansicht

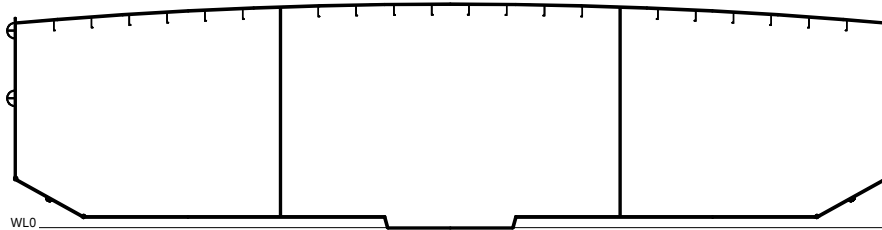

b	dem Ablieferungszustand angepasst	04.10.2016	Ringw.
a	In Ballasttanks --> Magnesiumanoden	10.03.2016	Ringw.
Version/Index	Änderungen bzw. Ergänzungen / zugehörige Pläne	Datum	Name
Raum für Vermerke der ausführenden Firma		Mehrzweck-Arbeitsschiff GRIEP TO II	Maßstab 1 : 100
		Baunummer Wert: 199	Blatt Nr. :
Projektnummer Konstruktion: 108		ZeichnungNr.: 108_16_01_4420	Bearbeitung
Schiffswert Ballast - Schiffswert S. 39317 Neudertien		GL-Registrierte Nummer: 118122	Anodenplan
Zeichnung gefertigt / bearbeitet (Datum, Name)		Vermerke des bearbeitenden Ingenieurbüros	
01.02.2016 Ringwelski			



Ausführungszeichnung
Generaldirektion Wasserstraßen und Schifffahrt
Fachstelle Maschinenwesen Nord beim WSA Kiel-Holtenau

OrgEin Amt	AB	BWaStr Nr	ZB	Kilometer	s	OArt	ObjektidentNr.	Objekt- Teil	ZK	OB
Objektbenennung										
Objektteil										
Einzelheit										
Die Übereinstimmung mit der Ausführung wird bestätigt:				Entwurf Nr.		Blatt-Nr.		DVU-Identifikation		
				Zeichnung Nr.		Maßstab		DVU-Index		
Ort, Datum		Unterschrift, Funktion								

Abgabeunterlage
Wertt. Bolle: GrnStH
Datum: 04.10.2016