



Schichtenverzeichnis defekte Grundwassermeßstelle


BK 2a

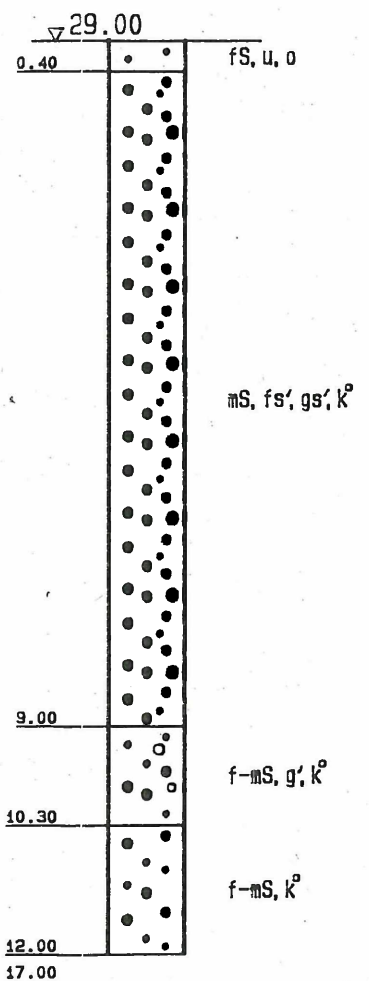

BK 2b

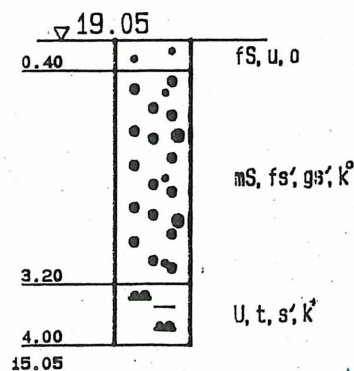

BK 2c

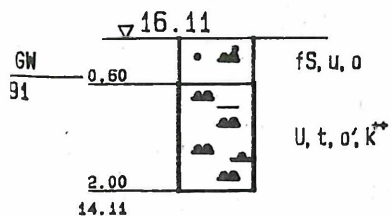

Wasserstraßen- und Schifffahrtsamt
Oder-Havel
Schneidemühlenweg 21
16225 Eberswalde

M 1:100