


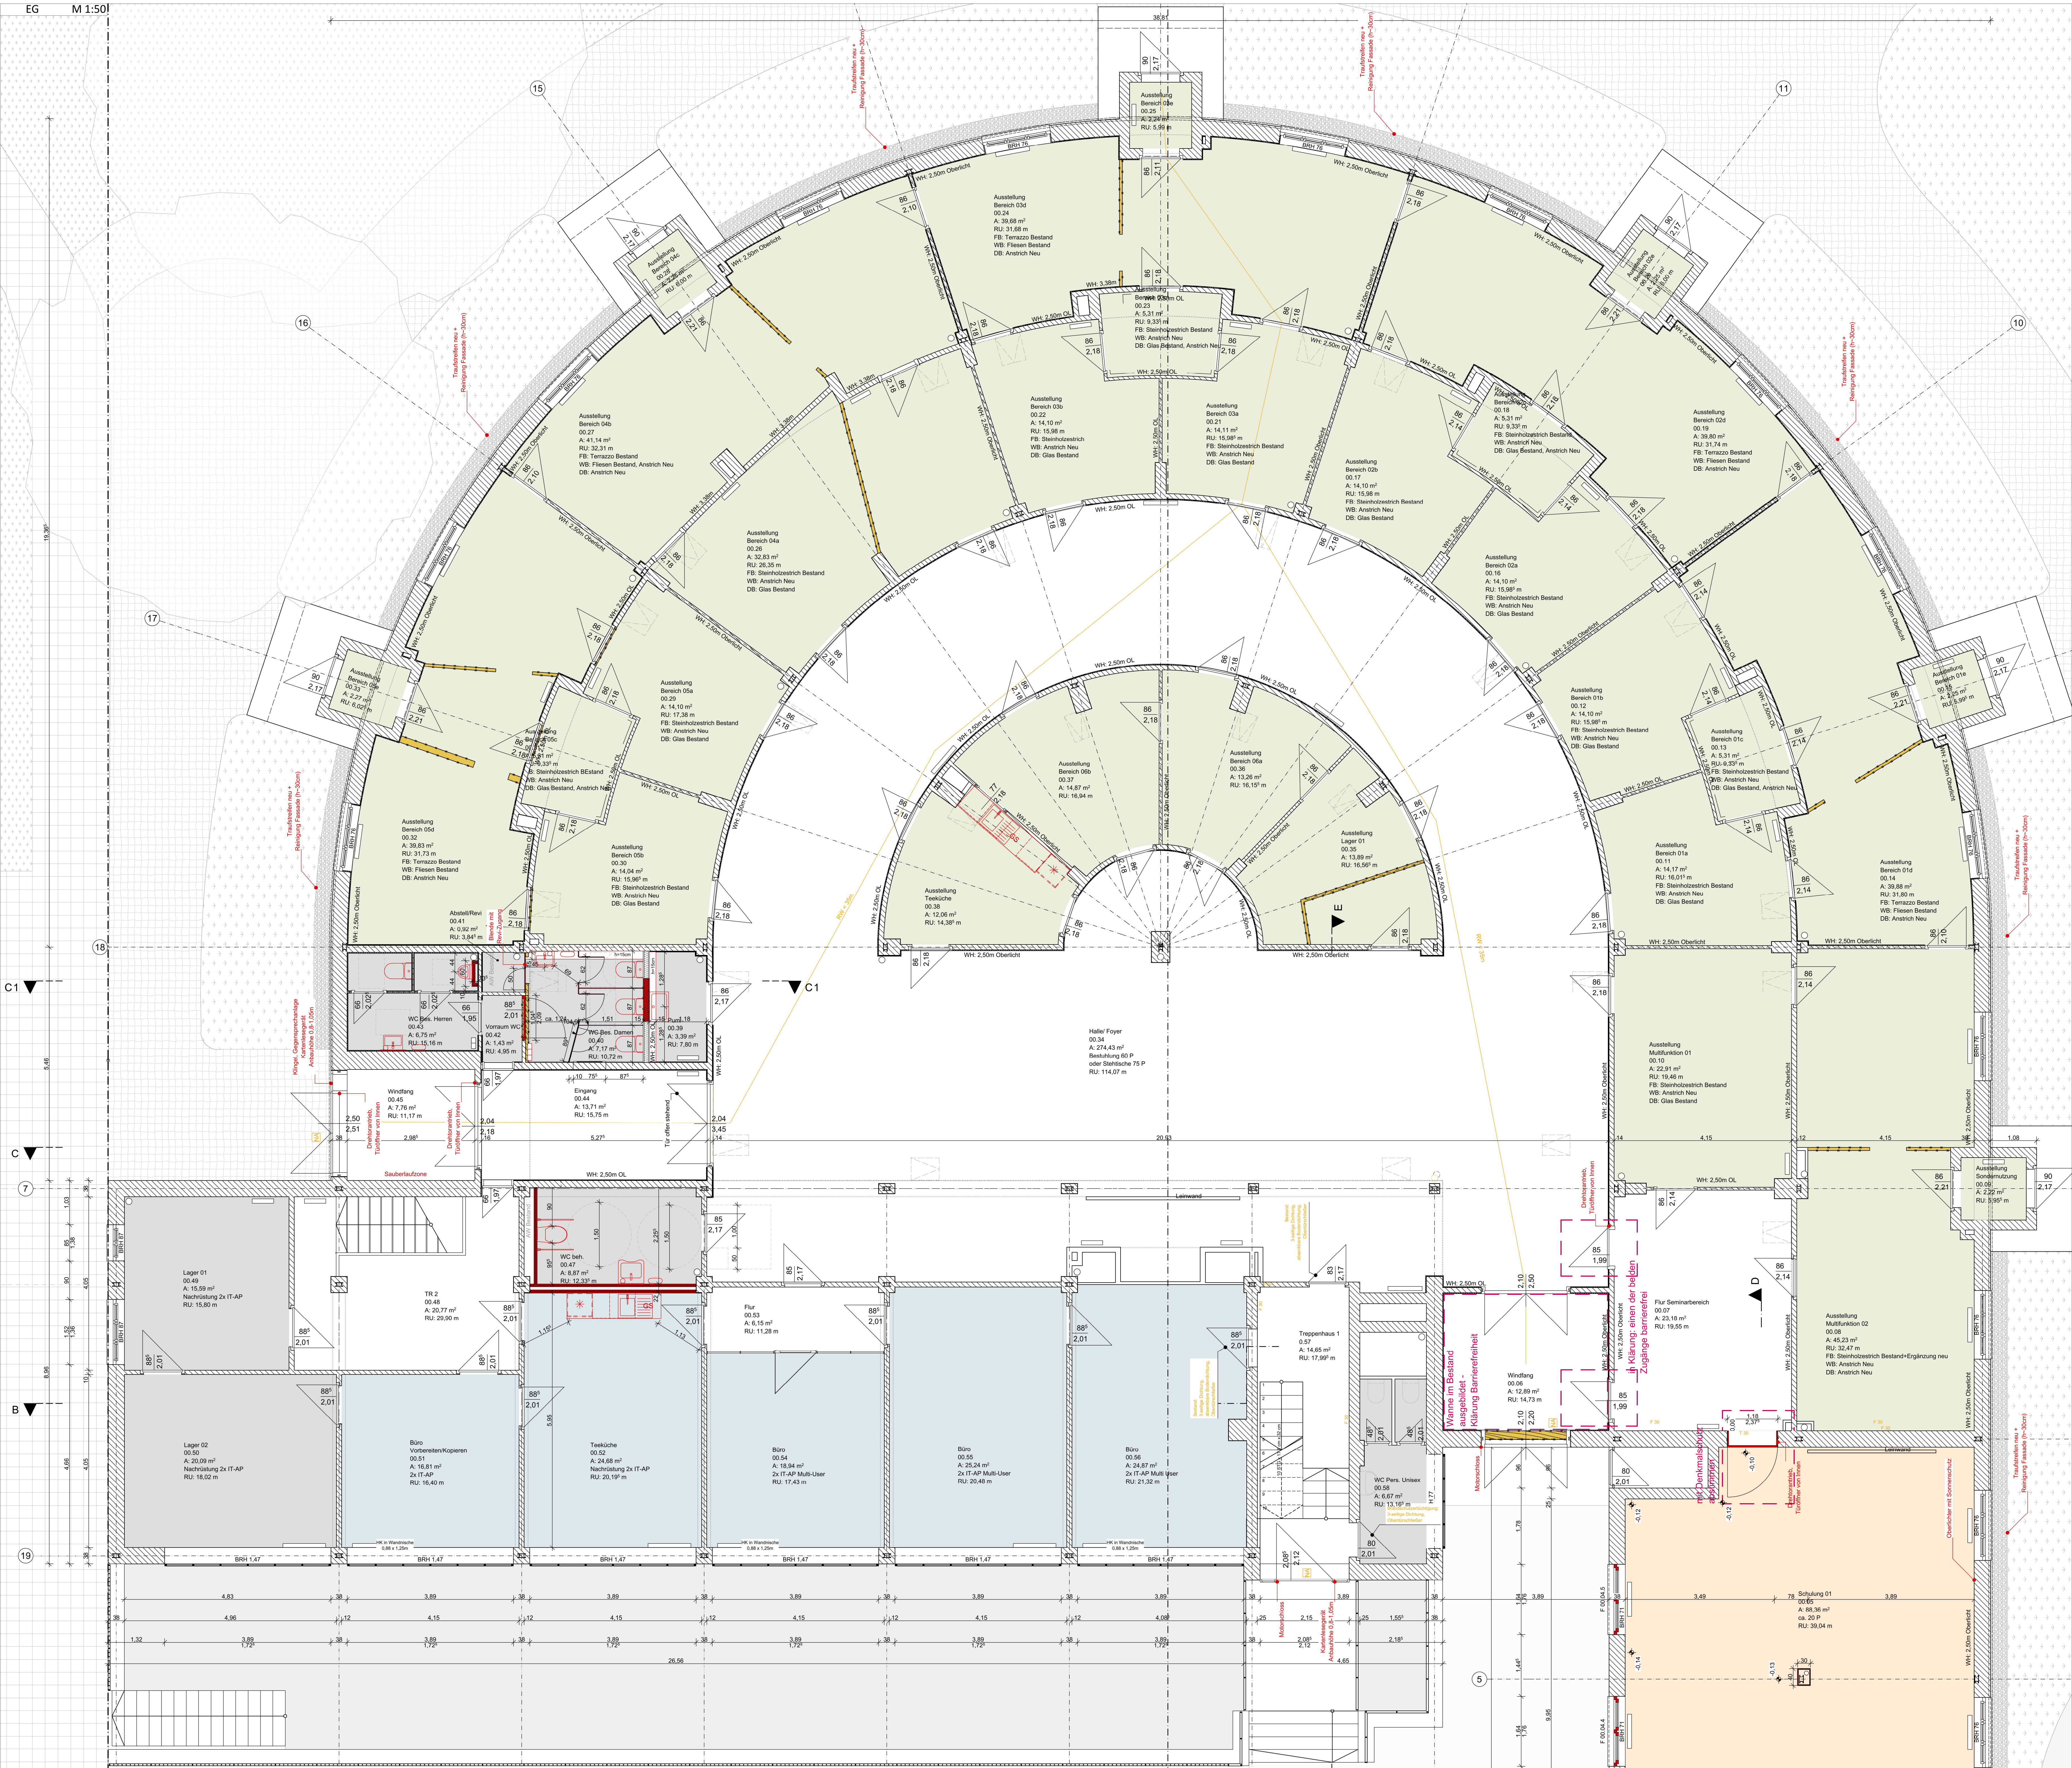

Stahlbeton (SB)

Hochlochziegel (HLZ)

Kalksandstein (KS)

Porenbeton (PB)

Dämmung

Trockenbau

Wanddurchbruch (WD)

Wandschutz (WS)

Deckendurchbruch (DD)

Kanten unter bzw. hinter der Schnittebene

Kanten über bzw. vor der Schnittebene

1m - 1 bzw. 2m-Linie

UHD - Unterhangsloche

U/LZ - Unter-/Überzug

Regenwasserleitung

Schmutzwasserleitung

Mischwasserleitung

Trinkwasserleitung

Gasleitung

Elektroinstallationsleitung

Telekommunikationsleitung

Raumnummer

Raumname/-nutzung

Fläche

Raumumfang

Raumhöhe

Bodenbelag

Fenster-ID

BRH - Rohbau-Brüstung

Tür-ID

Abkürzungen:

FFB - Fertigfußboden

KS - Kalksandstein

OK - Oberkante

UK - Unterkante

NRH - Normhöhenmaß

STG - Stiegegang

BRH - Rohbau-Brüstung

RU - Raumumfang

S - Schwelle

OL - Oberlicht

RR - Regenfallrohr

KR - Kontrollschacht

SH - Spülmaschine

TRH - Treppenhaus

NH - Hausanschlussraum

HAH - Hausanschlusskasten

HAE - Hausanschlussleitung

WW - Warmwasserspeicher

RO - Reinigungsöffnung

DL - Dachneigung

Hinweise:

- Siehe auch Objektsbeschreibung, Details, Statik, Bodengutachten, Fachingenieurpläne und Baugesamtheit

- Alle Maße und Höhen sind vom Unternahmer vor Arbeitsbeginn vor Ort zu prüfen

- Alle Höhen mit Metermaße abgleichen, bei Abweichungen Baustellung informieren!

- Höhenlage der Schächte und Leitungen vor Kanalverlegung abgleichen!

- Alle Maße sind Rohbaum Maße, wenn nicht anders angegeben!

- Türschwellen siehe Türliste!

- Bei Anstrich/Gipsputzarbeiten oder Trockenbauarbeiten am Mauerwerk Putzrisiken berücksichtigen!

- Bei Abblättern Außenputz abstrahlen und Innenputz mit Haftbrücke ausfüllen!

Index	Datum	Mia	Bemerkung
A	24.11.2025	Akk	Entfall Vorraum WC barrierefrei
B	30.01.2026	SKA, ABA	Umplanung Sanitär
			Anpassung Brandschutzanforderungen gem. Fortschreibung BSK

Projekt: Historisches Arbeitsamt Dessau
August-Bebel-Platz 16 in 06842 Dessau-Roßlau

Bauherr: Bundesagentur für Arbeit (BA)
vertr.d. BA-Geb.-Bau und Immo.-Management GmbH
Lina-Ammon-Straße 9 in 90471 Nürnberg

Betrifft: Ausführungsplanung Abbruch - Neubau

Project-Nr.	Maßstab	Datum	Plan-Nr.
2318	1:50	30.01.2026	Plan03
Freigabe Bauherr:	Freigabe Architekt:		Index B