

Hochwasserschutzkonzeption Ehle von Station 0+000.0 bis Station 36+581.0

Bearbeiter: Gaethke

erstellt: 30.10.2007


Höhenbezugssystem: DHHN 92 (NHN)

Höhenstatus: 160

Brücke - Station 4+630.0

Bezeichnung: Fußgänger- und Fahrradbrücke Am Schenkenteich

Bauwerksseite: Einlauf

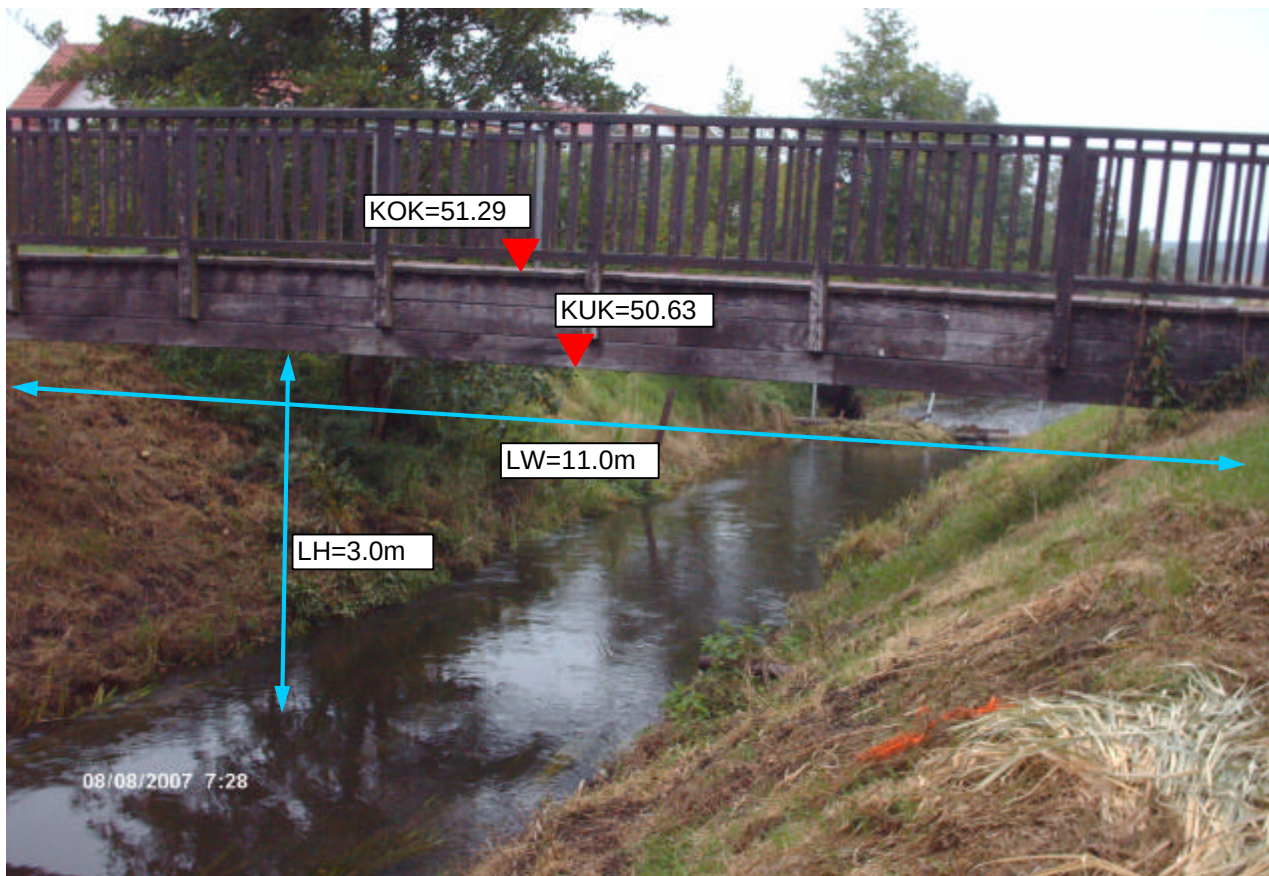

Bildname: bw07E

Hochwasserschutzkonzeption Ehle von Station 0+000.0 bis Station 36+581.0

Bearbeiter: Gaethke

erstellt: 30.10.2007


Höhenbezugssystem: DHHN 92 (NHN)

Höhenstatus: 160

Brücke - Station 5+362.0

Bezeichnung: Fußgänger- und Fahrradbrücke (Holz)

Bauwerksseite: Einlauf

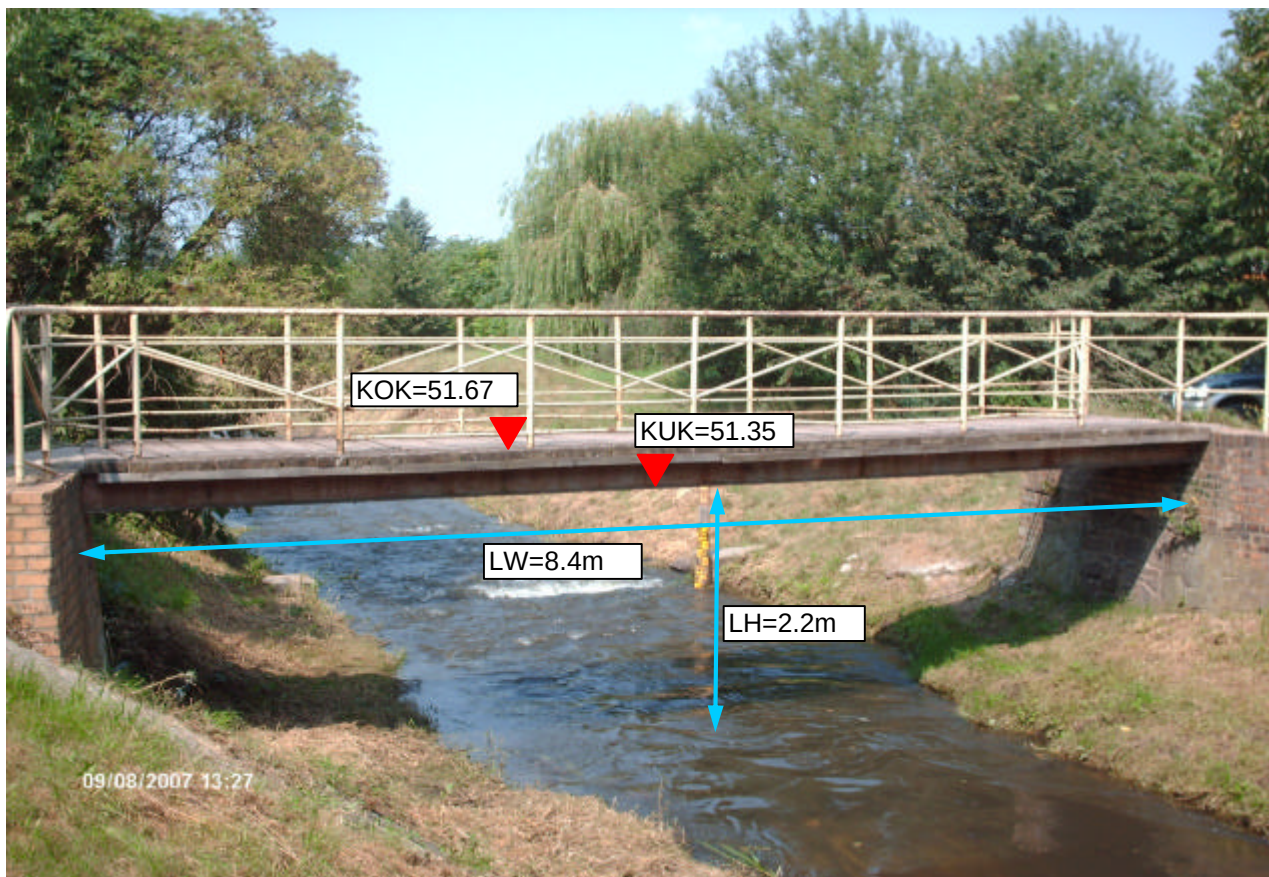

Bildname: bw08E

Hochwasserschutzkonzeption Ehle von Station 0+000.0 bis Station 36+581.0

Bearbeiter: Gaethke

erstellt: 30.10.2007

Höhenbezugssystem: DHHN 92 (NHN)

Höhenstatus: 160

Rohr - Station 5+759.0

Bezeichnung: Heizleitung

Bauwerksseite: Einlauf



Bildname: bw09E

Hochwasserschutzkonzeption Ehle von Station 0+000.0 bis Station 36+581.0

Bearbeiter: Gaethke

erstellt: 30.10.2007


Höhenbezugssystem: DHHN 92 (NHN)

Höhenstatus: 160

Brücke - Station 5+817.0

Bezeichnung: Schillerbrücke Salzstraße

Bauwerksseite: Einlauf

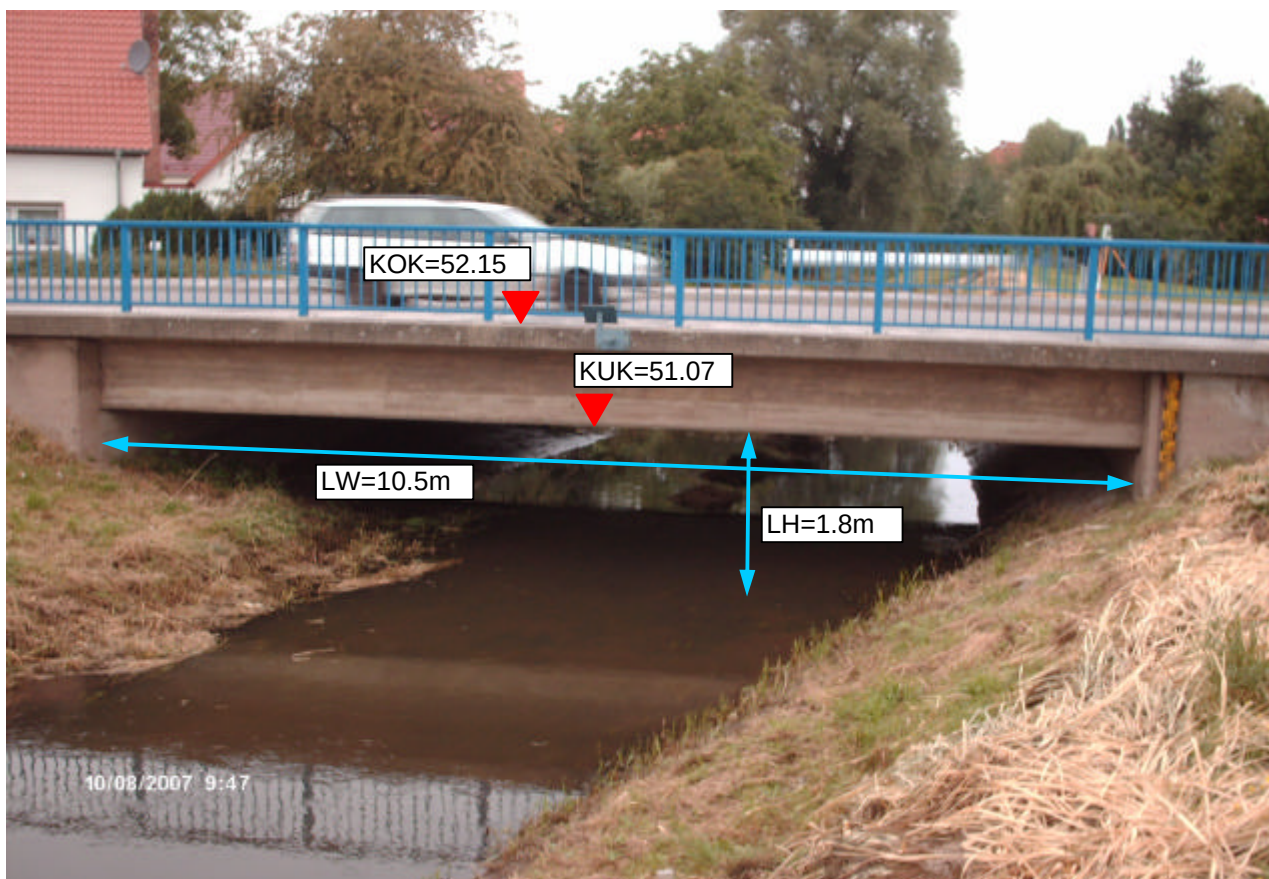

Bildname: bw10E

Hochwasserschutzkonzeption Ehle von Station 0+000.0 bis Station 36+581.0

Bearbeiter: Gaethke

erstellt: 30.10.2007


Höhenbezugssystem: DHHN 92 (NHN)

Höhenstatus: 160

Brücke - Station 6+244.0

Bezeichnung: Straßenbrücke Fuchsbergstraße

Bauwerksseite: Einlauf

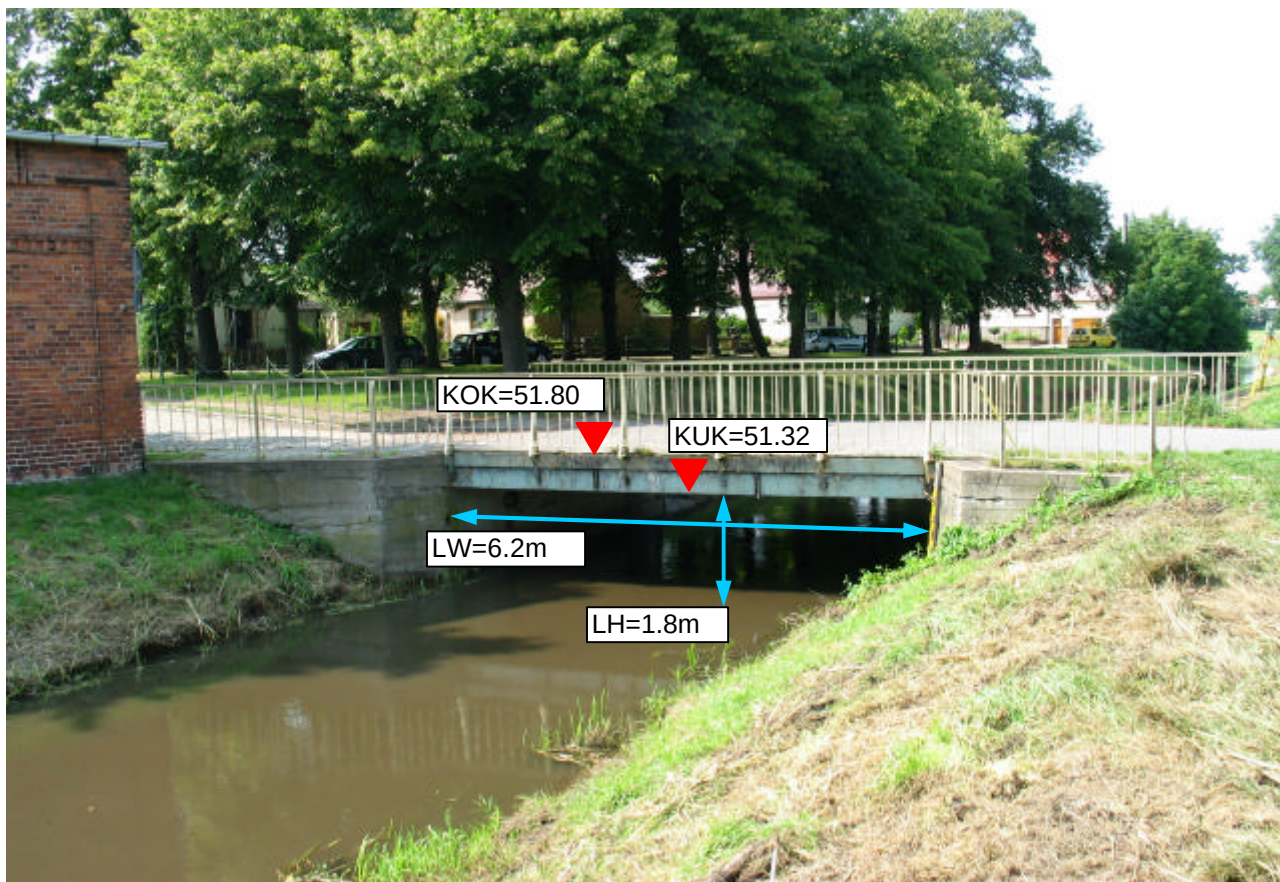

Bildname: bw11E

Hochwasserschutzkonzeption Ehle von Station 0+000.0 bis Station 36+581.0

Bearbeiter: Gaethke

erstellt: 30.10.2007


Höhenbezugssystem: DHHN 92 (NHN)

Höhenstatus: 160

Brücke - Station 6+878.0

Bezeichnung: Fußgänger-Fahrradbrücke nahe Pflegeheim

Bauwerksseite: Einlauf

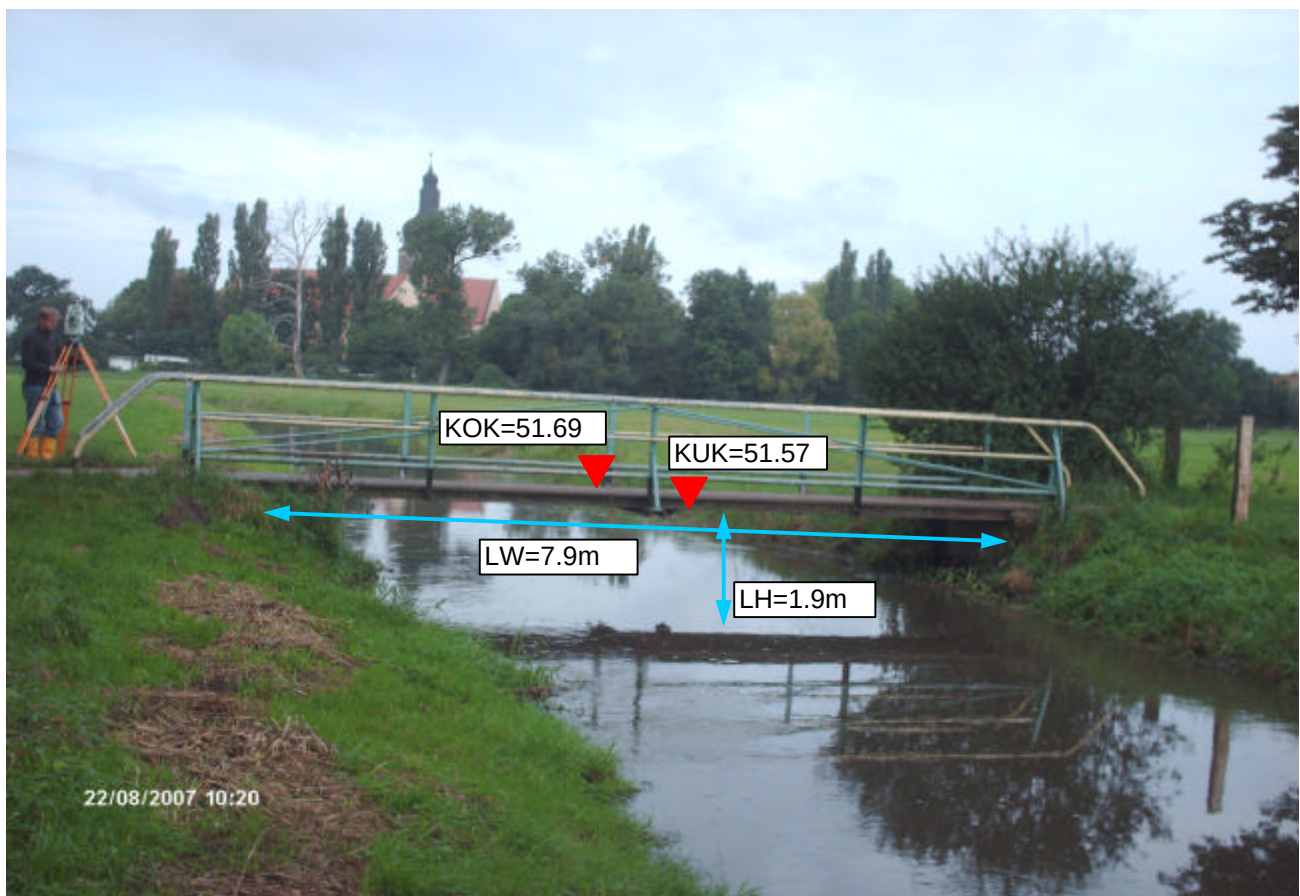

Bildname: bw12E

Hochwasserschutzkonzeption Ehle von Station 0+000.0 bis Station 36+581.0

Bearbeiter: Gaethke

erstellt: 30.10.2007

Höhenbezugssystem: DHHN 92 (NHN)

Höhenstatus: 160

Brücke - Station 7+169.0

Bezeichnung: Fußgänger-Fahrradbrücke an der Furth

Bauwerksseite: Einlauf



Bildname: bw13E

Hochwasserschutzkonzeption Ehle von Station 0+000.0 bis Station 36+581.0

Bearbeiter: Gaethke

erstellt: 30.10.2007

Höhenbezugssystem: DHHN 92 (NHN)
Höhenstatus: 160

Wehr - Station 7+493.0

Bezeichnung: Wehr

Bauwerksseite: Einlauf



Bildname: bw14E

Hochwasserschutzkonzeption Ehle von Station 0+000.0 bis Station 36+581.0

Bearbeiter: Gaethke

erstellt: 30.10.2007


Höhenbezugssystem: DHHN 92 (NHN)

Höhenstatus: 160

Brücke - Station 7+898.0

Bezeichnung: Eisenbahnbrücke

Bauwerksseite: Einlauf

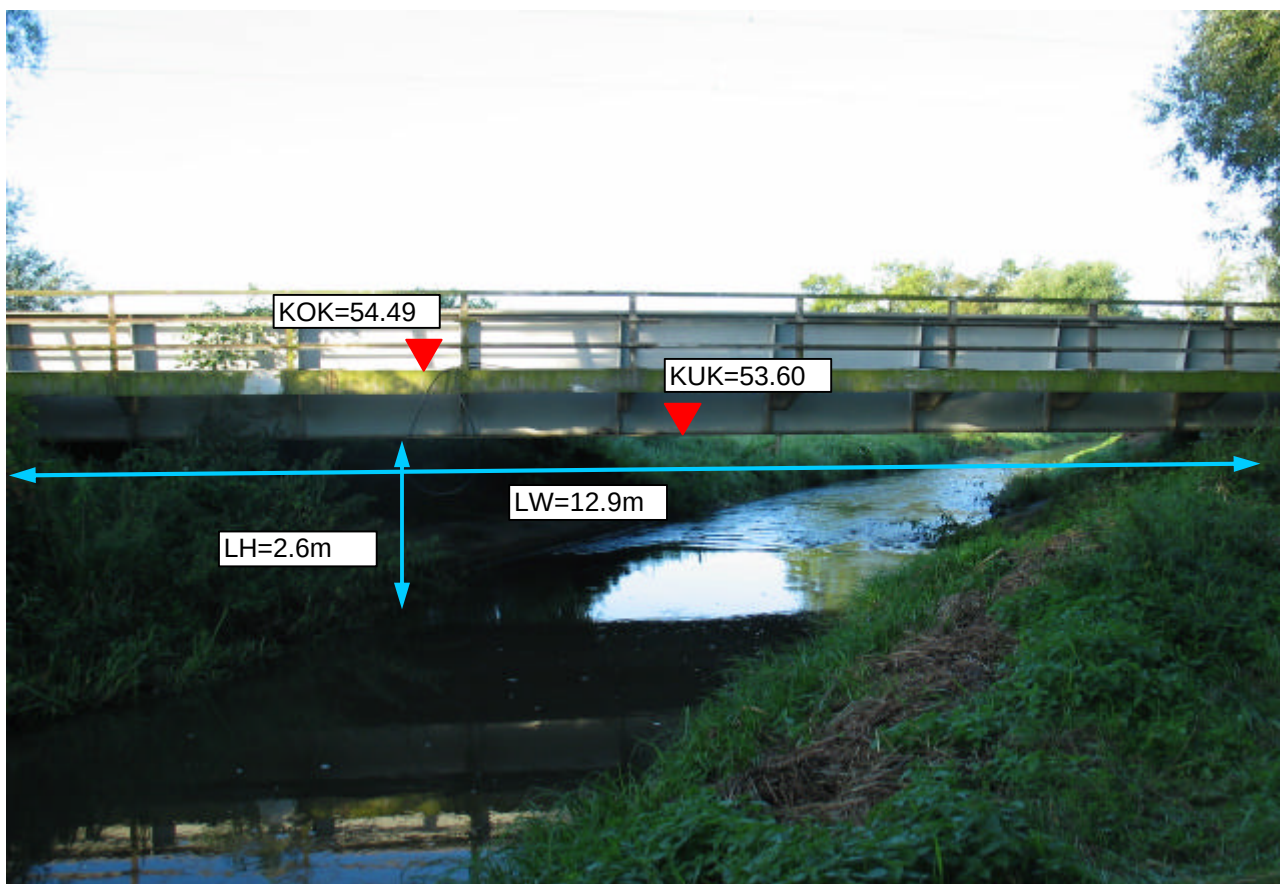

Bildname: bw15E

Hochwasserschutzkonzeption Ehle von Station 0+000.0 bis Station 36+581.0

Bearbeiter: Gaethke

erstellt: 30.10.2007


Höhenbezugssystem: DHHN 92 (NHN)

Höhenstatus: 160

Brücke - Station 9+414.0

Bezeichnung: Fußgänger-Fahrradbrücke ehem. Kleinbahnlinie

Bauwerksseite: Einlauf

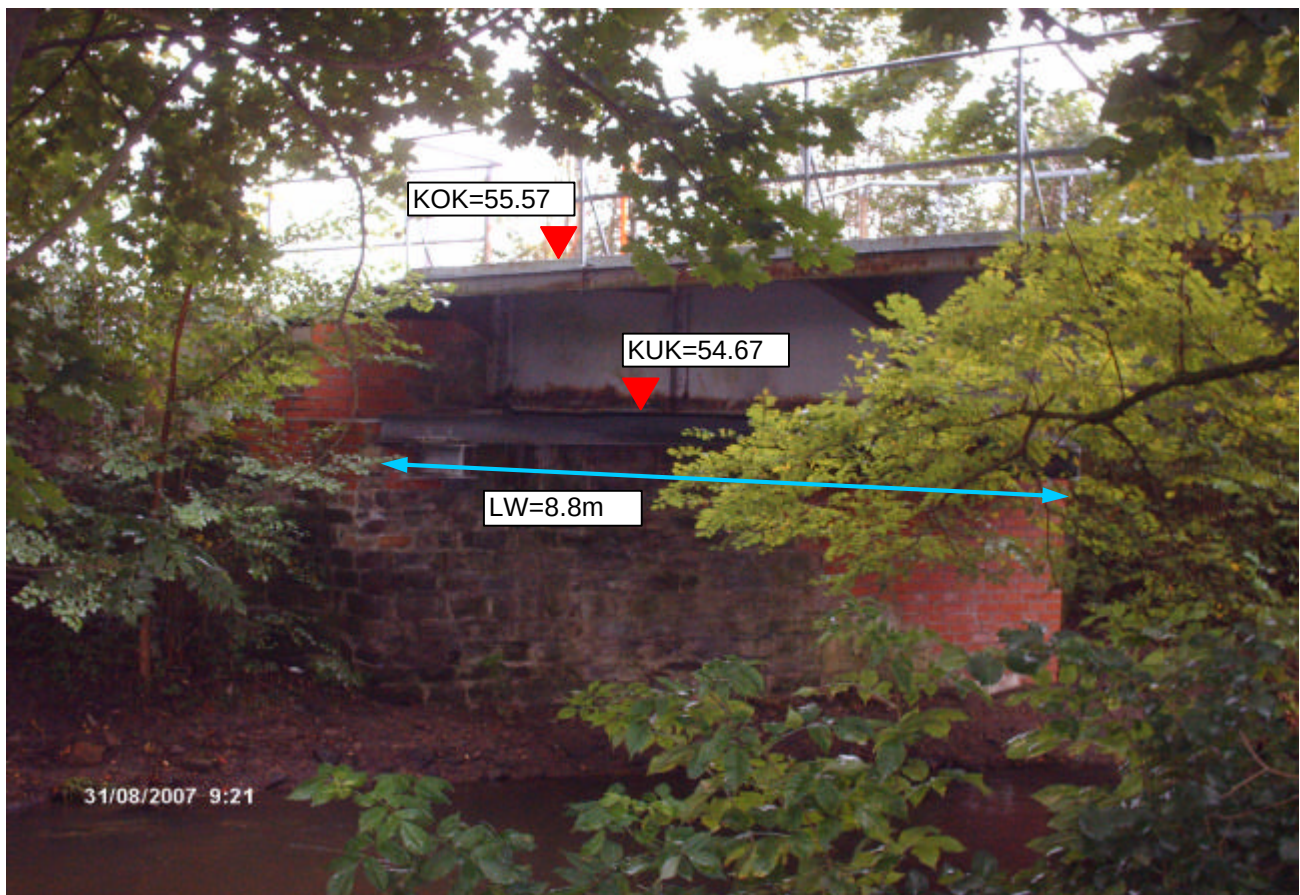

Bildname: bw16E

Hochwasserschutzkonzeption Ehle von Station 0+000.0 bis Station 36+581.0

Bearbeiter: Gaethke

erstellt: 30.10.2007


Höhenbezugssystem: DHHN 92 (NHN)

Höhenstatus: 160

Brücke - Station 9+499.0

Bezeichnung: Straßenbrücke Ernst-Thälmann-Str.

Bauwerksseite: Einlauf

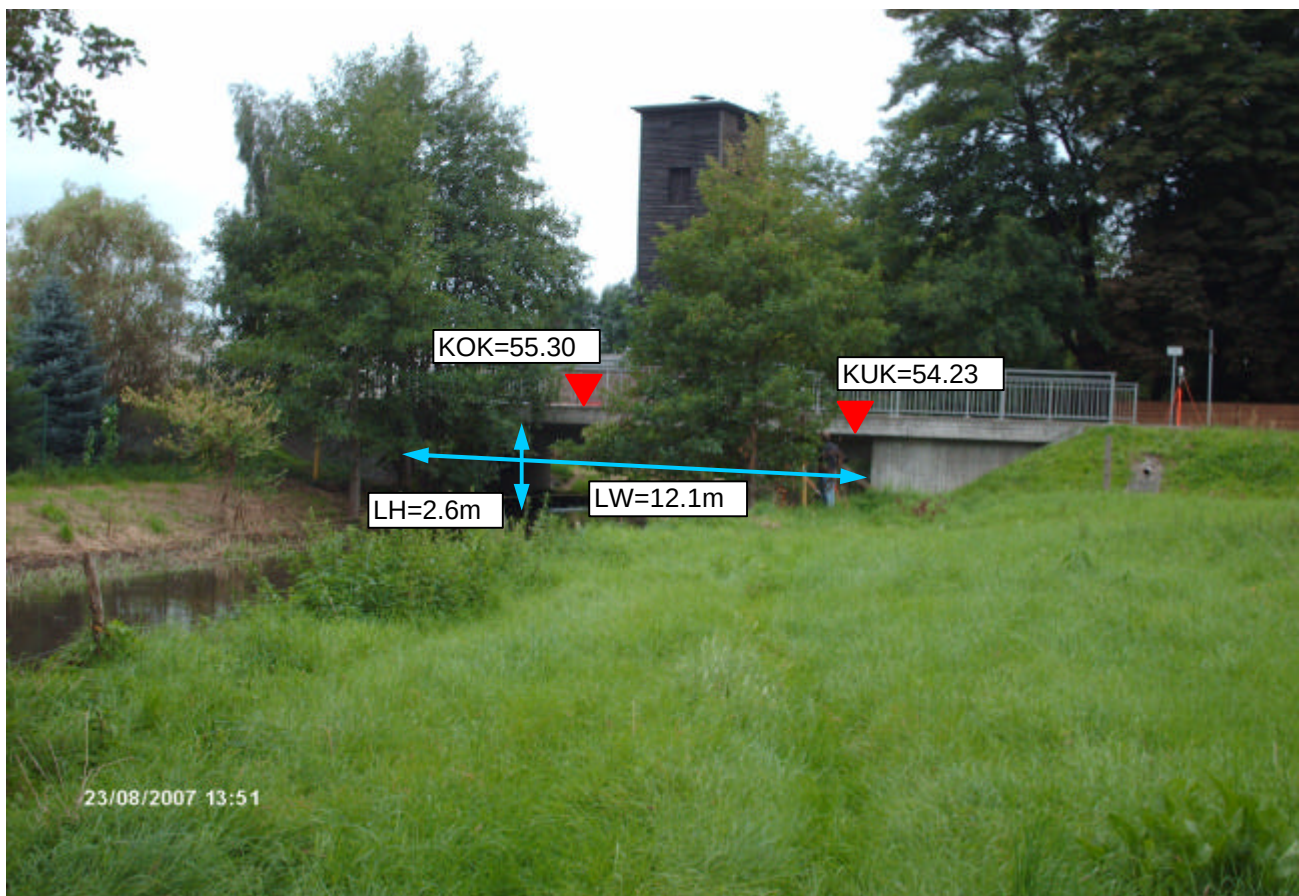

Bildname: bw17E

Hochwasserschutzkonzeption Ehle von Station 0+000.0 bis Station 36+581.0

Bearbeiter: Gaethke

erstellt: 30.10.2007


Höhenbezugssystem: DHHN 92 (NHN)

Höhenstatus: 160

Brücke - Station 10+011.0

Bezeichnung: Straßenbrücke (B184) Umgehung

Bauwerksseite: Einlauf

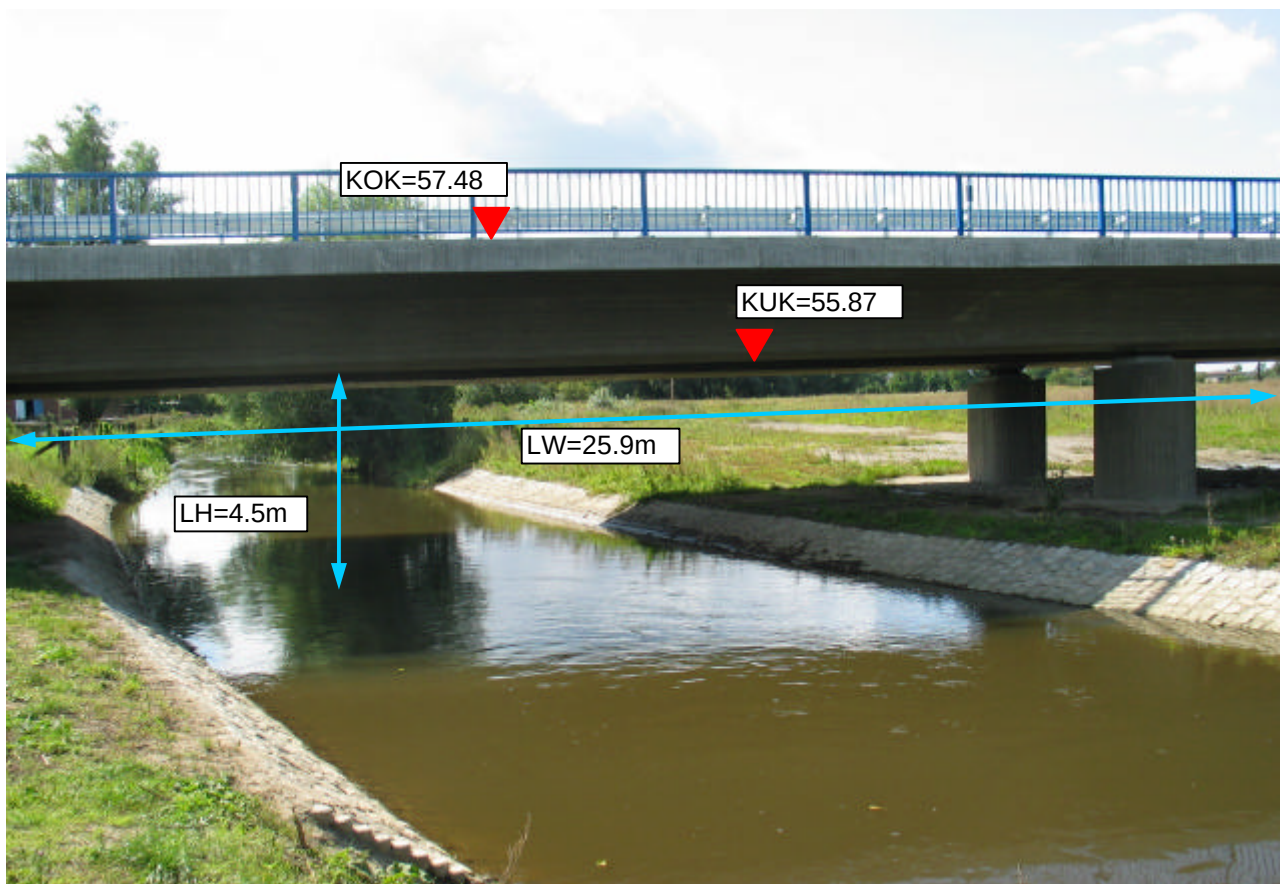

Bildname: bw18E

Hochwasserschutzkonzeption Ehle von Station 0+000.0 bis Station 36+581.0

Bearbeiter: Gaethke

erstellt: 30.10.2007

Höhenbezugssystem: DHHN 92 (NHN)

Höhenstatus: 160

Wehr - Station 10+943.0

Bezeichnung: Schützenwehr

Bauwerksseite: Einlauf



Bildname: bw19E