III DIESEM BEREICH WERDEN DIE NADELN POS. 35 UND 36 UM 20 cm HÖHER GEZOGEN

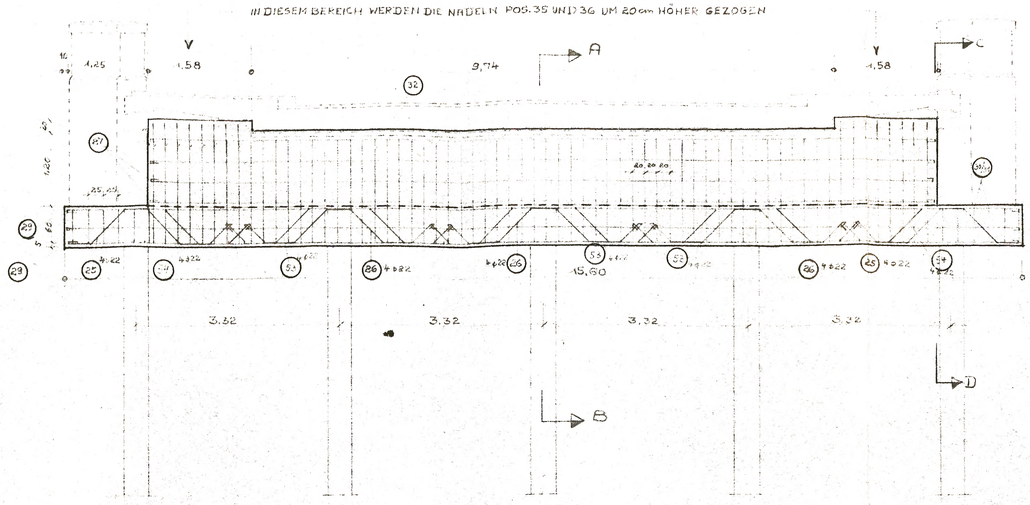

LÄNGSSCHNITT
M. 1:50

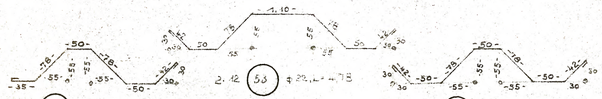

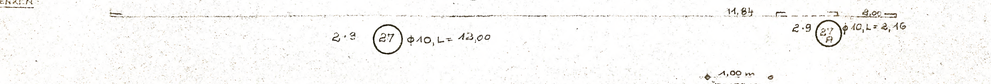

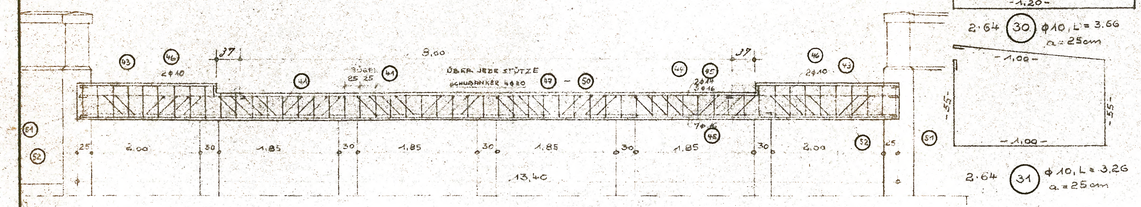

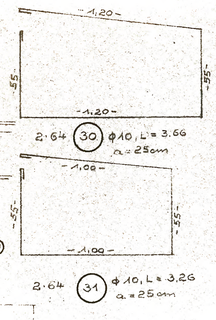

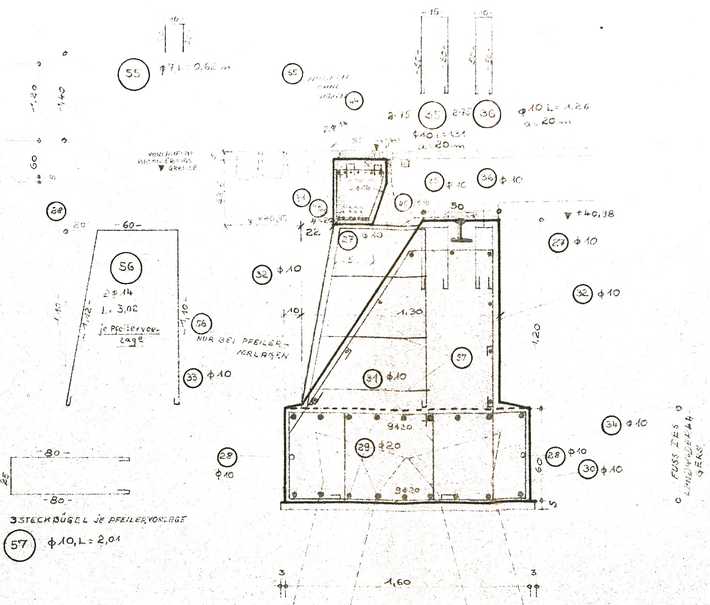

SCHNITT: A-B
M.: 1:20

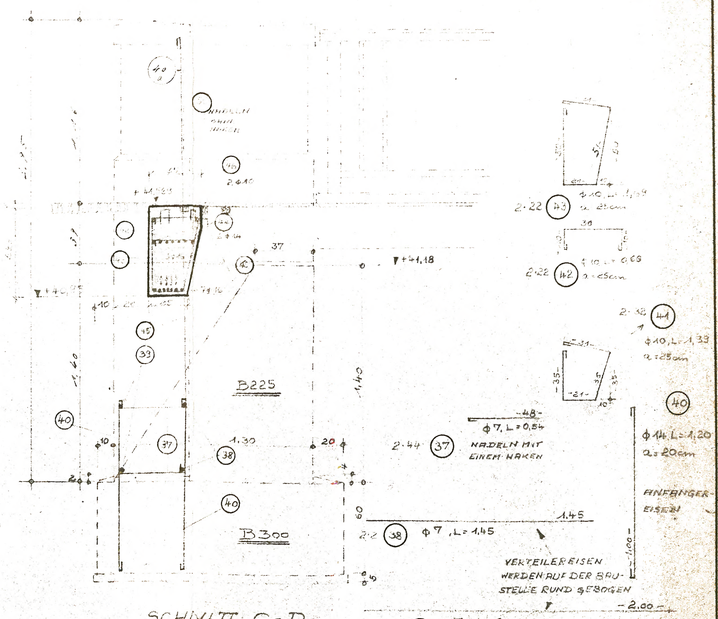

SCHNITT: C-D
M. 1:20

GRUNDRISS
M.: 1:50

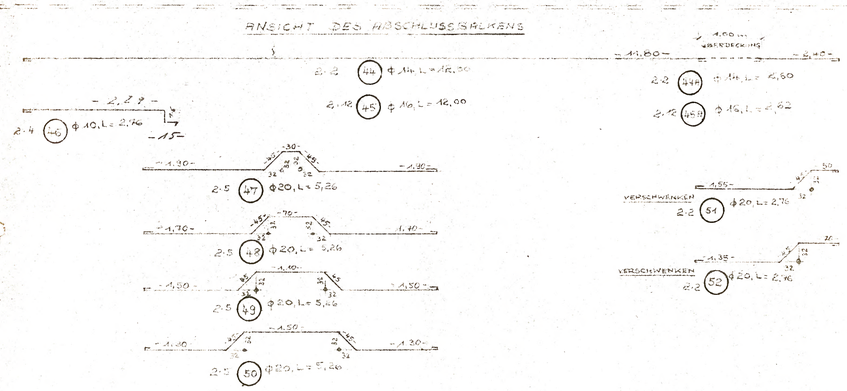

STAHLAUSZUG 1

POS.	STCK.	ϕ	LÄNGE	ϕ 7	ϕ 10	ϕ 14	ϕ 16	I 20	ϕ 22
25	16	22	3,61						57,76
26	24	22	4,18						100,32
27 / 27A	26 / 18	10	12,00 / 2,16		312,00 / 38,88				
28	4	10	12,00		48,00				
28A	4	10	4,86		19,44				
29	36	20	12,00					432,00	
29A	36	20	4,96					177,56	
30	168	10	3,66		614,88				
31	128	10	3,26		417,28				
32	150	10	2,96		324,80				
33	110	10	1,79		172,76				
34	110	10	1,66		225,60				
35	150	10	1,31		126,20				
36	150	10	1,26		183,00				
37	351	7	0,84	190,01					
38	40	7	1,45	58,00					
39	40	7	2,00	80,00					
40	88	14	1,20			105,60			
41	64	10	1,33		85,36				
42	44	10	0,65		28,64				
43	44	10	1,69		74,36				
44	4	14	12,30			49,20			
44A	4	14	6,50			26,00			
45	24	16	12,00				288,00		
45A	24	16	6,82				163,68		
Σ m				327,01	2.619,24	164,40	451,68	610,56	158,08
Kg/lfm				0,302	0,617	1,208	1,578	2,466	2,384
kg				99,08	1.616,17	198,11	553,69	1505,84	376,94

4446,30 + 1588,45 = GESAMT: 6029,75 kg

STAHLAUSZUG 2

POS.	STCK.	ϕ	LÄNGE	ϕ 7	ϕ 10	ϕ 14	ϕ 20	ϕ 22
46	8	10	2,76		22,08			
47	10	20	5,26				52,60	
48	10	20	5,26				52,60	
49	10	20	5,46				54,60	
50	10	20	5,20				52,00	
51	4	20	2,76				11,04	
52	4	20	2,76				11,04	
53	24	22	4,78					114,72
54	18	22	3,91					69,58
55	216	7	0,62	133,92				
56	22	14	3,00			50,40		
57	30	10	2,01		60,30			
40 a	88	14	3,00			184,80		
Σ m				133,92	82,38	184,80	232,84	184,28
Kg/lfm				0,302	0,617	1,208	2,466	2,384
kg				40,44	50,83	223,26	574,10	439,27

1.328,45 kg


Bestandszeichnung
Die Übereinstimmung mit der Ausführung bescheinigt.
Berlin, den 8.5.58

ACHTUNG: IN DEN FUSS DES LANDWIDERLAGERS KOMMEN IM BEREICH DER BETON-GELÄNDER- PFEILER DIE IN SCHNITT C-D DARGESTELLTE ANFÄNGEREISEN (POS. 40) IN DER ANORDNUNG, WIE SIE IM GRUNDRISS DARGESTELLT IST.

1313/6

225	I	300	I

FUSS DES LANDWIDERLAGERS

	Tag	Name
Gezeichnet	17.9.57	Wilke
Geprüft	6.7.57	
Mengerz	20.9.57	Wilke

SENAT VON BERLIN BRÜCKENBAUAMT

POLENSKY & ZÖLLNER Berlin

TECHOWBRÜCKE

Maßstab 1:20 1:50

LANDWIDERLAGER

110/1476 C

Ersatz für

Ersetzt durch