


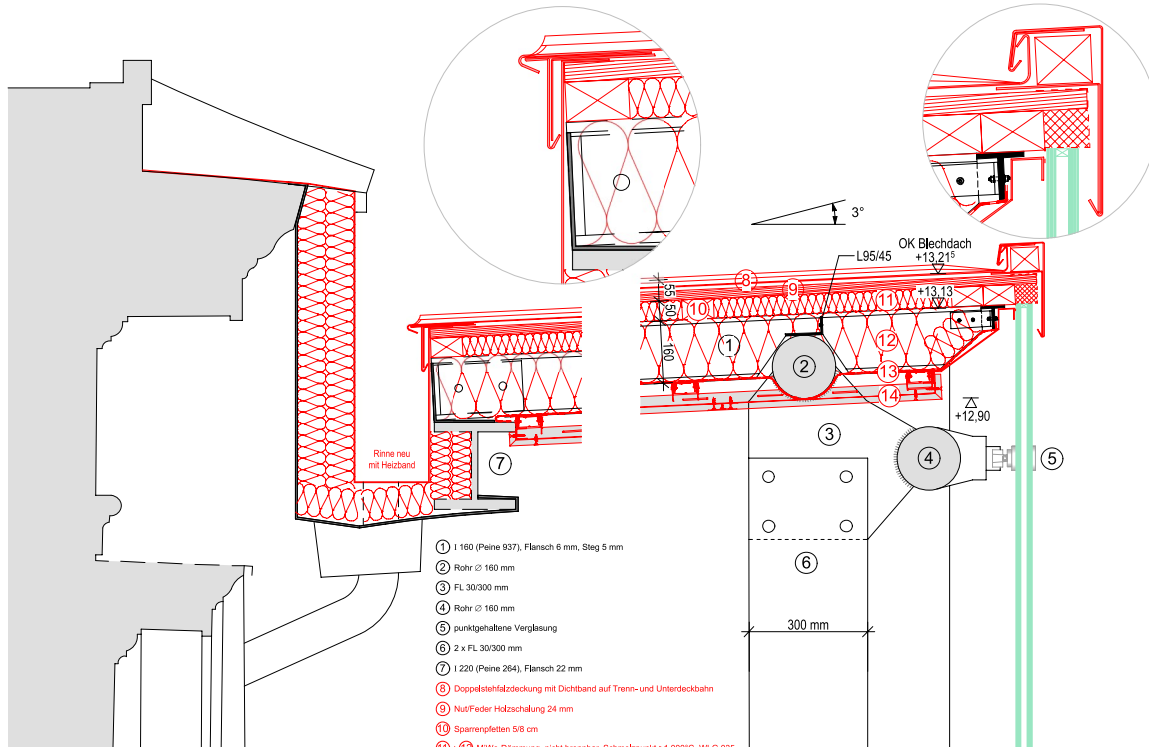

- ① I 160 (Peine 937), Flansch 6 mm, Steg 5 mm  
 ② Rohr  $\varnothing$  160 mm  
 ③ FL 30/300 mm  
 ④ Rohr  $\varnothing$  160 mm  
 ⑤ punktgehaltene Verglasung  
 ⑥ 2 x FL 30/300 mm  
 ⑦ I 220 (Peine 264), Flansch 22 mm  
 ⑧ Doppelstehfalzdeckung mit Dichtband auf Trenn- und Unterdeckbahn  
 ⑨ Nut/Feder Holzschalung 24 mm  
 ⑩ Sparrenpfetten 5/8 cm  
 ⑪ + ⑫ MiWo-Dämmung, nicht brennbar, Schmelzpunkt >1.000°C, WLG 035  
 ⑬ feuchthevariable Dampfbremse und Luftsperr  
 ⑭ neue GK-Unterdecke mit niveaugleicher Metallunterkonstruktion mit 1lg. GFK-Beplankung (F30)

|   |   |                                   |
|---|---|-----------------------------------|
| EMPFANGER   | PLAN   | DATUM                             |
| VERTIBLER   |   |                                   |
| INDEX   | INHALT   | ENTW.-VERF.                       |
| ÄNDERUNGSVERGÄNZUNGEN   |   | PROJEKTEUR                        |
|   |   | NAME UND DATUM                    |
|  <b>FREISTAAT THÜRINGEN</b><br>Landesamt für Bau und Verkehr<br>Abteilung Hochbau Erfurt<br>Europaplatz 3<br>99091 Erfurt |   |                                   |
| TÄ. 0361 57 41 56400<br>Fax. 0361 57 41 56565   |   |                                   |
| MASSNAHME-NR.   | 30433-KB-17061                                                                                              | NUTZER                            |
| LIEGENSCHAFT   | Amtsgericht Sonneberg,<br>Untere Marktstraße 2<br>98515 Sonneberg                                           | Amtsgericht Sonneberg             |
| BAU MASSNAHME   | Umsetzung Brandschutzkonzept u.<br>Erneuerung Glasdach Haupteingang<br>• Erneuerung Glasdach Haupteingang • | KAP. 18.05<br>TITEL 711.01        |
| PLAN   | SCHNITT VERBINDERDACH<br>- UMBAU -                                                                          | M. 1:5                            |
| PHASE   | AFU   | BL.-NR. 06<br>BL.-GRÖÖE 041 x 420 |
| AUFGESTELLT*<br>ENTWURFSVERFASSER   |   |                                   |
| FACHPLANER<br>Aufmaß   |   |                                   |
| PROJEKSTSTELLER   |   |                                   |
| PROJEKTLIEFER   |   |                                   |
| BAUFACHL. GEM. H. W. T.   |   |                                   |
| BAUFACHL. GEM. H. W. T.   |   |                                   |
| EBENVERSTÄNDIGS NUTZER*   |   |                                   |
| HRÄSSEN. GEM. H. W. T.   |   |                                   |
| ZUR AUSSCHREIBUNG FREI*   |   |                                   |
| ZUR AUSFÜHRUNG FREI**   |   |                                   |
| * ENF. BEI HAUBAU<br>* ENF. BEI HAUBAU   | BEHÖRDE / FIRMA                                                                                             | DATUM                             |
|   | NAME   | UNTER-<br>SCHRIEFT                |