



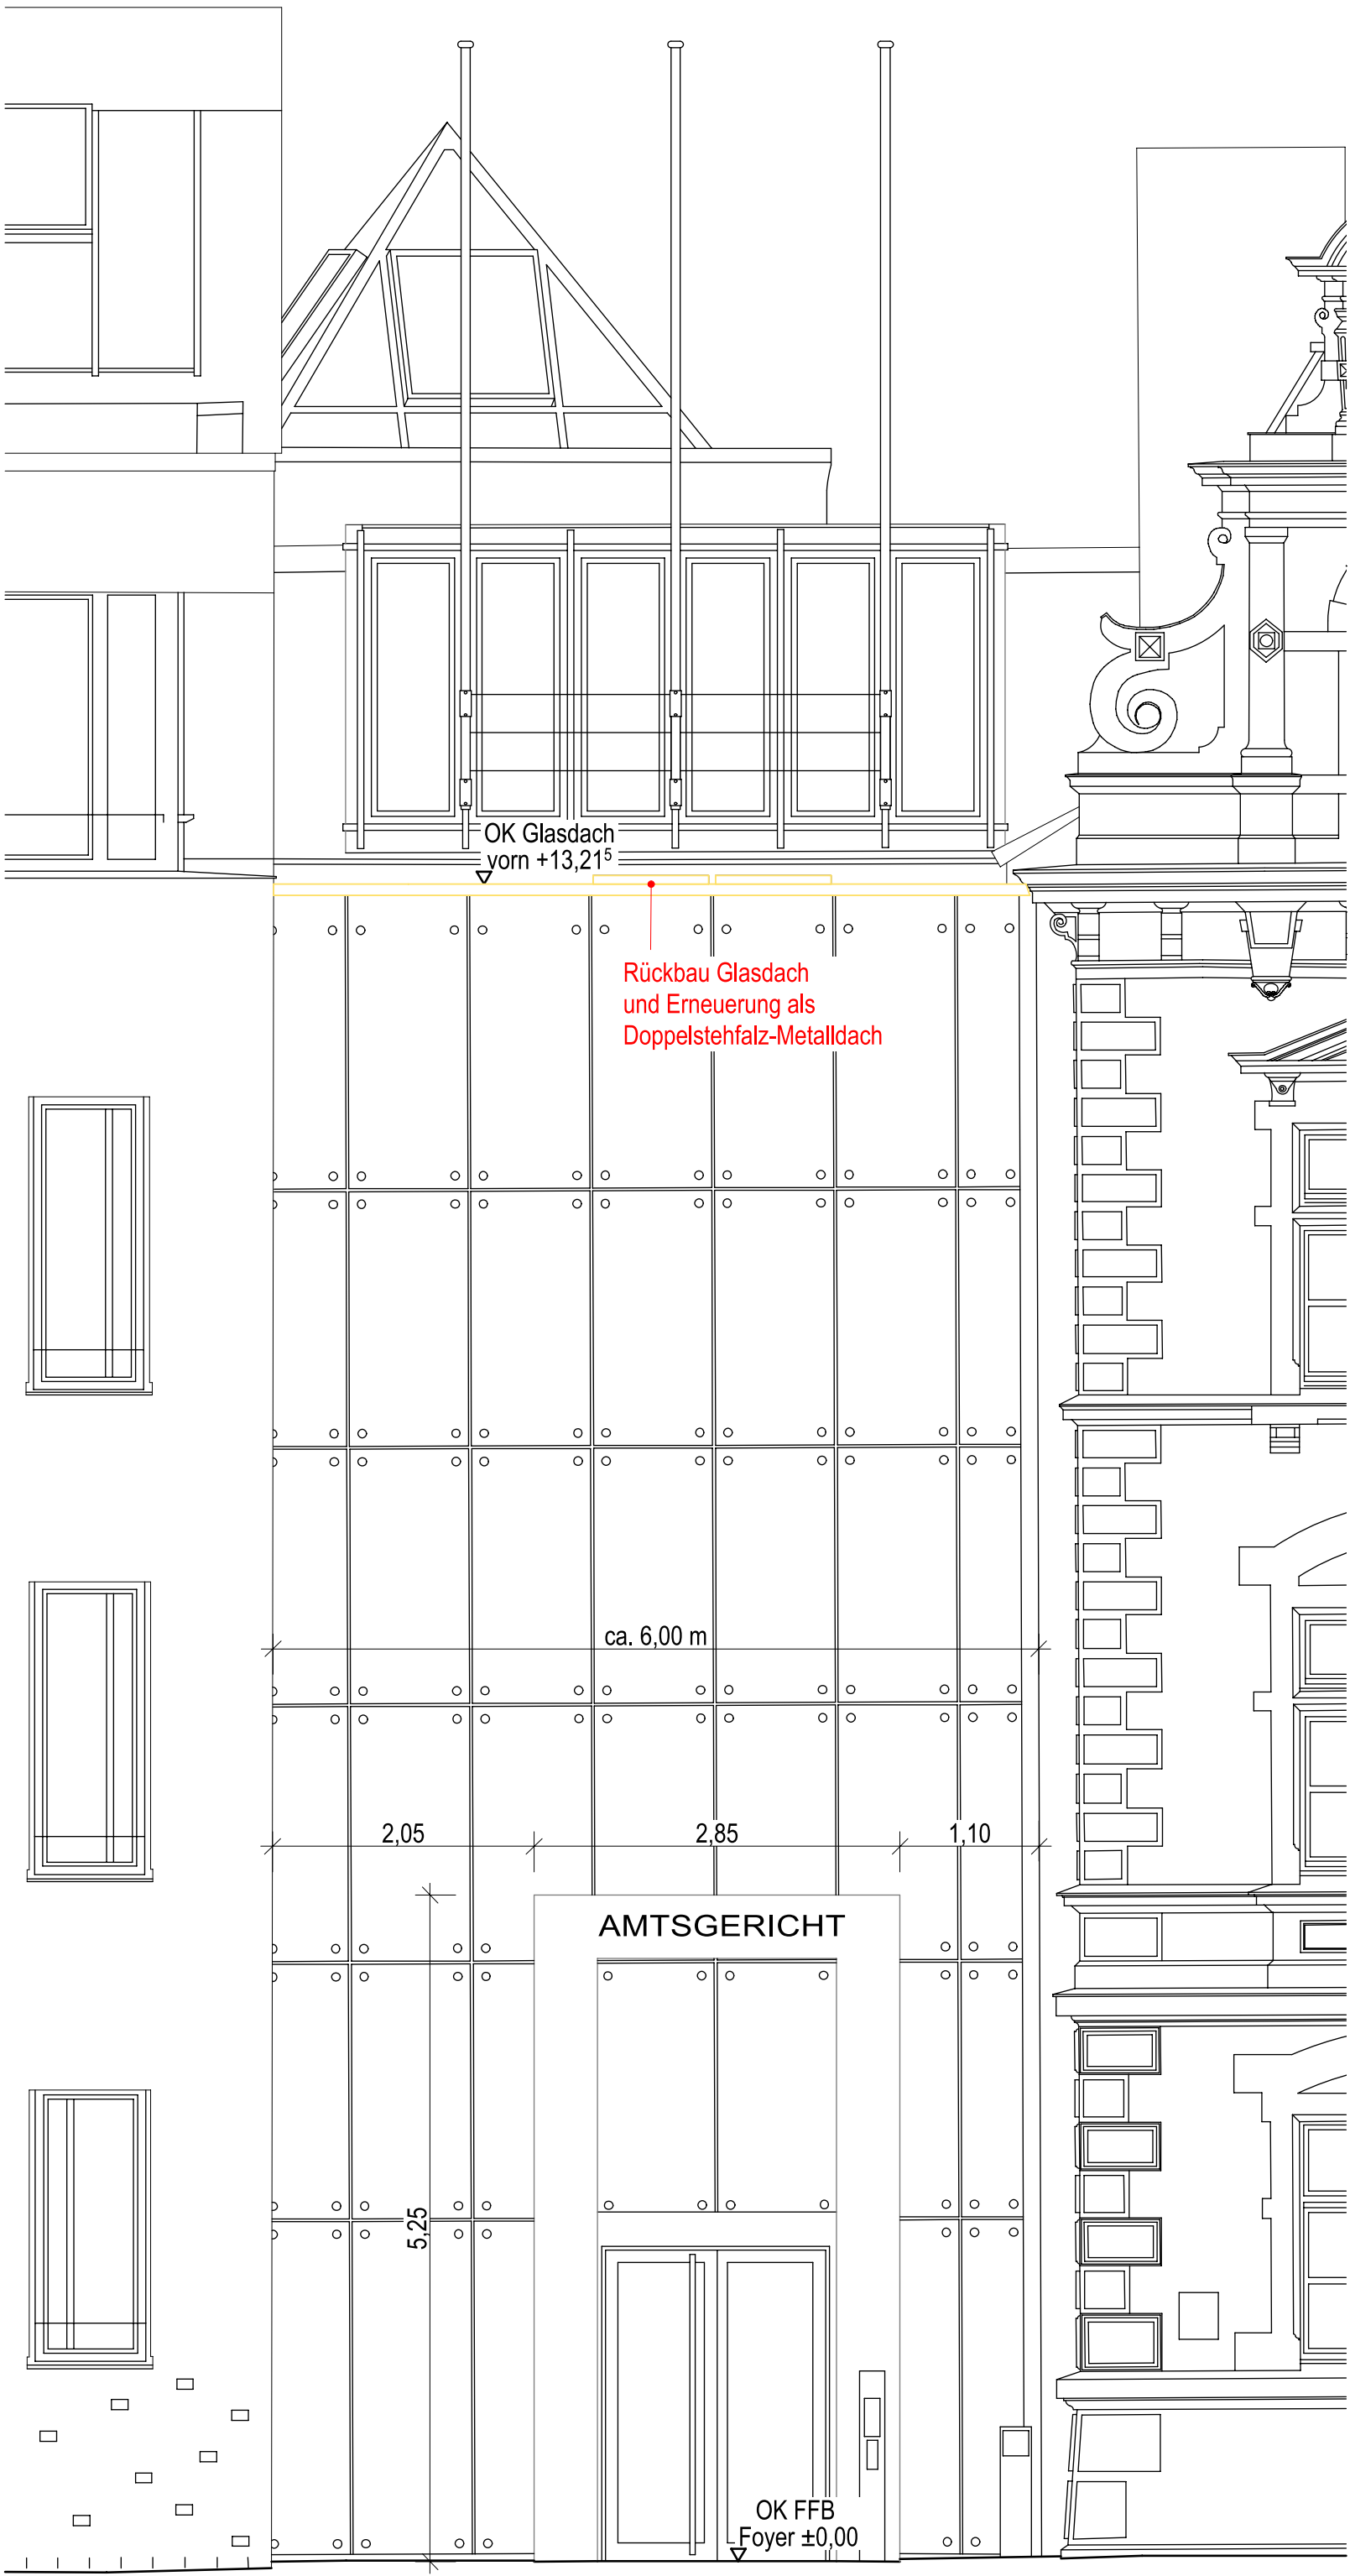

EMPFÄNGER	PLAN	DATUM
VERTEILER		

INDEX	INHALT	ENTW.-VERF.	PROJ.-LEITER
ÄNDERUNGEN/ERGÄNZUNGEN		NAME UND DATUM	

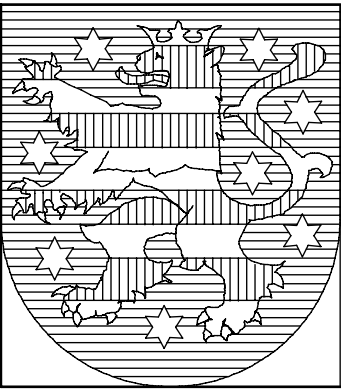

FREISTAAT THÜRINGEN

Landesamt für Bau und Verkehr

Abteilung Hochbau Erfurt

Europaplatz 3
99091 Erfurt

Tel.: 0361 57 41 56400
Fax.: 0361 57 41 56565

MASSNAHME-NR.	30430-KB-17/961	NUTZER	
LIEGENSCHAFT	Amtsgericht Sonneberg, Untere Marktstraße 2 96515 Sonneberg	Amtsgericht Sonneberg	
BAUMASSNAHME	Umsetzung Brandschutzkonzept u. Erneuerung Glasdach Haupteingang -Erneuerung Glasdach Haupteingang -	KAP.	18 05
		TITEL	711 01
PLAN	TEILANSICHT - BESTAND -	M. 1 : 50	
		BL.-NR.	09
PHASE	AFU	BL.-GRÖßE	594 x 420

AUFGESTELLT* ENTWURFSVERFASSER			
FACHPLANER Aufmaß			
PROJEKTSTEUERER			

PROJEKTLEITER			
BAUFACHL. GEPR.*			
BAUFACHL. GENEHMIGT*			
EINVERSTÄNDNIS NUTZER*			
HMMÄSSIG. GENEHM.*			
ZUR AUSSCHREIBUNG FREI**			
ZUR AUSFÜHRUNG FREI**			

* ERF. BEI HU-BAU	BEHÖRDE / FIRMA	DATUM	UNTER-
** ERF. BEI AFU-BAU		NAME	SCHRIFT