
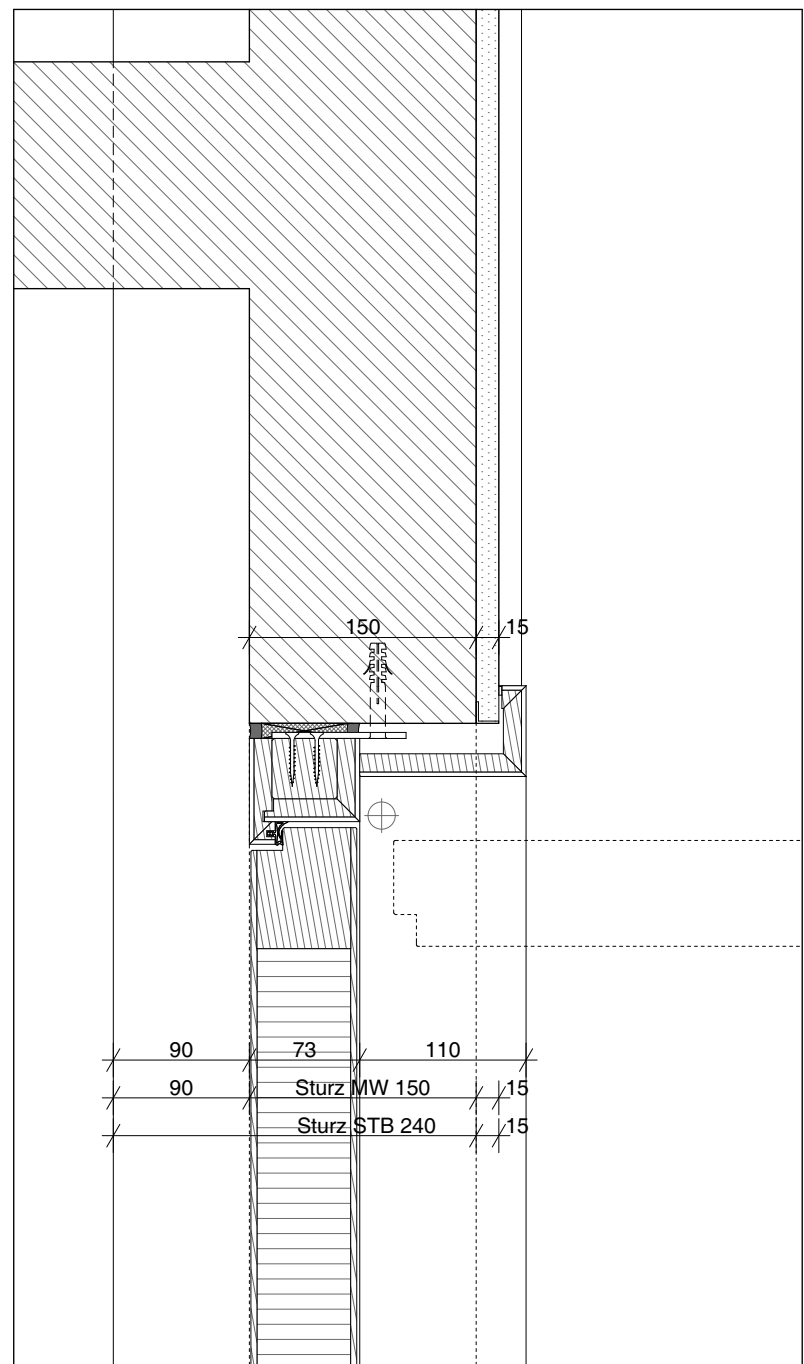
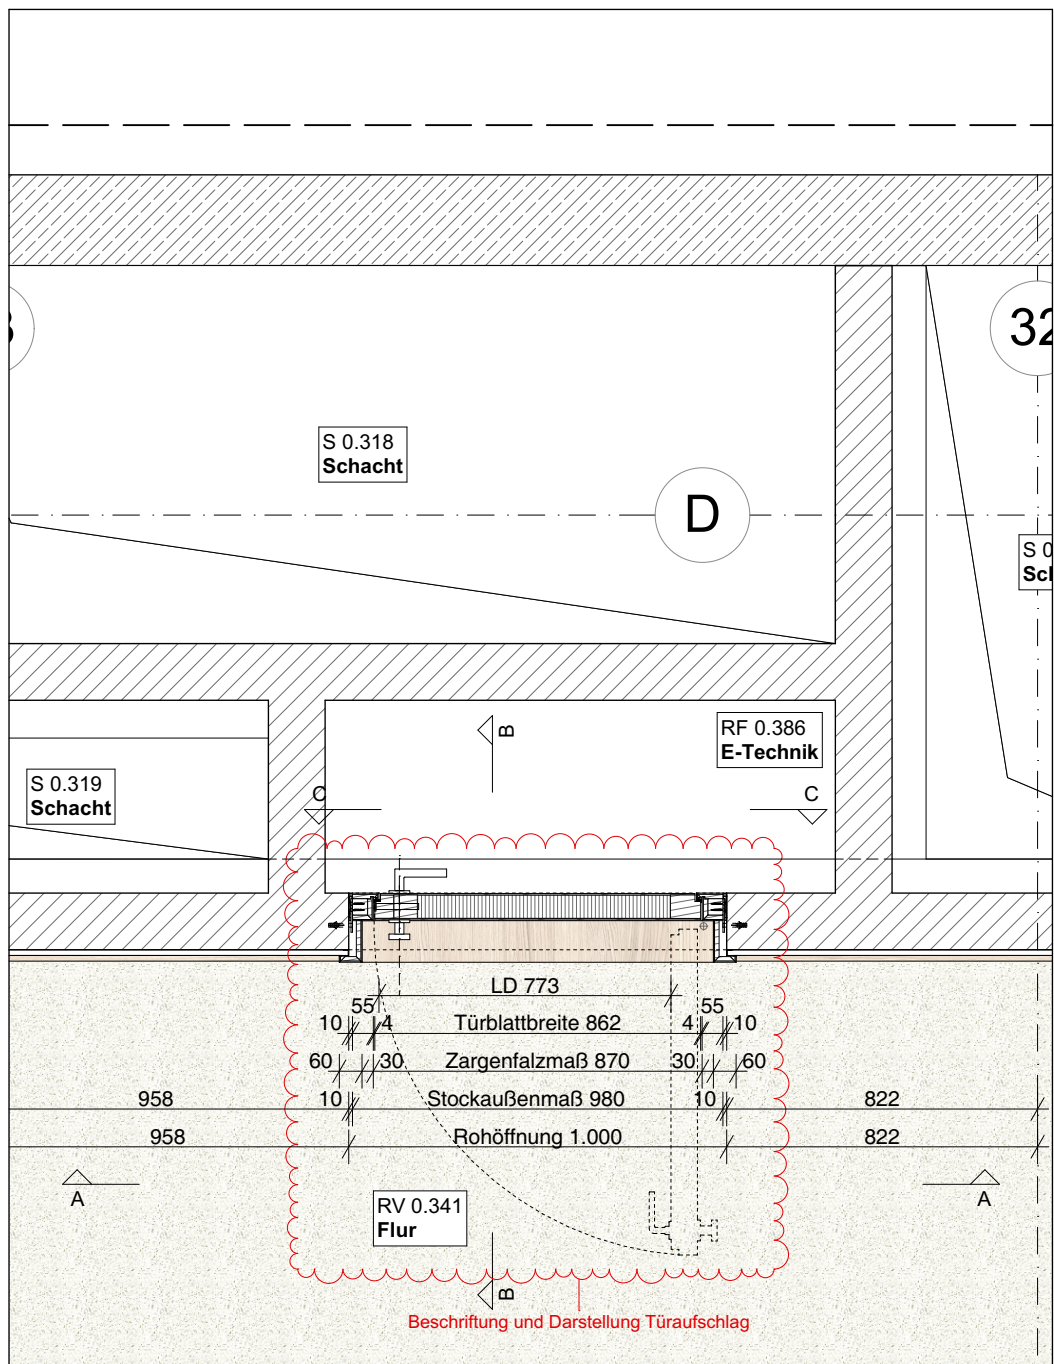


TF 0.386 (Technikraumtür)


Türtyp 2.5.3.B T30-RS Änderung Brandschutz

Technische Beschreibung:





- Brandschutz:** - Änderung Brandschutz
- Türart:** - T30-RS Drehtürlösung mit Obertwende
- Zarge:** - Fallstoktzarge, 4-seitig, Holzwerkstoff, Schraubankerbohrung, Eckverbindung stumpf gestoßen, mit Leibungszarge, mit gegengefällter Obertwende, Oberfläche wie Türblatt, Ausprägung in Leibungszarge für integrierte linienförmige Leuchte gem. Bem.
- Türblätter:** - unterschiedliche Spiegelbreiten beachten!
Plattentür furniert Eiche gem. Bem. (Furnierstärke 1,5 mm), ca. 70 mm, stumpf mit Leibungszalt; Kante als verdeckter Anleimer (Massivholz)
- Schallschutz:** -
- Bänder:** - außenliegendes 18 mm Bandsystem 3D-verstellbar, 2 Bänder, Gleichsinnenschießer mit stark abfallendem Öffnungsmoment, Montage auf Bandgegränte
- Türschließer:** - Türdrücker gem. Bem. FSB-1076 Wechselgarnitur o.g.w.;
- Beschläge:** - Regel-Fallen-Einstechschloß (DIN 18250); elektronischer Schließzylinder
- Türanschlag:** - OTS

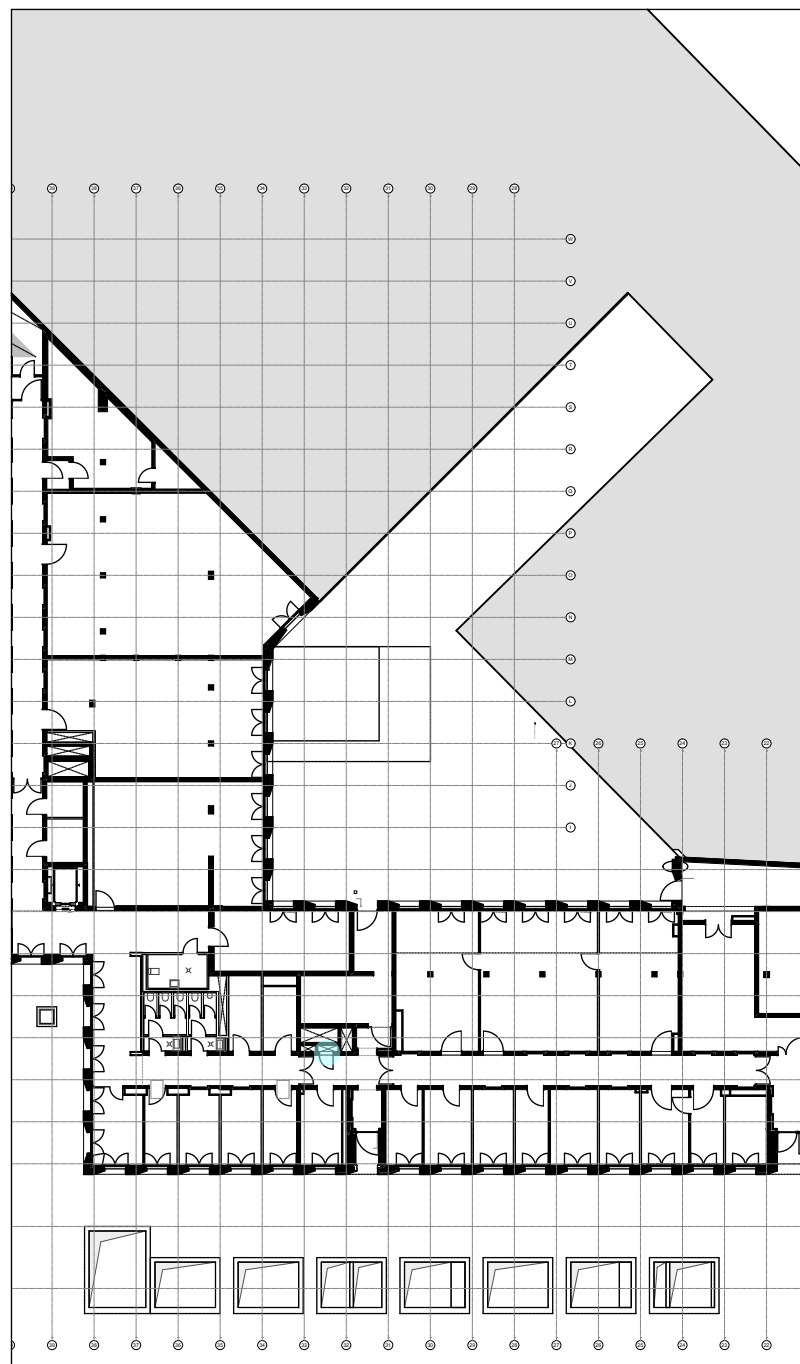

- | | |
|----|---|
| 01 | Holzwerkstoffstockage
4-seitig, Schraubankerbefestigung, Erdbekleidung stumpf gestoßen,
mit gegängelter Oberleiste, Oberfläche furniert Eiche |
| 02 | Türblatt/Oberleiste
Volltürblatt, Holzwerkstoff, stumpf mit Leibsungsatz, Oberfläche furniert Eiche |
| 03 | Bänder
außenliegendes 18mm Rollenbandensystem 3D-verstellbar, 2 Bänder |
| 04 | Beschlag
Wechselgarnitur Türdrücker FSB 1076 gem. Bem. |
| 05 | elektronischer Schließzylinder |
| 06 | Leibungszecke
Holzwerkstoff, Erdbekleidung stumpf gestoßen, Oberfläche wie Türblatt,
Zacke, Aussparung für innenformle Leuchte
Ausführung gem. Detailplan D10117, BV00A340, DE929-2 |
| 07 | Einbauleuchte
in Leibungszecke integriert, Breiter LD Zacke, Montage rändlose Schiene
durch Türbauer; (Anforderungen n. Angabe L.U.M.) Spectral M36 o.g.
Ausführung gem. Detailplan D10117, BV00A340, DE929-2 |
| 08 | Oberflächenschutz
montiert auf Bandgeheile |
| 09 | Metallangelschleife
Anschluss F30 |
| 10 | Anschlussband
als Randabschluss Doppelboden |
| 11 | Randdämmstreifen
10mm, zur Entkopplung / Estrich |
| 12 | Dauerelastische Fuge
Auerelastische wasserdicht (Polyurethan) |

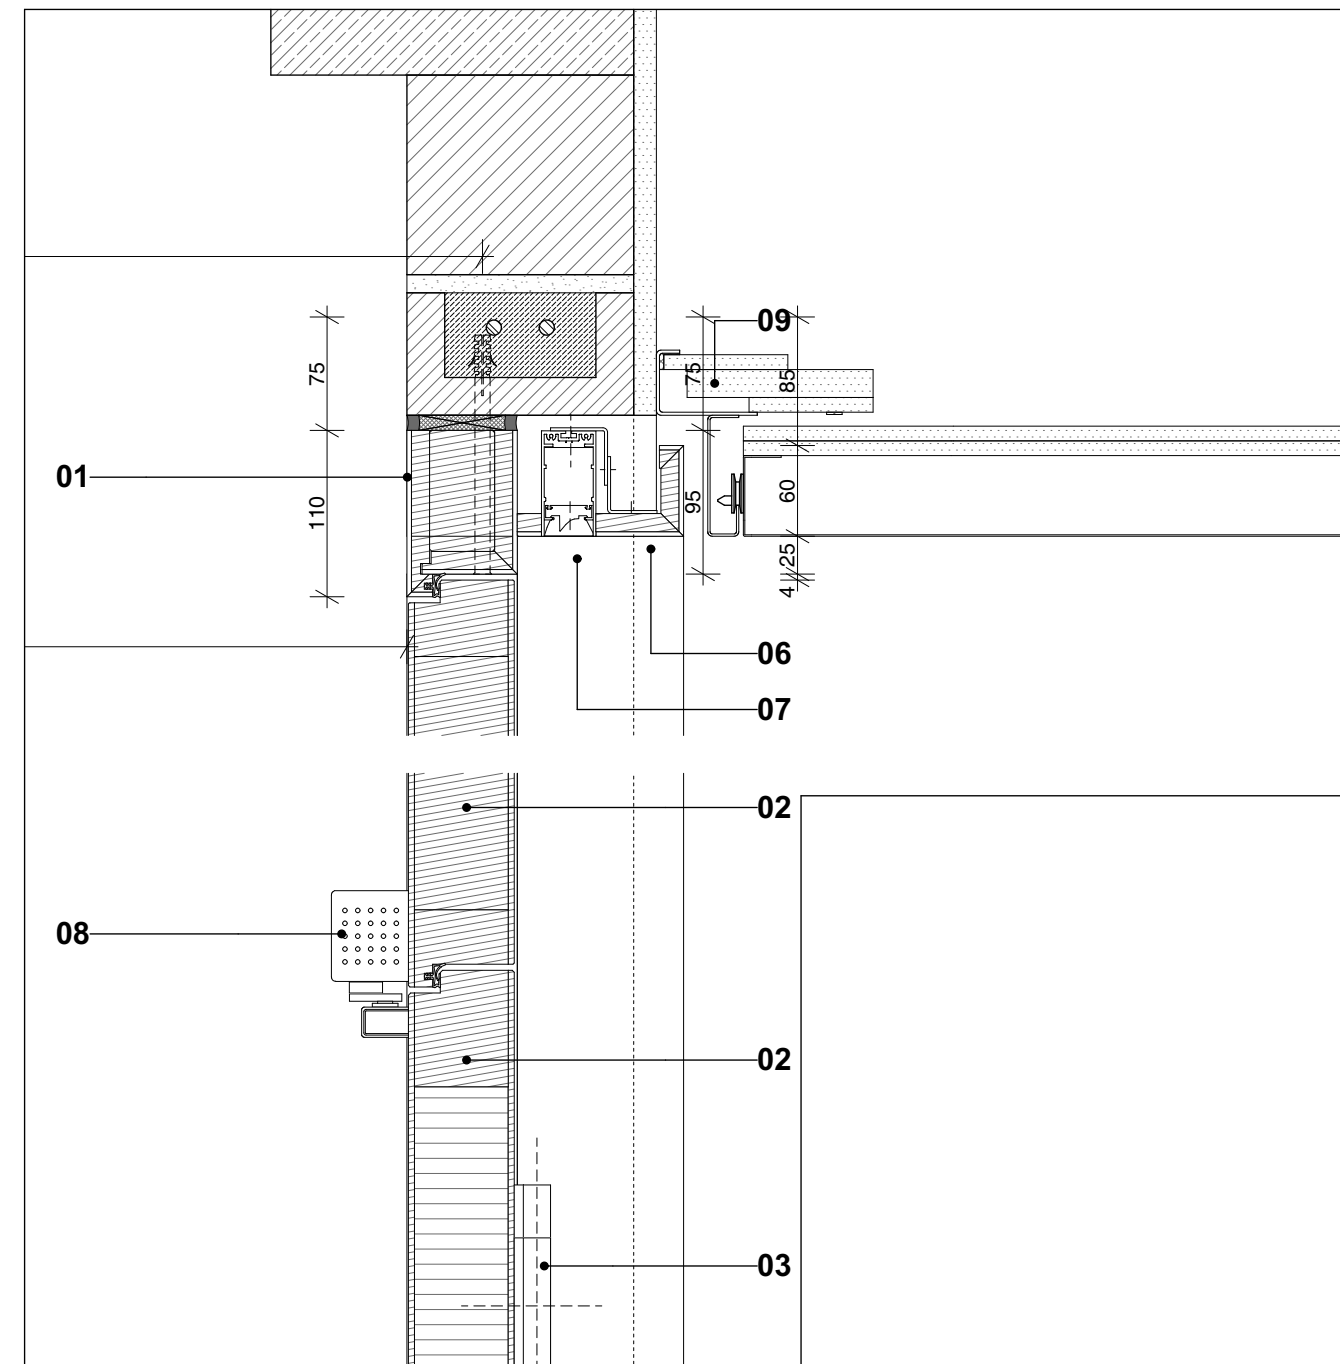


Brandschutz		Höhen-/Maßangaben			
BBW	Bauart Brandwand, feuerbeständig	OK	Oberkante	VK	Vorderkante
BW	Brandwand, feuerbeständig	UK	Unterkante	VSP	Ver sprung
F00	feuerbeständige Wand	RH	lichte Raumnöhe	TFL	Teillöhe
RWA	Rauchwärmeeiszug		lichter Durchgang		
RA	Rauchabzug				
2 FW	zweiter Rettungsweg				
BM	Brandmelder				
FL	Feuerlöscher				
SLTR	Stiegeleitung trocken				
Beurteilungszuordnung		Symbole			
FB	Fertigboden		Höhenkante Grundriss OKRB		
RD	Roboboden		Höhenkante Grundriss OKFB		
FD	Fertigdecke			Höhenkante OKFB	
RO	Robendecke			Höhenkante OKFB	
UZ	Unterzug			Höhenkante OKRB	
ÜZ	Überzug			Höhenkante OKRB	
W	Wand				
FBR	Fertigfenistandung				
BRH	Fenster: 0,9m				
RBH	Robbfenster				
FST	Fertigturztur				
RSR	Robrturztur				
FSW	Fertigschwelle				
RSW	Robtschwelle				
ESG	Einfachsicherheitsglas				
VSG	Verbundbrandsicherheitsglas				
DOH	Doppelboden				
AdB	Abhangendecke				
DE	Dachltnlauf				
BE	Bodeneinlauf				
OL	Oberlicht				
TF	Trennfuge				
BPL	Bodenplatte				
BT	Bodenbank				
OK	Ofenkanal				
AD	Abhangendecke				
GP	Geschosspodest				
P	Podest				
		Materialien			
			Stahlblech, Ortbeton		
			Böhrpfahlwand		
			Stahlblech, Fertigteil		
			Mauerwerk		
			Naturstein, Fassade		
			Naturstein, Boden		
			GK-Ständerwand / GK-Abhangendecke		
			Glaswand		
			Dämmung hart		
			Dämmung weich		
			Estsch		
			Stahl		
			Holz		
			Putz		
			Substrat, Dachaufbau		
			Kies, Dachaufbau		
			Ortbeton - aktuelles Geschoss		
			Ortbeton - darunterliegendes Geschoss		
			Fertigtell - aktuelles Geschoss		
			Fertigtell - darunterliegendes Geschoss		
			Detailverweise		

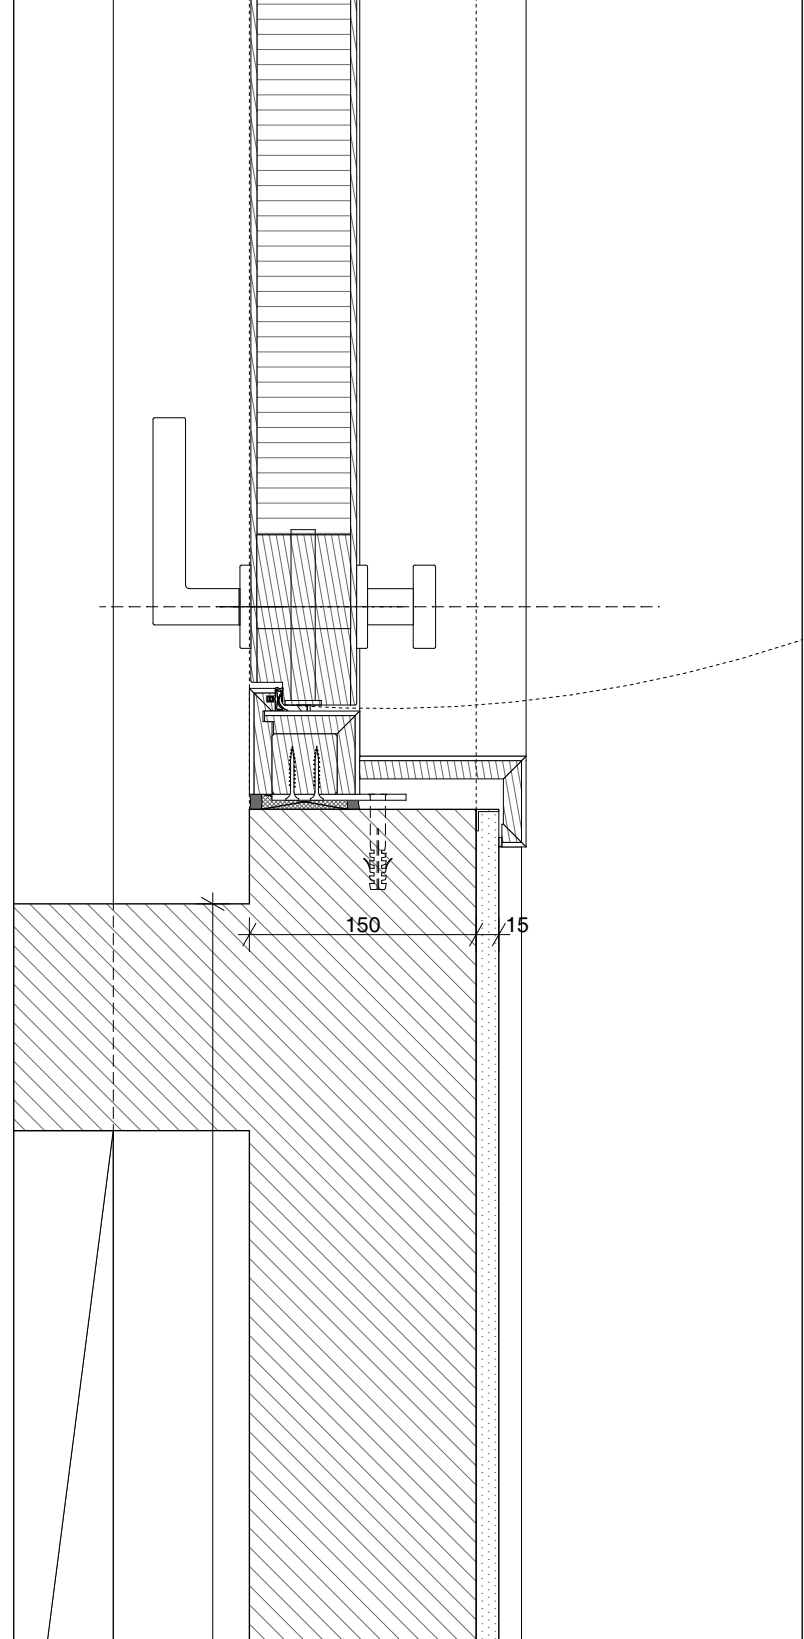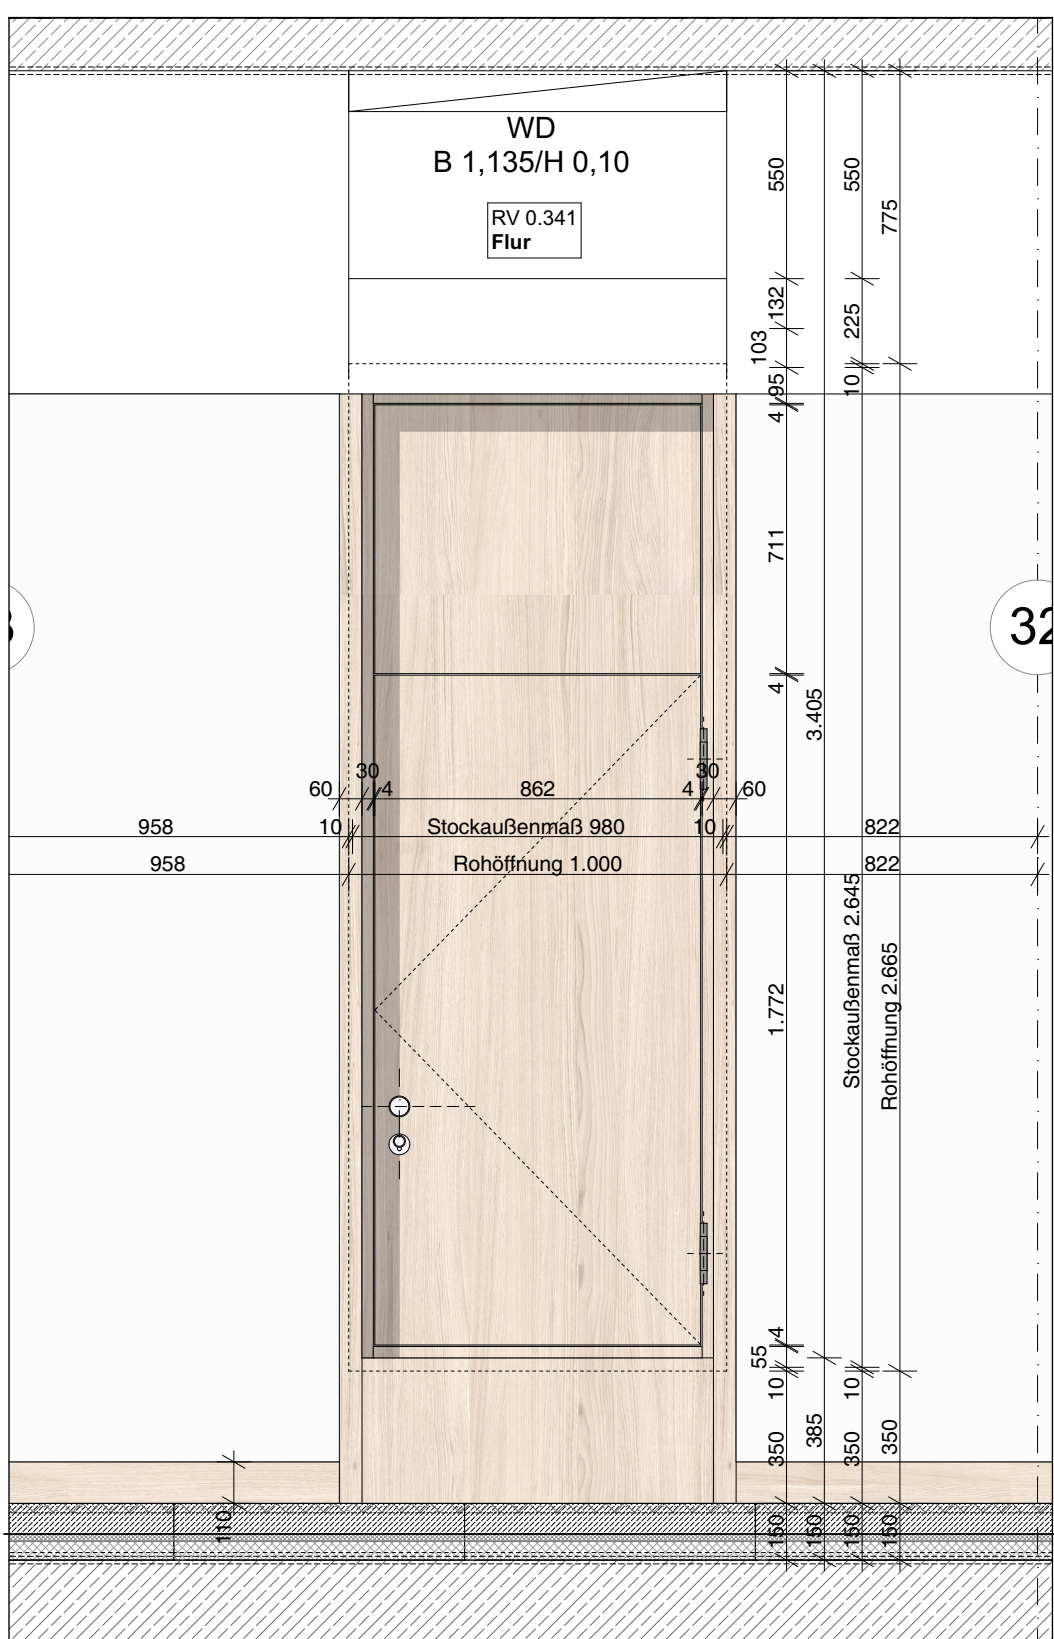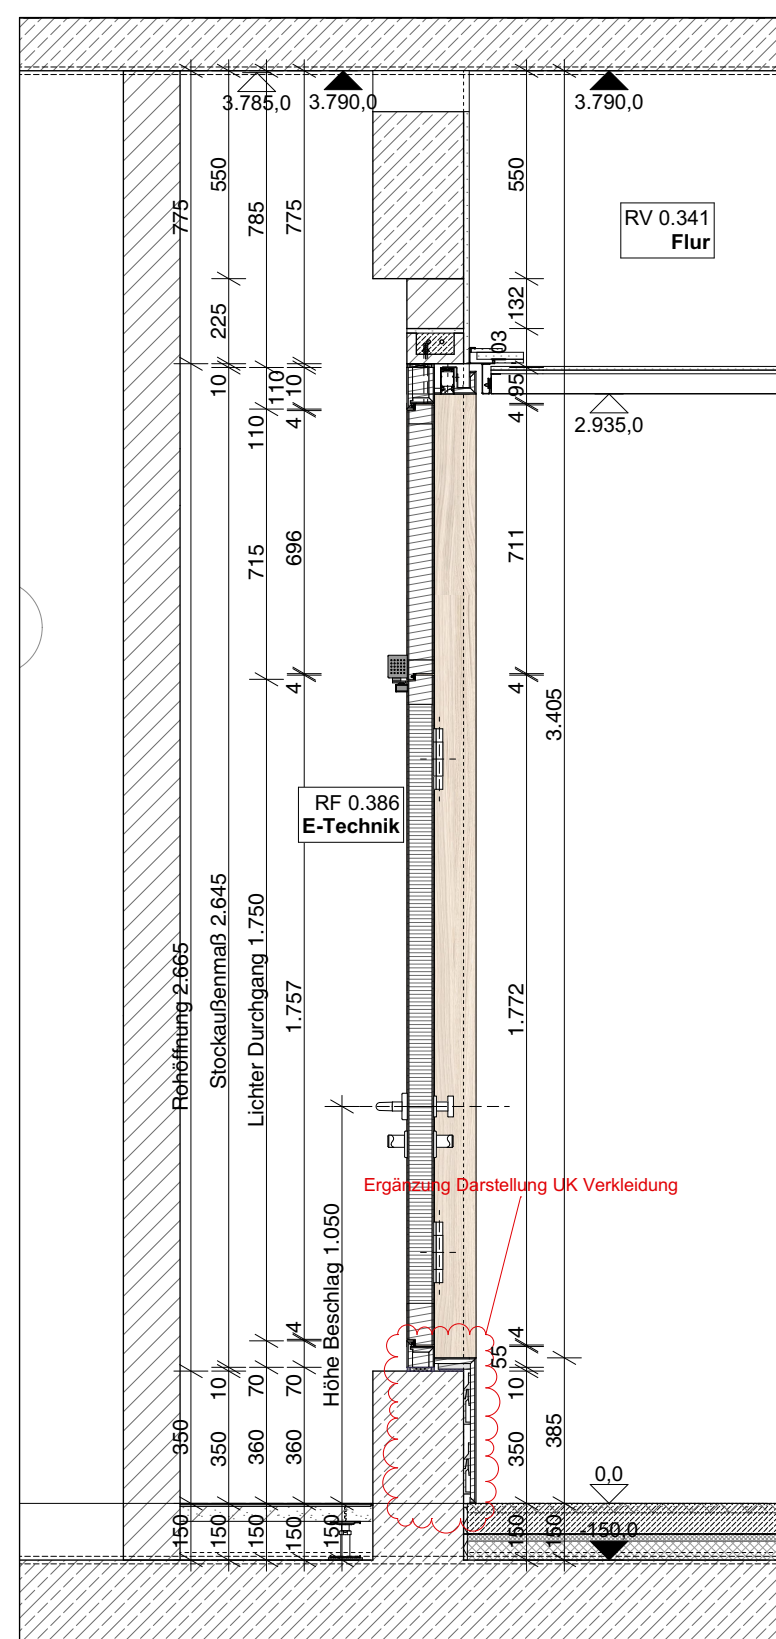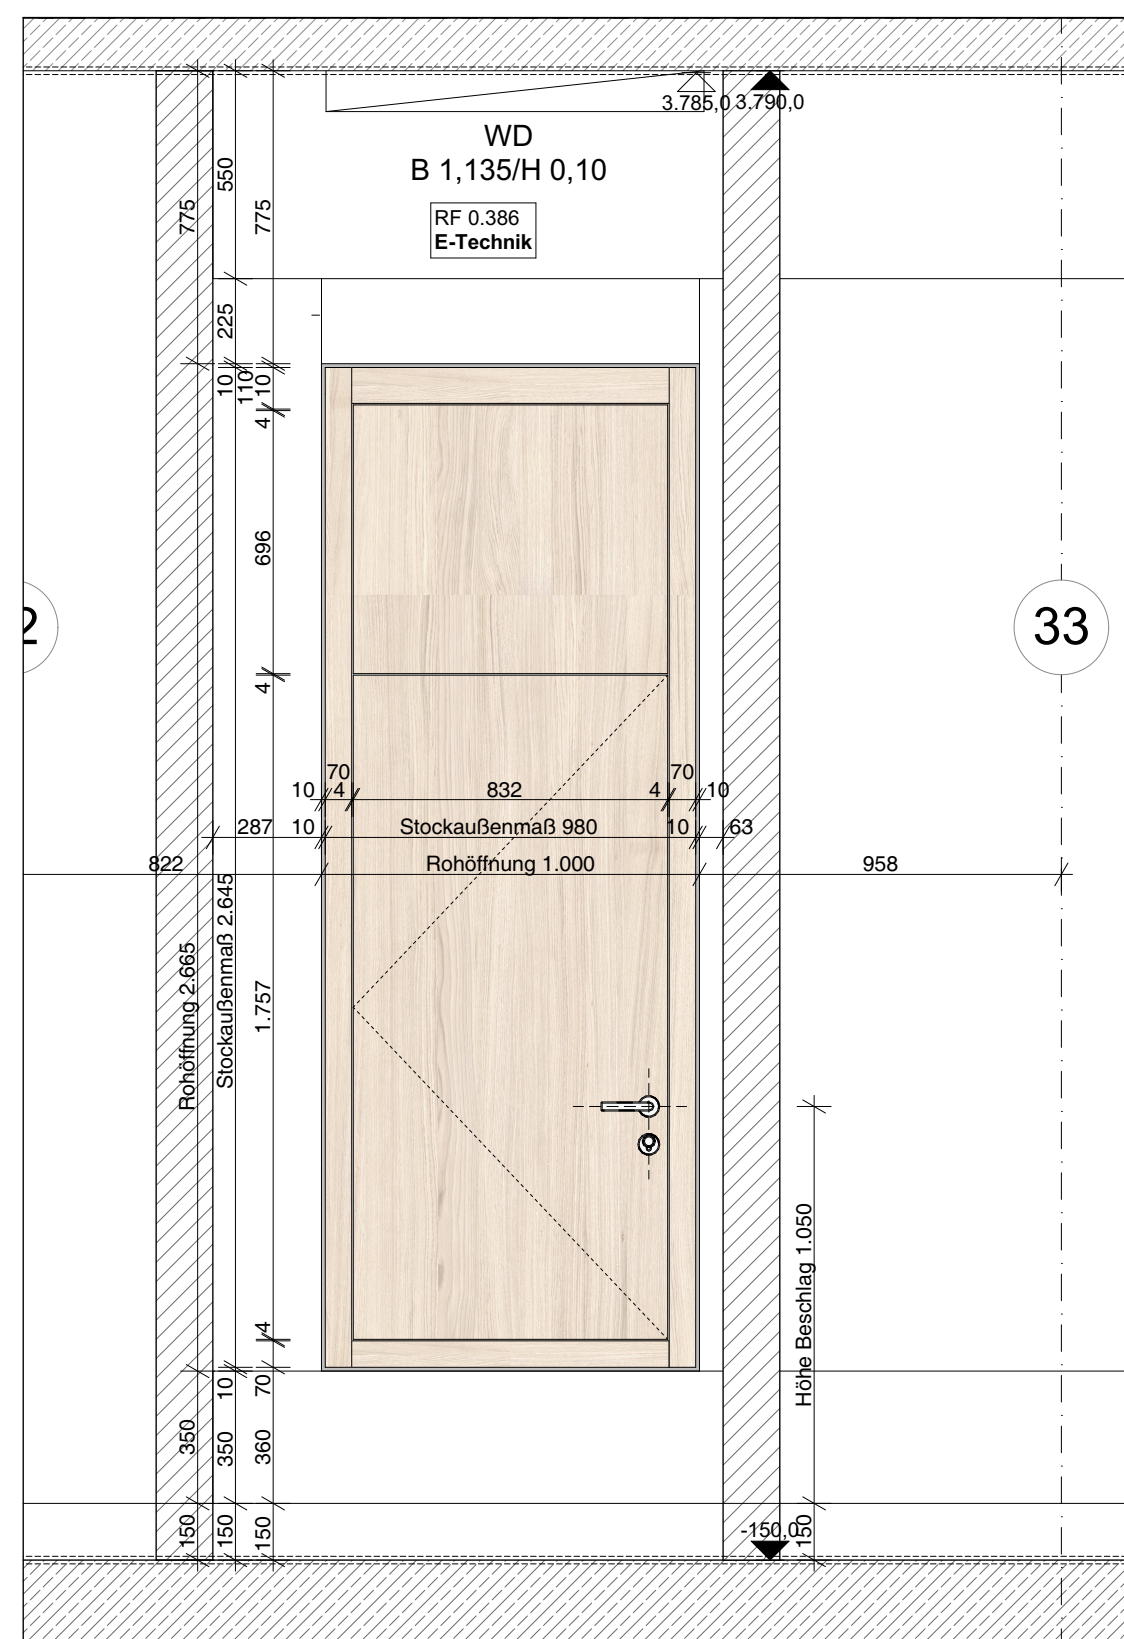

FB43 - Linoleum

siehe Detailplan: D10117LBV00A340_DE901-2

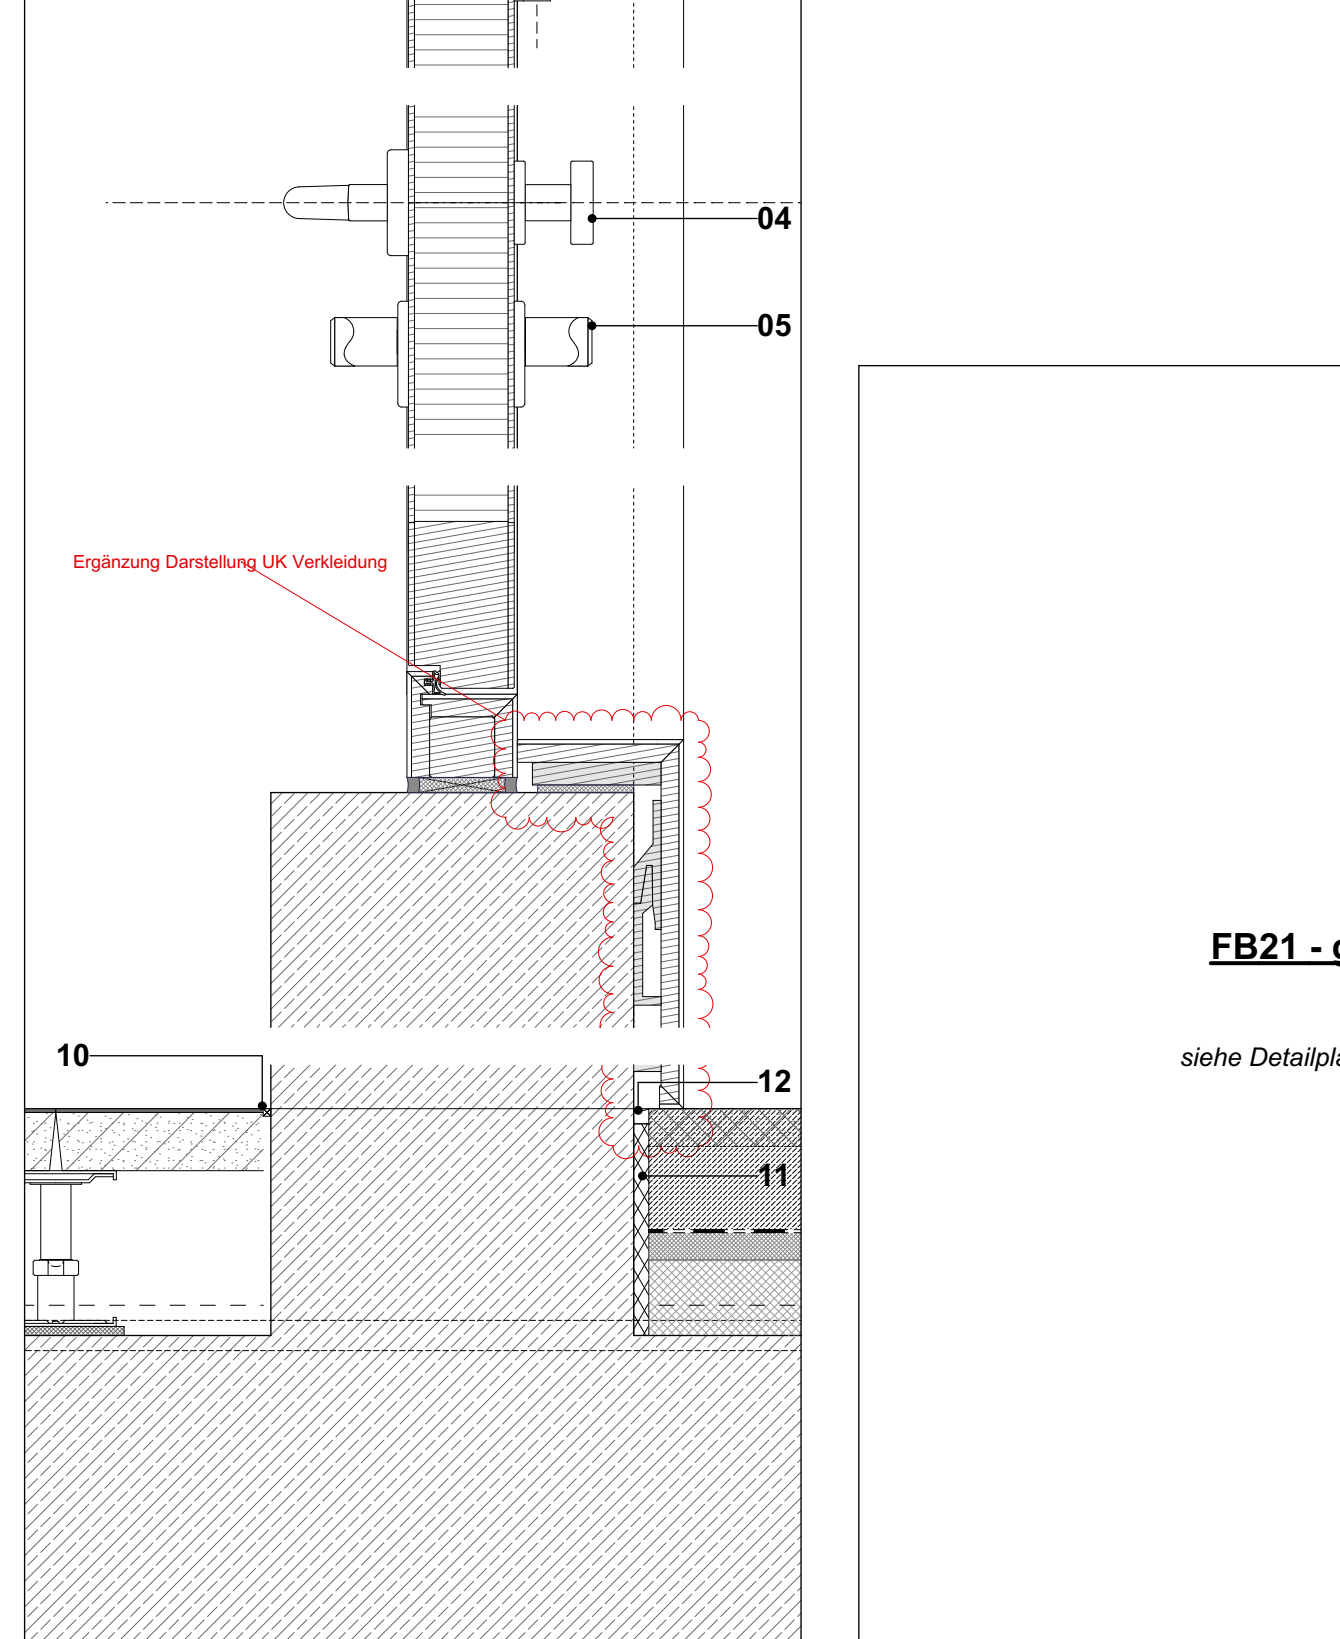

FB21 - geschliffener Estrich

siehe Detailplan: D10117LBV00A340_DE902-2

[illegible]

TF 1.386 (Technikraumtür)

Türtyp 2.5.3.RS → **Änderung-Brandschutz**

Technische Beschreibung:

- Brandschutz:** → **RS** → **Änderung-Brandschutz**
- Türart:** 4-flügeliges Drehlülgetür mit Oberbellede
- Zarge:** Fallstockzarge, 4-seitig, Holzwerkstoff, Schraubankerbefestigung, Einkerbung stumpf gestrichen, mit Leubungszarge, mit gegengefällter Oberbellede, Oberbellede wie Türblatt, Aussparung in Leubungszarge für integrierte linienförmige Leuchte am Bem.

Türblätter: **unterschiedliche Spiegelbreiten beachten!**
Plattentür funktiert Eiche gem. Bem. (Furnierstärke 1,5 mm), ca. 70 mm, stumpf mit Leubung; Kante als veredelter Anterlen (Massivholz)




Schallschutz: -

Bänder: -


Türschließer: -


Beispiele: **außenliegendes 18 mm Bandsystem 3D-verstellbar, 2 Bänder, Gleichsienerschließer mit stark ablaufendem Öffnungsmoment, Montage auf Bandengasse**
Türdrücker gem. Bem. FSB 1076 Wechselgarnitur o. g.lw.;
Regel-Fallen-Einstoßschloß (DN 1250); elektronischer Schließzylinder





Türanschlag: OTS

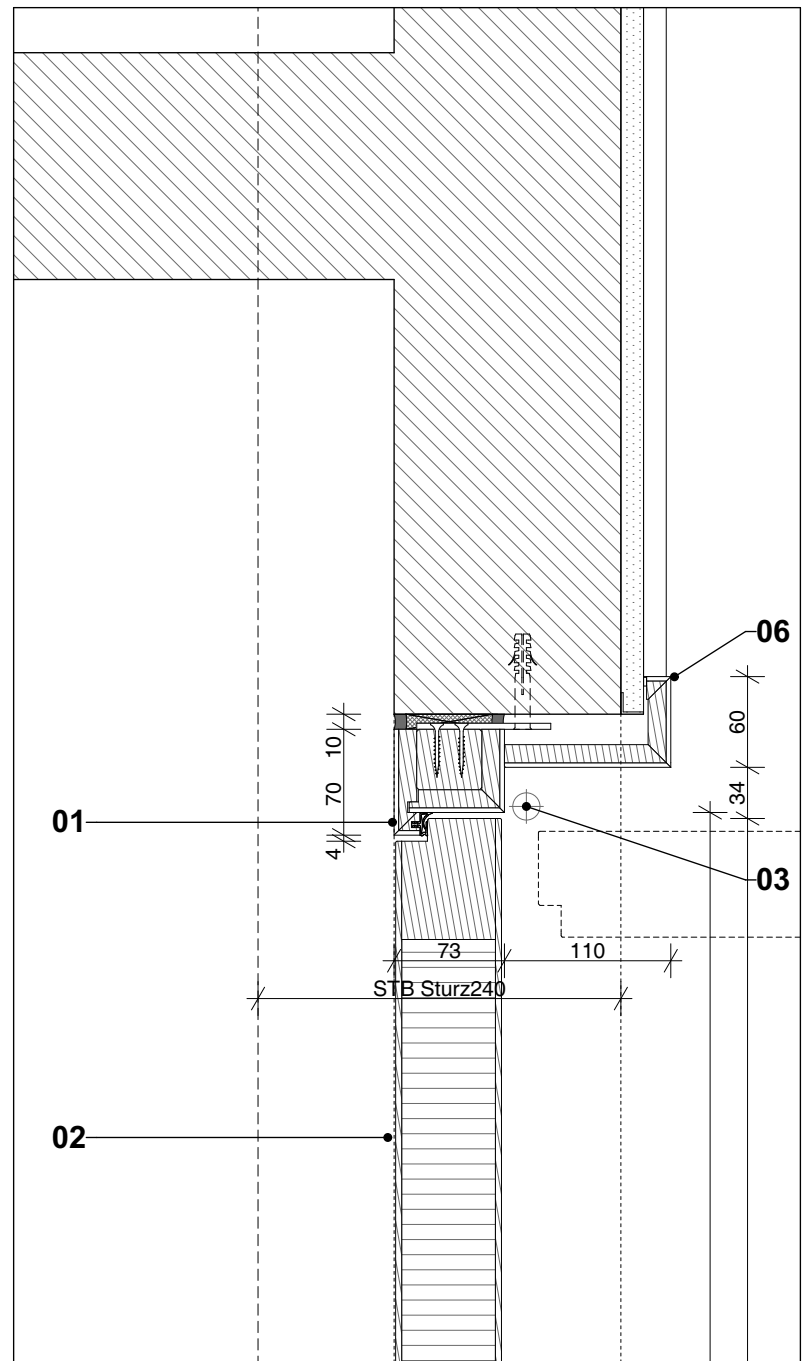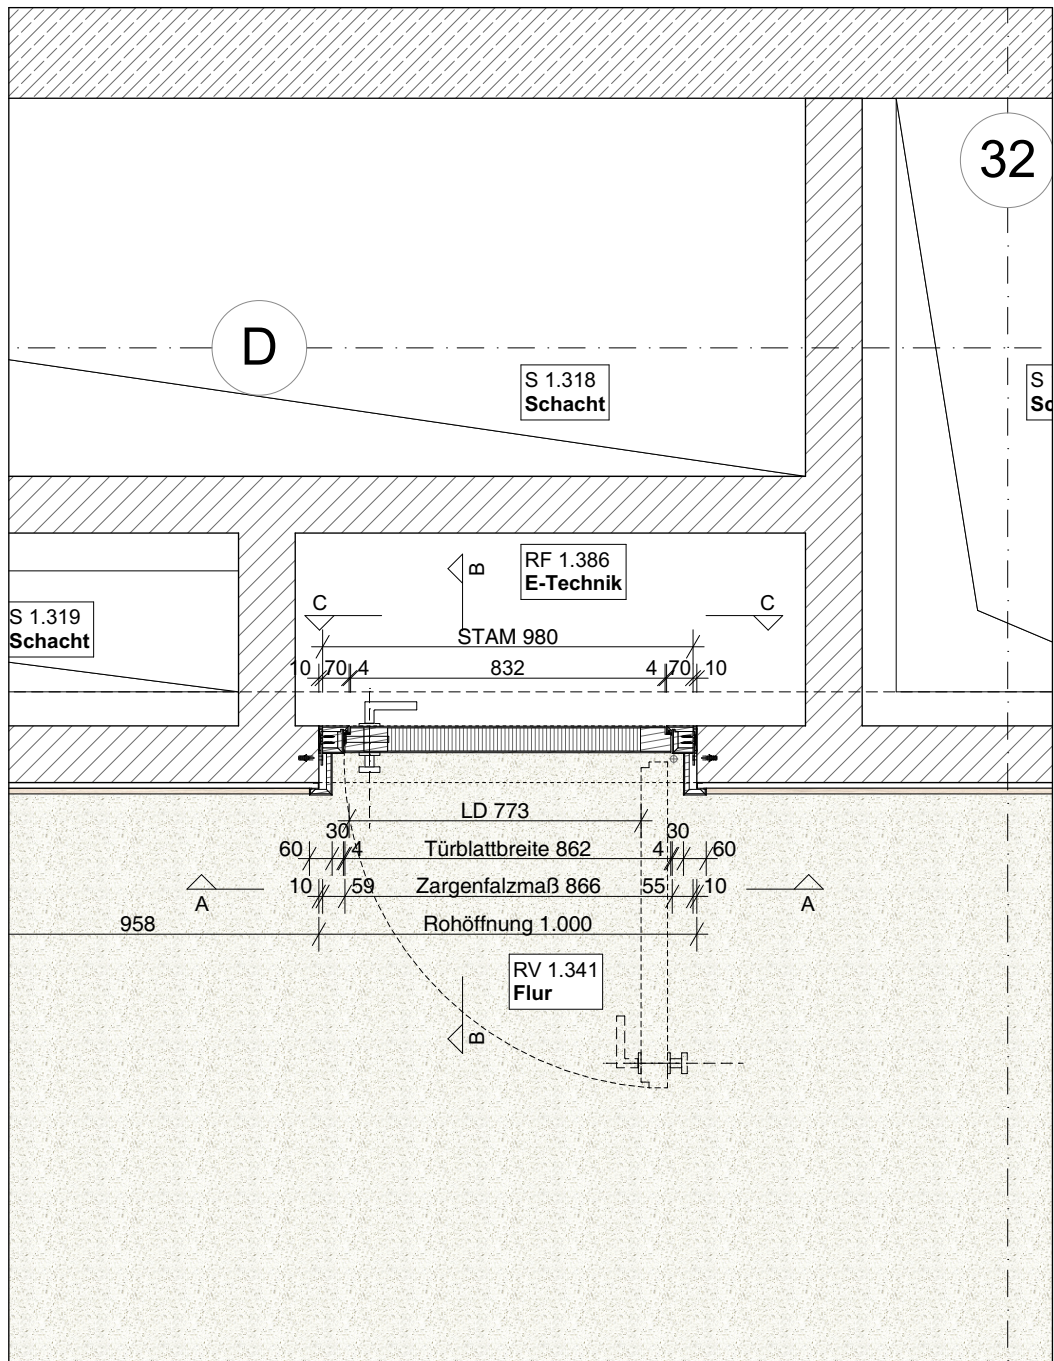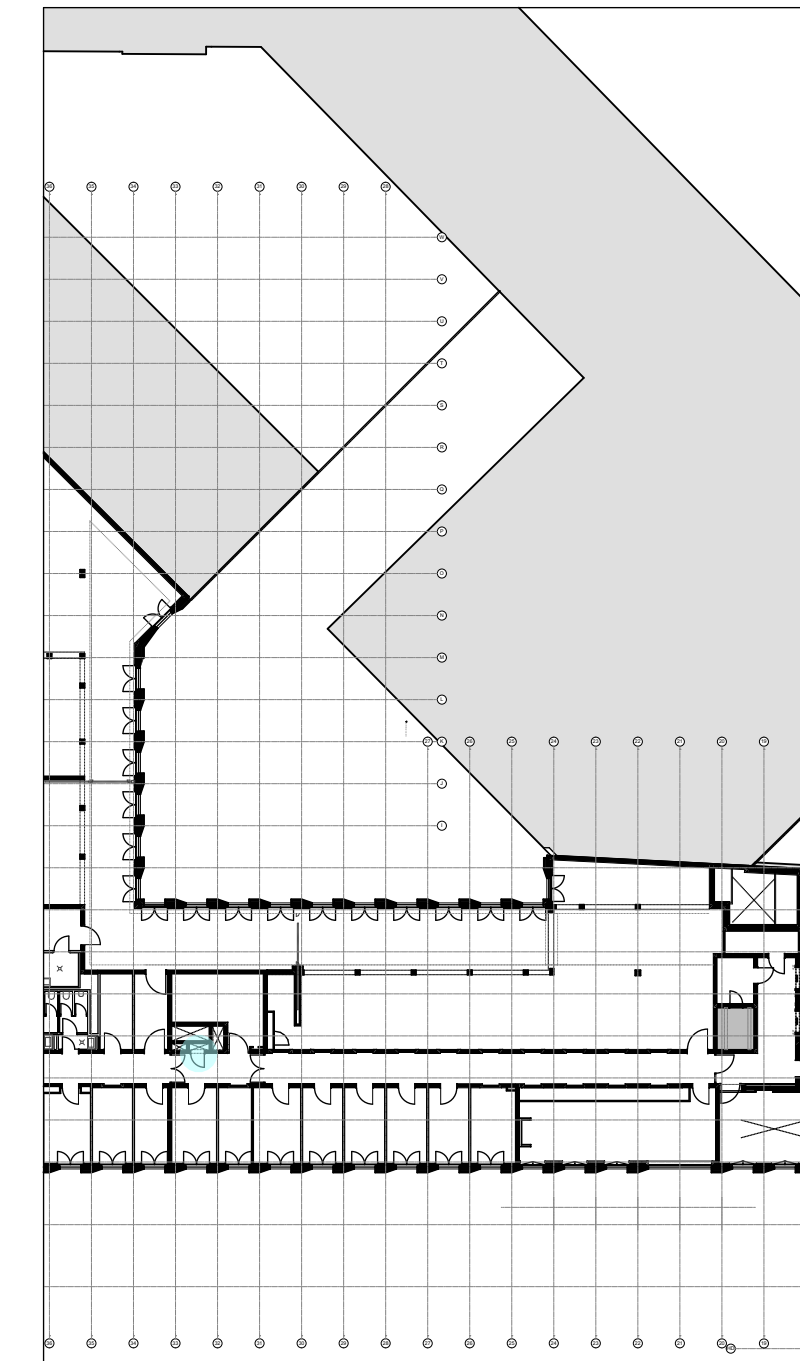

- Leibende Detail**
- 01 **Holzwerkankerbefestigung**
4-seitig, Schraubankerbefestigung, Eckverbindung stumpf gestoßen, mit gegenüberseitig Oberblende, Oberfläche furniert Eiche
- 02 **Türblatt/Oberblende**
Volltürblatt, Holzwerkstoff, stumpf mit Leibungsfalz, Oberfläche furniert Eiche
- 03 **Bänder**
außenliegendes 18mm Rollenbandsystem 3D-verstellbar, 2 Bänder
- 04 **Beschlag**
Wechselganntür Türdrücker FSB 1076 gem. Bern.
- 05 **elektronischer Schließzylinder**
- 06 **Leibungszarge**
Holzwerkstoff, Eckverbindung stumpf gestoßen, Oberfläche wie Türblatt, Aussparung für Innenleuchte
Ausführung gem. Detailplan D10117LBV00A340_D929-2
- 07 **Einbauleuchte**
in Leibungszarge integriert, Breiter LD Zarge, Montage randlose Schiene durch Türbänder, (Anforderungen in Angabe L.O.M.) Spectra M36 o.gw.
Ausführung gem. Detailplan D10117LBV00A340_D929-2
- 08 **Obentürschleier**
montiert auf Bandgarnierteile
- 09 **Metallingsfelddecke**
Anschluss F30
- 10 **Anschlussband**
als Randabschluss Doppelboden
- 11 **Abstellwinkel**
Aluminium, 40/40/3
- 12 **Randdämmstreifen**
10mm, zur Entkopplung v. Estrich
- 13 **Dauerelemente Verfürgung**
Arbeitsfläche wasserdicht (Polyurethan)
- 14 **Mörtelebett**

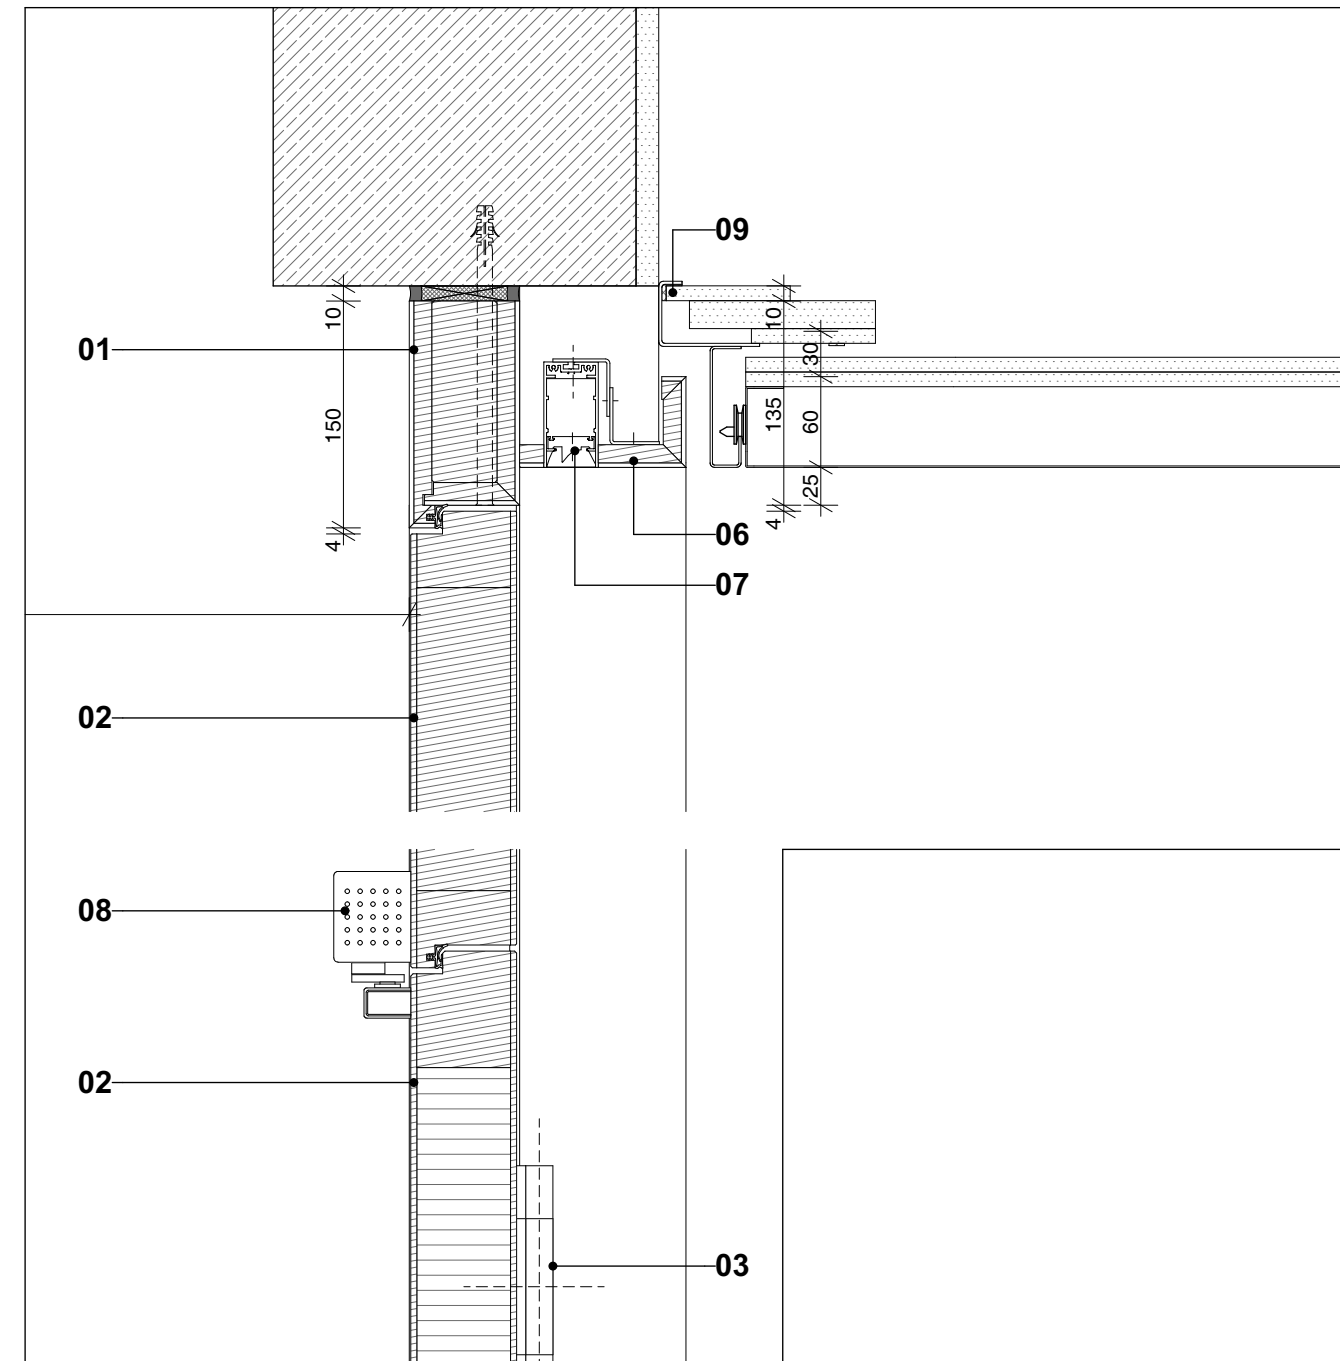
[illegible]

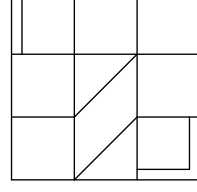	Bundesamt für Bauwesen und Raumordnung	Referat BB_VF II 2 Straßen des 17. Juni 112 10623 Berlin Telefon 030 18 401 6100 Telefax 030 18 401 1270
BIV Nr. 05243		
Bauvorhaben Bundesrat - Anbau mit Besucherzentrum		
Standort Leipziger Straße 2		
1189*841 10117 Berlin		
Kurzbezeichnung Plan 344_DE011		
Material Innentüren, Holzwerkstoff		
Maßstab 1:20, 1:5		
Türtypen: 2.5.3.B - 2.5.3.B VORABZUG		
AKS-Schlüssel Hochbau D 1 0 1 1 7 L B V 0 0 A 3 4 4 _ D E 0 1 1 - 2 B - V - M D A		
Gezeichnet Planverfasser Hochbau		
HOCHBAU		
Datum 22.05.2023		
AKS-Schlüssel Gezeichnet Planverfasser TGA		
Datum		
AKS-Schlüssel Gezeichnet Planverfasser Ausführende Firma		
Datum		

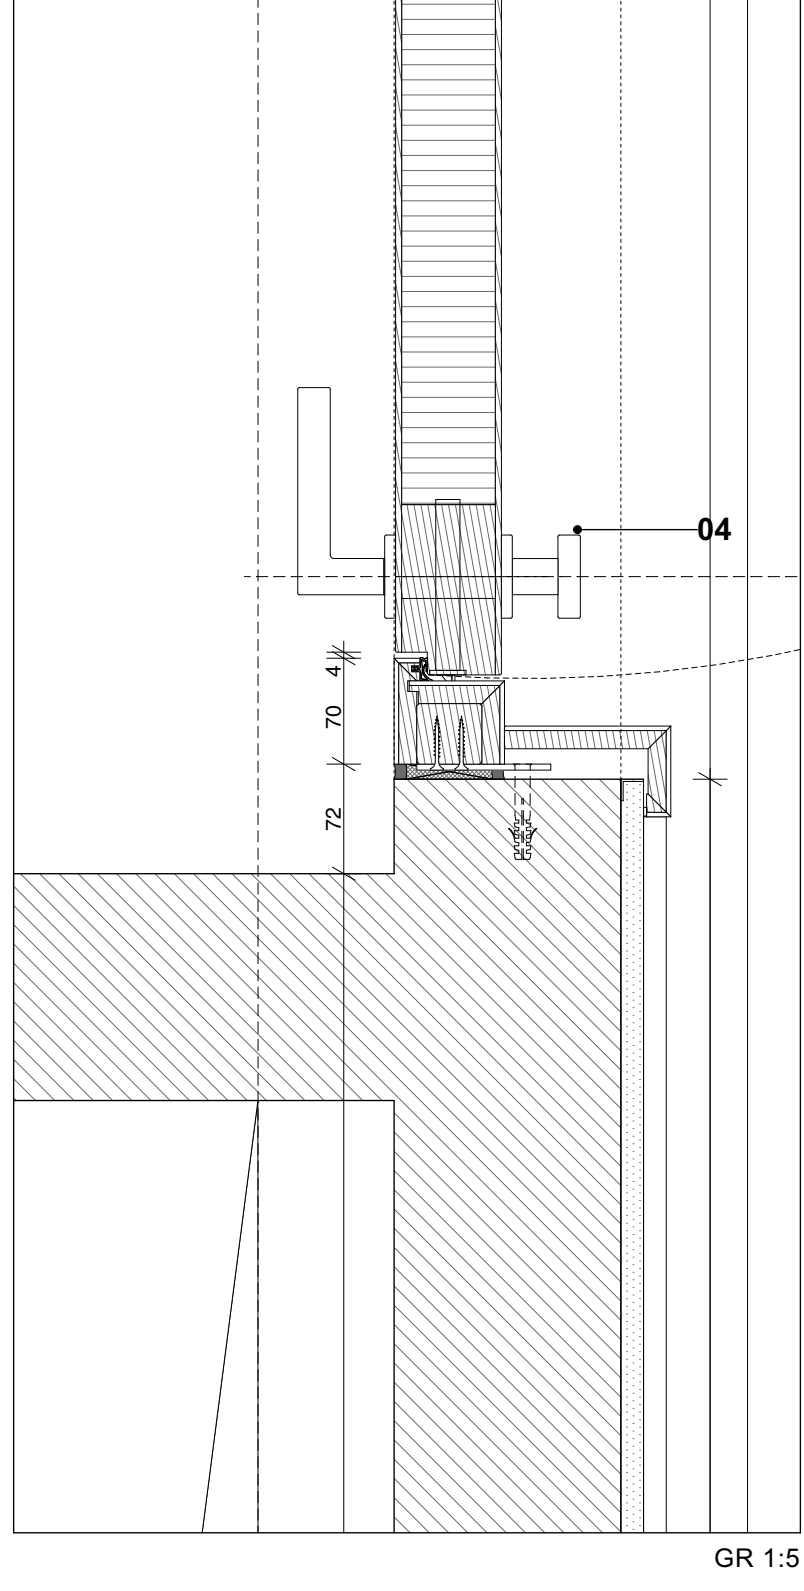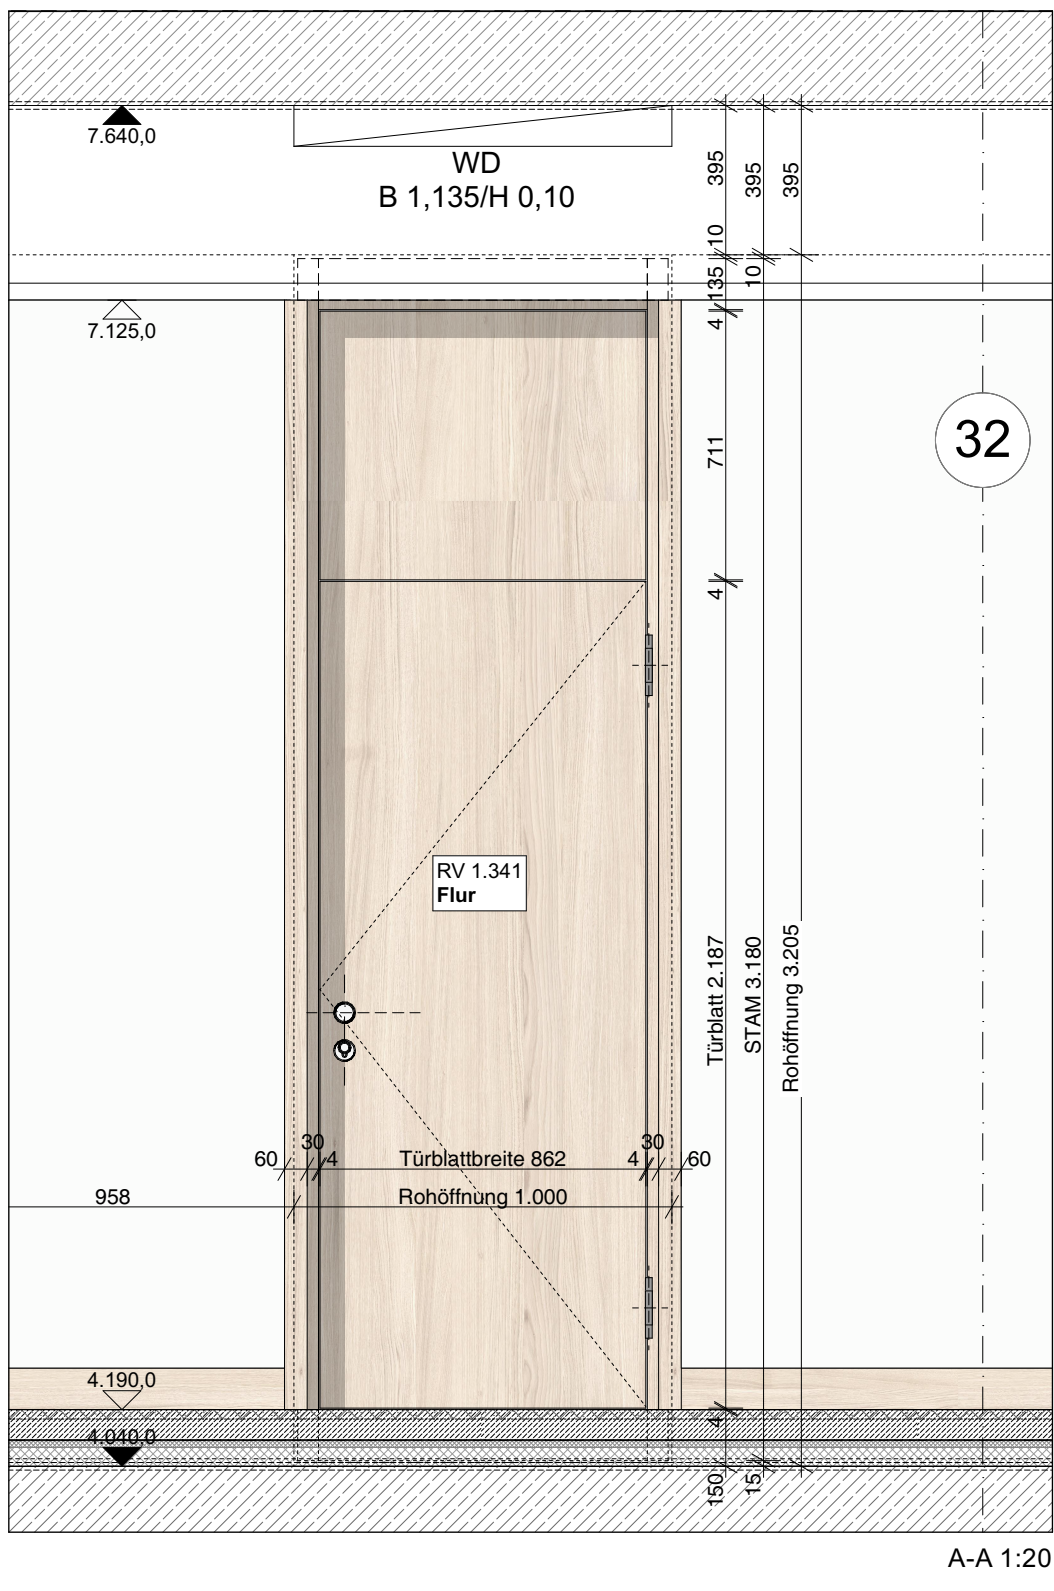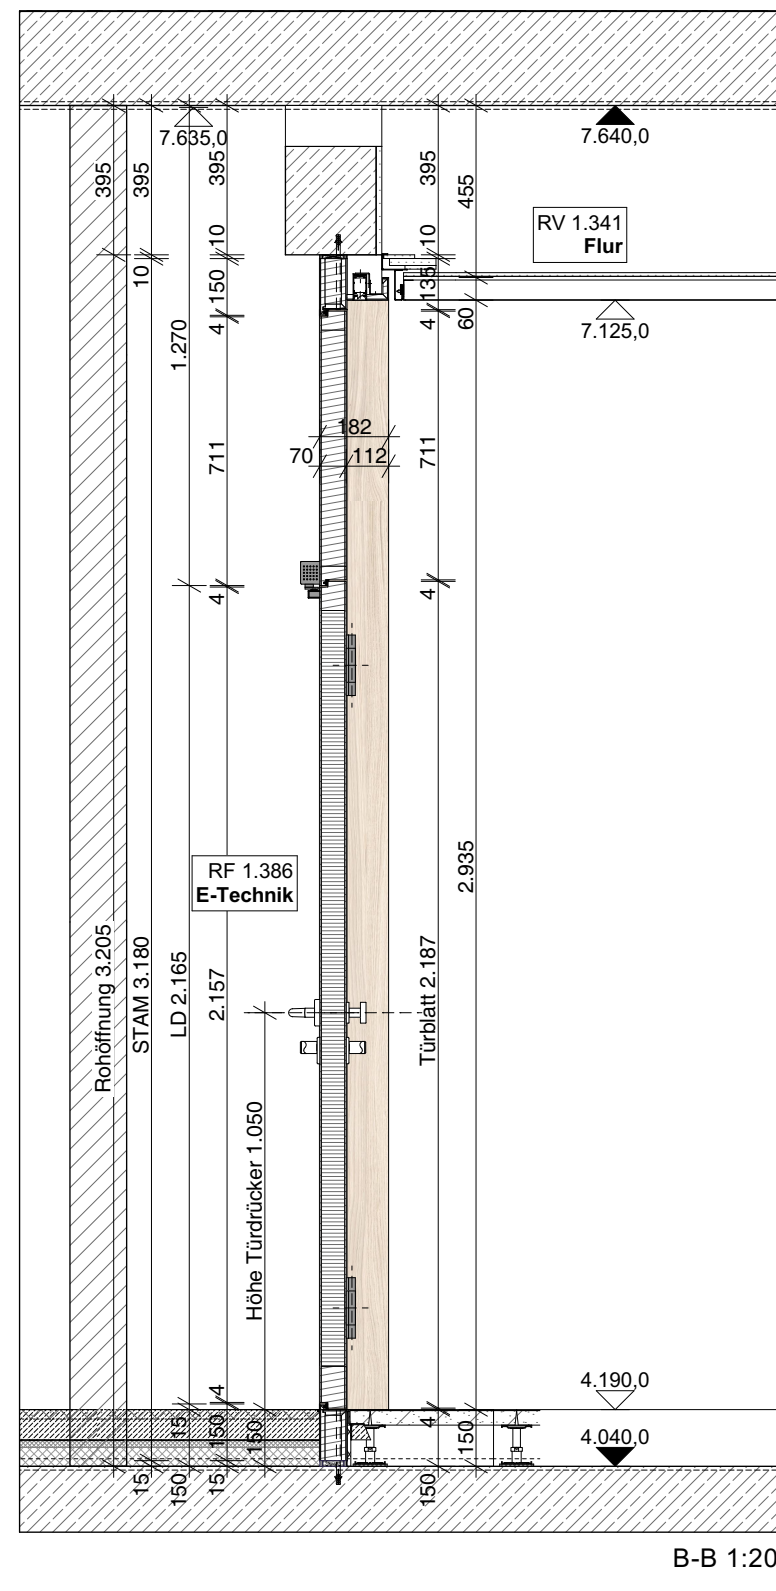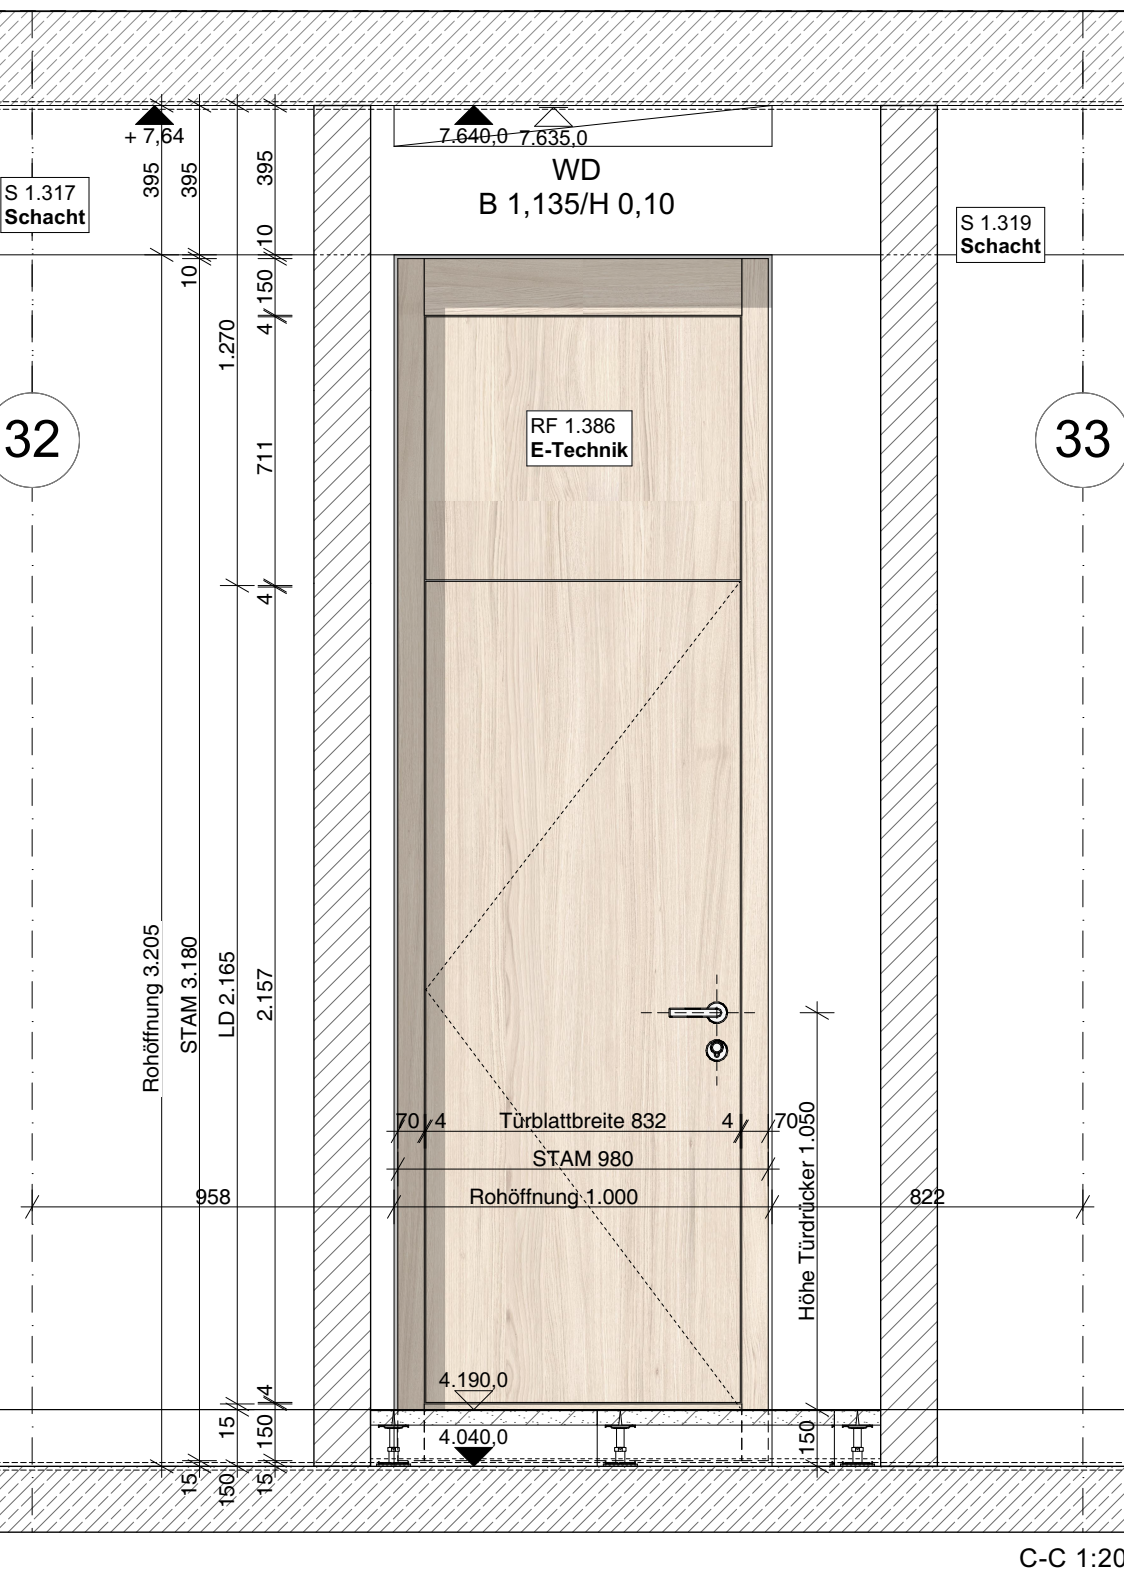

FB43 - Linoleum

siehe Detailplan: D10117LBV00A340_DE901-2

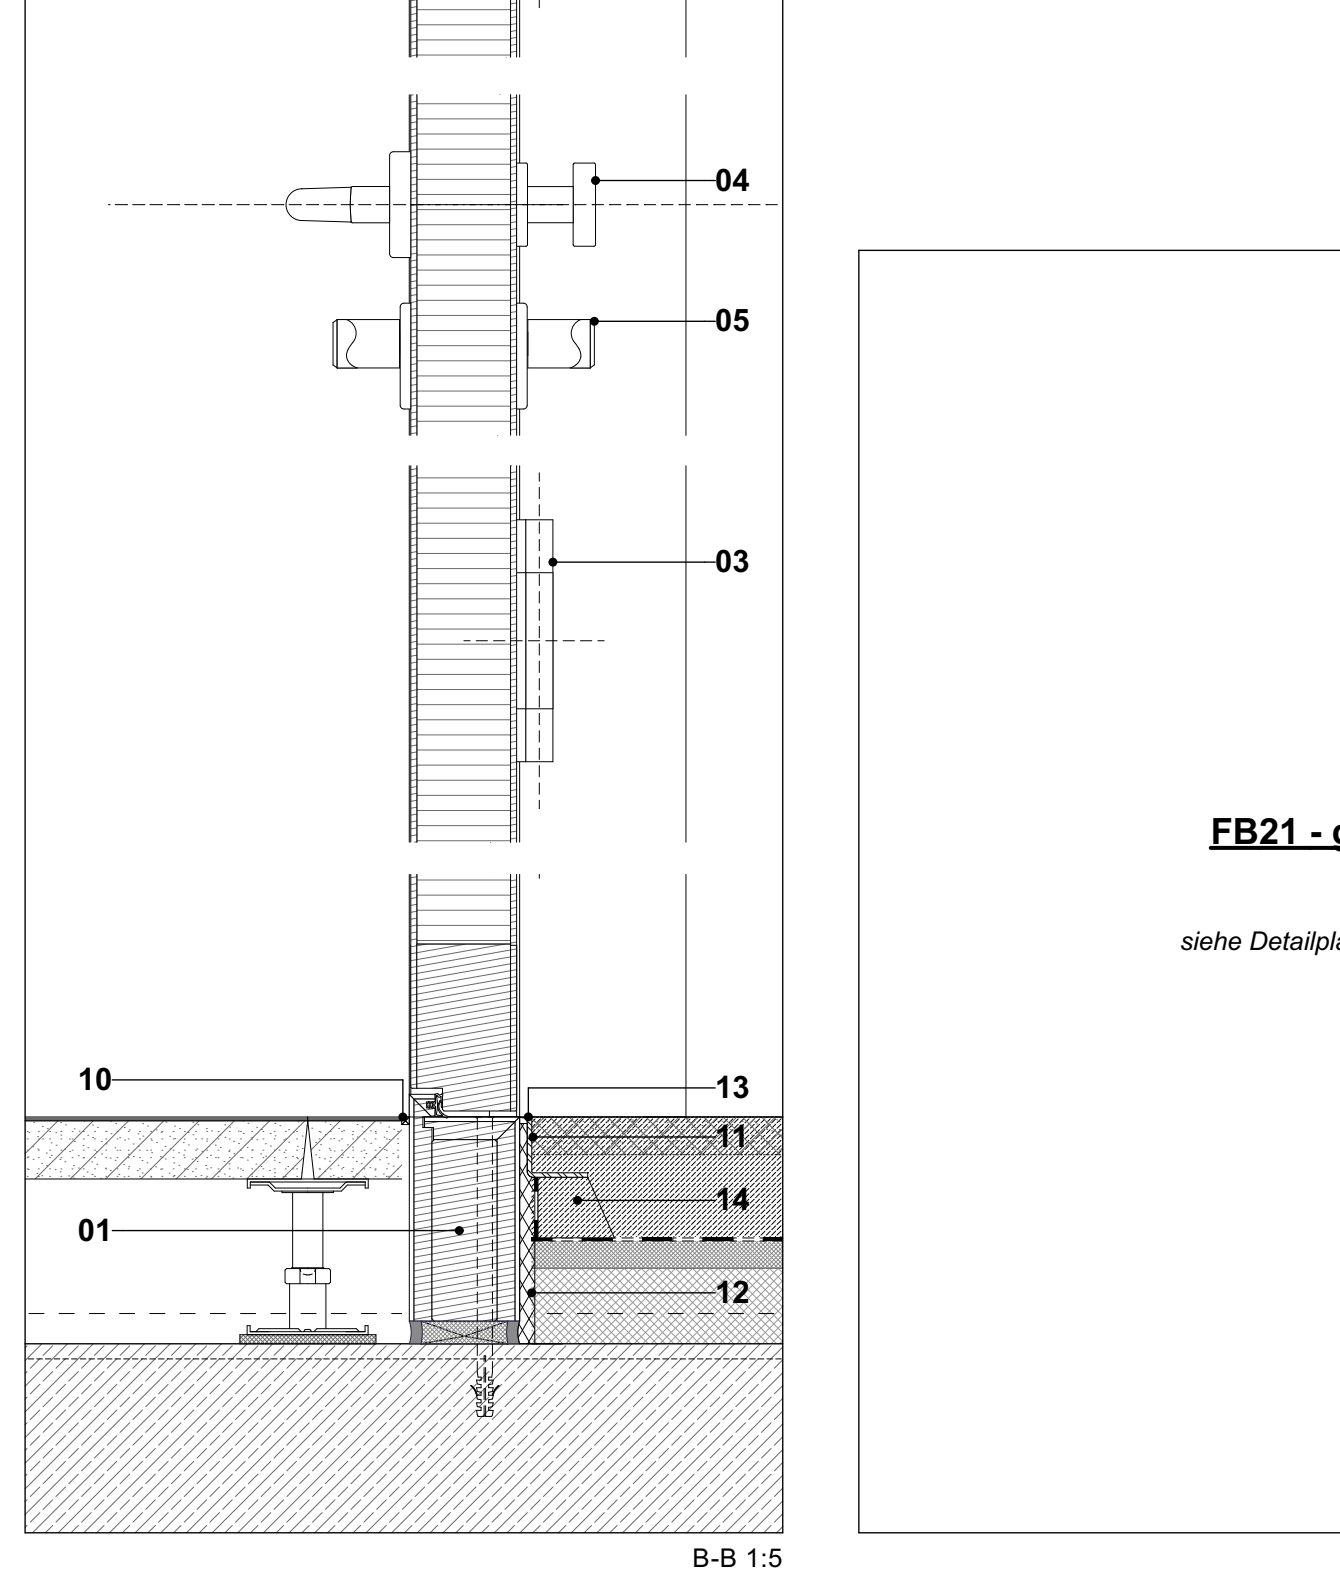

FB21 - geschliffener Estrich

siehe Detailplan: D10117LBV00A340_DE902-2