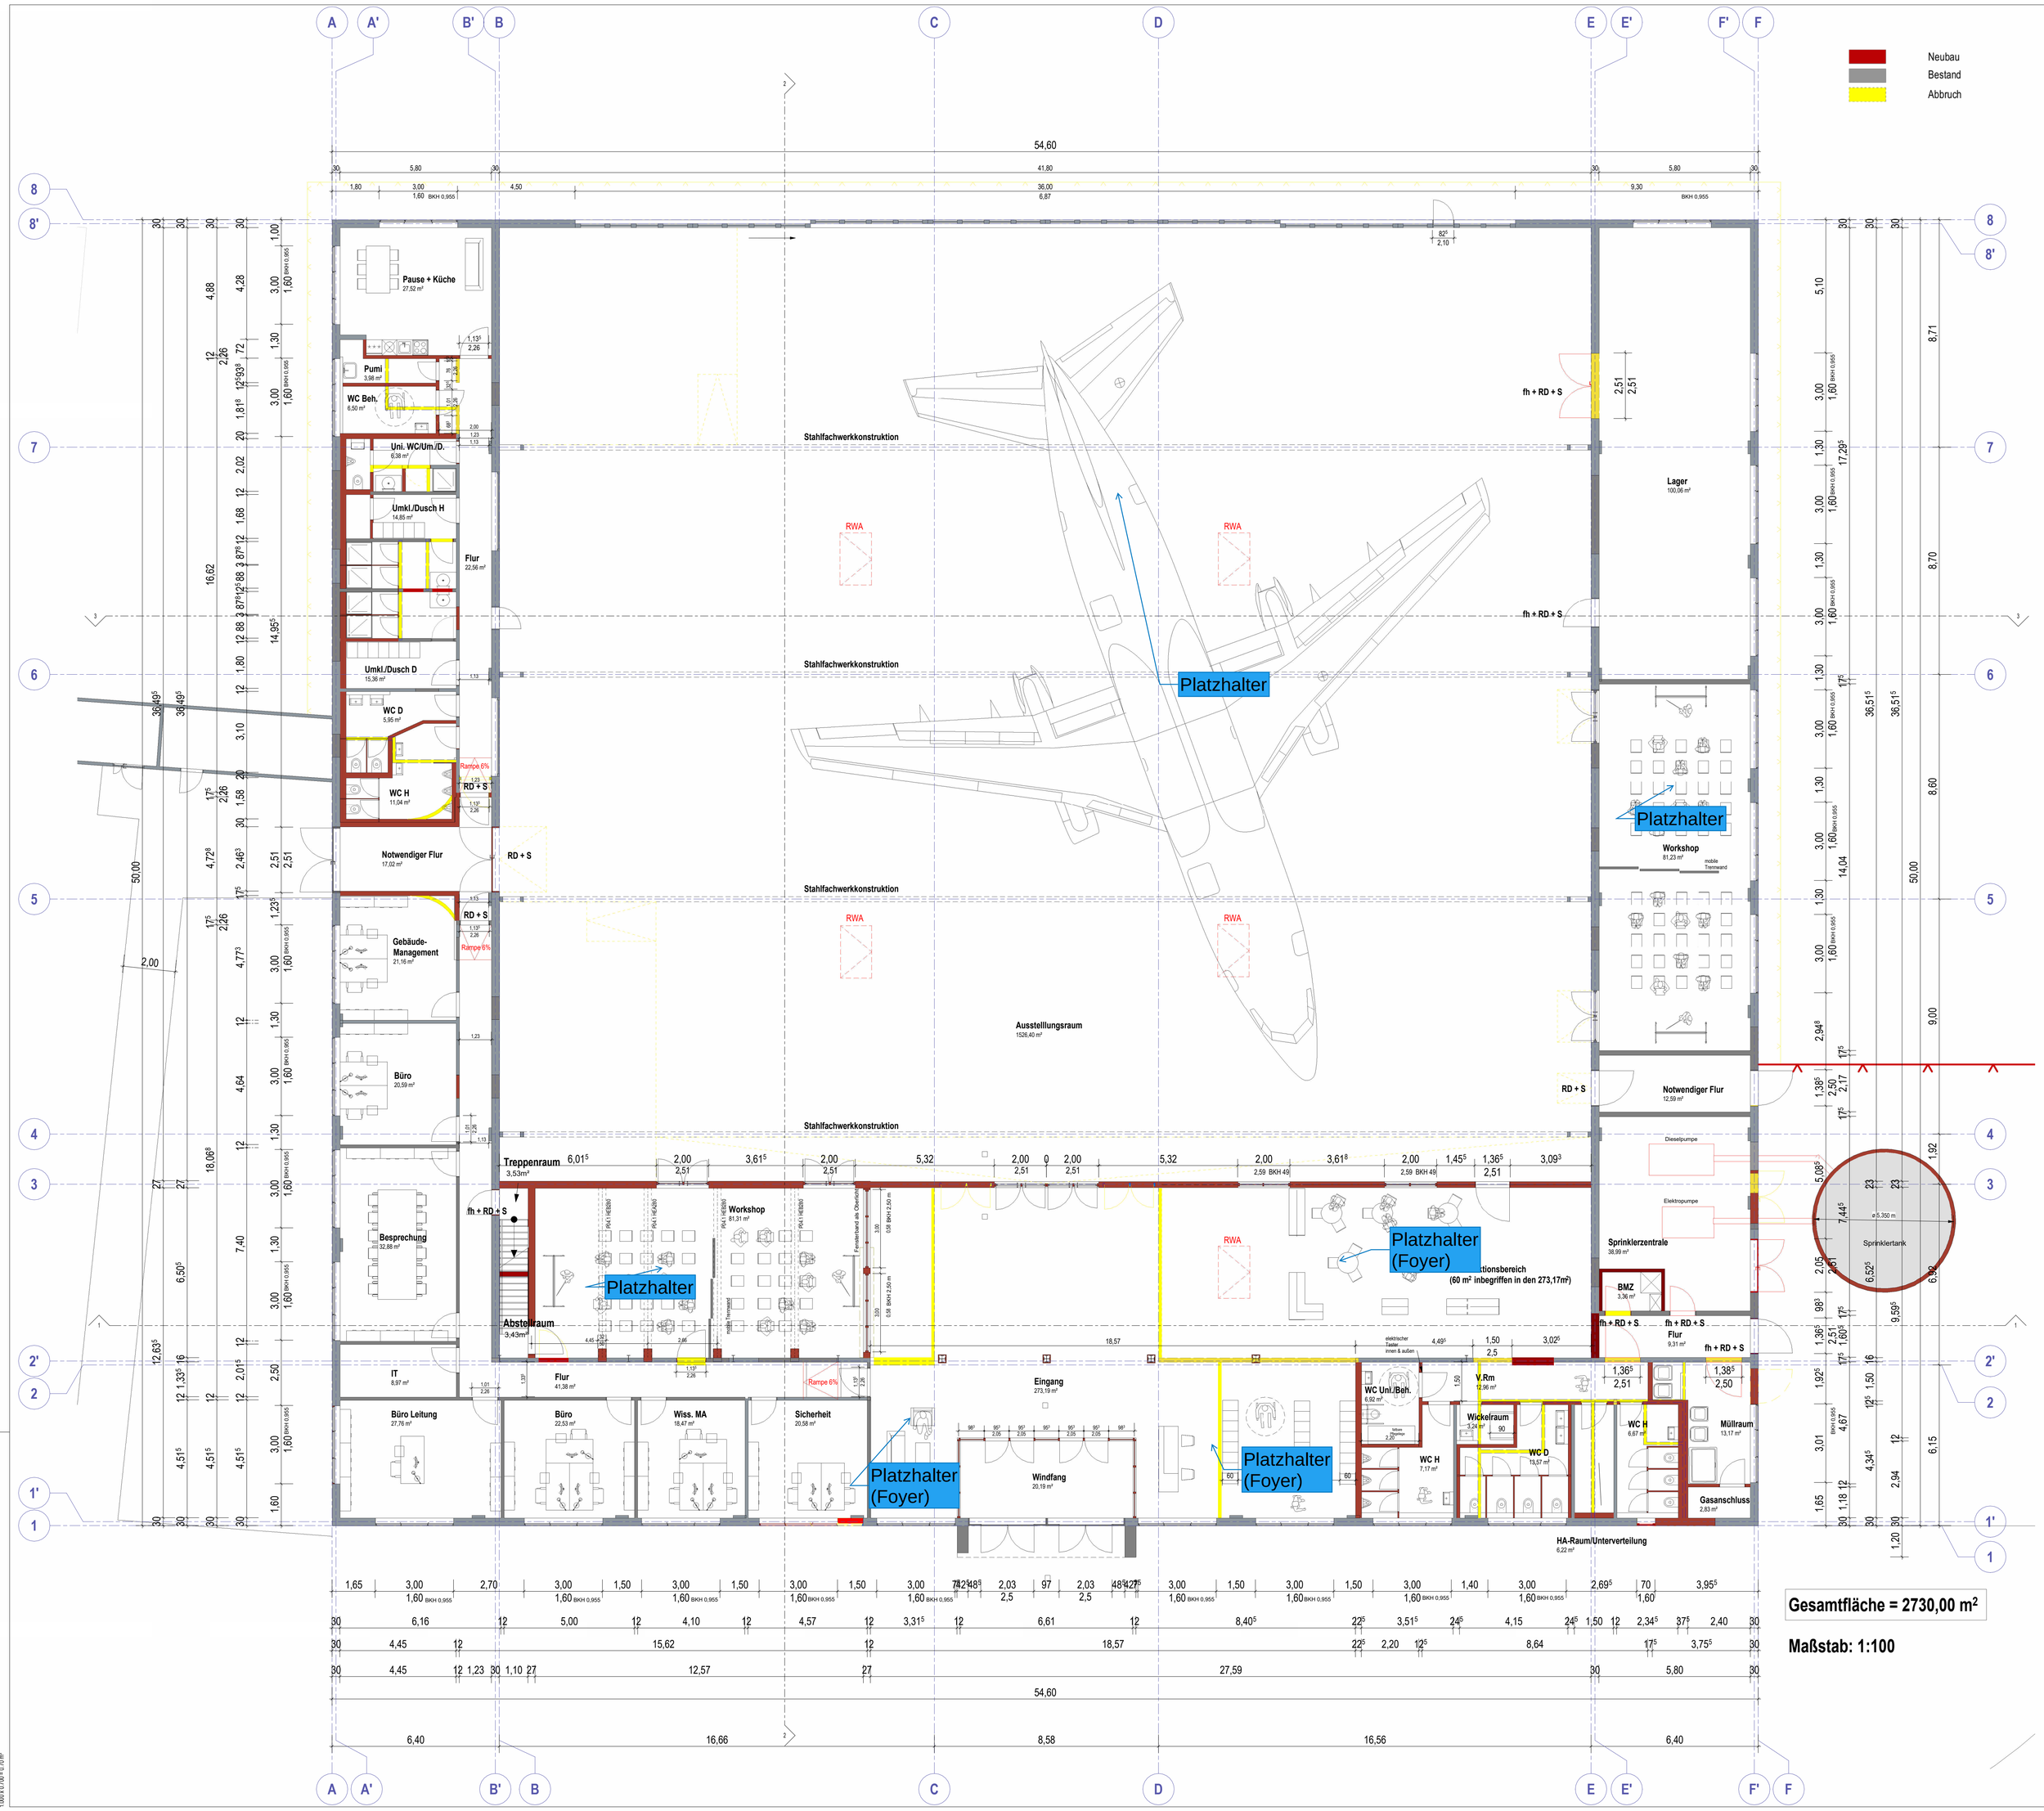

Gesamtfläche = 2730,00 m²

Maßstab: 1:100